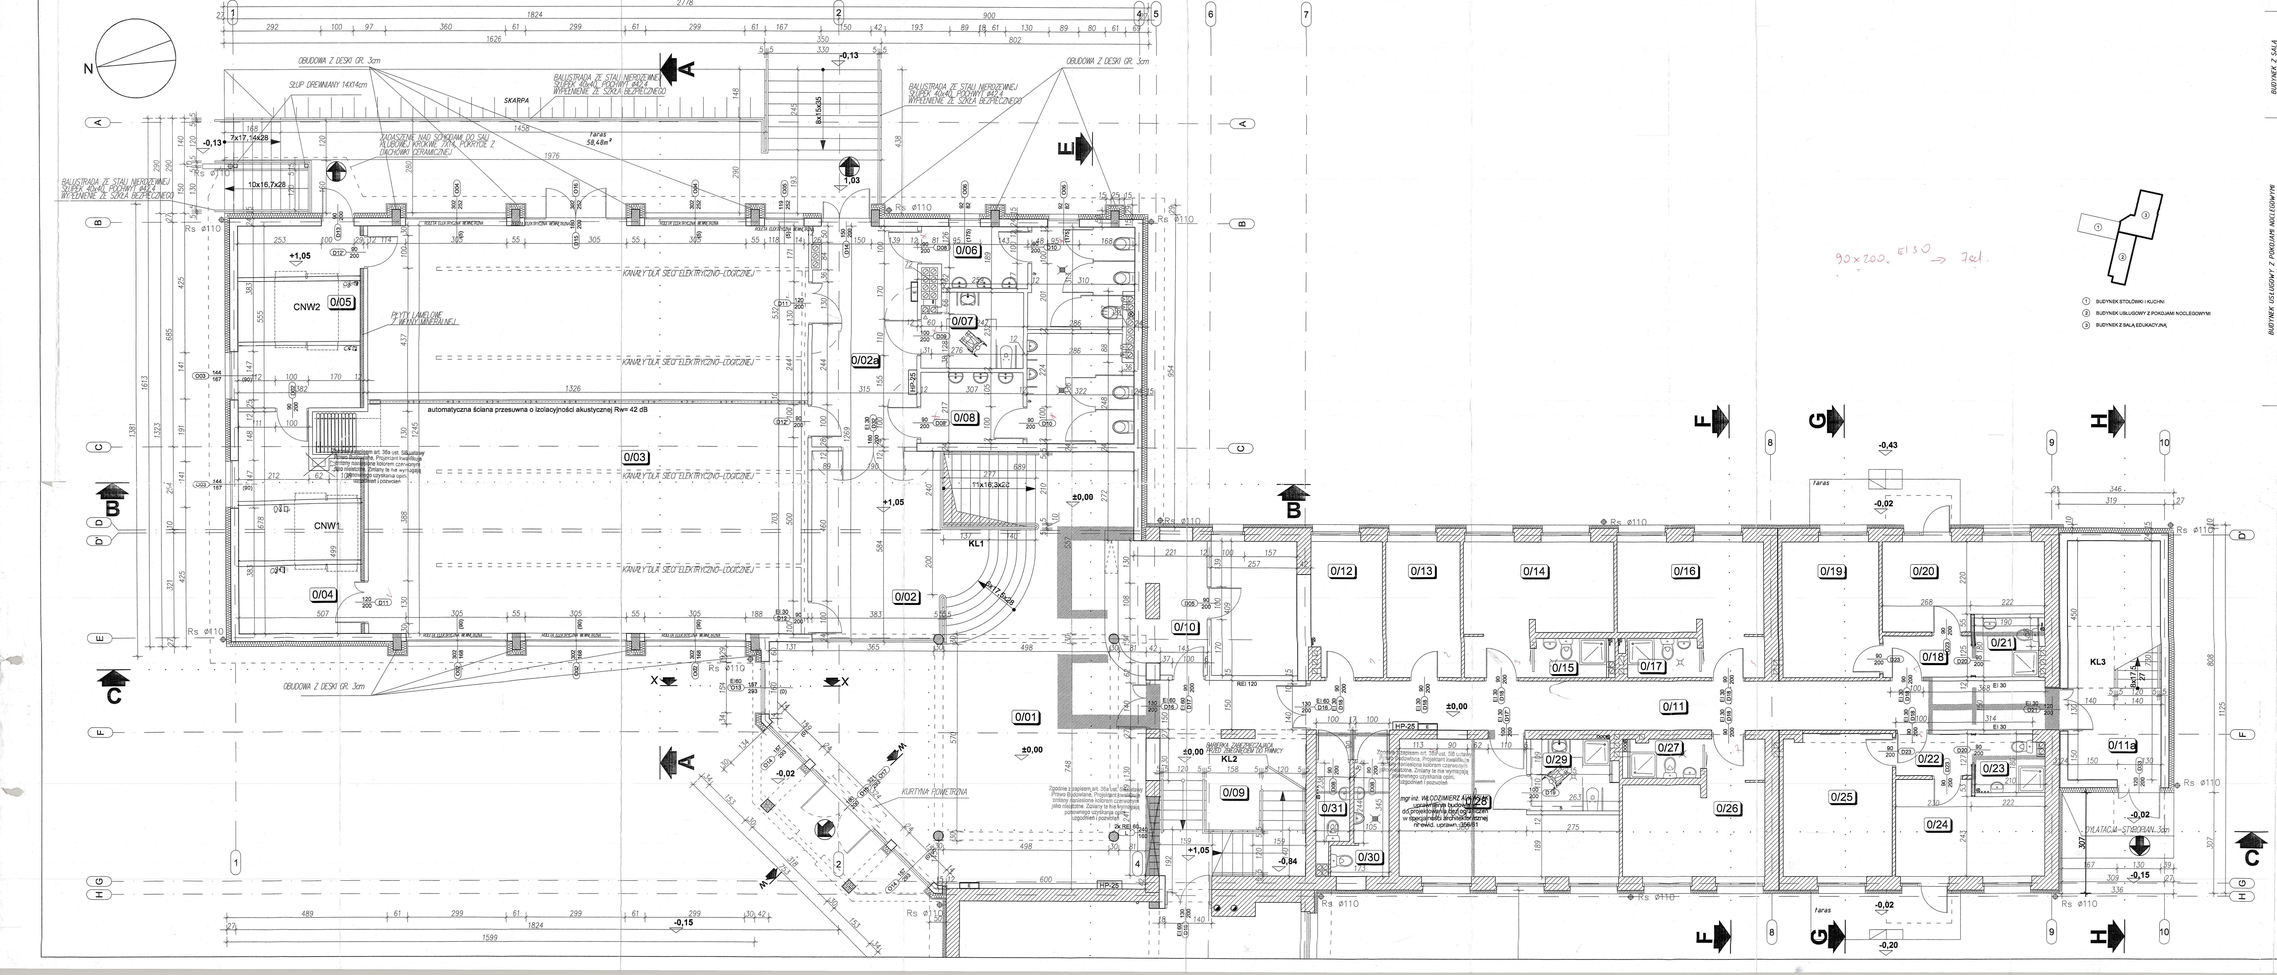

nr	NAZWA POMIESZCZENIA	pow.[m²]	"RODZAJ" POSADZKI	WYKOŃCZENIE ŚCIAN	SUFIT
0/01	HALL	86,77	g/wo	gładź gipsowa + farba emulsyjna	sufit podwieszany
0/02	KOMUNIKACJA	31,08	g/wo	gładź gipsowa + farba emulsyjna	sufit podwieszany
0/02a	KOMUNIKACJA	20,66	g/wo	gładź gipsowa + farba emulsyjna	sufit podwieszany
0/03	SALA KONFERENCYJNA	167,21	parkiet dębowy	gładź gipsowa + farba emulsyjna	sufit podwieszany akustyczny
0/04	ZAPLECZE SALI KONFERENCYJNEJ	23,30	g/wo	gładź gipsowa + farba emulsyjna	płyta GKF
0/05	ZAPLECZE SALI KONFERENCYJNEJ	21,16	g/wo	gładź gipsowa + farba emulsyjna	płyta GKF
0/06	WC DAMSKI	15,14	g/wo	gładź/wc do wysokości sufitu podwieszanego	sufit podwieszany h=300
0/07	WC NIEPEŁNOSPRAWNYCH	7,08	g/wo	gładź/wc do wysokości sufitu podwieszanego	sufit podwieszany h=300
0/08	WC MĘSKI	17,40	g/wo	gładź/wc do wysokości sufitu podwieszanego	sufit podwieszany h=300
	RAZEM:	390,19			
0/09	KLATKA SCHODOWA	23,00	g/wo	gładź gipsowa + farba emulsyjna	gładź gipsowa
0/10	RECEPCJA Z ZAPLECZEM	21,50	g/wo	gładź gipsowa + farba emulsyjna	gładź gipsowa
0/11	KOMUNIKACJA 01	33,00	-	-	-
0/11a	KLATKA SCHODOWA KL3	14,14	-	-	-
0/12	SZATNIA DLA PRACOWNIKÓW	8,60	-	-	-
0/13	MAGAZYN POŚCIELI	9,19	-	-	-
0/14	POKÓJ 01*	14,96	-	-	-
0/15	WC 01*	2,51	-	-	-
0/16	POKÓJ 01*	14,95	-	-	-
0/17	WC 01*	2,61	-	-	-
0/18	PRZEDSIONEK	3,40	wykładzina dywanowa	gładź gipsowa + farba emulsyjna	gładź gipsowa
0/19	POKÓJ	11,92	wykładzina dywanowa	gładź gipsowa + farba emulsyjna	gładź gipsowa
0/20	POKÓJ	13,25	wykładzina dywanowa	gładź gipsowa + farba emulsyjna	gładź gipsowa
0/21	WC	3,39	g/wo	gładź gipsowa + farba emulsyjna + płytki do h=200	gładź gipsowa
0/22	PRZEDSIONEK	2,97	wykładzina dywanowa	gładź gipsowa + farba emulsyjna + płytki do h=200	gładź gipsowa
0/23	WC	3,37	g/wo	gładź gipsowa + farba emulsyjna + płytki do h=200	gładź gipsowa
0/24	POKÓJ	12,24	wykładzina dywanowa	gładź gipsowa + farba emulsyjna	gładź gipsowa
0/25	POKÓJ	14,12	wykładzina dywanowa	gładź gipsowa + farba emulsyjna	gładź gipsowa
0/26	POKÓJ ISTNIEJĄCY 01*	14,30	-	-	-
0/27	WC ISTNIEJĄCE 01*	2,60	-	-	-
0/28	POKÓJ NIEPEŁNOSPRAWNYCH	21,16	wykładzina dywanowa	gładź gipsowa + farba emulsyjna	gładź gipsowa
0/29	WC NIEPEŁNOSPRAWNYCH	5,39	g/wo	gładź gipsowa + farba emulsyjna + płytki do h=200	gładź gipsowa
0/30	WC MĘSKI	5,04	g/wo	gładź gipsowa + farba emulsyjna + płytki do h=200	gładź gipsowa
0/31	WC DAMSKI	3,21	g/wo	gładź gipsowa + farba emulsyjna + płytki do h=200	gładź gipsowa
	RAZEM:	259,91			
	RAZEM:	650,10			

0/* - ISTNIEJĄCE

BUDYNEK Z SALĄ EDUKACYJNĄ

BUDYNEK USŁUGOWY Z POKOJAMI NOCLEGOWYMI

RZUT PARTERU - RYSUNEK ZAMIENNY
BUDYNEK Z SALĄ EDUKACYJNĄ
BUDYNEK USŁUGOWY Z POKOJAMI NOCLEGOWYMI

UWAGA:
WYMIARY NALEŻY ZWERYFIKOWAĆ NA BUDOWIE.
W RAZIE WĄTPLIWOŚCI NALEŻY SKONTAKTOWAĆ SIĘ Z BIUREM PROJEKTOWYM.

ZA ZGODNOŚĆ Z ORYGINAŁEM

DOKUMENTACJA POWYKONAWCZA

Wbudowano na obiekcie:
Rozbudowa i nadbudowa budynku Leśnego Ośrodka Szkoleniowego Nagórzyca
Gmina Łobez, ul. Leśna 1
Świdwiniec Małe, nr. działki 1

Kierownik Budowy
Jacek Zdanowski
Nr upr. LO/0174/ARCH/10

Zatwierdzono do realizacji
z dnia ... 30.09.2013
Starszy Inspektor
mgr inż. Maria Gdyk

ŚCIANY PROJEKTOWANE
ŚCIANY ISTNIEJĄCE
WYBURZENIA
(235*) WYSOKOŚĆ PARAPETU LICZONA OD ±0,00
PROJEKTOWANY PION KANALIZACYJNY
PROJEKTOWANA ROZDZIELNIA ELEKTRYCZNA - SZCZEGÓŁY W PROJEKCIE ELEKTRYCZNYM
HYDRANT WEWNĘTRZNY Ø25 Z WĘŻEM PŁASZCZOWYM
WYJŚCIE EWAKUACYJNE

PRZEDSIĘBIORSTWO PROJEKTOWO-BUDOWLANE "EKOBUD" s.c.
Dmosin Drogi nr 89 B, 89-561 Dmosin
PRACOWNIA PROJEKTOWA:
93-312 Łódź, ul. Tuszyńska 155

Rozbudowa i nadbudowa budynku Leśnego Ośrodka Szkoleniowego Nagórzyca wraz z koniecznąą infrastrukturą techniczną.

LOKALIZACJA INWESTYCJI: ul. Leśna 1, Świdwiniec Małe, działka nr ewid. 1089 obręb 15

BRANŻA:	ARCHITEKTURA
PROJEKTANT:	mgr inż. arch. Włodzimierz Alwasiuk
SPRAWDZAŁ:	mgr inż. arch. Daniel Fiszka
OPRACOWAŁ:	mgr inż. arch. Jarosław Kowalczyk
UPR. BUD. 358/87 (uprawnienia budowlane nie wymagane)	
UPR. BUD. DOLNOŚLĄSKIE (uprawnienia budowlane nie wymagane)	

SKALA: 1:50
DATA: 07.2013
NR EWIDENCYJNY: 2/13
NR RYSUNKU: A/03
FORMAT: A6