MAPA DO CELÓW PROJEKTOWYCH

SKALA 1:500

woj. łódzkie
powiat: tomaszowski
miasto: TOMASZÓW MAZOWIECKI 101601_1
ul. LEGIONÓW 39
obręb nr .0011
działka nr 586

L.ks. rob. 171–2018

Praca zgłoszona pod nr GGN.6642.1.2163.2018
Układ współrzędnych, 2000
Poziom odniesienia "Kronsztad'60"

Mapa służy do celów projektowych w zakresie opracowania
i stanowi załącznik do projektu w ZUDP.
Stan aktualności na: 28.09.2018 r.

Niniejszą mapę sporządzono na podstawie mapy syt – wys
w skali 1:500, sekcje nr 123.341.073.1, 073.3
oraz własnego pomiaru z miesiąca września 2018 r.

Niniejszą mapę jednostkową opracowano na podstawie
instrukcji technicznej K–1 z 1998 r.

PRZEDSIĘBIORSTWO USŁUG
GEODEZYJNO–KARTOGRAFICZNYCH
"GEA" S.C.
97–200 Tomaszów Maz., ul. Legionów 18
44 724 40 43, 44 725 17 72

wykonał:

GEODETA UPRAWNIONY
Jacek ŚLEDZIŃSKI
Nr uprawnień 7737

Tomaszów Maz., dnia 04.10.2018 r.

Nie wyklucza się istnienia w terenie innych niewykazanych na niniejszej mapie urządzeń podziemnych, które nie były zgłoszone do inwentaryzacji w instytucjach branżowych.
Granice działek wkartowano na podstawie ewidencji gruntów.

Punkty osnowy geodezyjnej podlegają ochronie
[Ustawa z dnia 17.05.1989r. – Prawa Geodezyjne i Kartograficzne,
(Dziennik Ustaw z 2017 r. poz. 2101), Rozporządzenie Ministra Spraw Wewnętrznych
i Administracji w sprawie ochrony znaków granicznych, grawimetrycznych
i magnetycznych z dnia 15.04.1999 r. (Dziennik Ustaw z 1999 r. poz. 454)]

LEGENDA:
kontury klasyfikacyjne wg ewidencji gruntów
użytki gruntowe wg ewidencji gruntów
użytki gruntowe nieujawnione w bazie danych ewidencji gruntów i budynków – BRAK
kost. – kostka

Nie przeprowadzono badania KW w celu określenia służebności gruntowej.

SZKIC ORIENTACJI

SKALA 1:50000

Oddział Geodezyjno-Kartograficzny
Stanowisko ds. obsługi interesantów
Data przyjęcia wniosku
Data sporządzenia kopii mapy
Imię, nazwisko i podpis osoby sporządzającej kopię

STAROSTA TOMASZOWSKI
PGK.6642.1.2163.2018.2317
16. 10. 2018
Z-ca Starosty
Kacper Jan Oleszczyk

STAROSTWO POWIATOWE
w Tomaszowie Maz.
WYDZIAŁ GEODEZJI I GOSPODARKI NIERUCHOMOŚCIAMI
POWIATOWY OŚRODEK DOKUMENTACJI GEODEZYJNEJ I KARTOGRAFICZNEJ
Nr GGK.6642.1.1846.2018

Podwładnie się zgodność niniejszej kopii z treścią materiału geodezyjnego, zamówionego/udostępnionego
Organ, który wydał materiał: STAROSTA TOMASZOWSKI
Nr materiału zasobu: PGK.6642.1.2163.2018.2317
Identyfikator zasobu gdy materiał z zasobu: Ogłosh.
Data wykonania kopii: 16. 10. 2018
Imię, nazwisko i podpis osoby sporządzającej kopię: Z-ca Starosty
pomoc administracyjna Katarzyna Kosowska

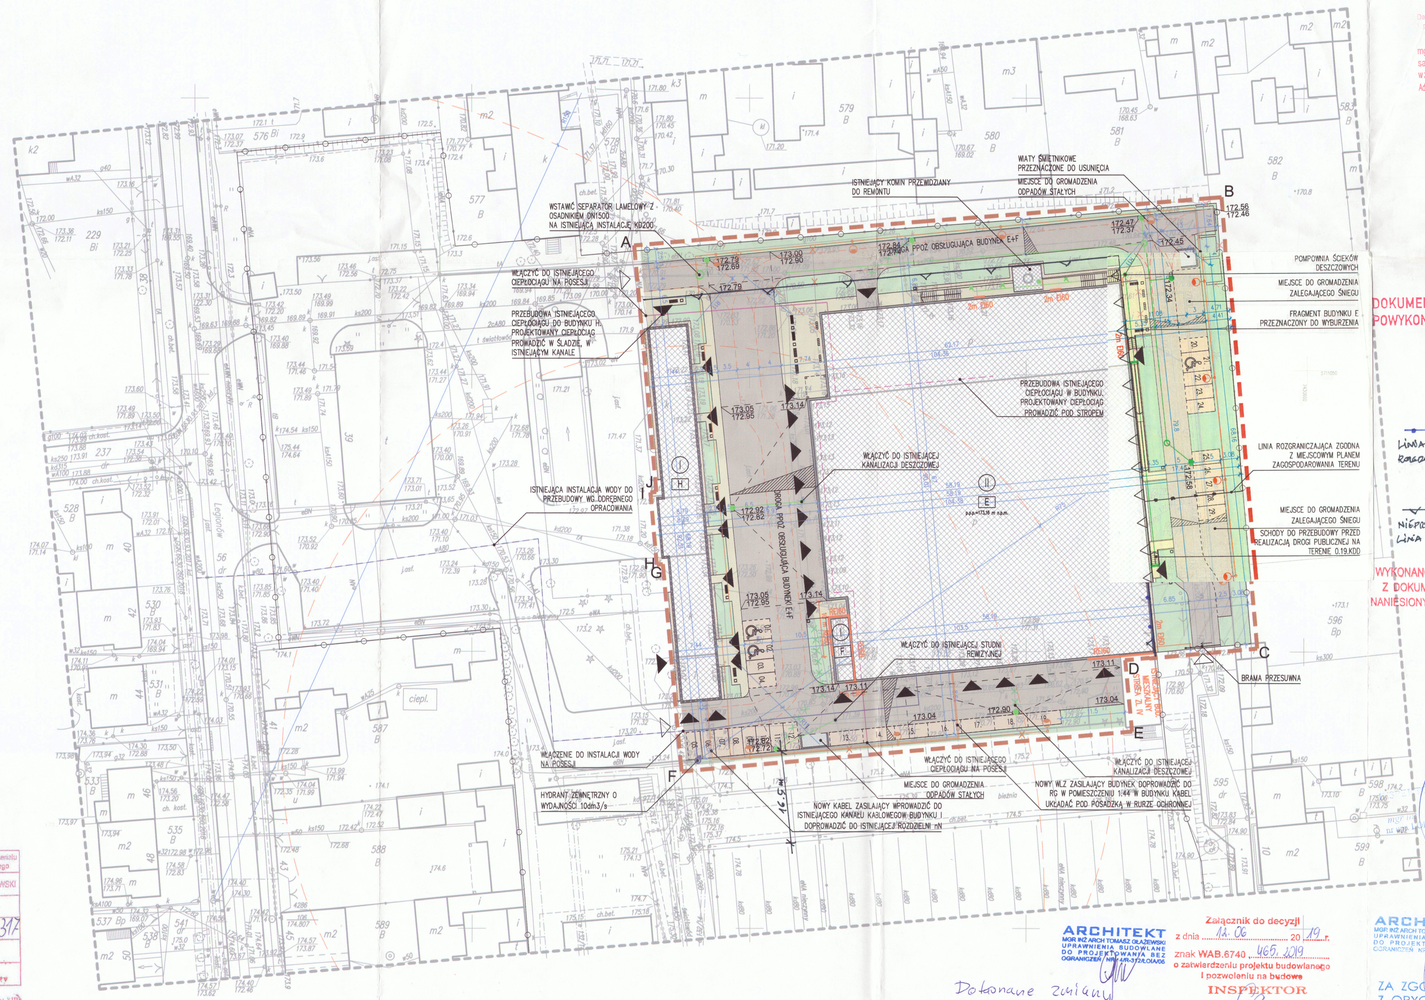

DOKUMENTACJA POWYKONAWCZA

WYKONANO ZGODNIE Z DOKUMENTACJĄ NANIESIONYMI ZMIANAMI

Linia rozgraniczająca

Nieprzekraczalna linia zabudowy

Uzgodniono pod względem wymagań higienicznych i zdrowotnych bez zastrzeżeń
Data 2019 -05- 20
(podpis i pieczęć imienna)

mgr inż. arch. Anna Nowak, rzeczoznawca do spraw sanitarnohigienicznych, nr uprawnienia 1_BOS/09
w zakresie budownictwa ogólnego z oddziałami ochrony zdrowia
Adres miejsca zamieszkania: 97-200 Piotrków Tryb., ul. Słusarska 1
tel. 044 649 59 60, 607 660 399

STAROSTWO POWIATOWE w Tomaszowie Maz.
ul. św. Antoniego 41
WYDZIAŁ ARCHITEKTURY I BUDOWNICTWA
L.p. opinii 5419
Data 2019 -05- 20

Zaopiniowano pod względem wymagań higienicznych i zdrowotnych, bezpieczeństwa i higieny pracy bez zastrzeżeń
1) bez zastrzeżeń
2) z zastrzeżeniami

mgr inż. arch. Anna Nowak
rzeczoznawca do spraw bezpieczeństwa i higieny pracy nr upr. GIP 331/99/05
w grupach: 1.1, 1.2, 1.3, 1.4, 4.4
zam. 97-300 Piotrków Tryb., ul. Słusarska 1
tel. 44 649 59 60, 607 660 399

RZECZOZNAWCA DO SPRAW ZABEZPIECZEŃ PRZECIWPOŻAROWYCH
mgr inż. Bogdan Gutkowski
Nr Upr. SNOP/048
Piotrków Tryb.
Zgodność projektu z wymaganiami ochrony przeciwpożarowej stwierdzam
bez uwag z uwagami

Zestawienie powierzchni dla projektu zagospodarowania terenu ABCDEFGHIJ		
	Powierzchnia [m2]	Procent [%]
Powierzchnia zabudowy	4375,36	46,72%
Powierzchnia utwardzona	2650,37	28,30%
Powierzchnia miejsc parkingowych	396,50	4,23%
Powierzchnia chodników	594,26	6,35%
Powierzchnia zielona (biologicznie czynna 100%)	1256,25	13,41%
Powierzchnia opaski z otoczaków	93,01	0,99%
Powierzchnia obszaru opracowania	9365,75	100,00%

Zestawienie powierzchni dla działki budowlanej nr 586 OBRĘB 0011		
	Powierzchnia [m2]	Procent [%]
Powierzchnia zielona (biologicznie czynna 100%)	6631,79	21,94%
Powierzchnia działki	30222,00	100,00%

Warunek wynikający z MPZP mówiący o minimalnym wskaźniku powierzchni biologicznie czynnej równym 20% uważa się za spełniony.

Bilans wyposażenia		
Element wyposażenia	Ilość w PFU	Ilość w projekcie
tawki parkowe (ogrodowe) z oparciem	12	12
Kosze na śmieci uchylne	16	16
Stojak na rowery pięciostanowiskowy	6	6

- OBSZAR INWESTYCJI
- OBRYS BUDYNKÓW PRZEBUDOWYWANYCH
- OPASKA Z OTOCZAKÓW WOKÓŁ BUDYNKÓW
- FRAGMENT BUDYNKU PRZEZNACZONY DO WYBURZENIA / WAŁY ŚMIETNIKOWE PRZEZNACZONE DO USUNIĘCIA
- NUMER BUDYNKU
- ILOŚĆ KONDYGNACJI NADZIEMNYCH
- WEJŚCIE DO BUDYNKU
- WJAZD NA DZIAŁKĘ
- LINIA GRANICY DZIAŁKI
- POWIERZCHNIA ZIELONA
- POWIERZCHNIA MIEJSC POSTOJOWYCH
- CHODNIKI
- POWIERZCHNIA UTWARDZONA
- PROJEKTOWANA INSTALACJA KANALIZACJI DESZCZOWEJ
- PROJEKTOWANA INSTALACJA KANALIZACJI DESZCZOWEJ - TŁOCZONA
- ISTNIEJĄCA INSTALACJA KANALIZACJI DESZCZOWEJ DO USUNIĘCIA
- PROJEKTOWANA INSTALACJA WODOCIĄGOWA
- ISTNIEJĄCA INSTALACJA WODY DO PRZEBUDOWY WG ODRĘBNEGO OPRACOWANIA
- PROJEKTOWANA INSTALACJA CIEPŁOCIĄGU
- PROJEKTOWANA INSTALACJA ELEKTRYCZNA
- ISTNIEJĄCA INSTALACJA ELEKTRYCZNA DO USUNIĘCIA
- OPRAWA OŚWIETLENIOWA DROGOWA NA SŁUPIE 4M

Kierownik Budowy
mgr inż. Jacek Filipczak
Nr. upr. LOD/1424/POOK/10

Niniejsza mapa jest fragmentem mapy sytuacyjno – wysokościowej do celów projektowych i jest jej rozwinięciem w Starostwie Powiatowym w Tomaszowie Mazowieckim w dniu 16.10.2018 r. pod nr. P-1516/2018
Mapę sporządził geodeta uprawniony Jacek Śledziński nr upr. 7737

Niniejsze opracowanie jest projektem autorskiej biura 4DESIGN Architekci i Inżynierowie. Rozwiązania koncepcyjne i techniczne zawarte w niniejszym opracowaniu, zgodnie z ustawą o prawie autorskim i prawach pokrewnych z dnia 04.02.1994 (Dziennik Ustaw nr. 24 poz. 83 z dnia 23.02.1994 z późniejszymi zmianami), chronione są prawem autorskim. Powielanie i zmiana oraz wykorzystywanie tego projektu do celów handlowych i dalszej odsprzedaży, reprodukowania, kopiowania w całości lub częściowo oraz wprowadzanie zmian poprzez wymienione w projekcie, bez pisemnej zgody autora i właściciela jest naruszeniem tych praw.

Projektant Główny: 4DESIGN ARCHITEKCI I INŻYNIEROWIE SP. Z O.O. SP.K.
PL-62-052 KOŚCIAN, UL. GRZEGORKOWO 13/15, TEL. 2080741117, 2021355616, e-mail: biuro@fourdesign.pl

Projekt: PRZEBUDOWA (MODERNIZACJA I ADAPTACJA) BUDYNKU E+F, TERMOMODERNIZACJA BUDYNKU H, WRAZ Z ZMIANĄ ZAGOSPODAROWANIA TERENU, ZMIANĄ KATEGORII ARCHITEKTONICZNO-BUDOWLANEJ, ZAGOSPODAROWANIA TERENU, ZAGOSPODAROWANIA WÓD OPADOWYCH I ROZTOPOWYCH, ZMIENIENIEM WODY, KANALIZACJI SANITARNEJ, KANALIZACJI DESZCZOWEJ, CIEPŁA, ELEKTRYCZNEJ, DALEKOSIĘŻNEJ, ODWODNIENIA WYKOPÓW, ROZBIÓRKĘ BUDYNKU F, ROZBIÓRKĘ WAŁÓW ŚMIETNIKOWYCH, ROZBIÓRKĘ ISTNIEJĄCEGO OGRODZENIA, ROZBIÓRKĘ ISTNIEJĄCEGO ZJAZDU, BUDOWĘ NOWEGO ZJAZDU, BUDOWĘ NOWEGO OGRODZENIA