

KOPIA MAPY ZASADNICZEJ

nieruchomości położonej w Kaliszu przy ul. FABRYCZNEJ 11-15
powiat m. KALISZ województwo WIELKOPOLSKIE
z inwentaryzacją powykonawczą boiska sportowego



SKALA 1 : 500

Sekcja 444.122.1114; 1123
Ark. ewid.: 1, Obręb : 035 Śródmieście II
DZIAŁKA: 6 / 8; 21 / 2

PREZYDENT MIASTA KALISZA
MIEJSKI OŚRODEK DOKUMENTACJI
GEODEZYJNEJ I KARTOGRAFICZNEJ
Wyeksponowane na niniejszej mapie sieci
uzbrojenia terenu zostały
z inwentaryzacji, a dokument powstałe
w wyniku inwentaryzacji, przynajmniej do
państwa, zostało zasobu geodezyjnego
i kartograficznego w dniu 11.07.2010
i zaewidencjonowano pod nr 035.5.4.101
Siec uzbrojenia terenu zrealizowana
została zgodnie z lokalizacją
uzgodnioną w opisie zespołu uzgodnienia
(do-umentacji Projektowej)

Nr z dnia 11.07.2010
Z-ca Naczelnika Wydziału Dokumentacji
KIEROWNIK (układowy) Kierownik
Dokumentacji Geodezyjnej i Kartograficznej
służbowe osoby upoważnionej

mgr inż. Jan Nowak

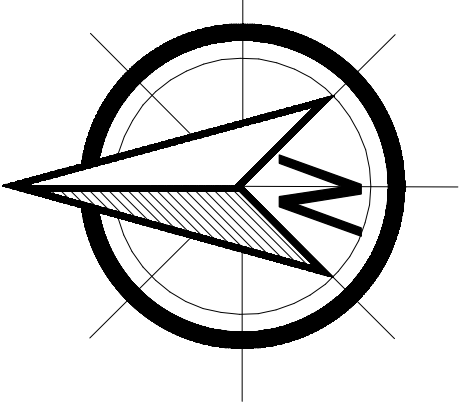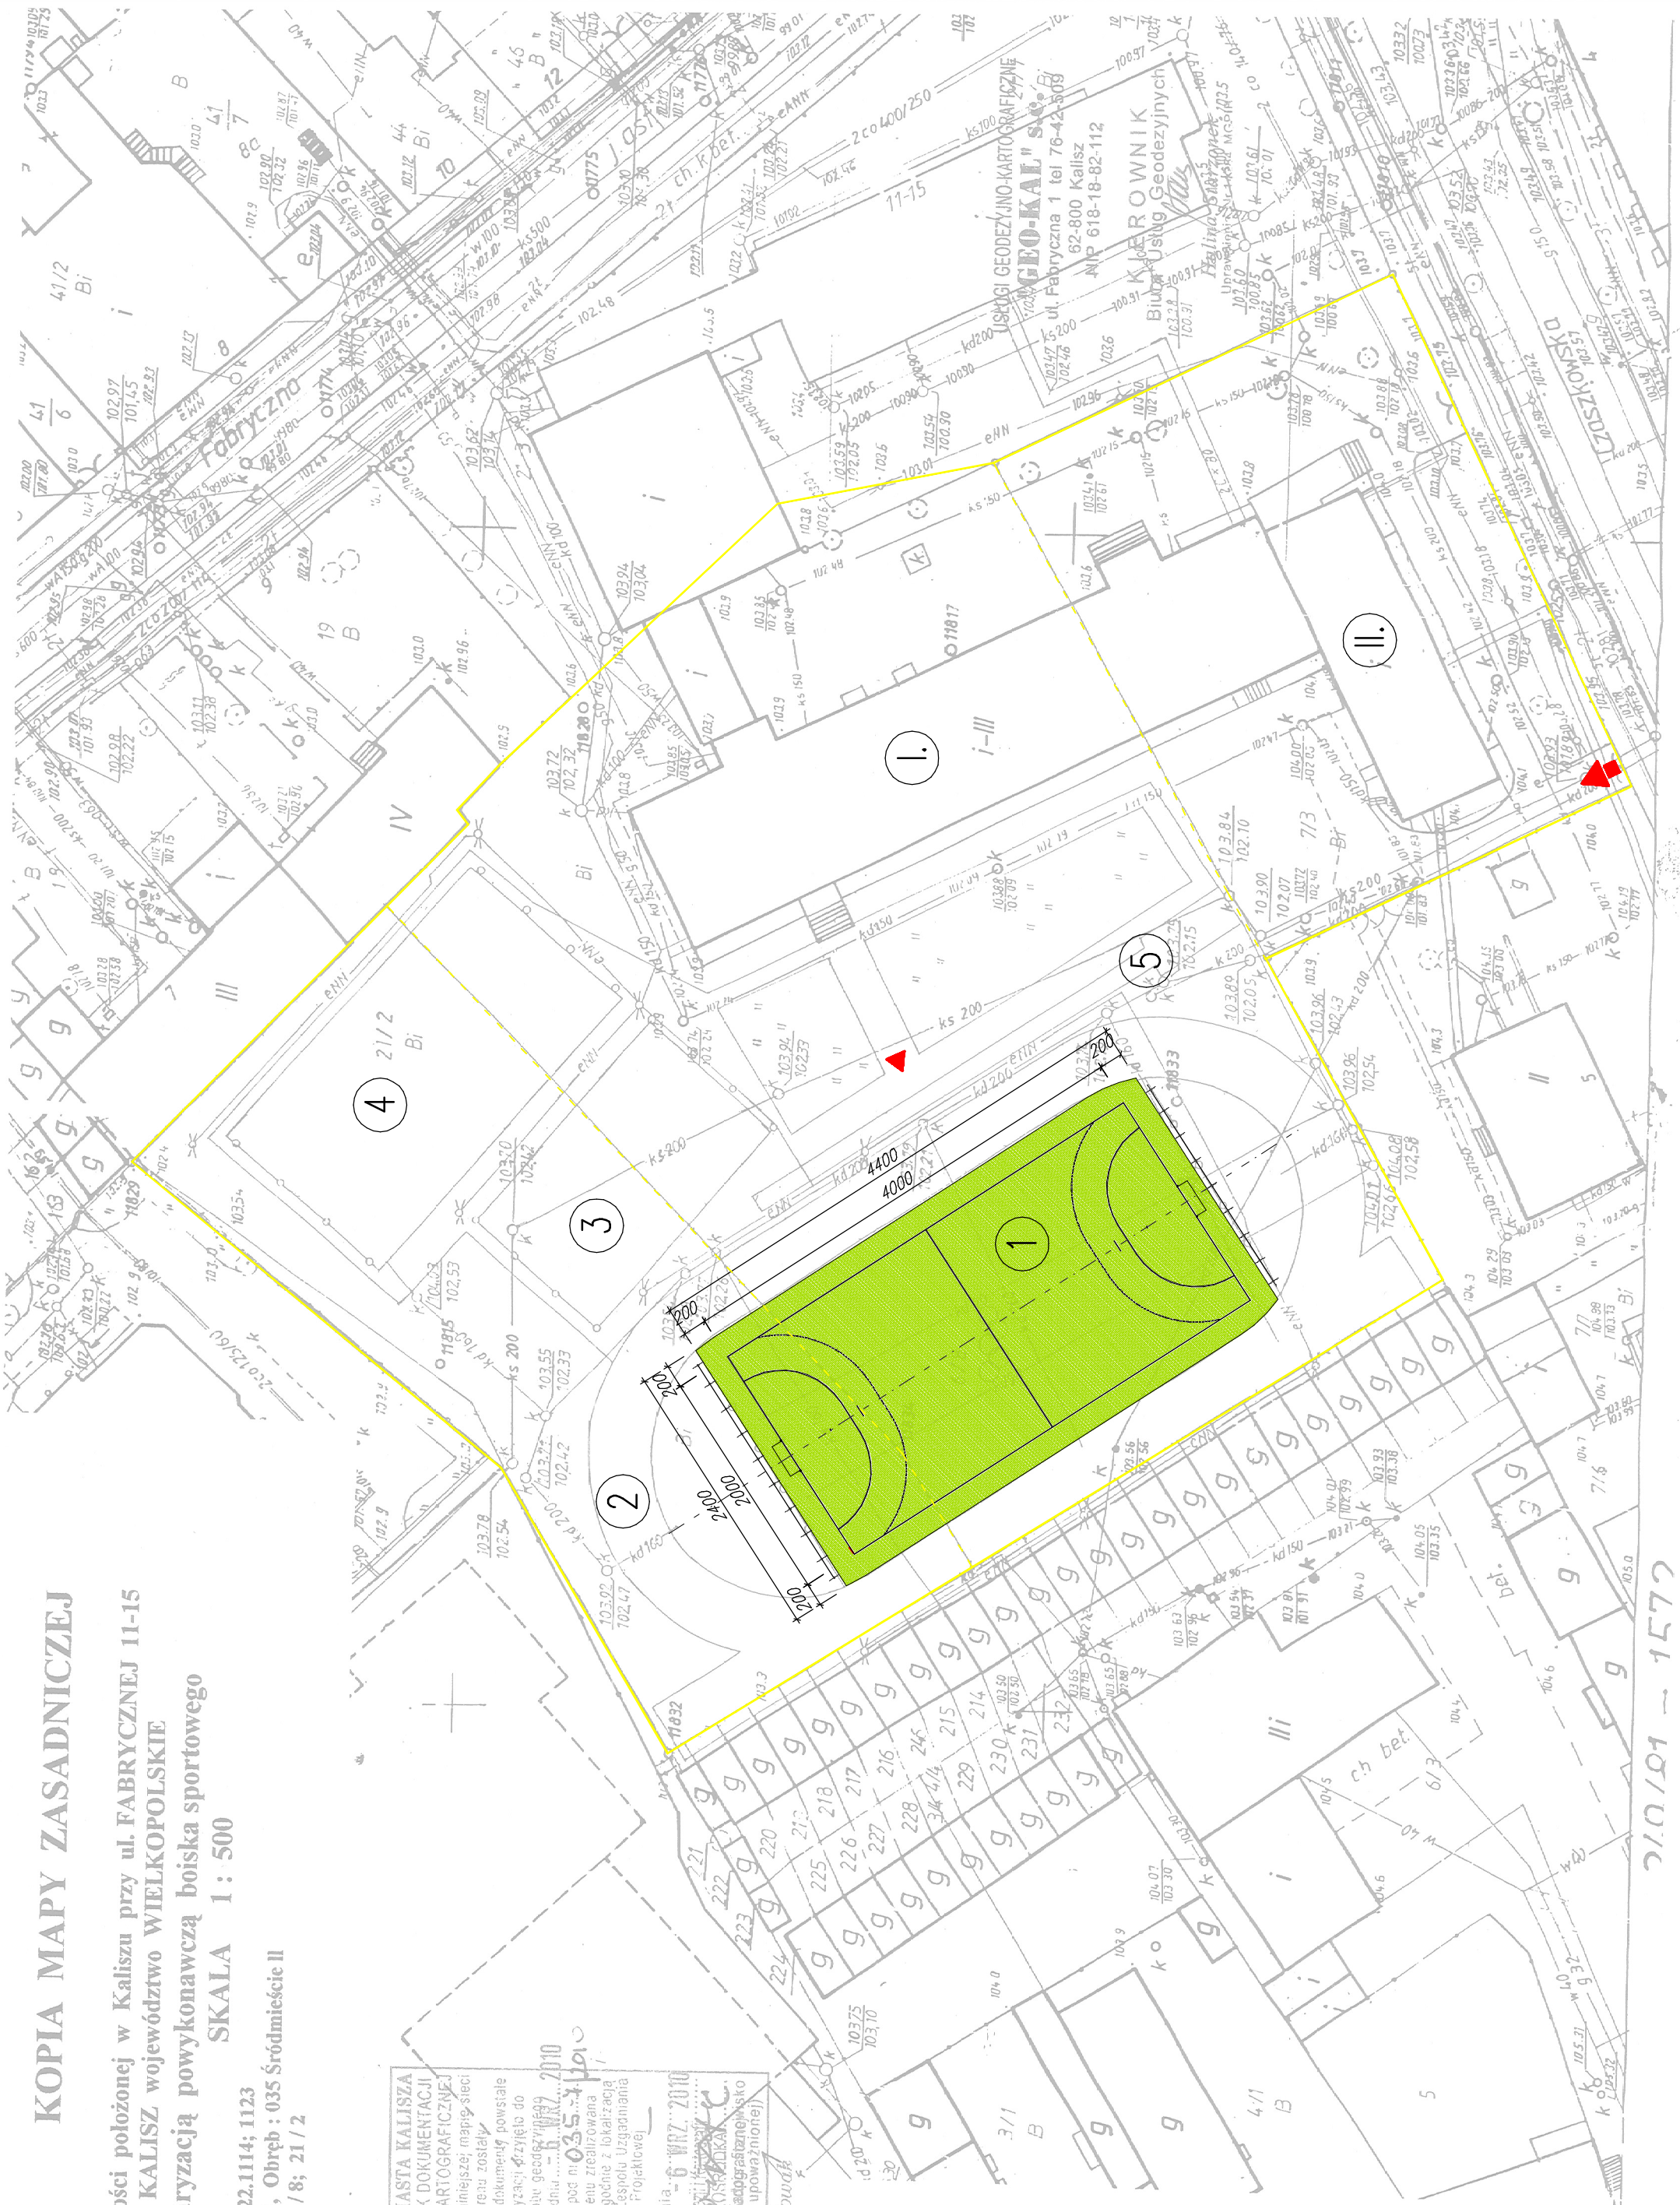

LEGENDA

PROJEKTOWANE ELEMENTY
ZAGOSPODAROWANIA TERENU

- 1 – REMONT BOISKA DO GRY W PIŁKĘ RĘCZNĄ
O NAWIERZCHNI SYNTETYCZNEJ
- PIŁKOCHWYTY BOISKA O WYS. 4,0m

ISTNIEJĄCE ELEMENTY
ZAGOSPODAROWANIA TERENU

- 2 – BIEŻNIA OKÓLNA
- 3 – BOISKO DO PIŁKI PIĄZOWEJ
- 4 – BOISKO DO KOSZYKÓWKI
- 5 – BIEŻNIA Z ZESKOCZNĄ DO SKOKU W DALL
- I. – BUDYNEK SZKOŁY PODSTAWOWEJ
- II. – ŚWIETLICA SZKOLNA, STOŁÓWKA

PROJEKTOWANE NAWIERZCHNIE

- NAWIERZCHNIA Z TRAWY SYNTETYCZNEJ

POZOSTAŁE OZNACZENIA

- GRANICA DZIAŁEK
- DOJŚCIE DO BOISKA
- DOJAZD DO BOISKA

FAZA	PROJEKT ZAGOSPODAROWANIA TERENU	TYTUŁ	PLAN ZAGOSPODAROWANIA TERENU
BRANŻA	BUDOWLANA	OBIEKT	REMONT BOISKA DO GRY W PIŁKĘ RĘCZNĄ
TEMAT	ARCHITEKTURA	ADRES	UL. FABRYCZNA 13-16, KALISZ, DZIAŁKA NR 21/2, 6/8, 7/4
		OPRACOWAŁA	SZKOŁA PODSTAWOWA NR 16 IM. POWSTAŃCÓW WIELKOPOLSKICH 1918-1919
		PROJEKTOWAŁ	
		PROJEKTOWAŁ	mgr inż. Jolanta Dziadek
			inż. Wojciech Kłosowski w spec./dłn. konstr.–budowlanej Upr. BN/10/9/5/19
			SKALA 1:500
			RYS. PZ-1
			INWESTPROJEKT
			62-800 KALISZ, AL. WOLNOŚCI 17
			KWIECIEŃ 2025