Mapa do celów projektowych

Skala mapy 1:500

Godło arkusza mapy	8.215.12.12.2.1; 8.215.12.12.2.2
Jednostka ewid.	M. Suwałki 206301_1
Obręb ewid.	Obręb nr 5 0005
Numer działki	10483/3, 10484/31, 24804/4 i inne
Ulica, nr	Kolejowa
Układ współrz. płaskich	2000/24
Układ wysokości	PL-EVRF2007-NH
Ident. zgłoszenia pracy geod.	GR.6642.1.517.2022

Oznaczenie i informacje o służebnościach gruntowych mających wpływ na zagospodarowanie gruntów zlokalizowanych w granicach projektowanej inwestycji	nie badano
Oznaczenie i symbol konturu użytku gruntowego, który nie jest ujawniony w bazie danych ewidencji gruntów i budynków	brak
Oznaczenie granicy obszaru, który był przedmiotem aktualizacji	🟨

Stan aktualności mapy na dzień 24.06.2022

Wykonawca
Płociczno-Osiedle 18A 16-402 Suwałki
tel. 603 833 822 e-mail: ugi.geodezja@gmail.com

Niniejszą mapę sporządzono na podstawie istniejących materiałów geodezyjnych stanowiących zasób Ośrodka.
Wszelkie obiekty budowlane podlegają wytyczeniu przez jednostkę wykonawstwa geodezyjnego lub osoby fizyczne posiadające zezwolenie na wykonywanie tego typu prac geodezyjnych.
Poza wykazanymi na niniejszej mapie urządzeniami podziemnymi nie wyklucza się istnienia w terenie urządzeń podziemnych, o których brak było informacji w ośrodkach branżowych i nie zostały odnalezione w czasie inwentaryzacji geodezyjnej.
Wykonanie niniejszej mapy nie było poprzedzone ustaleniami dotyczącymi ewentualnych służebności gruntowych obciążających grunty położone w granicach projektowanej inwestycji budowlanej

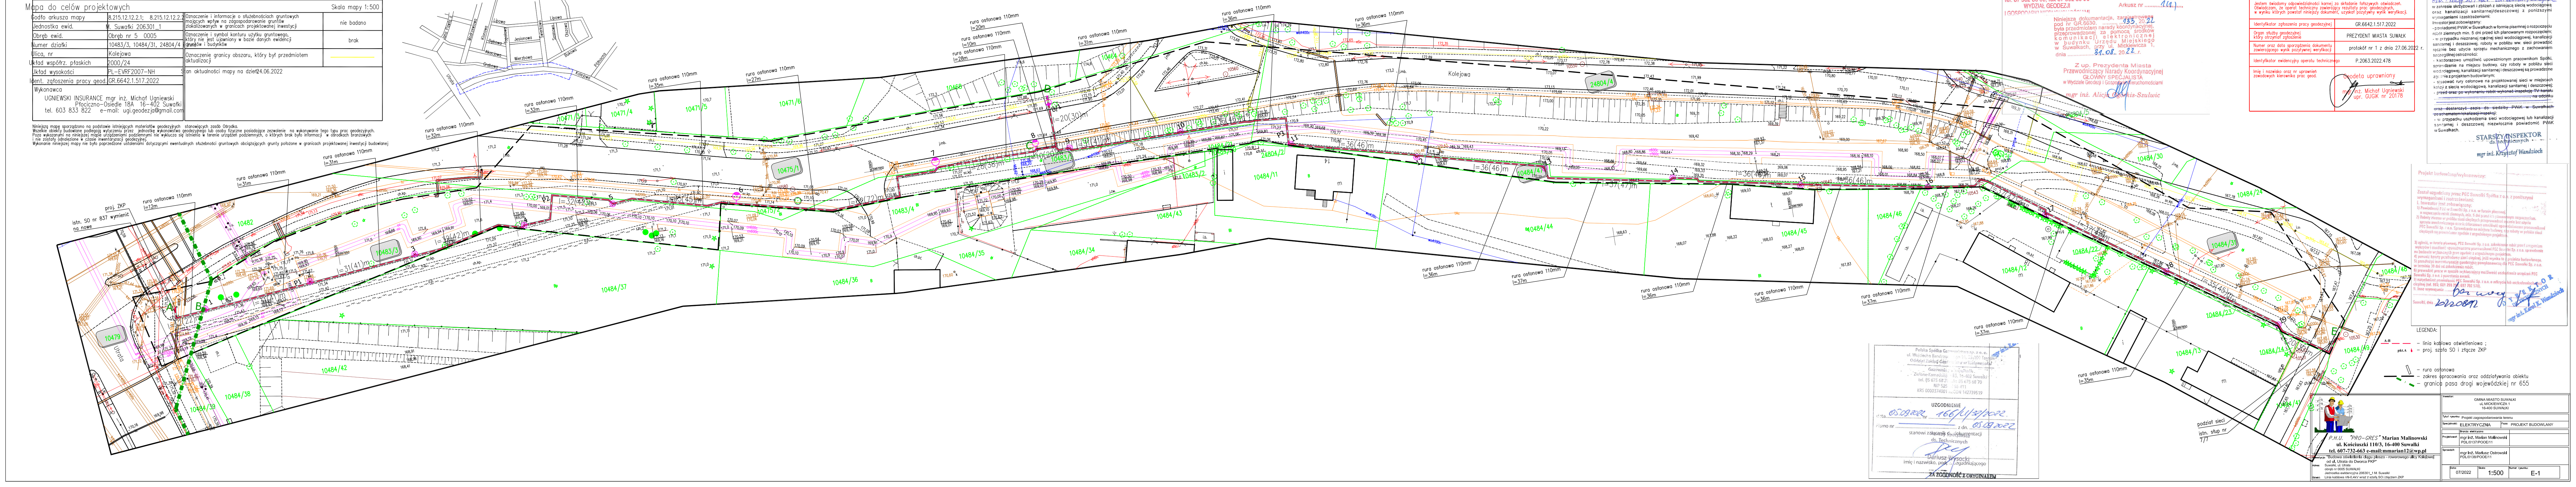

URZĄD MIEJSKI
16-400 Suwałki, ul. Mickiewicza 1
tel. 87 562 80 00, fax 87 562 80 98
WYDZIAŁ GEODEZJI
I GOSPODARKI NIERUCHOMOŚCIAMI

Załącznik do protokołu
z narady koordynacyjnej
Znak sprawy: GR.6630.133.2022
Arkusz nr 1(1)

Niniejsza dokumentacja, zarejestrowana pod nr GR.6630. 133. 20.22 była przedmiotem narady koordynacyjnej, przeprowadzonej za pomocą środków komunikacji elektronicznej w budynku Urzędu Miejskiego w Suwałkach, przy ul. Mickiewicza 1, dnia 31.08. 20.22 r.

Z up. Prezydenta Miasta
Przewodniczący Narady Koordynacyjnej
GŁÓWNY SPECJALISTA
w Wydziale Geodezji i Gospodarki Nieruchomościami
mgr inż. Alicja Ogórkis-Szulwic

Jestem świadomy odpowiedzialności karnej za składanie fałszywych oświadczeń. Oświadczam, że operat techniczny zawierający rezultaty prac geodezyjnych, w wyniku których powstał niniejszy dokument, uzyskał pozytywny wynik weryfikacji.

Identyfikator zgłoszenia pracy geodezyjnej	GR.6642.1.517.2022
Organ służby geodezyjnej który otrzymał zgłoszenie	PREZYDENT MIASTA SUWAŁK
Numer oraz data sporządzenia dokumentu zawierającego wynik pozytywnej weryfikacji	protokół nr 1 z dnia 27.06.2022 r.
Identyfikator ewidencyjny operatu technicznego	P.2063.2022.478
Imię i nazwisko oraz nr uprawnień zawodowych kierownika prac geod.	Geodeta uprawniony mgr inż. Michał Ugniewski upr. GUGiK nr 20178

Uzgodnienie Nr G04/U1/2022 z dnia 11.08.2022
PWiK w Suwałkach Sp. z o.o. uzgadnia trasę: linii kablowej nN-0,4kV wraz z słupami ośw. i szafą SO i ZKP ul. Utrata, Kolejowa
w zakresie skrzyżowań i zbliżeń z istniejącą siecią wodociągową oraz kanalizacji sanitarnej/deszczowej z poniższymi wymaganiami i zastrzeżeniami:
Inwestor jest zobowiązany:
- powiadomić PWiK w Suwałkach w formie pisemnej o rozpoczęciu robót ziemnych min. 5 dni przed ich planowanym rozpoczęciem;
- w przypadku nieznanej rzędnej sieci wodociągowej, kanalizacji sanitarnej i deszczowej, roboty w pobliżu ww. sieci prowadzić ręcznie bez użycia sprzętu mechanicznego z zachowaniem szczególnej ostrożności;
- każdorazowo umożliwić upoważnionym pracownikom Spółki, sprawdzenie na miejscu budowy, czy roboty w pobliżu sieci wodociągowej, kanalizacji sanitarnej i deszczowej są prowadzone zgodnie z projektem budowlanym;
- stosować rury osłonowe na projektowanej sieci w miejscach kolizji z siecią wodociągową, kanalizacji sanitarnej i deszczowej;
- ~~przed oraz po wykonaniu robót wykonać inspekcję TV kanału~~
~~na odcinku~~
~~oraz dostarczyć zapis do siedziby PWiK w Suwałkach ze schematem lokalizacji inspekcji;~~
- w przypadku uszkodzenia sieci wodociągowej lub kanalizacji sanitarnej i deszczowej niezwłocznie powiadomić PWiK w Suwałkach.

STARSZY INSPEKTOR
ds. technicznych
mgr inż. Krzysztof Wandzioch

Projekt budowlany/wykonawczy:

Został uzgodniony przez PEC Suwałki Spółka z o.o. z poniższymi wymaganiami i zastrzeżeniami:
I. Inwestor jest zobowiązany:
1) Powiadomić PEC w Suwałki Sp. z o.o. w formie pisemnej, o rozpoczęciu robót ziemnych, min. 5 dni przed ich planowanym rozpoczęciem.
2) Roboty ziemne w pobliżu sieci cieplnych przeprowadzać ręcznie bez użycia sprzętu mechanicznego oraz każdorazowo umożliwić upoważnionemu pracownikowi PEC Suwałki Sp. z o.o. Sprawdzenie na miejscu budowy, czy roboty w pobliżu sieci cieplnych są prowadzone zgodnie z uzgodnionym projektem.
3) zgłosić, w formie pisemnej, PEC Suwałki Sp. z o.o. zakończenie robót przed zasypaniem wykopów i umożliwić upoważnionemu pracownikowi PEC Suwałki Sp. z o.o. sprawdzenie na budowie wykonanych prac zgodnie z uzgodnionym projektem.
4) ponosić koszty przebudowy sieci cieplnej, jeśli wynika to z projektu budowlanego.
5) przedłożyć inwentaryzację geodezyjną powykonawczą dla PEC Suwałki Sp. z o.o. w terminie 30 dni od zakończenia robót.
6) prowadzić prace w sposób wykluczający możliwość uszkodzenia urządzeń PEC Suwałki Sp. z o.o. i powstania awarii.
7) natychmiast powiadomić PEC Suwałki Sp. z o.o. o odkryciu lub uszkodzeniach sieci cieplnej (tel. 993; 601 259 294; 697 702 570).
II. Inne wymagania bez uwag
Suwałki, dnia 20220812

DYREKTOR
DS. TECHNICZNYCH
mgr inż. Karol K. Wandzioch

Polska Spółka Gazownictwa sp. z o.o.
ul. Wojciecha Bandrowskiego 16, 33-100 Tarnów
Oddział Zakład Gazowniczy w Białymstoku
Gazownia w Suwałkach
Zielone-Kamedulskie 33, 16-402 Suwałki
tel. 85 675 68 70 faks 85 675 68 70
NIP 525 [illegible] 96 411
KRS 0000374001 REGON 142739519

UZGODNIENIE
data 05.09.2022 nr 166/U/32/2022.
Pismo nr z dn. 05.09.2022
stanowi załącznik do dokumentacji
Starszy Specjalista
ds. Technicznych
Dariusz Wysocki
imię i nazwisko, podpis uzgadniającego
ZA ZGODNOŚĆ Z ORYGINAŁEM

LEGENDA:

A-B	– linia kablowa oświetleniowa ;
pkt.A	– proj. szafa SO i złącze ZKP
	– rura osłonowa
	– zakres opracowania oraz oddziaływania obiektu
	– granica pasa drogi wojewódzkiej nr 655

P.H.U. "PRO-GRES" Marian Malinowski
ul. Kościuszki 110/3, 16-400 Suwałki
tel. 607-732-663 e-mail:mmarian12@wp.pl

Inwestycja: "Budowa oświetlenia ciągu pieszo - rowerowego ulicy Kolejowej od ul. Utrata do Dworca PKP"
Adres: Suwałki, ul. Utrata
obręb nr 0005 SUWAŁKI
Jednostka ewidencyjna 206301_1 M. Suwałki
Obiekt: Linia kablowa nN-0,4kV wraz z szafą SO i złączem ZKP

Inwestor: GMINA MIASTO SUWAŁKI
ul. MICKIEWICZA 1
16-400 SUWAŁKI

Tytuł rysunku: Projekt zagospodarowania terenu

Specjalność:	ELEKTRYCZNA	Faza:	PROJEKT BUDOWLANY

	Branża elektryczna	
Projektował:	mgr inż. Marian Malinowski PDL/0137/POOE/11	
Sprawdził:	mgr inż. Mariusz Ostrowski PDL/0138/POOE/11	

Data:	Skala:	Numer rysunku:
07/2022	1:500	E-1