PROJEKT ZAGOSPODAROWANIA TERENU

skala 1:500

SZKIC ORIENTACYJNY 1:10000

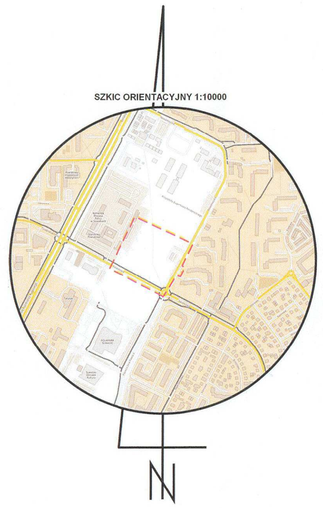

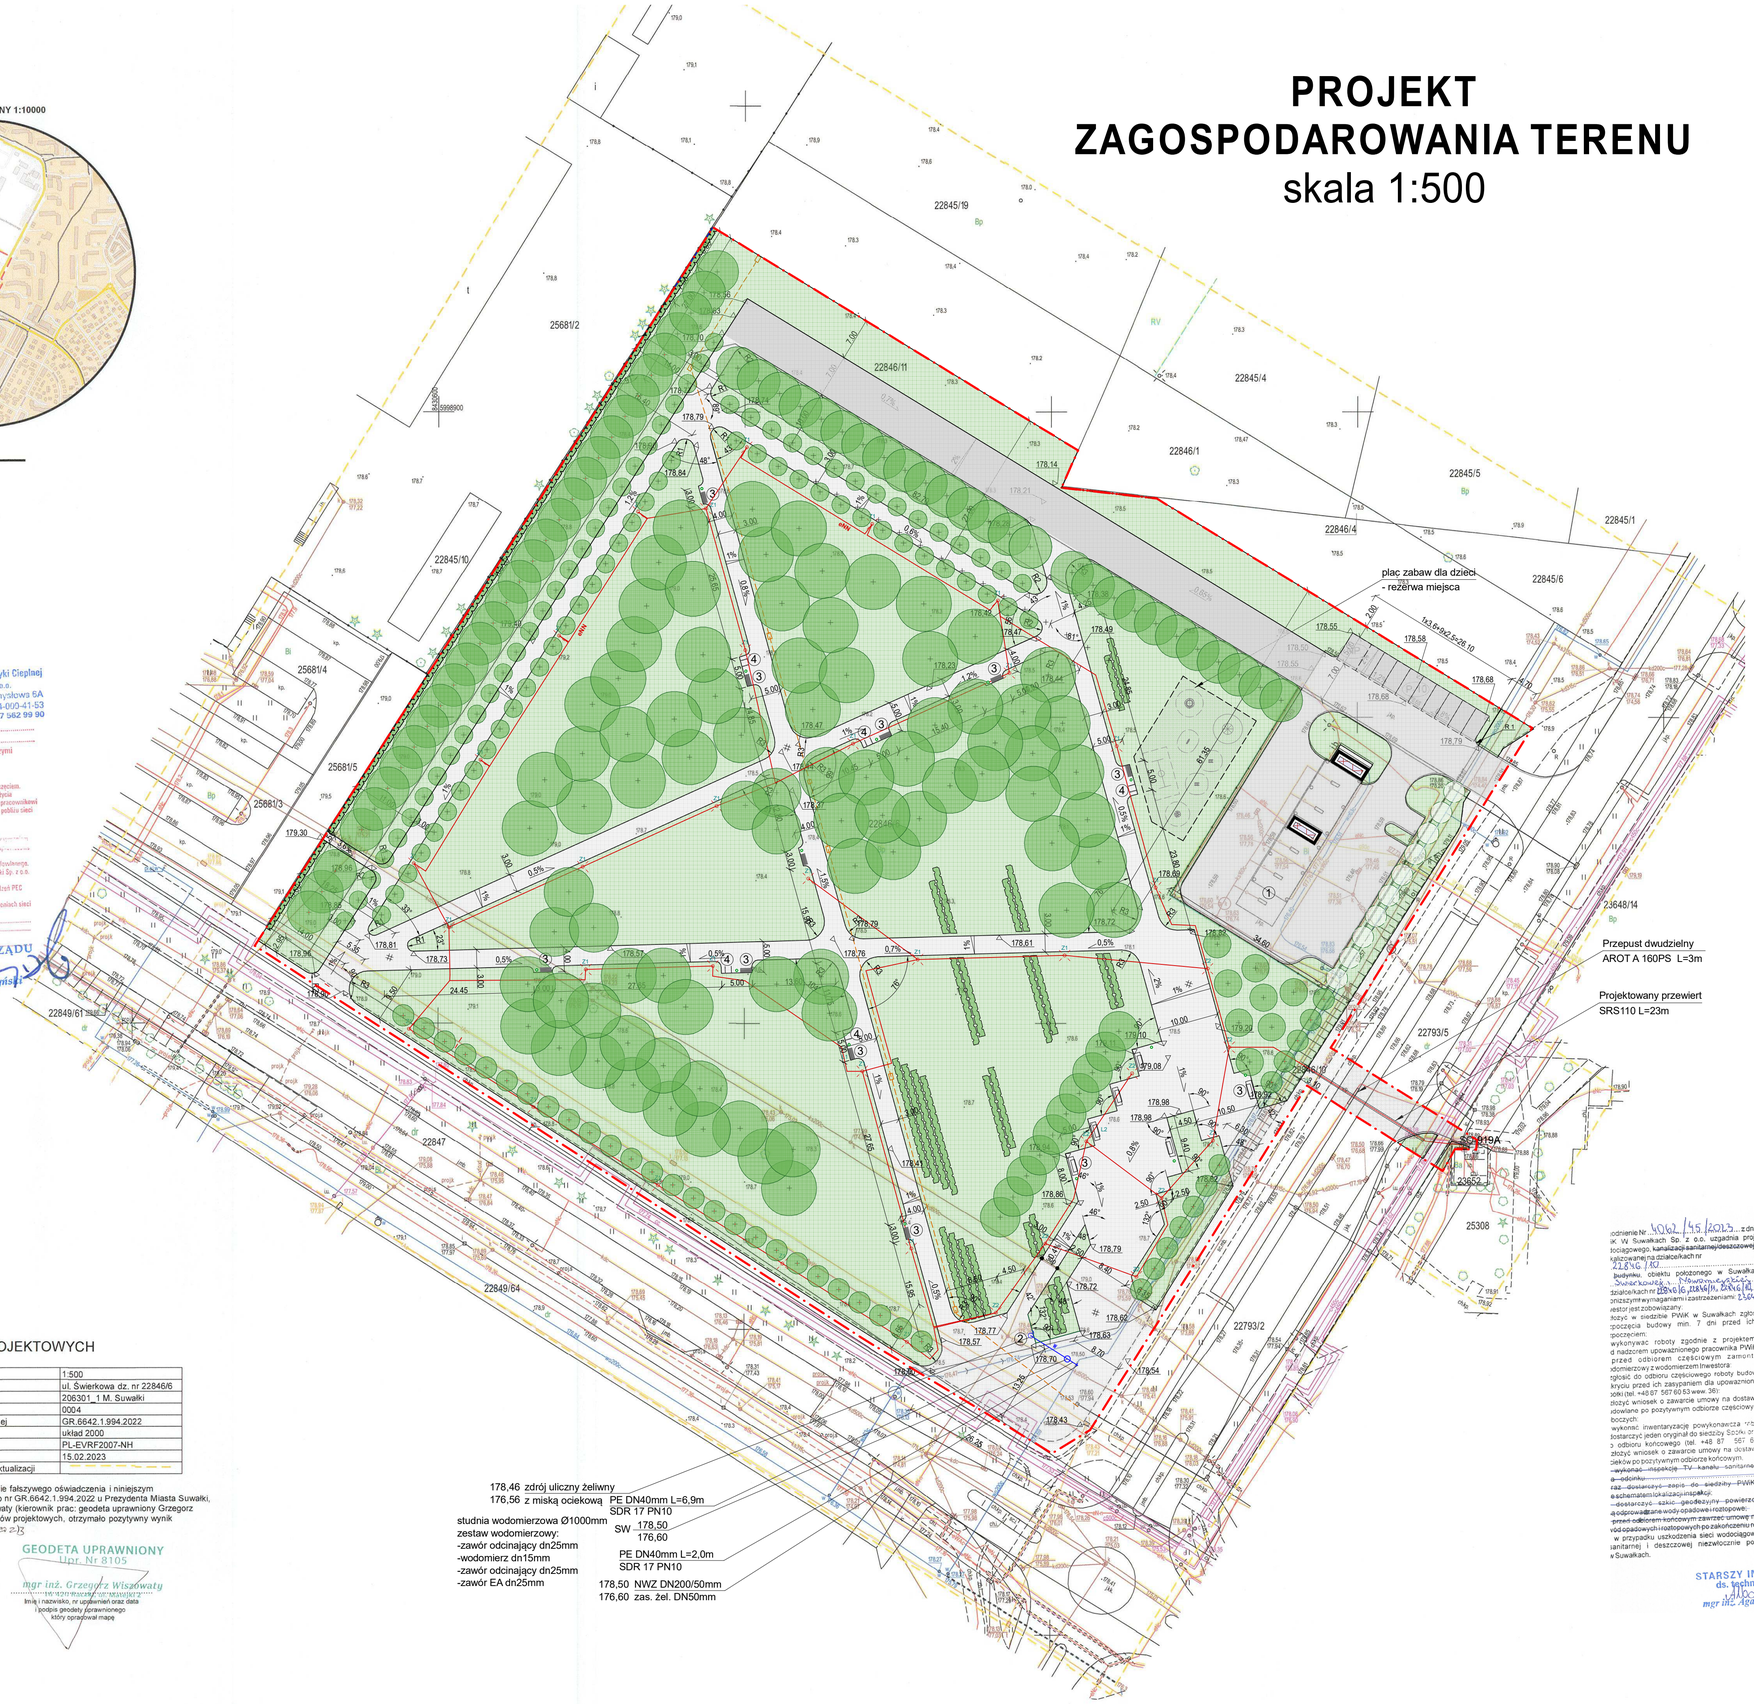

LEGENDA:

- GRANICA INWESTYCJI / GRANICA ODDZIAŁYWANIA INWESTYCJI
- INNE BUDOWLE - ISTNIEJĄCE
- NAWIERZCHNIE UTWARDZONE DO RUCHU PIESZEGO - ISTNIEJĄCE
- NAWIERZCHNIE UTWARDZONE DO RUCHU PIESZEGO - PROJEKTOWANE
- NAWIERZCHNIE UTWARDZONE DO RUCHU KOŁOWEGO - ISTNIEJĄCE
- NAWIERZCHNIE UTWARDZONE DO RUCHU KOŁOWEGO - PROJEKTOWANE
- ZIELEŃ NISKA - ISTNIEJĄCA
- ŻYWOPŁOT/KRZEW IGLASTY - PROJEKTOWANY
- ŻYWOPŁOT/KRZEW LIŚCIASTY - PROJEKTOWANY
- ZIELEŃ WYSOKA - ISTNIEJĄCA
- ZIELEŃ WYSOKA - PROJEKTOWANA
- WODOCIĄG - ISTNIEJĄCY
- PRZYŁĄCZE / INSTALACJA ZEWNĘTRZNA WODY - PROJEKTOWANA
- KANALIZACJA SANITARNA - ISTNIEJĄCA
- KANALIZACJA DESZCZOWA - ISTNIEJĄCA
- SIEĆ CENTRALNEGO OGRZEWANIA - ISTNIEJĄCA
- KABEL TELETECHNICZNY PODZIEMNY - ISTNIEJĄCY
- KABLE ELEKTROENERGETYCZNE PODZIEMNE - ISTNIEJĄCE
- LINIA KABLOWA OŚWIETLENIA TERENU - ISTNIEJĄCA
- LINIA KABLOWA OŚWIETLENIA TERENU - PROJEKTOWANA (kabel YAKYS 4x35mm² w rurze osłonowej Ø50mm)
- PRZEWODY PODZIEMNE INNE - ISTNIEJĄCE
- KANAŁ TECHNOLOGICZNY - PROJEKTOWANY
- GAZOCIĄG - ISTNIEJĄCY
- P-10 STANOWISKA POSTOJOWE (500X250cm) SAMOCHODÓW OSOBOWYCH - PROJEKTOWANE
- NP STANOWISKO POSTOJOWE (500x360cm) SAMOCHODU OSOBY NIEPEŁNOSPRAWNEJ - PROJEKTOWANE
- SKARPY - ISTNIEJĄCE
- OGRODZENIE - ISTNIEJĄCE

① MYJNIA SAMOCHODOWA SAMOOBSŁUGOWA - do likwidacji w perspektywie
② ZDRÓJ ULICZNY - PROJEKTOWANY
③ ŁAWKA - PROJEKTOWANA
④ STOJAK ROWEROWY

MAPA DO CELÓW PROJEKTOWYCH

Skala mapy	1:500
Miejscowość, nr działki	ul. Świerkowa dz. nr 22846/6
Identyfikator i nazwa jednostki ewidencyjnej	206301_1 M. Suwałki
Identyfikator i nazwa obrębu ewidencyjnego	0004
Oznaczenie kancelaryjne zgłoszenia pracy geodezyjnej	GR.6642.1.994.2022
Układ współrzędnych prostokątnych płaskich	układ 2000
Układ wysokości	PL-EVRF2007-NH
Data opracowania mapy	15.02.2023
Oznaczenie granic obszaru, który był przedmiotem aktualizacji	

Jestem świadomy odpowiedzialności karnej za złożenie fałszywego oświadczenia i niniejszym oświadczam, że moje zgłoszenie pracy geodezyjnej o nr GR.6642.1.994.2022 u Prezydenta Miasta Suwałki, wykonane przez Usługi Geodezyjne Grzegorz Wiszowaty (kierownik prac: geodeta uprawniony Grzegorz Wiszowaty - upr. geod. 8105), dotyczące mapy do celów projektowych, otrzymało pozytywny wynik weryfikacji (protokół weryfikacji nr z dnia 20.03.2023

USŁUGI GEODEZYJNE
Grzegorz Wiszowaty
16-400 SUWAŁKI
ul. Mickiewicza 11, tel. (87) 563-06-09
NIP 844-104-58-46
Nazwa /imię i nazwisko wykonawcy

GEODETA UPRAWNIONY
Upr. Nr 8105
mgr inż. Grzegorz Wiszowaty
Imię i nazwisko, nr uprawnień oraz data i podpis geodety uprawnionego, który opracował mapę

Przedsiębiorstwo Energetyki Cieplnej w Suwałkach Sp. z o.o.
16-400 Suwałki, ul. Przemysłowa 6A
KRS 0000060440, NIP 844-000-41-53
tel. 087 562 99 93, fax 087 562 99 90

Projekt budowlany/wykonawczy

Został uzgodniony przez PEC Suwałki Spółka z o.o. z poniższymi wymaganiami i zastrzeżeniami:
1. Inwestor jest zobowiązany:
1) Powiadomić PEC w Suwałki Sp. z o.o. w formie pisemnej, o rozpoczęciu robót ziemnych, min. 5 dni przed ich planowanym rozpoczęciem.
2) Roboty ziemne w pobliżu sieci ciepłowych przeprowadzić ręcznie bez użycia sprzętu mechanicznego oraz każdorazowo umożliwić reprezentantowi przedsiębiorstwa PEC Suwałki Sp. z o.o. Sprawdzenia na miejscu budowy, czy roboty w pobliżu sieci cieplnych są prowadzone zgodnie z uzgodnionym projektem.
3) zgłosić [illegible] wykopów i umożliwić wprowadzenie geodezyjnej [illegible] na budowie wykonanych prac zgodnie z uzgodnionym projektem.
4) ponosić koszty przebudowy sieci ciepłnej, jeśli wynika to z kolizji budowlanej.
5) przedłożyć inwentaryzację powykonawczą dla PEC Suwałki Sp. z o.o. w terminie 30 dni od zakończenia robót.
6) zapewnić [illegible] w sprzęt wykluczający możliwość uszkodzenia urządzeń PEC Suwałki Sp. z o.o. i konserwacja zwarta.
7) natychmiast powiadomić PEC Suwałki Sp. z o.o. o odkryciu lub uszkodzeniach sieci cieplnej (tel. 933, 601 259 257; 697 702 570).
II. Inne wymagania

Suwałki, dnia 04.07.2023 PREZES ZARZĄDU Michał Buczyński

odnienie Nr 3062/45/2023 zdnia 28.07.2023r.
ik W Suwałkach Sp. z o.o. uzgadnia projekt przyłączy:
tociągowego, kanalizacji sanitarnej/deszczowej
ujących na działce/kach nr
22846/6 i 40
budynku, obiektu położonego w Suwałkach przy ulicy
Świerkowej, Nowowiejskiej
działce/kach nr 22846/6, 22846/11, 22845/4, 22845/5, 22846/4, 22845/1, 22845/6, 22845/10, 22846/1, 22847, 22793/5, 23652
pniższymi wymaganiami i zastrzeżeniami: 23648/14, 23652
estor jest zobowiązany:
łożyć w siedzibie PWiK w Suwałkach zgłoszenie zamiaru
ępczenia budowy min. 7 dni przed ich planowanym
ępczeniem;
wykonywać roboty zgodnie z projektem budowlanym
d nadzorem upoważnionego pracownika PWiK w Suwałkach;
przed odbiorem częściowym zamontować zestaw
odomierzowy z wodomierzem Inwestora
głosić do odbioru częściowego roboty budowlane ulegające
kryciu przed ich zasypaniem dla upoważnionego pracownika
odki (tel. +48 87 567 60 53 wew. 36);
złożyć wniosek o zawarcie umowy na dostawę wody na cele
obowiane po pozytywnym odbiorze częściowym w ciągu 5 dni
bocznych;
wykonać inwentaryzację powykonawczą robót budowlanych
dostarczyć jeden oryginał do siedziby Spółki oraz zgłosić roboty
o odbioru końcowego (tel. +48 87 567 60 53 wew. 36);
złożyć wniosek o zawarcie umowy na dostawę wody i odbiór
ieków po pozytywnym odbiorze końcowym.
~~wykonać inspekcję TV kanału sanitarnego/deszczowego~~
~~a płytki~~
~~raz - dostarczyć zapis do siedziby PWiK w Suwałkach~~
~~schematem lokalizacji inspekcji~~
~~- dostarczyć szkic geodezyjny- powierzchni, z których~~
~~ądgrowadzane wody opadowe i roztopowe~~
~~enie odbiorem końcowym zawrzeć umowę na odprowadzanie~~
~~ód opadowych i roztopowych po zakończeniu robót.~~
w przypadku uszkodzenia sieci wodociągowej lub kanalizacji
sanitarnej i deszczowej niezwłocznie powiadomić PWiK
w Suwałkach.

STARSZY INSPEKTOR ds. technicznych Agata Miłoszewska mgr inż.

Zarząd Dróg i Zieleni w Suwałkach
Uzgodniono z uwzględnieniem uwag zawartych w piśmie z dnia 25.07.2023r.
Znak DIZ.5500.228.2023

DYREKTOR Zarządu Dróg i Zieleni w Suwałkach mgr inż. Tomasz Drejer

URZĄD MIEJSKI
16-400 Suwałki, ul. Mickiewicza 1
tel. 87 562 80 00, fax 87 562 80 96
WYDZIAŁ GEODEZJI
I GOSPODARKI NIERUCHOMOŚCIAMI

Załącznik do protokołu z narady koordynacyjnej
Znak sprawy: GR.8630.50.2023
Arkusz nr 1(1)

Niniejsza dokumentacja, zarejestrowana pod nr GR.8630.50.2023 była przedmiotem narady koordynacyjnej, przeprowadzonej za pomocą środków komunikacji elektronicznej w budynku Urzędu Miejskiego w Suwałkach, przy ul. Mickiewicza 1, dnia 06.07.2023 r.

Z up. Prezydenta Miasta
Przewodniczący Narady Koordynacyjnej
GŁÓWNY SPECJALISTA
w Wydziale Gospodarki i Gospodarowania Nieruchomościami
mgr inż. Alicja Ogorzeja-Szulwic

Rejon Energetyczny Suwałki
Wydział Majątku Sieciowego
Specjalista ds. Sieci
Maciej Ławiński

38/07/2023
05-07-2023

INWESTYCJA	Park z niezbędną infrastrukturą techniczną, 10 miejsc postojowych
ADRES INWESTYCJI	ul.Świerkowa / ul.Nowowiejska 16-400 Suwałki jednostka ewidencyjna: M.Suwałki obręb ewidencyjny: 0004 identyfikatory działek: 206301_1.0004.22846/6 206301_1.0004.22846/11 206301_1.0004.22846/10 206301_1.0004.22847 206301_1.0004.22793/5 206301_1.0004.23648/14 206301_1.0004.23652
INWESTOR	Gmina Miasto Suwałki ul. Mickiewicza 1 16-400 Suwałki
	USŁUGI ARCHITEKTONICZNO-BUDOWLANE WOJCIECH POPŁAWSKI 16-400 Suwałki, ul. E.Plater 37/6 tel. 505 024 680 e_mail: wpoplawski@op.pl
ETAP OPRACOWANIA	PROJEKT BUDOWLANY — 1:500
TREŚĆ RYSUNKU	PROJEKT ZAGOSPODAROWANIA TERENU — 1/U

SPECJALNOŚĆ	PROJEKTANT	PODPIS
ARCHITEKTONICZNA PROJEKTANT	mgr inż. arch. WOJCIECH POPŁAWSKI SUW - 90/90	26.06.2023r.
DROGI UKŁADTOWANIE TERENU PROJEKTANT	mgr inż. GRAŻYNA WANDZIOCH SUW - 118/89	26.06.2023r.
SANITARNA PROJEKTANT	mgr inż. KRZYSZTOF WANDZIOCH PDL/0250/PWBS/21	26.06.2023r.
OŚWIETLENIE TERENU PROJEKTANT	mgr inż. TOMASZ SUPRANOWICZ PDL/0069/PBE/16	26.06.2023r.

PROJEKT CHRONIONY USTAWĄ O PRAWIE AUTORSKIM