


PROJEKT ZAGOSPODAROWANIA TERENU-PROJEKT ZAMIENNY

SKALA 1:500

INWESTOR:
GMINA POTOK GÓRNY
23-423 POTOK GÓRNY 116

ADRES BUDOWY:
23-423 DĄBRÓWKA 110
NR ID DZ.: 060211_2.0009.363

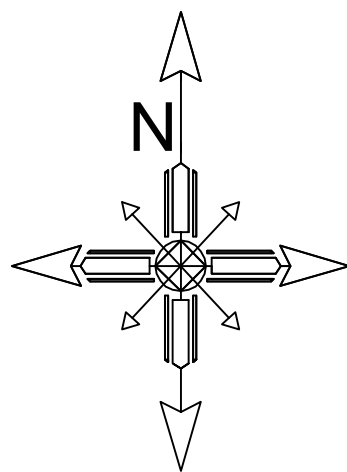

LEGENDA:

- 1 - ISTN. BUDYNEK OBJĘTY PROJEKTEM PRZEBUDOWY
- 2 - PROJ. PODJAZD DLA OS. NP WRĄZ ZE SCHODAMI
- 3 - PROJ. PLAC ZABAW O NAWIERZCHNI BEZPIECZNEJ
A - Zestaw 'POCIĄG Z RYBA'
B - Zestaw 'BOCIANIE GNIAZDO'
C - Zestaw 'STOPY'
D - Zestaw 'BUJAK JEEP'
E - Zestaw 'BUJAK KONIK'
F - Zestaw 'BALANS'
G - Zestaw 'SKOCZKI'
H - Zestaw 'MAŁY LABIRYNT'
I - Ławka drewniana na stelażu
J - Tablica informacyjna
K - kosz na śmieci
L - zestaw zjeżdżałni i podestów
- 4 - ZARYS PLACU ZABAW WG. PROJ. PIERWOTNEGO - (19,0 x 21,0m)
- PROJ. OGRODZENIE PLACU ZABAW H=1m
- ISTN. PARKING DLA SAMOCHODÓW OSOBOWYCH (2,5x5m)
W TYM DLA NIEPEŁNOSPRAWNYCH (3,6x5m)
- PROJ. CHODNIK Z KOSTKI BETONOWEJ
- PROJ. DROGA WEWNĘTRZNA Z KOSTKI BETONOWEJ
- GRANICA DZIAŁKI
- PROJ. WEJŚCIE DO BUDYNKU
- ISTN. WEJŚCIE DO BUDYNKU
- ISTN. ZJAZD Z DROGI PUBLICZNEJ
- DROGA POŻAROWA
- DOJŚCIE POŻAROWE
- PROJ. HYDRANT NADZIEMNY DN80 O WYDAJNOŚCI 10dm3/s
(PRZYŁĄCZ WG ODRĘBNEGO OPRACOWANIA)


GEOMARK spółka z ograniczoną odpowiedzialnością ul. Tomasza Zana 11a, 20-601 Lublin tel. 660 314 490 e-mail: geomark@o2.pl		GEOMARK
MAPA DO CELÓW PROJEKTOWYCH		
Ogłoszenie kancelaryjne zgłoszenia pracy geodezyjnej	GN.6640.682.2024	
Miejscowość, działka	Zagrody, dz. nr 363, ark. 1	
Jednostka ewidencyjna	identyfikator nazwa	060211_2 Potok Górny
Obręb ewidencyjny	identyfikator nazwa	0009 Zagrody
Skala mapy	Sekcja mapy	1:500 8.132.08.17.2.4, 8.132.08.18.1.3
Nazwa układu współrzędnych	prostokątnych płaskich wysokości	2000/8 EVRF 2007"
Oznaczenie granic obszaru, który był przedmiotem aktualizacji		
Mapę do celów projektowych wykonano na podstawie mapy numerycznej w programie Mikromap oraz pomiaru w terenie. Mapa służy do projektowania obiektów budowlanych. Granice działek są zgodne z danymi ewidencji gruntów i budynków. Nie wyklucza się istnienia w terenie uzbrojenia podziemnego, które nie zostało uprzednio zgłoszone do powykonawczej inwentaryzacji geodezyjnej. Niniejsza mapa została wykonana bez ustalenia obciążeń dotyczących służebności gruntowych. W obrębie opracowania sprawdzono projekty ZUDP.		
Data wykonania mapy:	Biłgoraj 2024-04-12	
<p>GEODETA UPRAWNIONY upr. geodezyjne Nr 17084</p> <p>Marek Grabowski</p> <p>imię i nazwisko, nr uprawnień geodety uprawnionego</p>		

Mapa aktualna na dzień 15.07.2025r.

GEODETA UPRAWNIONY
upr. geodezyjne Nr 17084

Marek Grabowski

Poświadczam, że niniejszy dokument został opracowany w wyniku prac geodezyjnych i kartograficznych, których rezultaty zawiera operat techniczny, który uzyskał pozytywną weryfikację. Jednocześnie informuję, że jestem świadomy odpowiedzialności karnej za złożenie fałszywego oświadczenia.		Imię i nazwisko oraz nr uprawnień zawodowych kierownika prac
Identyfikator zgłoszenia prac geodezyjnych	GN.6640.682.2024	GEODETA UPRAWNIONY upr. geodezyjne Nr 17084
Organ służby geodezyjnej, który otrzymał zgłoszenie	Starosta Powiatu: Powiatowy Ośrodek Dokumentacji Geodezyjnej i Kartograficznej	Marek Grabowski
Nr oraz data sporządzenia dokumentu zawierającego wynik pozytywnej weryfikacji	GN.6640.682.2024_1 ; Biłgoraj, 2024-04-24	

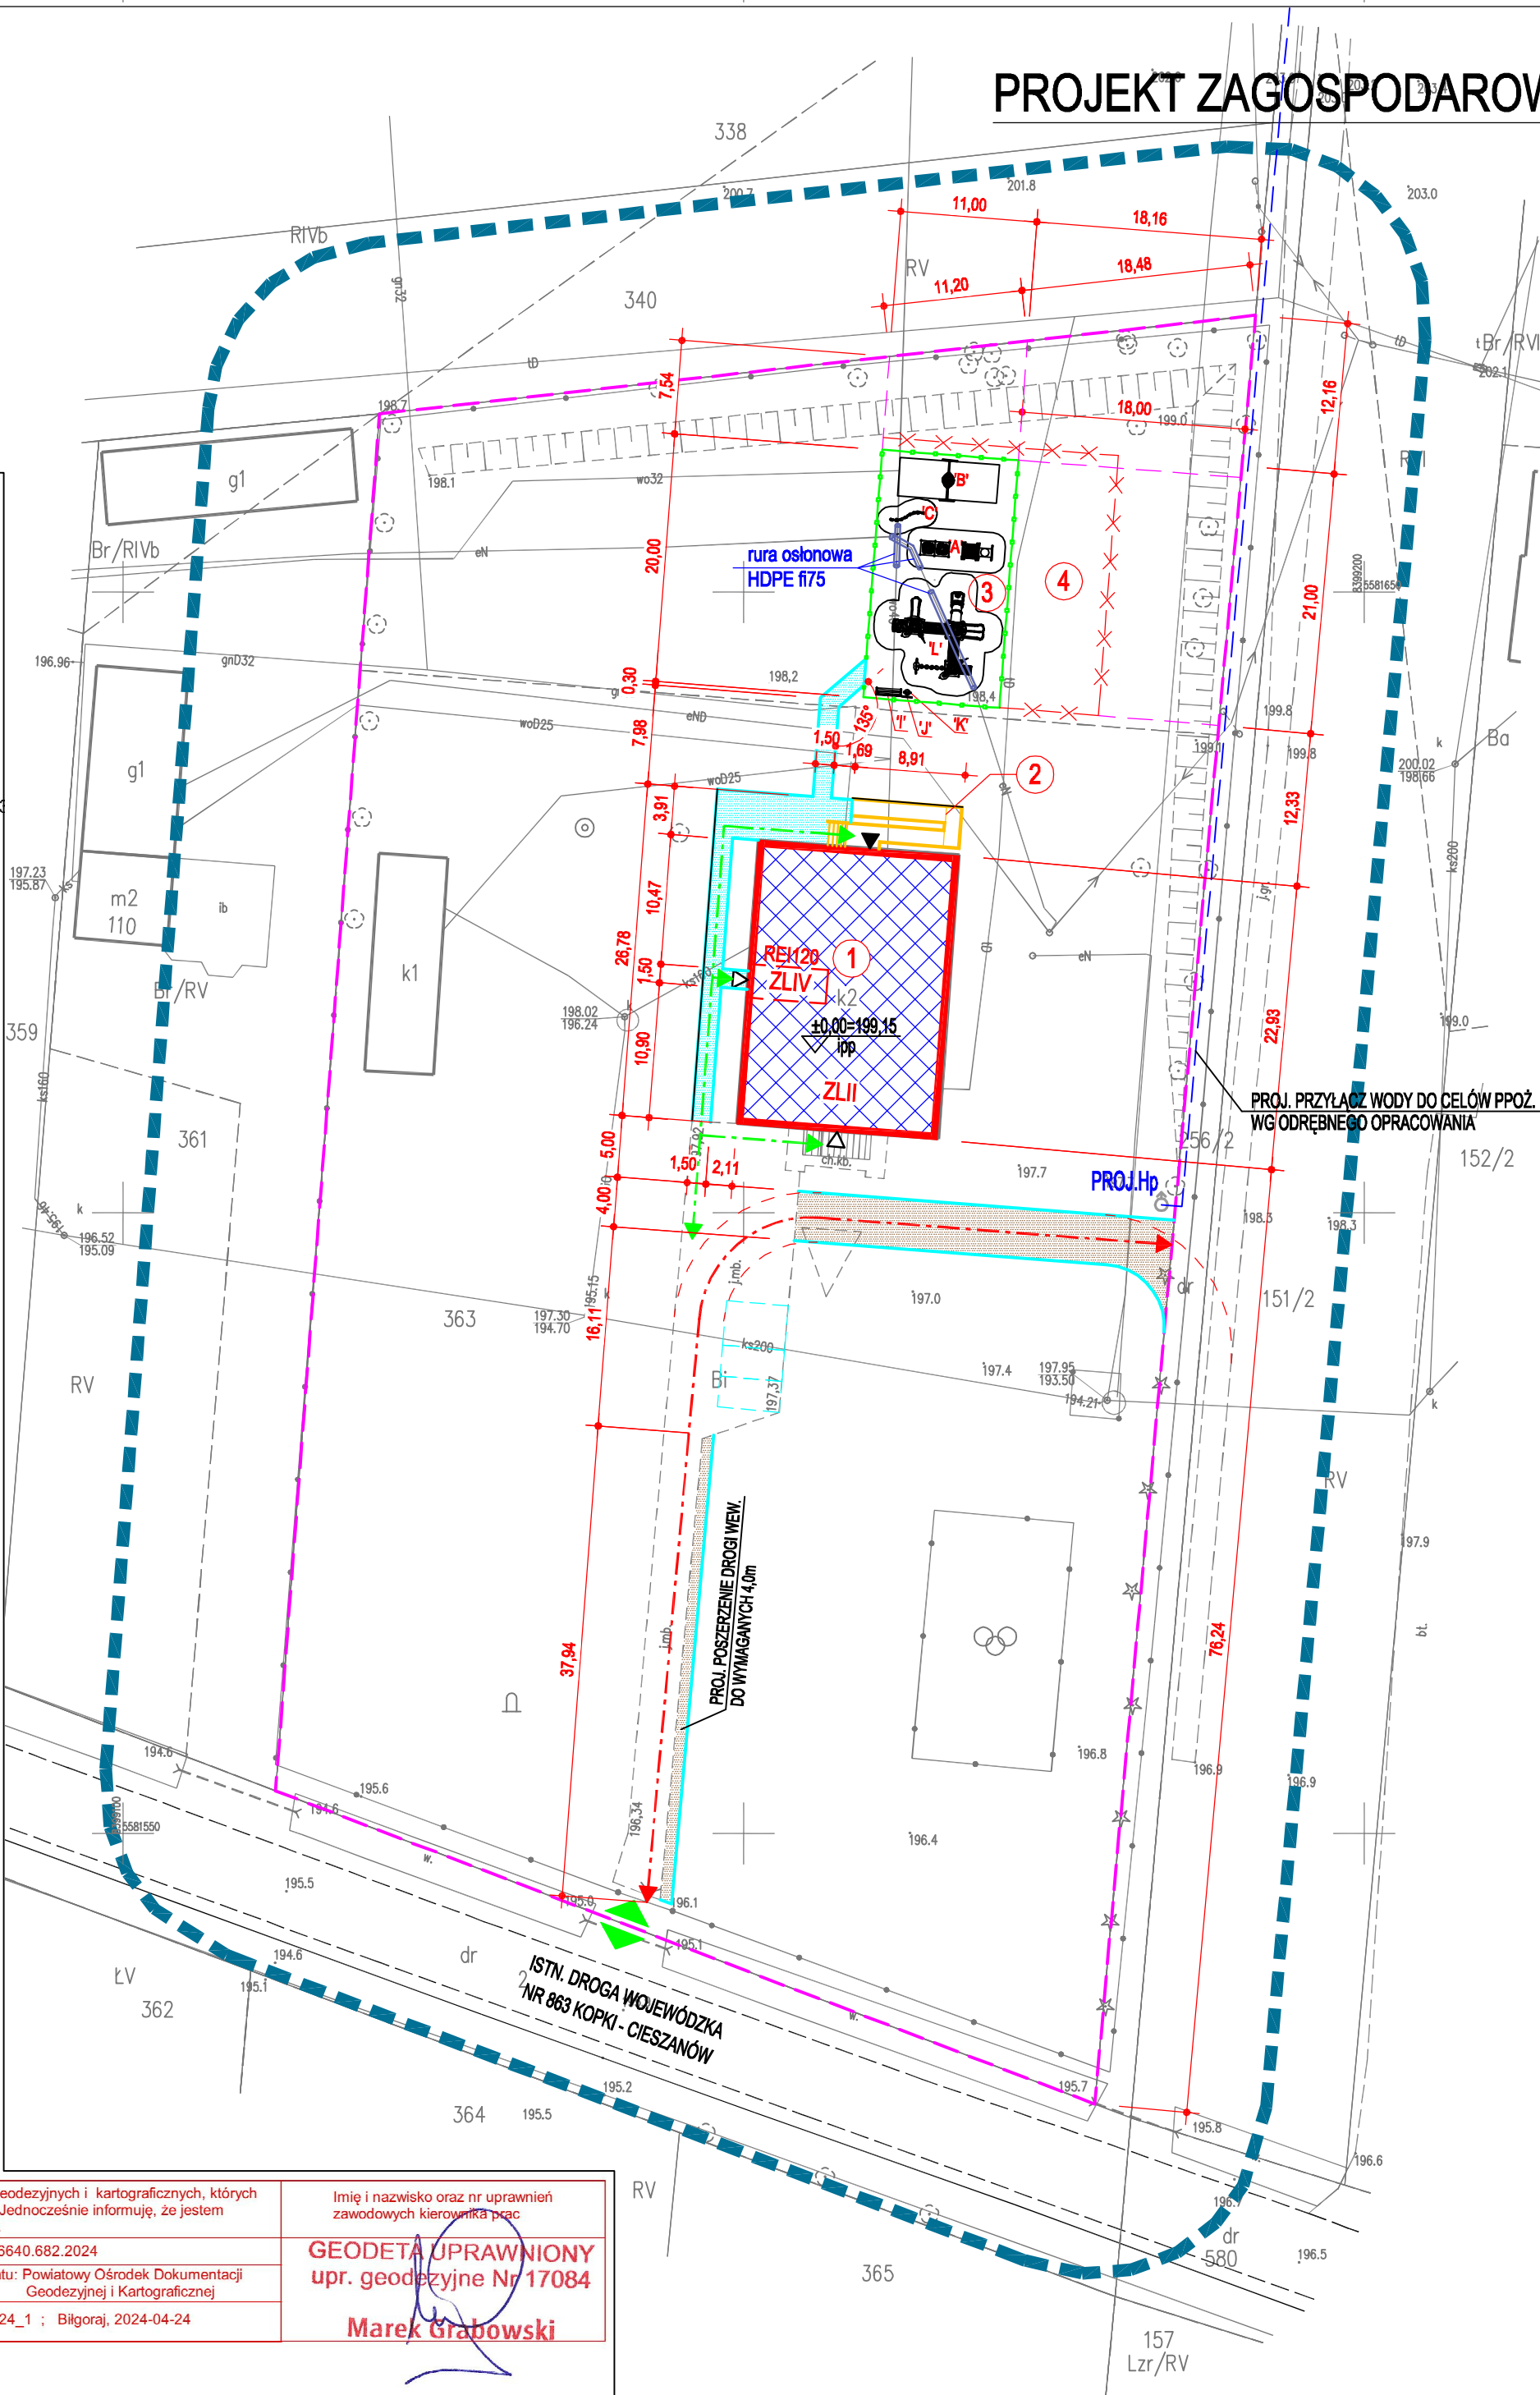

KONZBUD ZAKŁAD USŁUG BUDOWLANYCH inż. Zbigniew Konopka 37-464 Stalowa Wola ul. Żurawia 23 tel./fax: 15 8448440 e-mail: biuro@konzbud.pl			
Objekt: PRZEBUDOWA CZĘŚCI POMIESZCZEŃ W BUDYNKU SZKOŁY FILJALNEJ W DĄBRÓWCE Z PRZEZNACZENIEM NA KLUB DZIECIĘCY-PROJEKT ZAMIENNY			
Adres: Publiczna Szkoła Podstawowa w Dąbrówce Identyfikator działki 060211_2.0009.363			
Inwestor: GMINA POTOK GÓRNY POTOK GÓRNY 116; 23-423 POTOK GÓRNY			
Branża: ARCHITEKTURA	Stadium projektu: PROJEKT ZAGOSPODAROWANIA TERENU		
Projekt NR 13/05/2024	Nazwa rysunku ZAGOSPODAROWANIE TERENU-PROJ.ZAMIENNY		
Skala: 1:500			
STANOWISKO	Imię i nazwisko Nr. upraw. Podpis Data		
ARCHITEKTURA	PROJEKTANT mgr inż. arch. Bartosz Łukasiewicz 9/PKOKK/2018 spec. architektoniczna bez ograniczeń	07.2025	Nr Rys. 12
	SPRZĄDAJĄCY mgr inż. arch. Marek Gierulski 29/Tbg/93 spec. architektoniczna bez ograniczeń	07.2025	
KONSTRUKCJA	PROJEKTANT mgr inż. Wojciech Baliński PDK/0036/PWOK/14 spec. konstrukcyjna bez ograniczeń	07.2025	
	SPRZĄDAJĄCY inż. Zbigniew Konopka 33,46/Tbg/78 spec. konstr. bez ograniczeń, architektoniczna w ograniczonym zakresie	07.2025	
Zastrzegam się wszelkie prawa wynikające z Ustawy o prawie autorskim. Rysunek niniejszy nie może być w całości lub w części przerysowany, uzupełniany lub odtwarzany komputerowo, bez pisemnej zgody firmy Z.U.B. KONZBUD w Stalowej Woli			