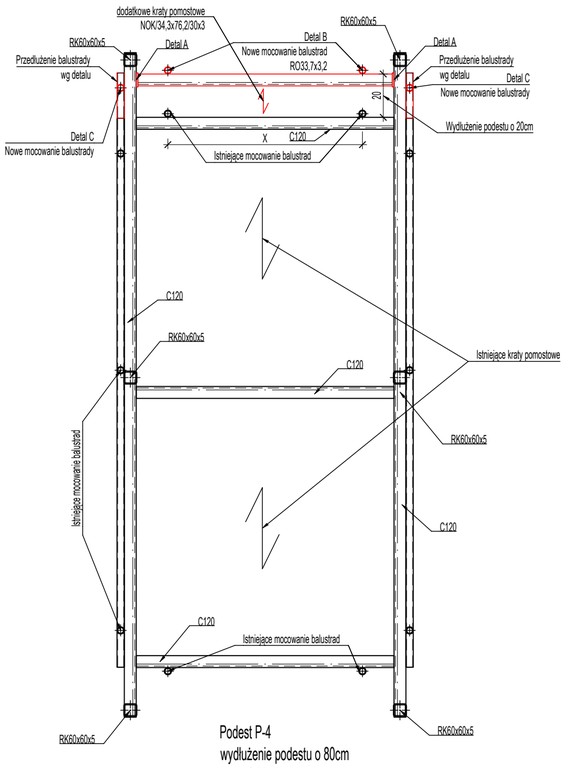

Podest P-4
wydłużenie podestu o 80cm
skala 1:20

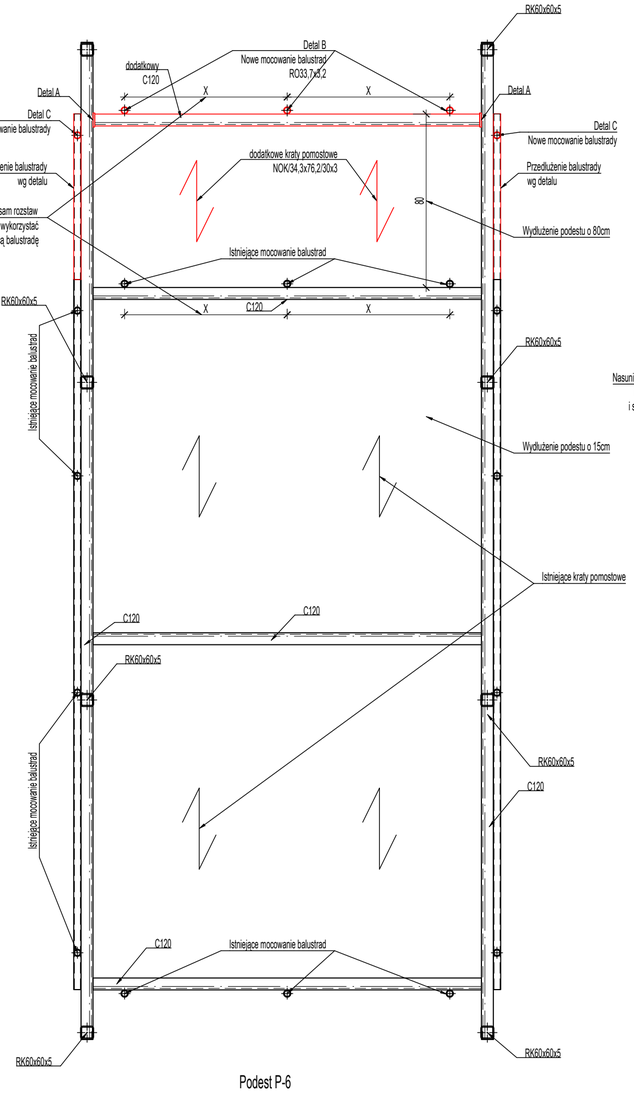

Podest P-6
wydłużenie podestu o 80cm
skala 1:20

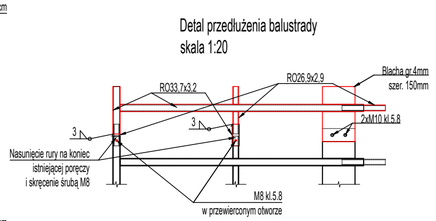

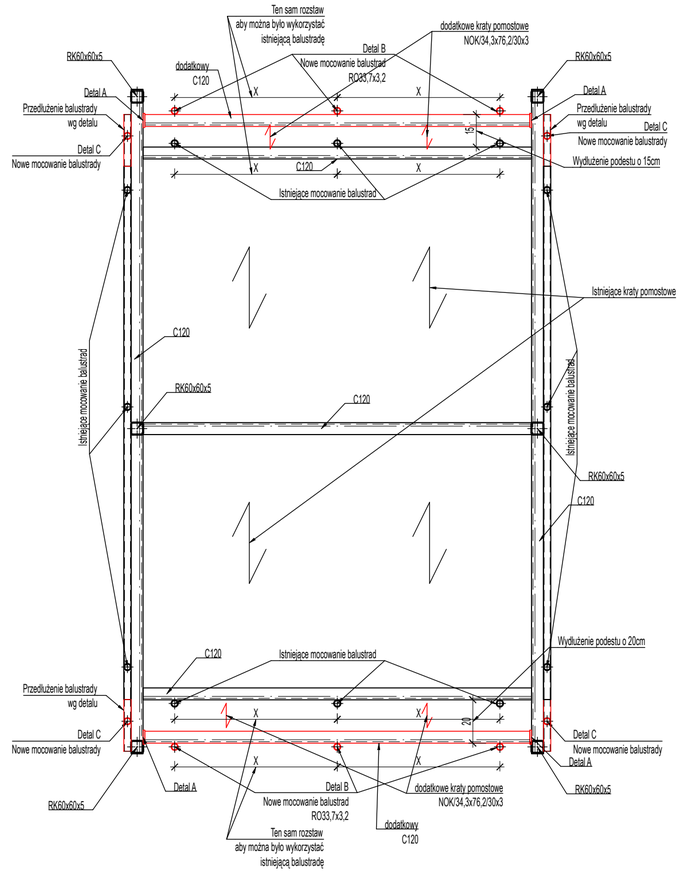

Podest P-8
wydłużenie podestu o 35cm
skala 1:20

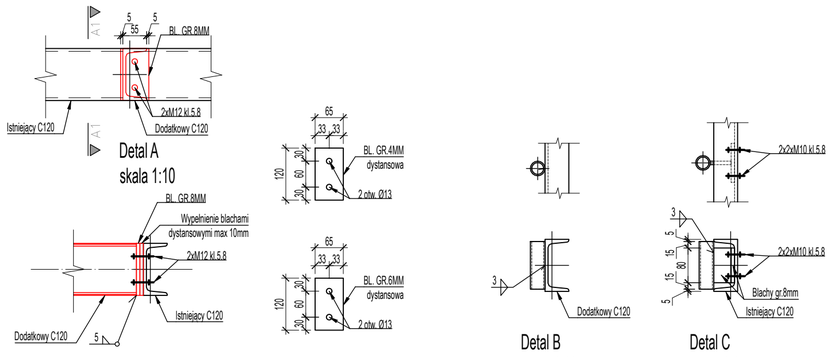

Uwagi:
- Numeracja i lokalizacja podestów wg archiwalnej dokumentacji powykonawczej konstrukcji.
- Klasa stali profilowej: S235JR
- Klasa śrub, podkładek, nakrętek: min. 5.8.
- Wszystkie nieoznaczone spoiny pachwinowe wykonać a=0,7tmin na całej długości styku elementów.
- Wszystkie nieoznaczone spoiny doczołowe wykonać a=tmin na całej długości styku elementów.
- Krawędzie nawierconych otworów w istniejących elementach ocynkowanych pomalować farbą zabezpieczającą z cynkiem

Inwestor:	SĄD OKRĘGOWY WARSZAWA-PRAGA w Warszawie z siedzibą w 04-051 Warszawa ul. Poligonowa 3, NIP: 5272463389				
Projektant branżowy:	PNP INŻYNIERIA ul. Wokalna 4 tel.:+48 22 405 45 15 www.pnpi.pl, biuro@pnpi.pl				
Nazwa obiektu budowlanego:	**BUDYNEK SĄDU OKRĘGOWEGO WARSZAWA-PRAGA W WARSZAWIE**				
Adres:	ul. Poligonowa 3, m. Warszawa działki ew. nr 9, 7/4, 7/6 obręb 3-05-20, Warszawa				
Projektował:	mgr inż. Radosław Lorens	MAZ/0081/POOK/10			
Zespół:	mgr inż. Marek Pełtak				
Rysunek:	SCHEMATY PRZEDŁUŻENIA KONSTRUKCJI PODESTÓW TECHNICZNYCH				
Faza:	**PROJEKT TECHNICZNY**	Data:	**06 2023**	Skala:	1:20, 1:10
Branża:	**KONSTRUKCYJNA**	Rewizja:	**---**	Nr rys.:	KO-1