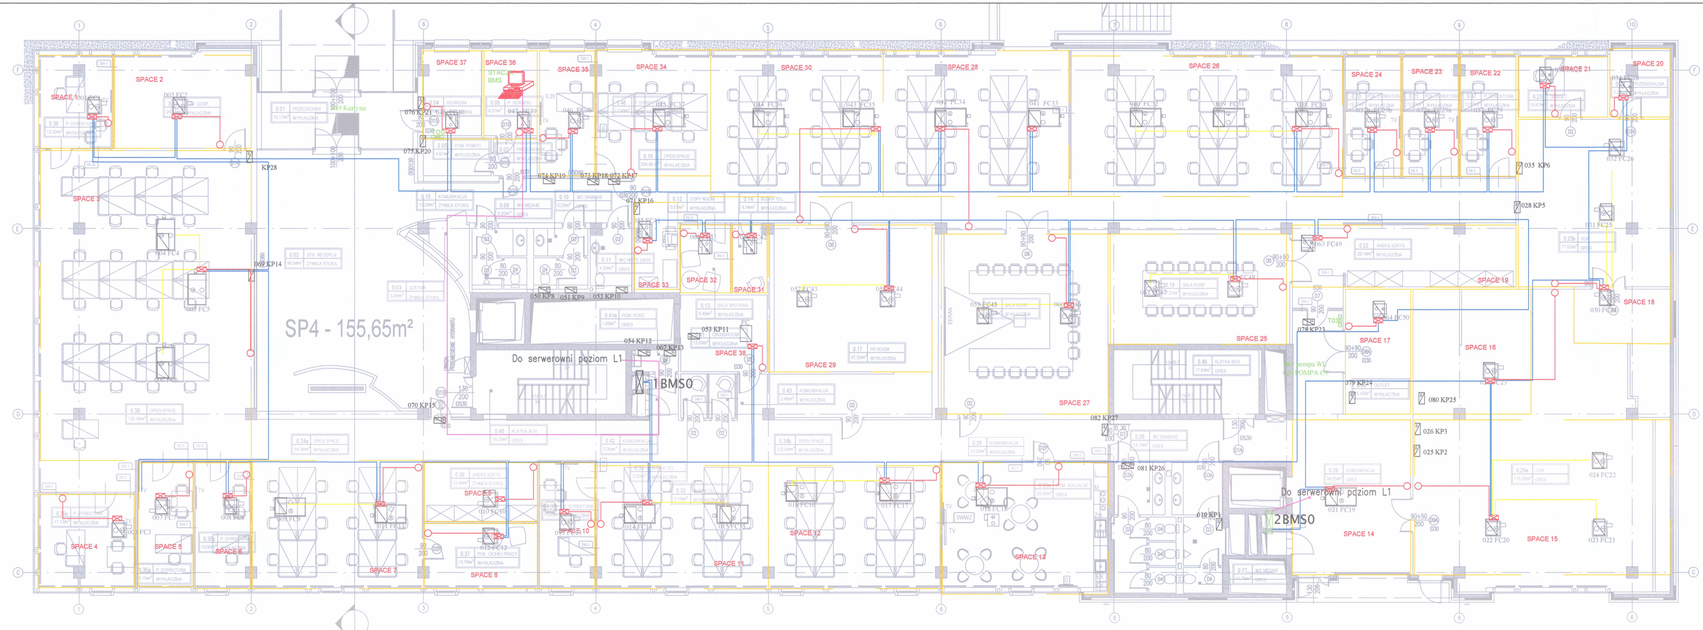

SW 1 10cm ściana systemowa z płyt gipsowo-kartonowych (na profilach 50mm) z podwójną (2x) płytą typu GKB z obu stron. Wypełnienie wełną mineralną. Na 1 płytce ściana w układzie podłoga podniesiona-strop. Pod podłogą podniesioną wypełnienie wełną mineralną o gęstości min. 15kg/m³, szerokość 40 cm. RA1= 35dB;

SW 2 12cm ściana systemowa z płyt gipsowo-kartonowych (na profilach 50mm) z podwójną (2x) płytą typu GKB (HZ) od strony pomieszczenia mokrego. Wypełnienie wełną mineralną. Na 1 płytce ściana w układzie podłoga podniesiona-strop. Pod podłogą podniesioną wypełnienie wełną mineralną o gęstości min. 15kg/m³, szerokość 40 cm. RA1= 35dB;

SW 3 10cm ściana systemowa z płyt gipsowo-kartonowych (na profilach 50mm) z podwójną (2x) płytą "ciężką" (Rw=60dB) typu GKB z obu stron. Wypełnienie wełną mineralną. Na 1 płytce ściana w układzie podłoga podniesiona-strop. Pod podłogą podniesioną wypełnienie wełną mineralną o gęstości min. 15kg/m³, szerokość 40 cm. RA1= 35dB;

SW 4 12,5cm przedścianka systemowa z płyt gipsowo - kartonowych (na profilach 1x100mm) z pojedynczą (2x) płytą GKB (HZ) z jednej strony. Wypełnienie wełną mineralną. Ściana w układzie podłoga podniesiona-strop.

SW 5 12,5cm przedścianka systemowa z płyt gipsowo - kartonowych (na profilach 1x100mm) z pojedynczą (2x) płytą GKB (HZ) z jednej strony. Wypełnienie wełną mineralną. Na 1 płytce ściana w układzie podłoga podniesiona-strop.

SE Ścianka przeszklona na ramie aluminiowej w kolorze białym RAL 9003. Podział szkła bezobramowy. System Expas H7. Wysokość ścianki szklanej H=2,50m-3,20m. Wypełnienie przestrzeni szklanej ścianki systemowej, 10cm z płyt gipsowo-kartonowych (na profilach 50mm) z pojedynczą (2x) płytą GKS z obu stron. Wypełnienie wełną mineralną. Pod podłogą podniesioną - na 1 płytce wypełnienie wełną mineralną o gęstości min. 15kg/m³, szerokość 40 cm. RA1= 35dB;

SWMO Wzmocnienie ściany płytą OSB pod zwarstwą wardsaj płyty GK

Ściany bez oznaczeń - ściany istniejące

SWMO Dodatkowy stopień "elektryczny" obudzi systemowej Expas H7 do prowadzenia okablowania i montażu łączników oraz systemu instalacyjnego sal. Kolor biały RAL 9003.

ŚCIANA WYDZIELENIA POŻAROWEGO (EI)120

ŚCIANA WYDZIELENIA POŻAROWEGO (EI)60

LEGENDA

- Szafka sterownicza ze sterownikiem eBCON
- Szafka sterownicza ze sterownikiem BLC24
- Skrzynka Pawbol S–Box ze sterownikiem eZP
- Nastawnik pomieszczeniowy ezns
- SPACE 20 Adres strefy klimatyzacyjnej
- Przewód BITsensor PE(St)CH 1x2x0,22 mm LSOH
- Przewód LiYCY 4x0,75mm
- Przewód LiYY 3x1, LiYY 2x0,75, OWY 3x1,5
- Bacnet IP – Ethernet

DOKUMENTACJA POWYKONAWCZA

JMC CONTROLS

JMC Controls Sp. z o.o.
ul. Tytusa Chałubińskiego 9/2
02-004 Warszawa

Inwestor:	Avon Cosmetics Polska Sp. z o.o. ul.Słowicza 32 02-170 Warszawa
Temat:	Automatyka
Autor projektu:	mgr inż. Łukasz Maryśka POIK/005 10/08/2017 podpis:
Sprawdzający:	mgr inż. Maciej Cichocki podpis :

JMC Controls Sp. z o.o.
Serwisant Robot
mgr inż. Łukasz Maryśka
ew. 1/0/0/0/0/PWOE/18

Tytuł rysunku:
Plan instalacji BMS.
Poziom L0

Branża:	Instalacje elektryczne
Faza projektu:	Dokumentacja Powykonawcza
Skala:	1:100
Data:	2020.07.28

Nr rysunku: AVN-BMS- L00 - 01