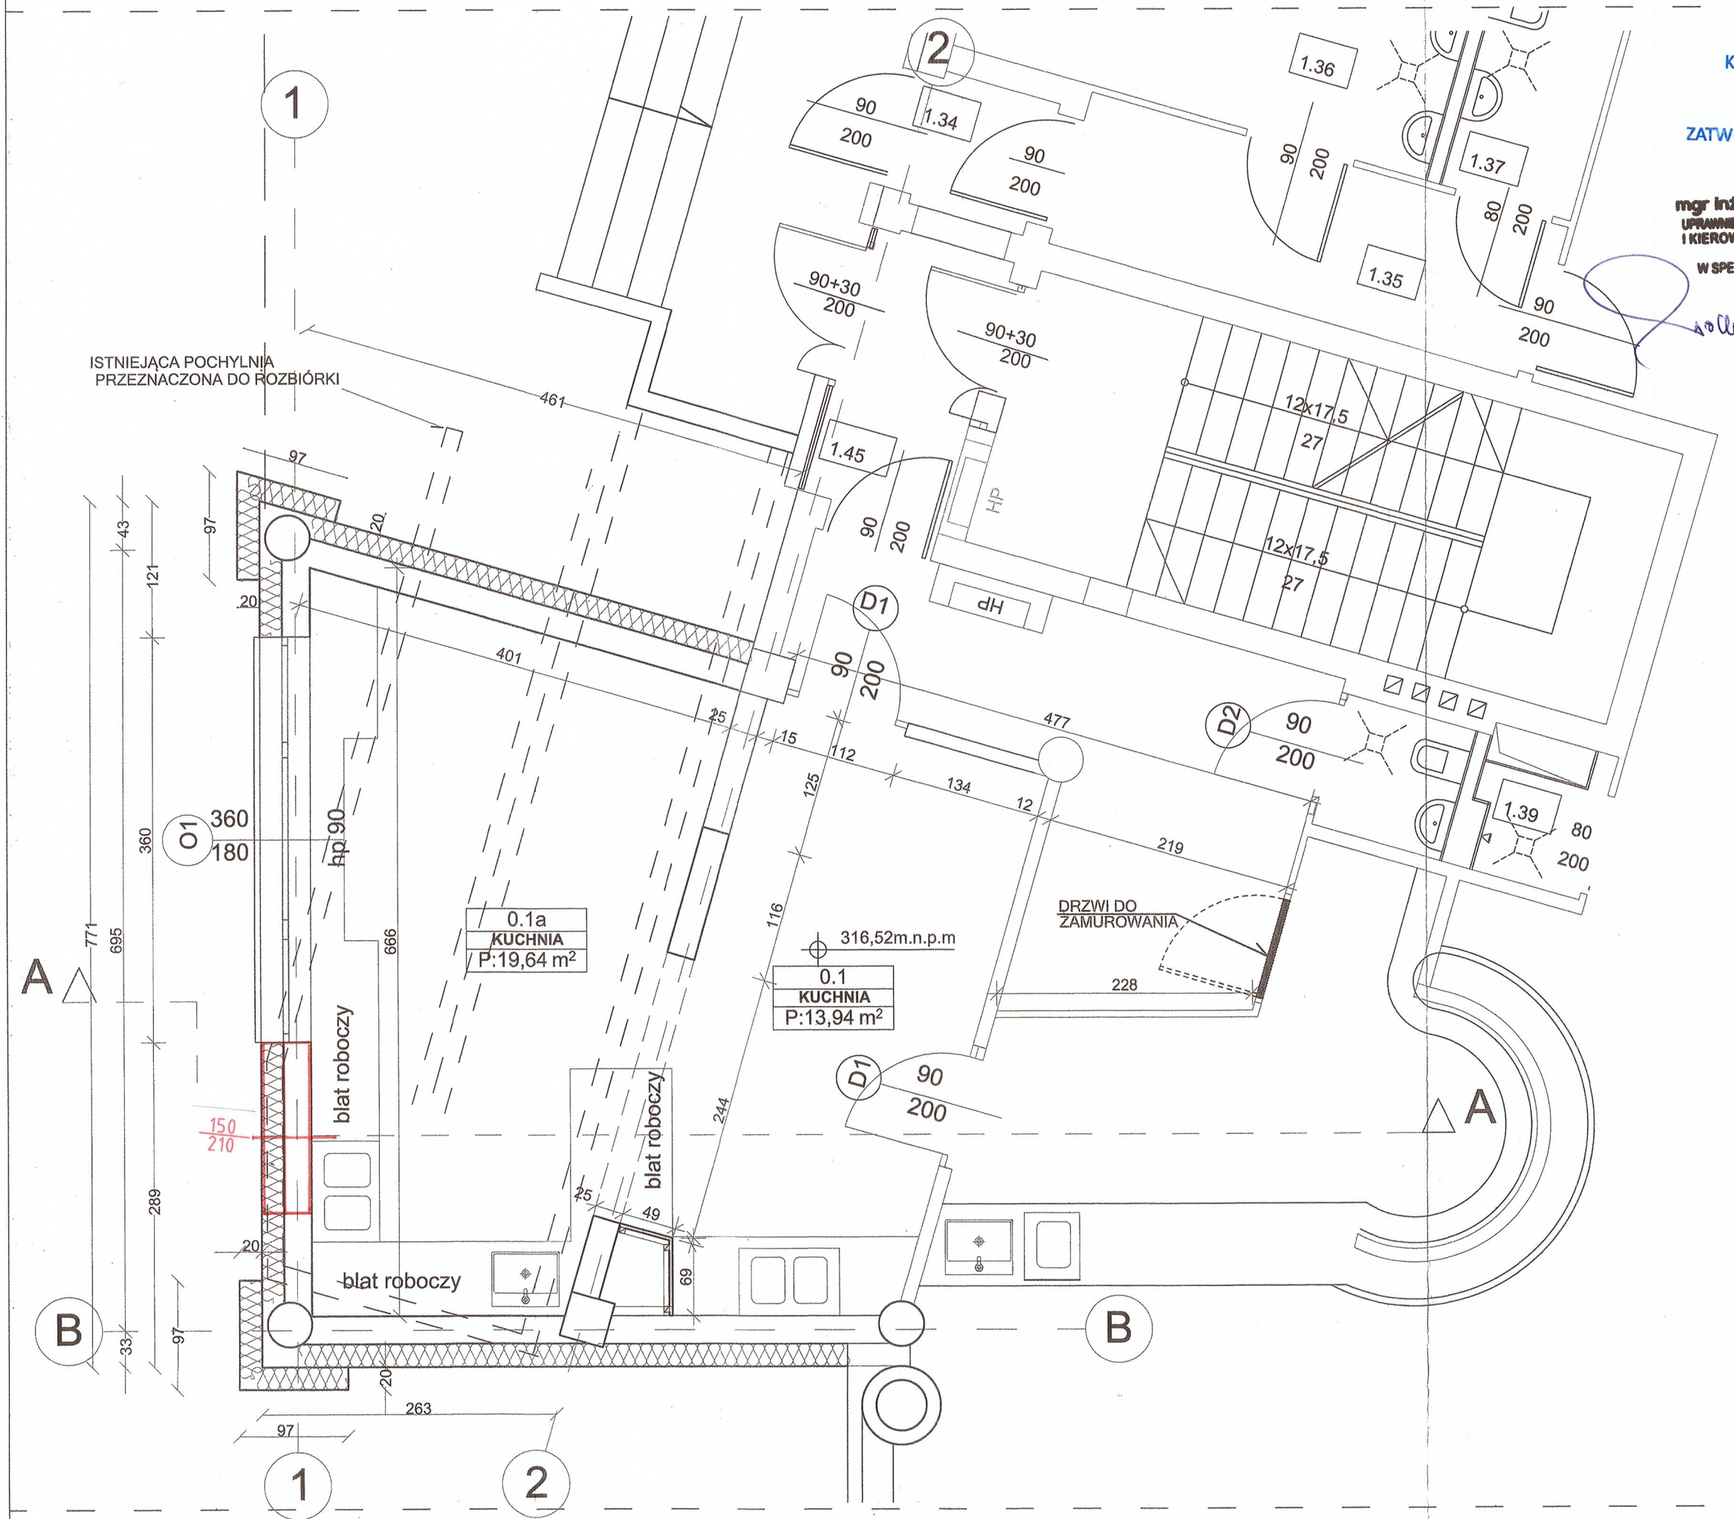

KWALIFIKUJĘ ZMIANY
JAKO NIEISTOTNE
ODSTĘPSTWO OD
ZATWIERDZONEGO PROJEKTU.

mgr inż. arch. Tomasz Pochylski
UPRAWNIENIA BUDOWLANE DO PROJEKTOWANIA
I KIEROWANIA ROBOTAMI BUDOWLANYMI
BEZ OGRANICZEŃ
W SPECJALNOŚCI ARCHITEKTONICZNEJ
NR EWID 215/98

22.12.2025

Zgodniono pod względem wymagań
higienicznych i zdrowotnych bez zastrzeżeń
(~~z zastrzeżeniami~~).....
.....
Data 13.01.2025 .....
Lp. 03/1/25 (podpis i pieczęć imienna)
inż. Bożena Hajda
RZECZOZNAWCA
DO SPRAW SANITARNOHIGIENICZNYCH
NR UPRAWNIENIA 109-BPiO/95
W ZAKRESIE BUDOWNICTWA PRZEMYSŁOWEGO
I OGÓLNEGO BEZ SŁUŻBY ZDROWIA
41-700 Ruda Śląska, ul. W. Brańskiego 41
tel. kom. 608 38 10 90

RZECZOZNAWCA DO SPRAW ZABEZPIECZEŃ
PRZECIWPOŻAROWYCH
mgr inż. Jerzy Wąsek
Nr upr. KGPSP 128/93
....., dnia 31.12.2024 r.
Zgodność projektu z wymaganiami
ochrony przeciwpożarowej stwierdzam
bez uwag: ~~z uwagami:~~

STAROSTWO POWIATOWE
w Tarnowskich Górach
WYDZIAŁ BUDOWNICTWA I ARCHITEKTURY
ul. Karłuszowiec 5

Legenda:

projektowane zmiany

UWAGA: WSZYSTKIE WYMIARY SPRAWDZIĆ
NA BUDOWIE PRZED REALIZACJĄ ZAMÓWIENIA

Inwestor
TARNOGÓRSKI OŚRODEK SPORTU I REKREACJI
42-600 TARNOWSKIE GÓRY UL. OBWODNICA 8

Projektant
spart s.c.
Biuro projektowe SPART S.C.Tomasz Pochylski, Bogusław Czech
41-902 BYTOM; Plac Słowiański 6/3
tel./fax (032) 389 34 92; kom. 501 337 782, 501 337 782
e-mail: spartsc@poczta.fm biuro@spart-architekci.pl

Zadanie inwestycyjne
PRZEBUDOWA I ROZBUDOWA BUDYNKU PARKU WODNEGO W TYM: PRZEBUDOWA OTWORÓW OKIENNYCH, PRZEBUDOWA KŁADKI NAPOWIETRZNEJ, ROZBUDOWA ZAPLECZA GASTRONOMICZNEGO ORAZ WZMOCNIENIE KONSTRUKCJI DACHOWYCH NAD BASENAMI WRAZ Z TERMOMODERNIZACJĄ CAŁEGO BUDYNKU W RAMACH ZADANIA INWESTYCYJNEGO POD NAZWĄ: PODNIESIENIE EFEKTYWNOŚCI ENERGETYCZNEJ BUDYNKU KOMPLEKSU BASENÓW KRYTYCH

Lokalizacja inwestycji
42-600 TARNOWSKIE GÓRY, UL. OBWODNICA 8

Tytuł rysunku
RZUT PARTERU ROZBUDOWA GASTRONOMII

Projektował mgr inż. arch. Tomasz Pochylski	Nr uprawnień 215/98	Podpis	Skala 1 : 50
Opracował	Nr uprawnień	Podpis	
Sprawdził mgr inż. arch. Bogusław Czech	Nr uprawnień 21/04/ŚLOKK	Podpis	Nr rysunku A02
Branża ARCHITEKTURA	PRAWA AUTORSKIE ZASTRZEŻONE		
Stadium PROJEKT ARCHITEKTONICZNO - BUDOWLANY	Data GRUDZIEŃ 2024		Rewizja 00