

**Ocena warunków gruntowo-wodnych
dla przydomowych oczyszczalni ścieków na terenie
Gminy Szczutowo**

Adres inwestycji:

**Wieś: Białasy, Dziki Bór, Grabal, Gugole, Maluszyn, Mierzecin, Modrzewie,
Słupia, Szczechowo, Wola Stara**

Zespół projektowy:

**Opracował:
Mariusz Żołędowski
87-800 Włocławek, ul. Ziółowa 1a**

**Hydrolog: Waldemar Blachowski
Nr. uprawnień: CUG 050734**

Waldemar Blachowski
hyd
Nr up. CUG 050734

Branża: Geotechniczna

Data wykonania: Listopad 2025.

SPIS TREŚCI

SPIS TREŚCI.....	2
I.WSTĘP.....	3
II.CHARAKTERYSTYKA.....	3
III.ZAKRES PRAC.....	3
1.Prace geodezyjne.....	3
2.Prace polowe.....	4
3.Prace kameralne.....	4
IV.BUDOWA GEOLOGICZNA I WARUNKI WODNE.....	4
V.CHARAKTERYSTYKA WARUNKÓW GRUNTOWO-WODNYCH.....	5
VI.WNIOSKI I ZALECENIA.....	10

I. WSTĘP

Niniejszą dokumentację wykonano na podstawie:

- zlecenia Zamawiającego,
- Rozporządzenia MSWiA z dnia 24 września 1998 r. w sprawie ustalania geotechnicznych warunków posadawiania obiektów budowlanych (Dz.U. nr 126, poz. 839),
- Z. Heidrich „*Przydomowe oczyszczalnie ścieków. Poradnik.*”, wyd. COIB, Warszawa 1998,
- Z. Pazdro, B. Kozerski „*Hydrogeologia ogólna*”, Wyd. Geol., Warszawa 1990,
- PN-B-02479:1998, PN-B-04452:2002.

Celem niniejszych badań jest ustalenie warunków gruntowo-wodnych dla potrzeb projektowania przydomowych oczyszczalni ścieków na terenie gm.Szczutowo, a w szczególności ustalenie głębokości zwierciadła wody gruntowej, ustalenie budowy geologicznej w tym ocenę przepuszczalności gruntów w rejonie projektowanego drenażu rozsączającego.

II.CHARAKTERYSTYKA INWESTYCJI

W ramach inwestycji projektuje się 54 przydomowych oczyszczalni ścieków na terenie gm. Szczutowo w miejscowościach:

- Białasy-2szt.
- Dziki Bór-3szt.
- Grabal-2.
- Gugoly-6szt.
- Jaźwiny-4szt.
- Maluszyn-21szt.
- Mierzęcín-5szt.
- Modrzewie-4szt.
- Słupia-3szt.
- Szczechowo-3szt.
- Wola Stara-1szt.

Projektowane oczyszczalnie lokalizuje się na terenach użytkowanych rolniczo – gruntach ornych, sadach i łąkach lub nieużytkach. Obiekty te zalicza się do I kategorii geotechnicznej.

III. ZAKRES PRAC

1.Prace geodezyjne

Otwory badawcze wytyczono metodą domiarów prostokątnych w nawiązaniu do istniejących w terenie charakterystycznych szczegółów wg mapy syt.-wys. w skali 1:1000. Rzędne terenu przy otworach badawczych odczytano z mapy syt.-wys.

2.Prace polowe

W ramach prac polowych wykonano 54 otworów badawczych o średnicy 60 mm metodą okrętą do głębokości do 4,0 m. Podczas wierceń wykonywano badania makroskopowe gruntu. W toku tych badań określono rodzaj gruntu, domieszki lub przewarstwienia, barwę, wilgotność i stan. Prowadzono również obserwację i pomiary zwierciadła wody gruntowej. Po zakończeniu badań otwory zasypano urobkiem.

Na każdej działce przeznaczonej pod budowę przydomowej oczyszczalni ścieków wykonano 1(jeden) otwór o głębokości 4,0m. Wiercenia prowadzono przy użyciu świdra ręcznego. Podczas prowadzenia wierceń grunty były sukcesywnie badane makroskopowo zgodnie z PN-86/B-02480 i PN-B-04452:2002.

Na terenie rozpoznania geotechnicznego(do granicy rozpoznania) stwierdzono obecność występowania wód gruntowych .Zwierciadło dynamiczne w okresie pomiarów(Listopad 2025) stabilizowało się na głębokości 2,0-4,0m ppt.

Wodę gruntową w obrębie glin charakteryzuje duża zmienność w parametrach hydrogeologicznych, co nie stanowi użytkowego poziomu wodonośnego do zaopatrzenia ludności w wodę pitną. W badanym okresie stany wód gruntowych kształtują się w strefie stanów niskich ze względu na suszę .Jednak w ciągu ich poziom w będzie się podwyższał o ok.0,5m. Stopień plastyczności ulega jednak znacznym wahaniom w zakresie zmiany wilgotności naturalnej i może być inny w trakcie wykonywania inwestycji

W badanych obszarach grunty pod względem przepuszczalności należą do kategorii II(piaski czyste,) i III (piaski zaglinione,piaski gliniaste).Na powyższym gruntach bardziej spoistych został przeprowadzony test perkolacyjny.Czas wsiąkania wody ok. 60-80min.Pozwala to zaakceptować grunt zdolny do rozsączania ścieków Zaleca się aby drenaże rozsączające w tych lokalizacjach posadzić w wypełnieniu żwirowym.

3.Prace kameralne

Polegały na analizie wyników badań polowych oraz graficznym i tekstowym opracowaniu dokumentacji.

IV.BUDOWA GEOLOGICZNA I WARUNKI WODNE

Gmina Szczutowo to gmina wiejska, położona w zachodniej części województwa mazowieckiego, przy granicy z województwem kujawsko – pomorskim, w granicach powiatu sierpeckiego. Obszar gminy Szczutowo graniczy:

- od północy z gminą Skrwilno i Rogowo (powiat rypiński, województwo kujawsko - pomorskie),
- od zachodu z gminą Skępe (powiat lipnowski, województwo kujawsko –pomorskie)
- od południa z gminą Mochowo i gminą Sierpc (powiat sierpecki),
- od wschodu z gminą Rościszewo (powiat sierpecki).

Gmina położona jest w odległości około 60 km od Torunia, 45 km od Płocka oraz około 120 km od Warszawy, charakteryzuje się dobrą dostępnością komunikacyjną dzięki drodze krajowej Nr 10 (Toruń – Sierpc - Płońsk), drodze wojewódzkiej Nr 560 (Brodnica - Szczutowo-Sierpc - Bielsk) oraz Nr 539 (Blinno – Gozdy – Tłuchowo), jak również dzięki linii kolejowej relacji Brodnica –Sierpc.

Położenie fizycznogeograficzne

Według regionalizacji fizycznogeograficznej Polski w układzie dziesiętnym opracowanej przez J. Kondrackiego obszar gminy Szczutowo położony jest w obrębie dwóch mezoregionów zaliczanych do makroregionu Pojezierze Chełmińsko – Dobrzyńskie (315.1):przeważająca część gminy położona jest w obrębie mezoregionu Równina

Urszulewska(315.16), niewielka południowo – zachodnia część gminy położona jest w obrębie mezoregionu Pojezierze Dobrzyńskie(315.14).

Rzeźba terenu

Obszar gminy Szczutowo pod względem morfogenetycznym to w części południowo–zachodniej obszar wysoczyzny młodoglacjalnej utworzonej w okresie zlodowacenia północno-polskiego, fazy leszczyńskiej oraz w pozostałej części obszar równiny sandrowej młodo glacialnej utworzonej w okresie zlodowacenia północnopolskiego fazy poznańskiej. Na obszarze gminy wyróżnić można dwie podstawowe jednostki morfogenetyczne: równina sandrowa, wysoczyzna młodo-glacialna ze stanowiącym jej podnóże wałem czołowo–morenowym.

Równina sandrowa obejmuje większość terenu gminy. Ma ona formę rozległej, płaskiej powierzchnia powstałej na przedpolu lądolodu, silnie porozcinanej siecią niezbyt głębokich rynien jeziernych i dolin cieków. Rzędne kształtują się od 114 m n.p.m do 130,0 m n.p.m.. Powierzchnia sandru opada w kierunku południowo – wschodnim.

Wysoczyzna młodoglacjalna obejmuje południowo – zachodnią część gminy. Jej podnóże stanowi *wał czołowo – morenowy* zbudowany z pagórków moren akumulacyjnych wtopionych w obszar wysoczyzny młodoglacjalnej. Wał ma szerokości około 0,5 – 1,5 km i usytuowany jest na kierunku północny zachód – południowy wschód. Na terenie gminy składa się dwóch wysp morenowych odizolowanych od siebie rynnami subglacialnymi i dolinami cieków. Wał wyniesiony jest około 8 – 15 m nad powierzchnię równiny sandrowej znajdującej się w jego przedpolu.

Poza formami naturalnymi na terenie gminy Szczutowo występują również formy antropogeniczne. Są to sztucznie uformowane skarpy, nasypy, wykopy komunikacyjne drogowe oraz wyrobiska związane z eksploatacją surowców mineralnych.

Pod względem przydatności do zabudowy rzeźba terenu jest dość korzystna. Przeważają prawie płaskie powierzchnie o nachyleniu poniżej 5%. Niekorzystne warunki występują w obrębie dolin rzecznych i obniżen terenu..

Rzędne terenu gminy kształtują się od około 114 m n.p.m. w południowej części gminy do około 134,2 m n.p.m. na terenie wału czołowo -morenowego.

Budowa geologiczna

Gmina Szczutowo położona jest w obrębie niecki warszawskiej na obszarze synklinorium brzeźnego. W budowie geologicznej podłoża gminy można wyróżnić utwory czwartorzędowe i stanowiące ich podłoże utwory trzeciorzędowe.

Osady *trzeciorzędowe* wykształcone są do znacznej głębokości tj. około 65 m p.p.t w postaci piasków i mułków o nieznannej miąższości, charakteryzują się dużą zmiennością zalegania.

Osady *czwartorzędowe* to utwory:

- holocenu reprezentowane przez:

Grunty organiczne tj. namuły i torfy występujące w dolinach rzek i cieków oraz rynnach jeziernych.

- plejstocenu o znacznej miąższości, reprezentowane przez paski i żwiry wodnolodowcowe, gliny zwałowe.

Z punktu widzenia lokalizacji zabudowy na terenie gminy występują grunty nośne, ale charakteryzujące się zmiennymi właściwościami. Najkorzystniejsze dla budownictwa są piaski i żwiry występujące w obrębie równiny sandrowej, grunty o mniej korzystnych warunkach to namuły i torfy występujące w dolinach rzek i cieków oraz rynnach jeziernych.

Gleby

Na terenie gminy Szczutowo występują głównie gleby słabe i bardzo słabe. Nie występują gleby o klasie bonitacyjnej I-IIIa, gleby klasy IIIB-IVb stanowią zaledwie około 13% ogółu gruntów ornych a gleby klasy bonitacyjnej V i VI aż około 83%.

Na terenie gminy wyróżniają się dwa obszary użytkowania gleb:

południowo-zachodni, obejmujący teren wału czołowo-morenowego, gdzie występują:

- *gleby brunatne wylugowane, brunatne kwaśne oraz bielcowe i pseudobielcowe*, pszenne dobre i wadliwe oraz żytnie bardzo dobre w klasie bonitacji IIIB występujące w okolicach miejscowości Gójsk i Blinno, Maluszyn,
- *czarne ziemie zdegradowane i gleby szare* zbożowo-pastewne mocne w klasie bonitacji IIIB i IVa oraz zbożowo-pastewne słabe w klasie bonitacji IVb i V występujące lokalnie na niewielkich obszarach w okolicach miejscowości Gójsk; wytworzone z glin lekkich pylastych, piasków gliniastych lekkich lub mocnych, charakteryzujące się wysoką zawartością składników pokarmowych, wysoką żyznością i okresowo wadliwymi stosunkami wodnymi.
- *użytki zielone* średnie, słabe i bardzo słabe występują w dolinach rzek i cieków oraz w zagłębieniach terenu na glebach torfowych, murszowo-torfowych, murszowo-mineralnych i murszowatych w klasie bonitacji IIIB, IV, VI.

Obszar ten posiada korzystne warunki do intensywnej produkcji roślin uprawnych nawet o wysokich wymaganiach oraz hodowli przy wykorzystaniu użytków zielonych jako zaplecza paszowego.

pozostały teren obejmujący równinę sandrową, gdzie występują słabe gleby powstałe na podłożu piasków i żwirów:

- *gleby bielcowe i pseudo bielcowe* żytnie dobre w klasie bonitacji IV, średnio korzystne do produkcji rolnej, o wysokości plonów zależnej od m.in. ilości
- Rozkładu opadów w okresie wegetacji, wytworzone z piasków i piasków gliniastych lekkich; występują na niewielkim obszarze w okolicach miejscowości Gugoły i Białasy,
- *gleby brunatne wylugowane i brunatne kwaśne* żytnie słabe i bardzo słabe w klasie bonitacji IVb, VI niekorzystne do produkcji rolnej, o bardzo niskiej opłacalności upraw wytworzone z piasków gliniastych lekkich, piasków słabo gliniastych i piasków luźnych; występują na przeważającej części tego obszaru,
 - *czarne ziemie zdegradowane i gleby szare oraz gleby murszowo-mineralne i murszowate* zbożowo-pastewne słabe w klasie bonitacji V i VI; są to gleby okresowo nadmiernie uwilgotnione, głównie w okresie wiosennym,
 - *użytki zielone* słabe i bardzo słabe występują w dolinach rzek i cieków oraz w zagłębieniach terenu na glebach torfowych, murszowo-torfowych, murszowo-mineralnych i murszowatych w klasie bonitacji VI.
 - *lasy*; lasy zajmują środkową część obszaru gminy, przeważają lasy o siedliskach świeżych (bór świeży, bór mieszany świeży, las świeży i las mieszany), w drzewostanie dominuje sosna, brzoza, świerk i dąb.

Obszar ten może być wykorzystywany do gospodarki pozarolniczej np. budownictwa, turystyki, rekreacji i wypoczynku z wykorzystaniem kompleksów leśnych i jezior.

Na terenie gminy Szczutowo występuje bardzo mała odporność gleb na degradację, natomiast stopień techniczno – rolniczej degradacji struktury ekologicznej jest duży.

Wody powierzchniowe

Głównymi czynnikami decydującymi o warunkach wodnych są rzeźba terenu i budowa geologiczna. Gmina Szczutowo należy do zlewni rzeki Wisły. Wody powierzchniowe na terenie gminy reprezentowane są przez:

- rzekę Skrwę Prawą, rzekę Mień,
- strugi: Gozdawnica, Urszulewka, Gójsk – Grądy i Gójsk – Narty,

- kanał Blizno,
oraz szereg bezimiennych cieków, a także:
-jezioro Szczutowskie i jezioro Urszulewskie.

Skrwa Prawa stanowi północno – wschodnią granicę gminy, płynie z północy na południe. Rzeką jest prawym dopływem Wisły, długość to 114 km. Źródło rzeki znajduje się w powiecie żuromińskim w okolicach wsi Płociczno. W górnym biegu meandruje w podmokłej dolinie, przepływa przez lasy nieopodal Sierpca i przez jezioro Skrwilno. Przed ujściem do Wisły wciną się w głęboką dolinę Kotliny Płockiej i w Brudzeńskim Parku Krajobrazowym lekko uchodzi do Jeziora Włocławskiego.

Rzeka Mień (inaczej zwana Lipianką) przepływa przez zachodnią część gminy w miejscowości Blinno, jest prawobrzeżnym dopływem Wisły przepływającym przez Pojezierze Dobrzyńskie.

Struga Gozdawnica – prawy dopływ Skrwy Prawej przepływa przez zachodnią część obszaru gminy.

Struga Urszulewka – prawy dopływ Skrwy Prawej płynie w północnej części gminy.

Uregulowane przebiegi większości rzek i cieków oraz rozległe dna, bądź wysokie zbocza powodują, że nawet przy wysokich stanach, wody nie wykraczają poza obszar koryta; wyjątek stanowi rzeka Skrwa Prawa.

V.CHARAKTERYSTYKA WARUNKÓW GRUNTOWO-WODNYCH

Na podstawie analizy wyników badań stwierdza się, że na terenie badań występują zmienne warunki gruntowo-wodne. Na większości terenu dominują grunty o umiarkowanej przepuszczalności, lokalnie występują też grunty o dobrej i złej przepuszczalności.

Do gruntów o *dobrej przepuszczalności* zalicza się grunty niespoiste -piaski o różnej granulacji oraz pospółki i żwiry. Współczynnik filtracji dla gruntów piaszczystych wynosi $k = 5 \times 10^{-5} - 1 \times 10^{-4} \text{ m/s}$, a dopuszczalne obciążenie hydrauliczne tych gruntów wynosi $q = 30-50 \text{ dm}^3/\text{m}^2 \cdot \text{d}$.

Do gruntów o *umiarkowanej przepuszczalności* zalicza się grunty mało spoiste i spoiste – pyły, gliny pylaste, piaski gliniaste, gliny piaszczyste i gliny. Grunty te charakteryzują się współczynnikiem filtracji $k = 1 \times 10^{-7} - 1 \times 10^{-9} \text{ m/s}$ i dopuszczalnym hydraulicznym obciążeniem $q = 8-24 \text{ dm}^3/\text{m}^2 \cdot \text{d}$.

Do gruntów o *złej przepuszczalności* zalicza się grunty zwięzłe spoiste – gliny zwięzłe, gliny piaszczyste zwięzłe, gliny pylaste zwięzłe. Grunty te charakteryzują się współczynnikiem filtracji $k = 1 \times 10^{-10} \text{ m/s}$ i dopuszczalnym hydraulicznym obciążeniem $q < 8 \text{ dm}^3/\text{m}^2 \cdot \text{d}$.

Na podstawie analizy warunków gruntowo-wodnych stwierdza się, że na terenie badań występują zmienne warunki określone, jako korzystne, średnio korzystne i niekorzystne. *Korzystne warunki gruntowo-wodne* występują na terenach zbudowanych z gruntów o dobrej przepuszczalności przy ZWG >2,0 m ppt .

Tab.1 Zbiorcze zestawienie wyników badań

Nr. otworu badawczego	Nr.działki	Dominujące grunty	Poziom wód gruntowych{m ppt}	Warunki gruntowo- wodne
Białasy				
1	161,162	Pd/Pś	nie nawiercono	korzystne
2	11/1	Pd/Pś	nie nawiercono	korzystne
Dziki Bór				
3	26/1	Pd/Pś	nie nawiercono	korzystne
4	60/10	Pd/Pś	nie nawiercono	korzystne
5	79/3	Pd/Pś/Ż	nie nawiercono	korzystne
Grabal				
6	130	Pd/Pś	2,00	korzystne
7	9	Pd/Pś	3,0	korzystne
Gugole				
8	80/3	Pd/Pś	2,50	korzystne
9	15	Pd/Pś	2,50	korzystne
10	73	Pd/Pś	2,70	korzystne
11	55/3	Pś/Pg/Gp	2,50	średnio-korzystne
12	61/1	Pś/Pg/Gp	2,50	średnio-korzystne
13	56/1	Pś/Pg/Gp	2,50	średnio-korzystne
Jaźwiny				
14	97/1	Pd/Pś/Ż	nie nawiercono	korzystne
15	1/7	Pd/Pś	3,00	korzystne
16	95/8	Pd/Pś/Ż	nie nawiercono	korzystne
17	94/1	Pd/Pś/Ż	nie nawiercono	korzystne
Maluszyn				
18	143/3	Pd/Pg/Gp/G	3,50	niekorzystne
19	141/1	Pd/Pg/Gp/G	3,80	niekorzystne
20	138	Pd/Pg/Gp/G	2,50	niekorzystne
21	110/5	Pd/Pg/Gp/G	2,00	niekorzystne
22	68/2	Pd/Pg/Gp/G	3,00	niekorzystne
23	109/3,109/4	Pd/Pg/Gp/G	2,00	niekorzystne
24	105	Pd/Pg/Gp/G	2,00	niekorzystne
25	104/2	Pd/Pg/Gp/G	2,00	niekorzystne
26	103/2	Pg/Gp/G	2,50	niekorzystne
27	64/3	Pg/Gp/G	3,00	niekorzystne
28	64/4	Pg/Gp/G	2,80	niekorzystne
29	61/2	Pg/Gp/G	2,50	niekorzystne
30	99	Pd/Pg/Gp/G	2,50	niekorzystne
31	95	Pd/Pg/G	2,50	niekorzystne
32	72/2	Pd/Pg/Gp/G	nie nawiercono	niekorzystne

Nr. otworu badawczego	Nr.działki	Dominujące grunty	Poziom wód gruntowych{m ppt}	Warunki gruntowo-wodne
33	44	Pd/Pg/Gp/G	nie nawiercono	niekorzystne
34	27/1	Pd/Pś/Gp/G	nie nawiercono	niekorzystne
35	47/4	Pd/Gp/G	3,00	niekorzystne
36	52/2	Pd/Gp/G	2,70	niekorzystne
37	53/2	Pd/Gp/G	2,70	niekorzystne
38	56/2	Pd/Pś/Pg/G	nie nawiercono	średnio-korzystne
Mierzęcin				
39	2	Pd/Pś/Pg/G	2,60	średnio-korzystne
40	338/1	Pd/Pś/Pg/G	2,50	średnio-korzystne
41	227	Pd/Pś/Pg	2,50	korzystne
42	345	Pd/Pś/Pg	2,50	korzystne
43	206	Pd/T/G	2,50	niekorzystne
Modrzewie				
44	79/1	Pd/Pś/Pg	2,50	korzystne
45	78	Pd/Pś/Pg	2,70	korzystne
46	77	Pd/Pś/Pg	2,70	korzystne
47	68/2	Pd/Pś/Ż	2,80	korzystne
Słupia				
48	20/18	Pd/Ż	3,00	korzystne
49	14/9	Pd/Ż	2,60	korzystne
50	18/3	Pd/Ż	2,60	korzystne
Szczechowo				
51	89,316	Pd/Pś	2,00	korzystne
52	60/11,60/12	Pd/Pś	2,00	korzystne
53	98	Pd/Pś	2,00	korzystne
Wola Stara				
54	301	Pd/Pś/Ip	2,50	korzystne

VI.WNIOSKI I ZALECENIA

- Na podstawie przeprowadzonych badań stwierdza się, że na terenie badań występują przeważnie korzystne i średnio-korzystne warunki gruntowo-wodne dla potrzeb projektowania przydomowych oczyszczalni ścieków. W tab. nr 1 przedstawiono zbiorcze zestawienie wyników badań, a dla poszczególnych lokalizacji przydomowych oczyszczalni ścieków.

- Właściwie zaprojektowane i wykonane przydomowe oczyszczalnie ścieków szczególności drenaż rozsączający oraz prawidłowa obsługa oczyszczalni nie będą negatywnie oddziaływać na środowisko gruntowo-wodne.

- Na podstawie analizy warunków gruntowo-wodnych zaleca się w warunkach średnio-korzystnych projektować drenaż z warstwą wspomagającą.

- Gruntami nośnymi nadającymi się do bezpośredniego posadowienia zbiorników oczyszczalni są gliny morenowe oraz piaski wodno-lodowcowe.

- Przy prowadzeniu robót ziemnych w gruntach spoistych nie należy dopuścić do rozmoczenia dna wykopu wodami opadowymi i ewentualnie z sąsiedztwa. Wszelkie rozmoczone części gruntu należy usunąć, a miejsce po nich wypełnić chudym betonem.
- Prace ziemne należy prowadzić zgodnie z obowiązującymi przepisami i normami.
- Głębokość przemarzania gruntu na omawianym terenie wynosi min. $h_z = 1,0\text{m}$ ppt.

Opracował

Waldemar Blachowski
hydraulik
Nr upr. 906050734

Mariusz Żołędowski 87-800 Włocławek ul.Ziołowa 1a			KARTA OTWORU BADAWCZEGO Profil nr:1					Zał.1		
								Wiertnica:		
Miejscowość: Białasy Gmina: Szczutowo Powiat:sierpecki Województwo: Mazowieckie			Obiekt:Przydomowa oczyszczalnia ścieków-Białasy dz.nr.161,162 Zleceniodawca:Gmina Szczutowo Wiercenie:Mariusz Żołędowski Dozór hydrogeologiczny:Waldemar Blachowski					System wiercenia: ręczny		
								Rzędna: 117,1m n.p.m		
								Skala: 1 : 25		Data wiercenia:17.11.2024
	Głębokość zwierciadła wody	Stratygrafia	Profil litologiczny		Przekrój	Opis litologiczny	Symbol gruntu	Warstwa geotechniczna	Wilgotność	Stan gruntu
	[m p.p.t.]		[m]		[m]					
1	2	3	4	5	6	7	8	9	10	11
Nie nawiercono		Nasypy	Nasyp			Humus	H	I	mw	szg
				Holocen	0,60		Piasek drobny,brązowy	Pd	II	mw
		1,0								
		1,40			Piasek brązowy	P	II	w	szg	
		2,0								
		2,10			Piasek żółty	P	II	w	szg	
		3,0								
		3,40								
		3,80								
		4,0				P	II	m	zg	
			4,00							

MAPA ZASADNICZA

Skala 1: 1000

Nazwa organu prowadzącego państwowy zasób geodezyjny i kartograficzny	STAROSTA SIERPECKI
Identyfikator ewidencyjny materiału zasobu	PL.PZGIK.7588
Nazwa materiału zasobu	MAPA ZASADNICZA
Data wykonania kopii materiału zasobu	04.02.2025 r.
Imię, nazwisko i podpis osoby reprezentującej organ	<i>[Signature]</i>

Z up. STAROSTY
Dariusz Komaszewski
STARSZY INSPEKTOR


woj. mazowieckie 14
pow. sierpecki 1427
gmina Szczutowo-142706 2
obręb Białasy-142706_2.0002
działka 161, 162


RV
117.9
117.9



PsV

Lokalizacja otworu geotechnicznego nr.1

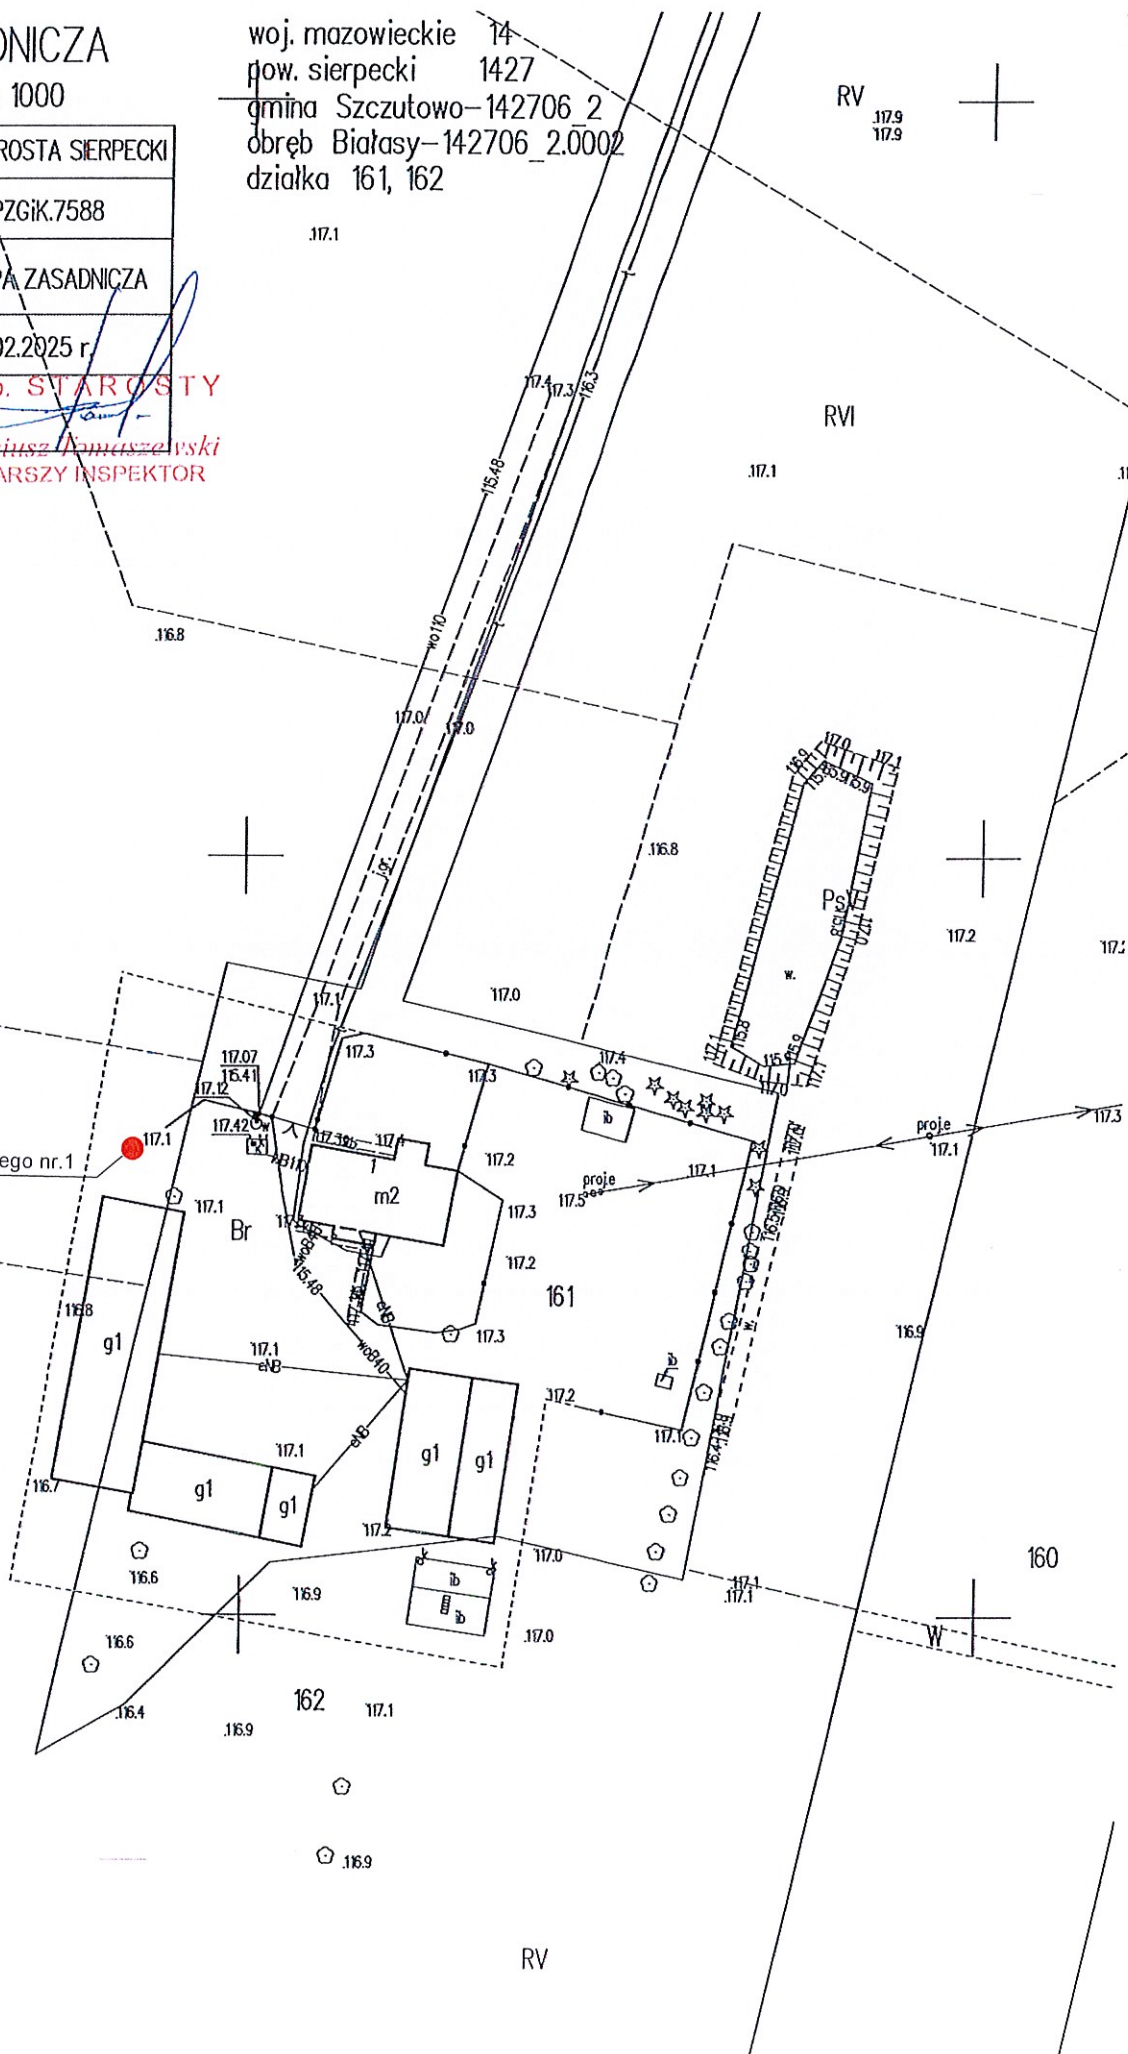

Mariusz Żołędowski 87-800 Włocławek ul.Ziołowa 1a			KARTA OTWORU BADAWCZEGO Profil nr:2					Zał.2				
								Wiertnica:				
Miejscowość: Białasy Gmina: Szczutowo Powiat: sierpecki Województwo: Mazowieckie			Obiekt:Przydomowa oczyszczalnia ścieków-Białasy dz.nr.11/1 Zleceniodawca:Gmina Szczutowo Wiercenie:Mariusz Żołędowski Dozór hydrogeologiczny:Waldemar Blachowski					System wiercenia: ręczny				
								Rzędna: 118.3m n.p.m				
								Skala: 1 : 25		Data wiercenia:17.11.2024		
Głębokość z wierciadła wody	Stratygrafia	Profil litologiczny		Przekrój	Opis litologiczny			Symbol gruntu	Warstwa geotechniczna	Wilgotność	Stan gruntu	
[m p.p.t.]		[m]		[m]								
1	2	3	4	5	6	7	8	9	10	11		
Nie nawiercono		Nasypy Nasyp	Holocen			Humus	H	I	mw	szg		
						0,60	Piasek drobny,brązowy		II	mw	szg	
						1,0						
						1,40		P	II	w	szg	
						2,0	Piasek brązowy		II	w	szg	
						2,10		Piasek żółty		II	w	szg
						3,0						
						3,40			II	m	zg	
						3,80						
						4,0						
4,00												

MAPA ZASADNICZA


Skala 1 : 1000

Nazwa organu prowadzącego państwowy zasób geodezyjny i kartograficzny	STAROSTA SIERPECKI
Kod identyfikacyjny materiału zasobu	PL.PZGiK.7588
Nazwa materiału zasobu	MAPA ZASADNICZA
Data wykonania kopii materiału zasobu	04.02.2025 r.
Imię, nazwisko i podpis osoby reprezentującej organ	<i>Dariusz Tomaszewski</i>

2 up. STAROSTY
Dariusz Tomaszewski
STARSZY INSPEKTOR

woj. mazowieckie 14/
pow. sierpecki 1427
gmina Szczutowo 142706 2
obwód Białasy 142706_2.0002
działka 11/1

FSV

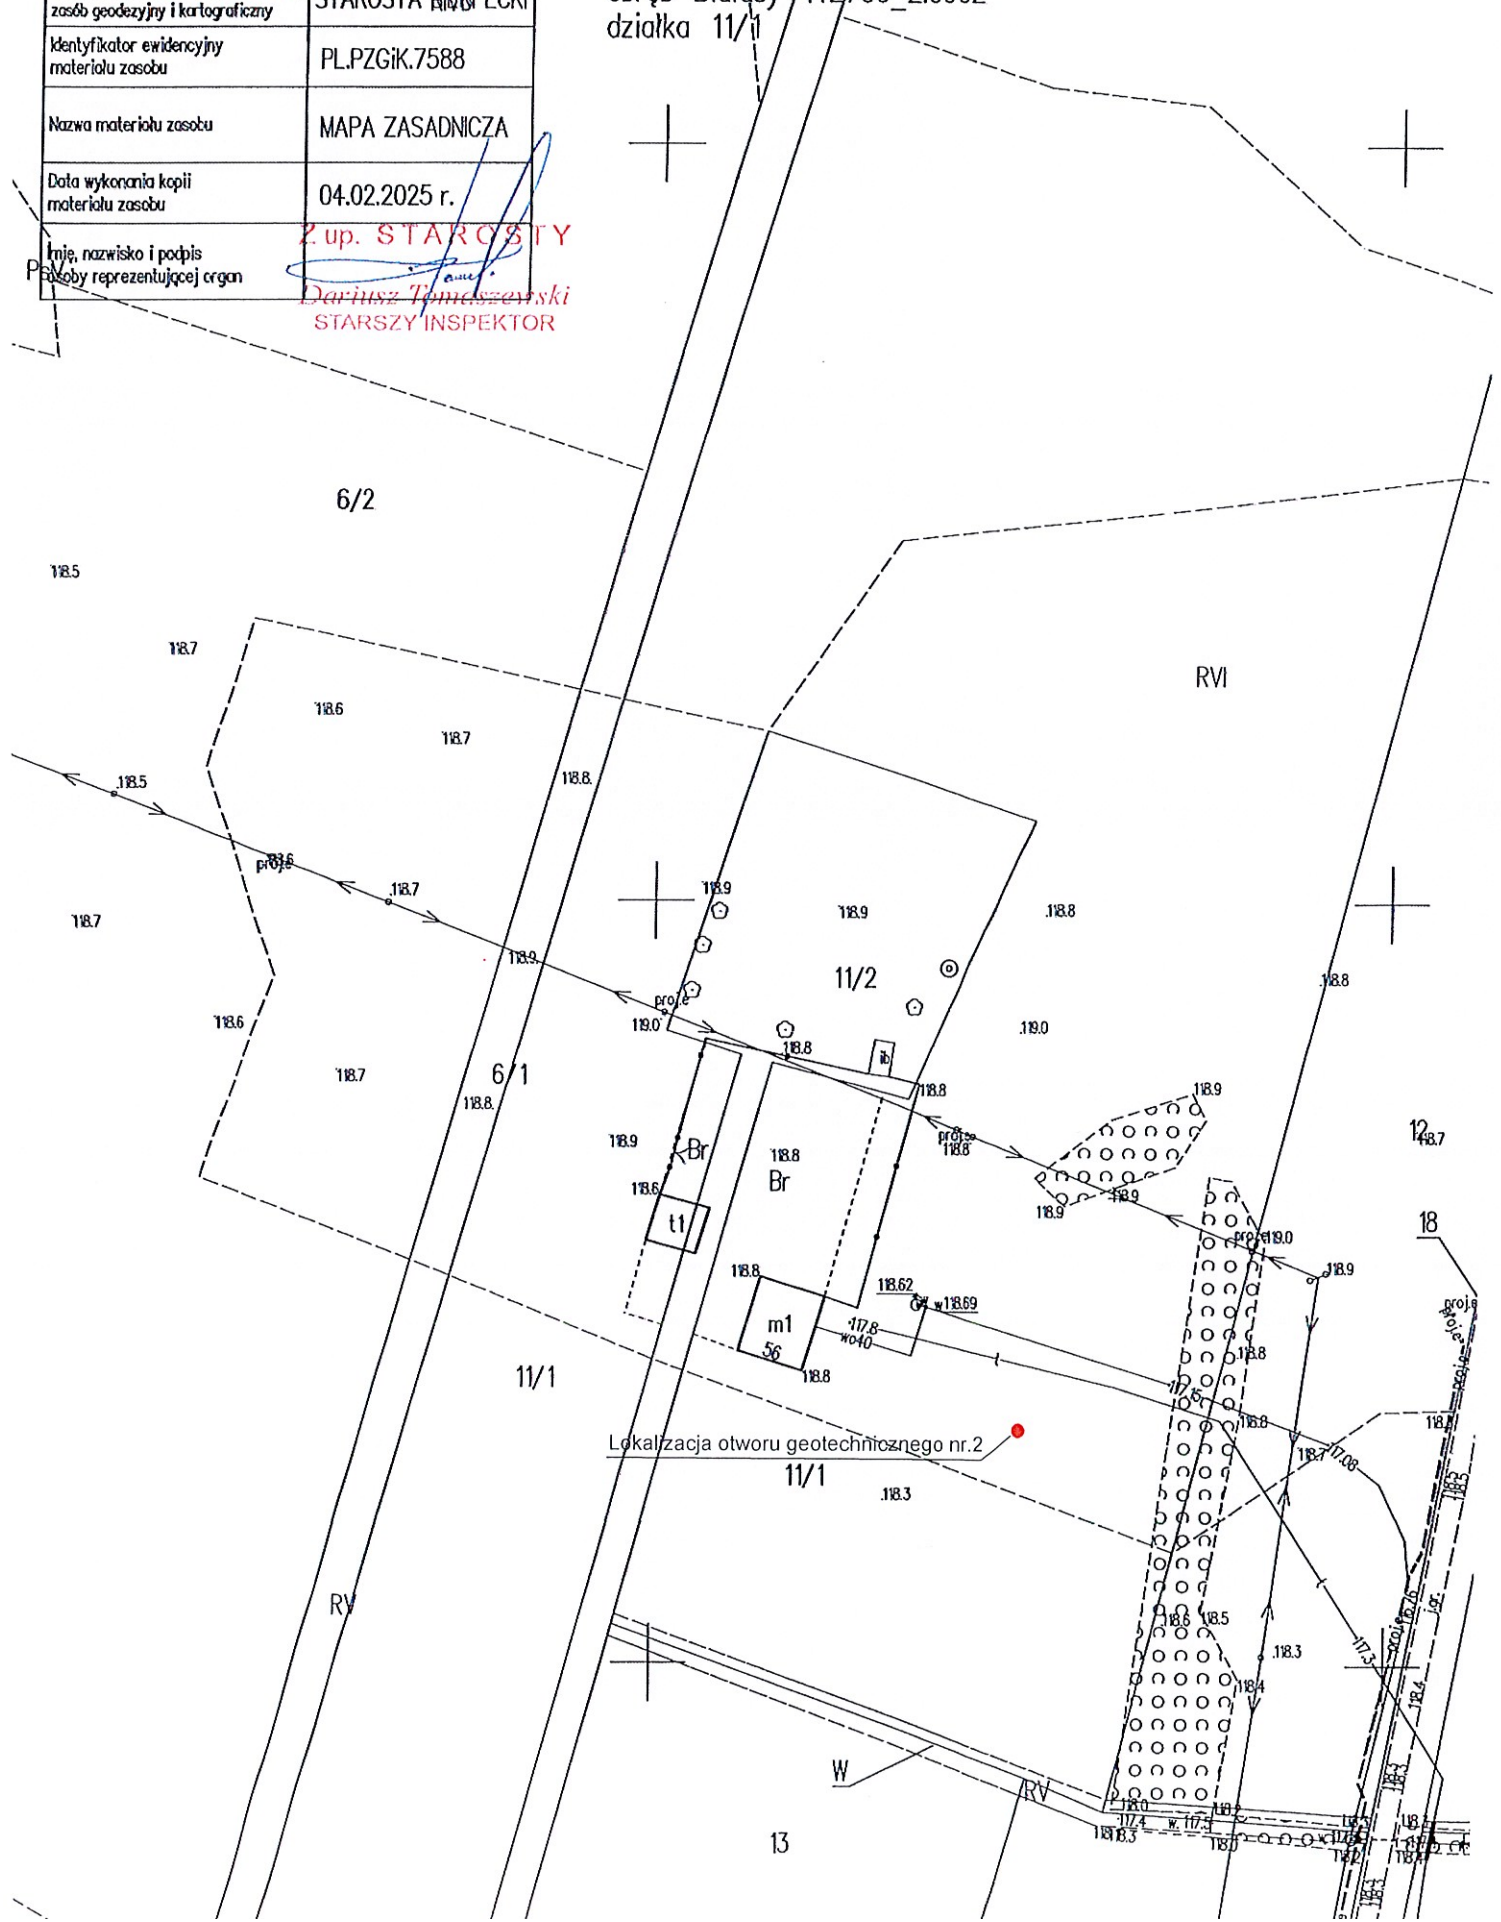


Mariusz Żołędowski 87-800 Włocławek ul.Ziołowa 1a			KARTA OTWORU BADAWCZEGO					Zał.3				
								Wiertnica:				
Miejscowość: Dzikie Bórze Gmina: Szczutowo Powiat: sierpecki Województwo: Mazowieckie			Objekt: Przydomowa oczyszczalnia ścieków-Dzikie Bórze dz.nr.26/1 Zlecniodawca: Gmina Szczutowo Wiercenie: Mariusz Żołędowski Dozór hydrogeologiczny: Waldemar Blachowski				System wiercenia: ręczny					
							Rzędna: 117,8m n.p.m					
							Skala: 1 : 25		Data wiercenia: 17.11.2024			
	Głębokość zwiarcia wody	Stratygrafia	Profil litologiczny		Przekrój	Opis litologiczny	Symbol gruntu	Warstwa geotechniczna	Wilgotność	Stan gruntu		
	[m p.p.t.]		[m]								[m]	
1	2	3	4	5	6	7	8	9	10	11		
Nie nawiercono		Nasypy	Nasyp			Humus	H	I	mw	szg		
		Czwartorzęd	Holocen			0,60						
					1,0			Piasek jasnobrązowy	Pd	II	mw	szg
						1,40		Piasek brązowy	P	II	mw	szg
					2,0							
				2,10								

21 MAPA ZASADNICZA Skala 1:22 1000

Nazwa organu prowadzącego państwowy zasób geodezyjny i kartograficzny	STAROSTA SIERPECKI
Identyfikator ewidencyjny materiału zasobu	PL.PZGIK/7588
Nazwa materiału zasobu	MAPA ZASADNICZA
Imię, nazwisko i podpis osoby reprezentującej organ	<i>[Signature]</i> Zdr. STAROSTY Dariusz Tomaszewski STARSZY INSPEKTOR

woj. mazowieckie 24
pow. sierpecki 1427
gmina Szczutowo-142706 2
obręb Dzikie Bórze-142706_2.0008
działka 26/1

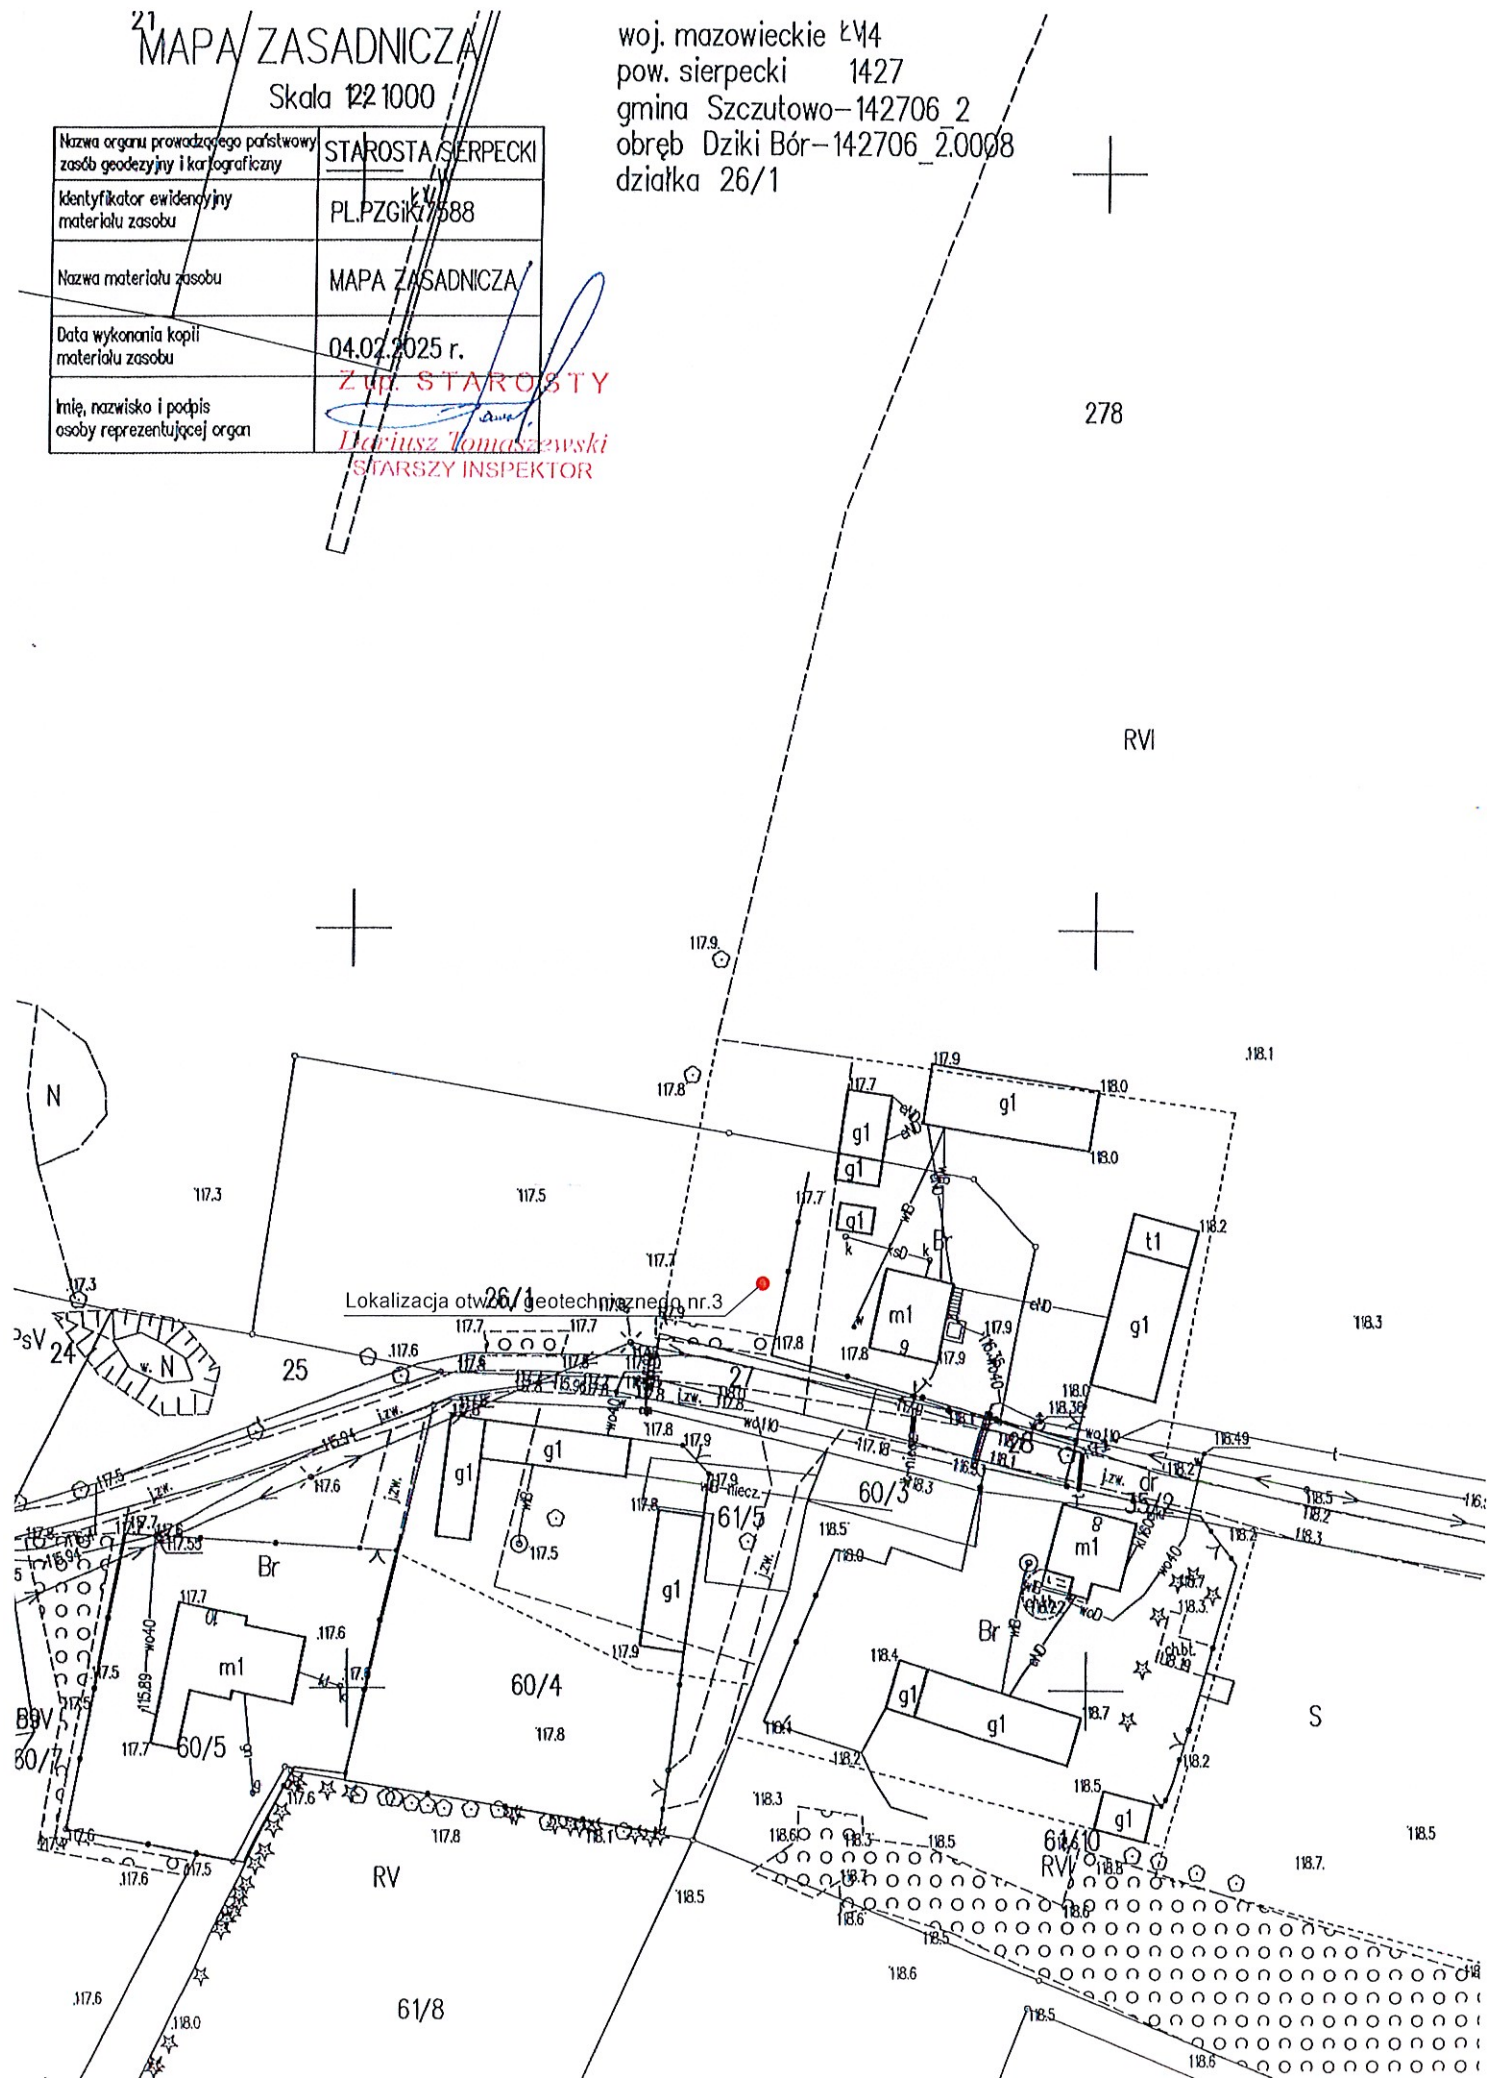


MAPA ZASADNICZA

Skala 1: 1000

Nazwa organu prowadzącego państwowy zasób geodezyjny i kartograficzny	STAROSTA SIERPECKI
Identyfikator ewidencyjny materiału zasobu	PL.PZGiK.7588
Nazwa materiału zasobu	MAPA ZASADNICZA
Data wykonania kopii materiału zasobu	04.02.2025 r.
Imię, nazwisko i podpis osoby reprezentującej organ	<i>Dariusz Tomaszewski</i> STAROŚTY STARSZY INSPEKTOR

woj. mazowieckie 14
pow. sierpecki 1427
gmina Szczutowo-142706_2
obręb Dzikie Bórze-142706_2.0008
działka 60/4, 61/5

278

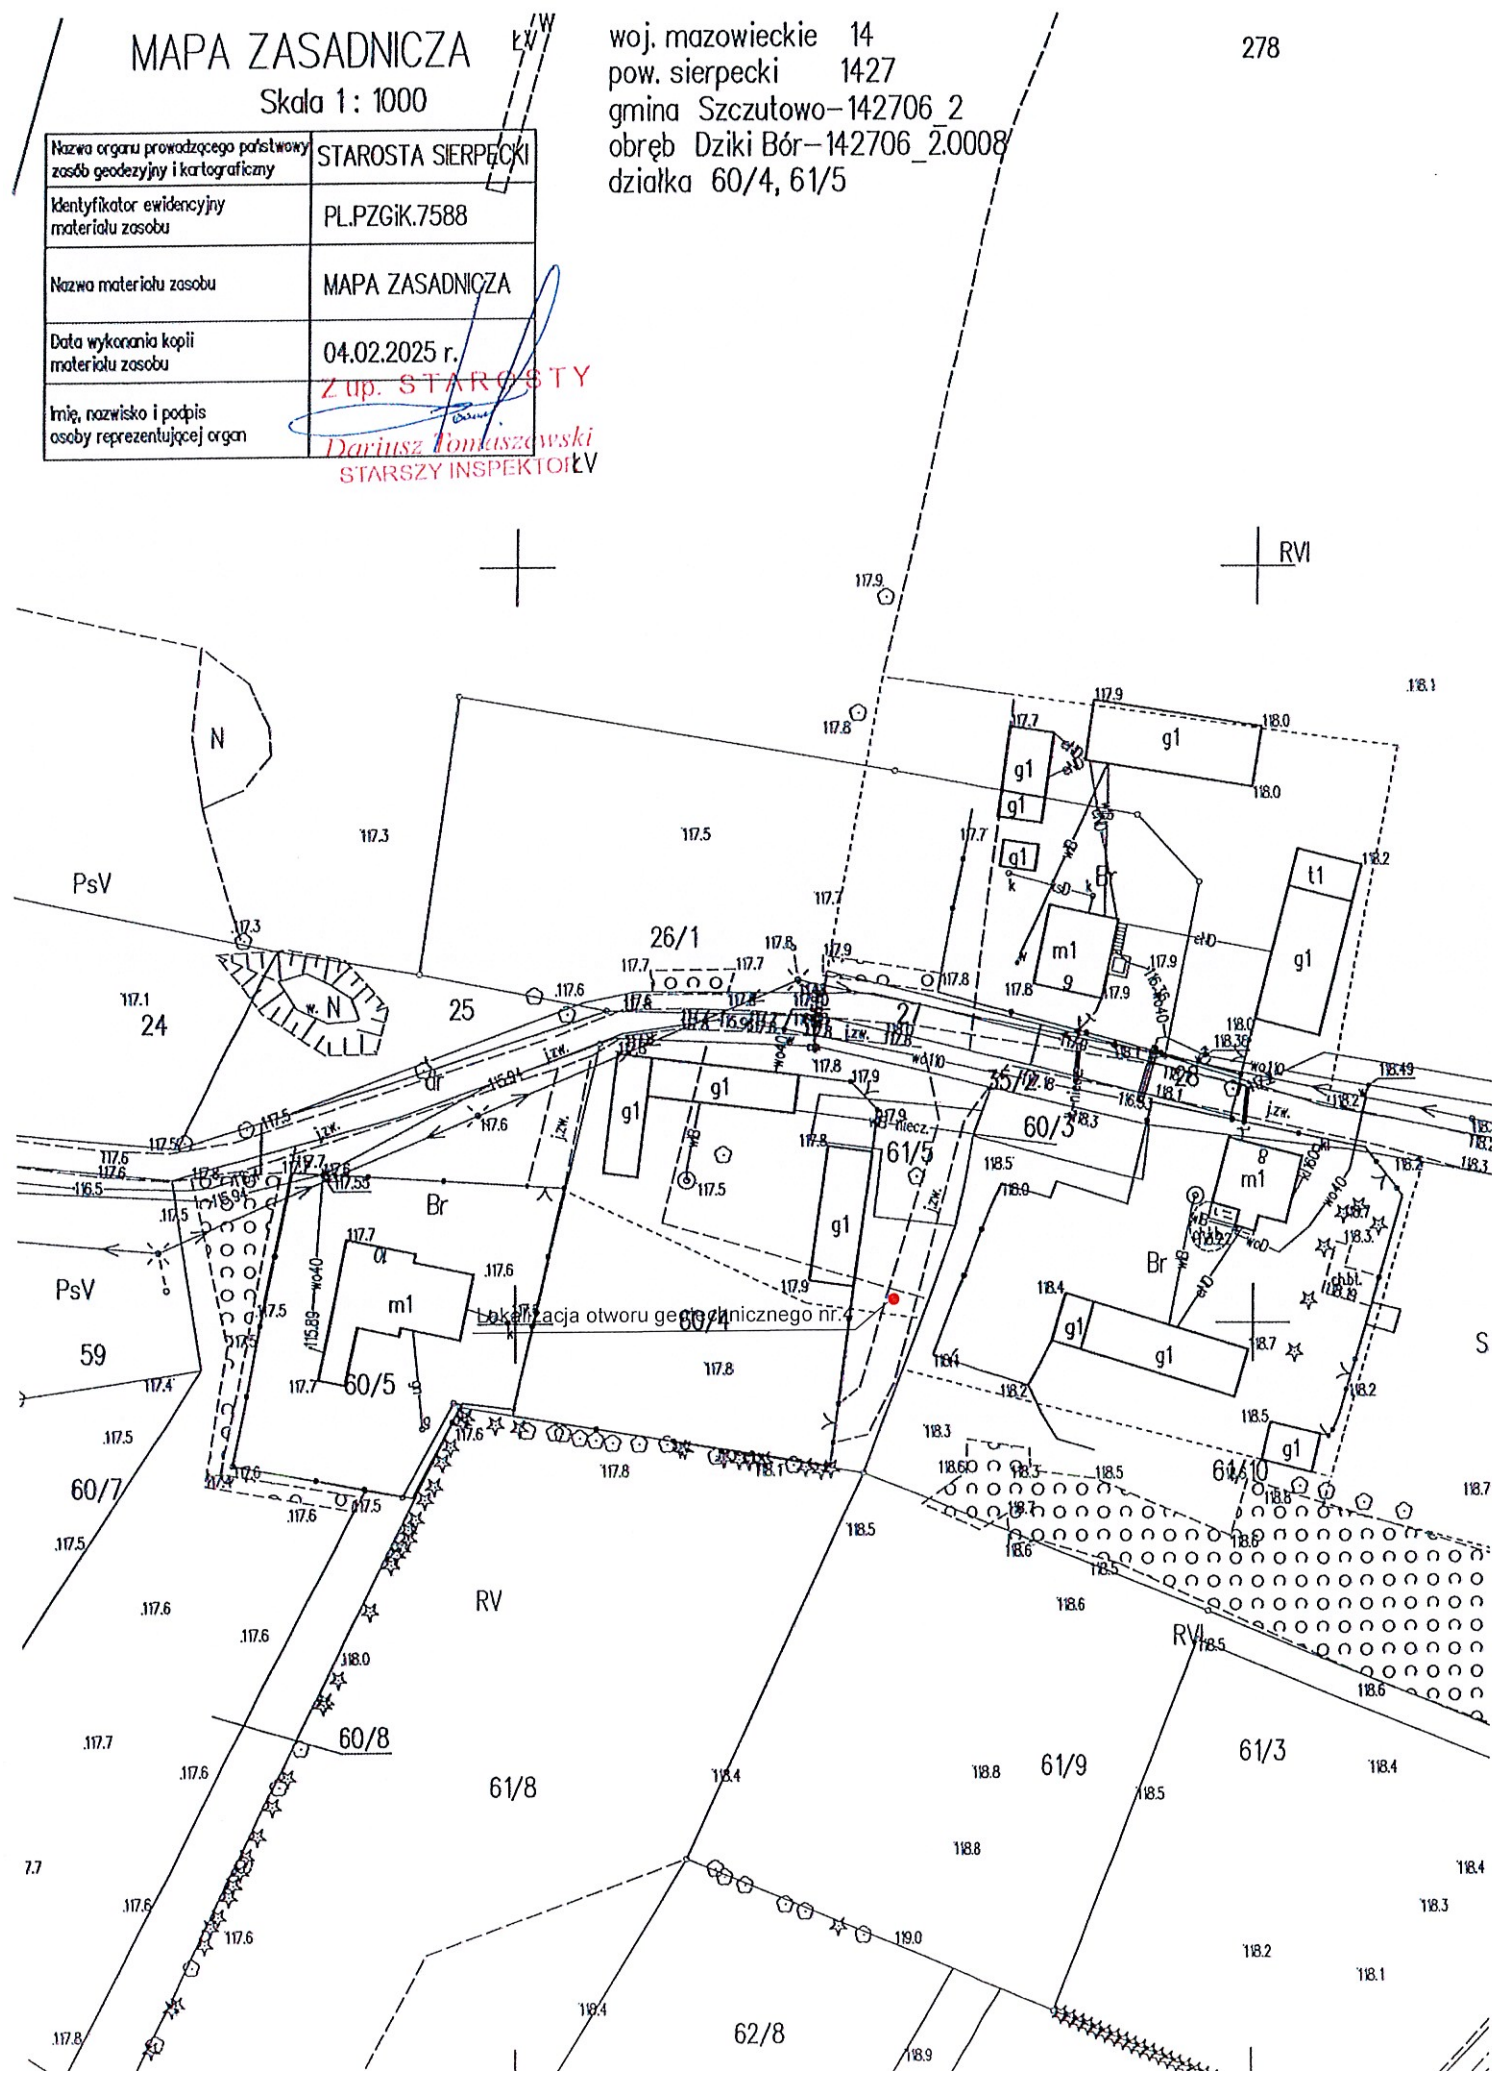


Mariusz Żołędowski 87-800 Włocławek ul.Ziołowa 1a			KARTA OTWORU BADAWCZEGO Profil nr:5					Zał.5		
								Wiertnica:		
Miejscowość: Dzikie Bórze Gmina: Szczutowo Powiat:sierpecki Województwo: Mazowieckie			Obiekt:Przydomowa oczyszczalnia ścieków-Dzikie Bórze dz.nr.79/3 Zleceńodawca:Gmina Szczutowo Wiercenie:Mariusz Żołędowski Dozór hydrogeologiczny:Waldemar Błachowski				System wiercenia: ręczny			
							Rzędna: 118,4m n.p.m			
							Skala: 1 : 25		Data wiercenia:17.11.2024	
	Głębokość zwiarcia wody	Stratygrafia	Profil litologiczny		Przekrój	Opis litologiczny	Symbol gruntu	Warstwa geotechniczna	Wilgotność	Stan gruntu
	[m p.p.t.]		[m]		[m]					
1	2	3	4	5	6	7	8	9	10	11
Nie nawiercono		Nasypy	Nasyp			Humus	H	I	mw	szg
				Holocen	0,60					
		1,0	Piasek drobny żółty		Pd	II	mw	szg		
		1,40	Piasek średni		P	II	mw	szg		
		2,0								
		2,10	Żwir		P	II	w	szg		
		3,0								
		3,40								
		3,80								
		4,0	P	II	m	zg				
			4,00							

MAPA ZASADNICZA

Skala 1: 1000

Nazwa organu prowadzącego państwowy zasób geodezyjny i kartograficzny	STAROSTA SIERPECKI
Kod ewidencyjny materiału zasobu	PL.PZGiK.7588
Nazwa materiału zasobu	MAPA ZASADNICZA
Data wykonania kopii materiału zasobu	04.02.2025 r.
Imię, nazwisko i podpis osoby reprezentującej organ	<i>Wojciech Tomaszewski</i> INSPEKTOR

woj. mazowieckie 14
pow. sierpecki 1427 80/1
gmina Szczutowo-142706 2
obręb Dzikie Bórze-142706 2.0008
działka 79/3

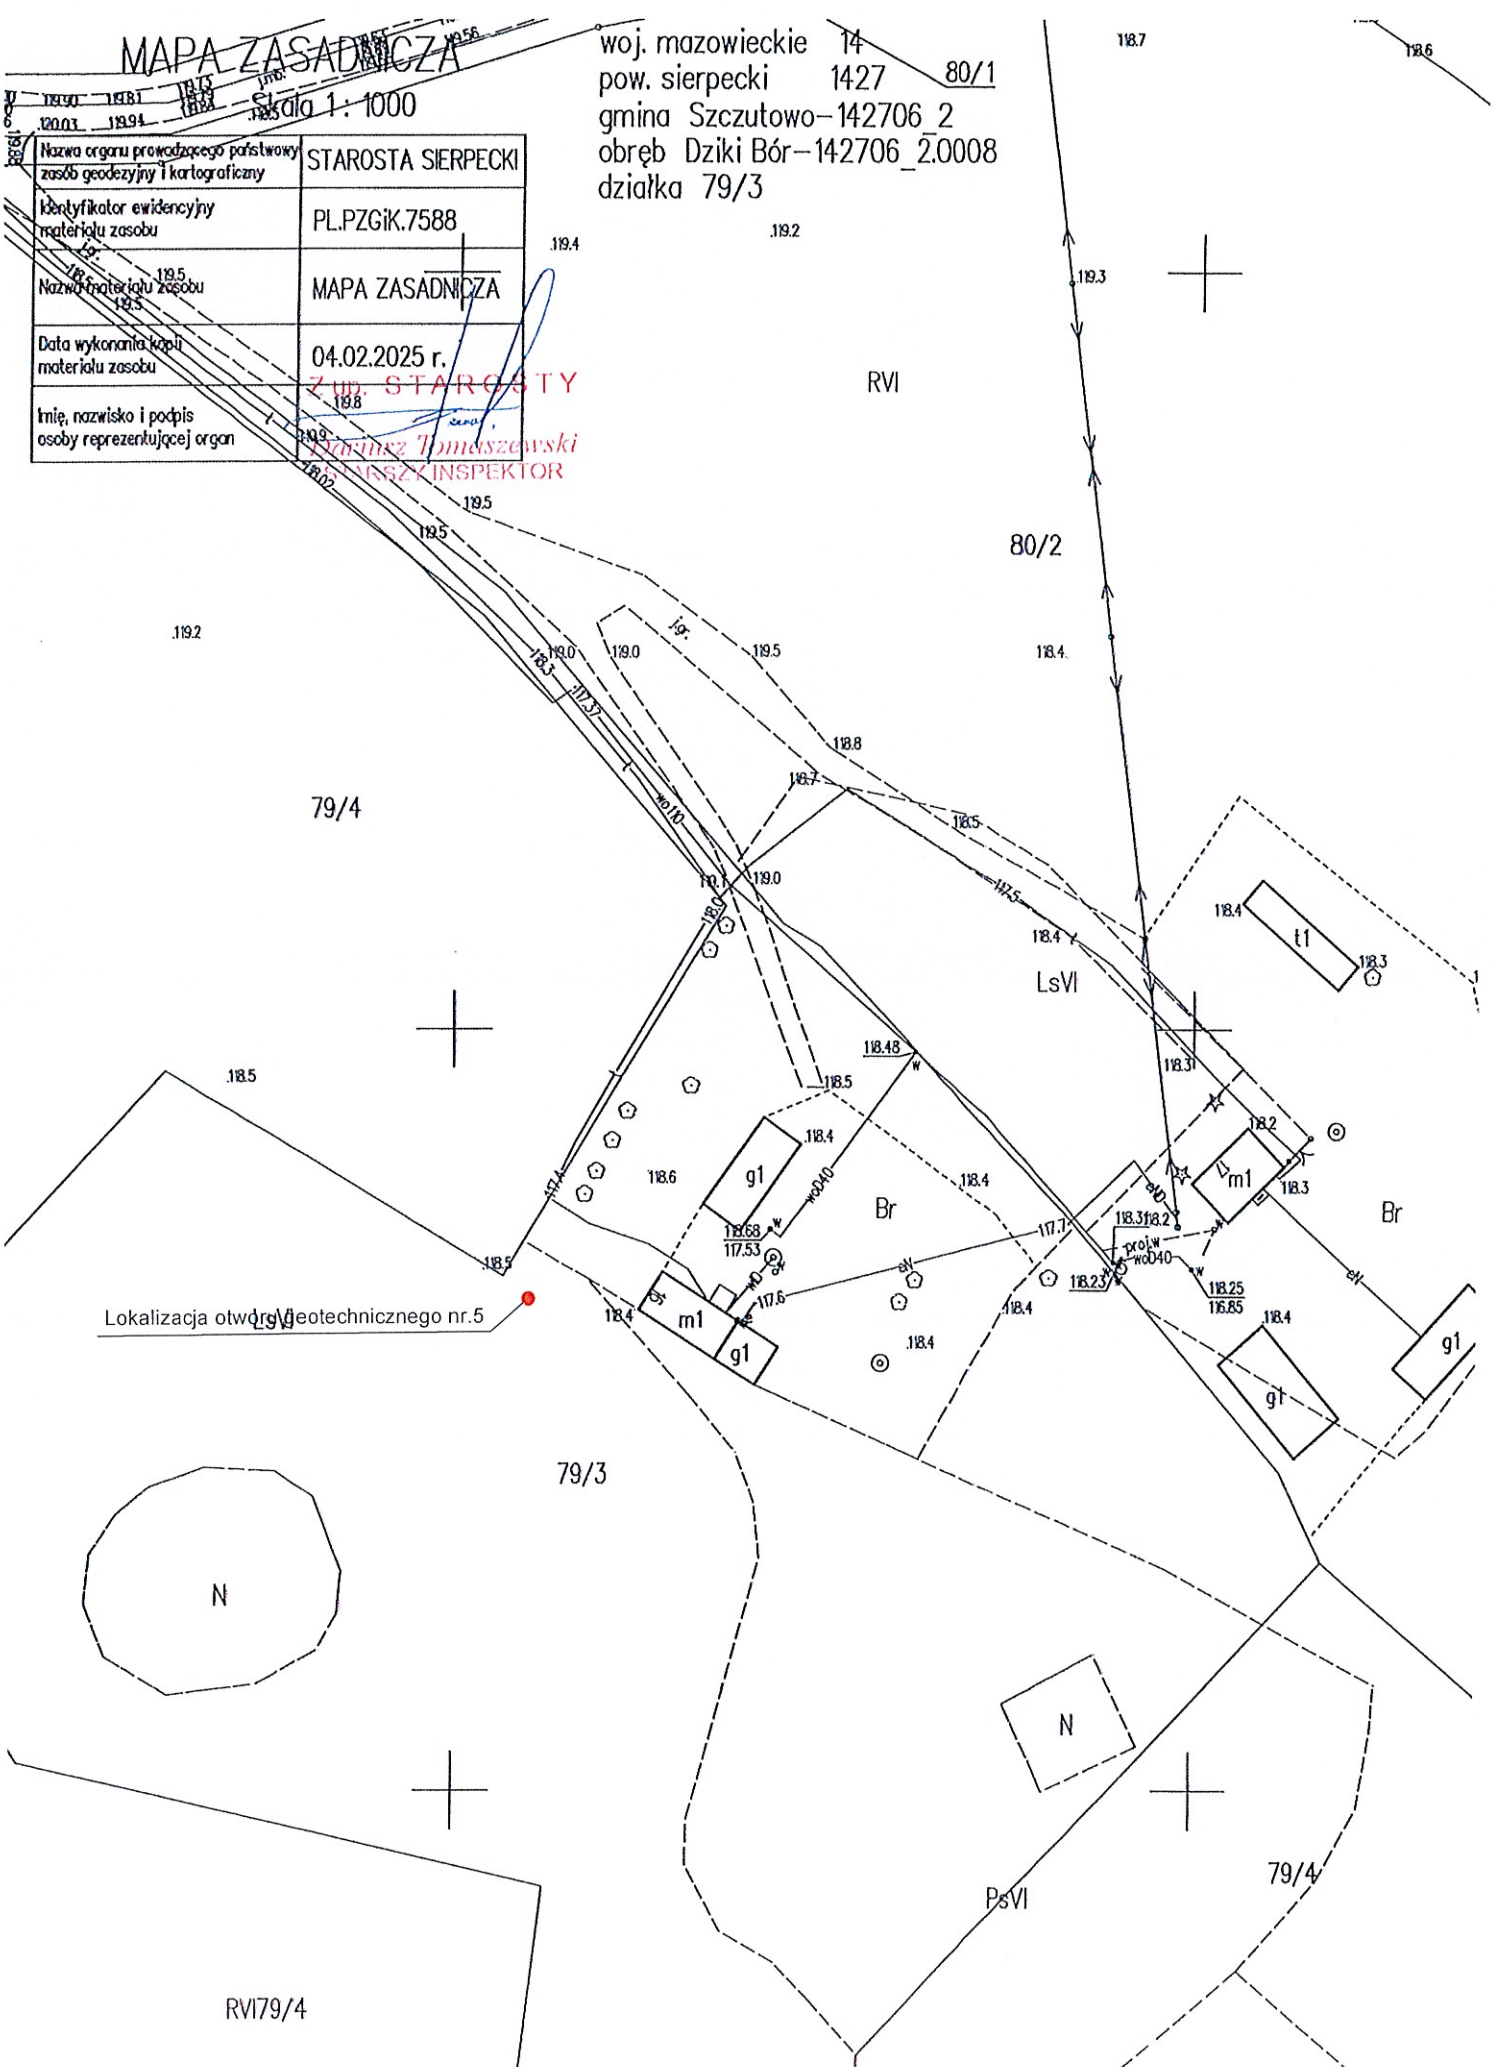

Lokalizacja otworu geotechnicznego nr.5

N

N

RVI79/4

PsvI

79/4

DVI

Mariusz Żołędowski 87-800 Włocławek ul. Ziółowa 1a			KARTA OTWORU BADAWCZEGO Profil nr:6				Zał.6			
							Wiertnica:			
Miejscowość: Grabal			Obiekt: Przydomowa oczyszczalnia ścieków-Grabal dz.nr.130				System wiercenia: ręczny			
Gmina: Szczutowo			Zleceniodawca: Gmina Szczutowo				Rzędna: 121.7m n.p.m			
Powiat: sierpecki			Wiercenie: Mariusz Żołędowski				Skala: 1 : 25			
Województwo: Mazowieckie			Dozór hydrogeologiczny: Waldemar Blachowski				Data wiercenia: 17.11.2024			
	Głębokość zwiarcia wody	Stratygrafia	Profil litologiczny		Przekrój	Opis litologiczny	Symbol gruntu	Warstwa geotechniczna	Wilgotność	Stan gruntu
	[m p.p.t.]		[m]		[m]					
1	2	3	4	5	6	7	8	9	10	11
		Nasyp								
		Nasyp								
		Holocen			0,60					
			1,0							
					1,40					
			2,0							
					2,10					
			3,0							
					3,40					
					3,80					
			4,0		4,00					

0,5

0,7

Czwartorzęd

~~MAPA, ZAGADNICZA~~

~~Skala 1: 1000~~

woj. mazowieckie 14
pow. sierpecki 1427
gmina Szczutowo-142706-2
obręb Grabal-142706-2.0011
działka 130

identyfikator ewidencyjny materiału zasobu	PL/PZGIK.7508
Nazwa materiału zasobu	MAPA ZASADNICZA
Data wykonania kopii materiału zasobu	04.02.2025 r.

STAROSTA SIERPECKI

PLPZGik. 7588

~~Nazwa materiału zasobu~~

~~MAPA ZASADNICZA~~

~~Data wykonania kopii
materiału z osobu~~

127 04.02.2025

~~RVI~~

Zup STAROSTY

Imię, nazwisko i podpis
osoby reprezentującej organ

Dariusz Tomaszewski
STARSZY INSPEKTOR

W. Y.

PsV

125

128

RVI

Lzr

130

PsVI

RVI

PsVI

LsVI

F

Mariusz Żołędowski 87-800 Włocławek ul.Ziołowa 1a			KARTA OTWORU BADAWCZEGO Profil nr:7					Zał.7		
								Wiertnica:		
Miejscowość: Grabal			Objekt:Przydomowa oczyszczalnia ścieków-Grabal dz.nr.9			System wiercenia: ręczny				
Gmina: Szczutowo			Zlecniodawca:Gmina Szczutowo			Rzędna: 125.1m n.p.m				
Powiat:sierpecki			Wiercenie:Mariusz Żołędowski			Skala: 1 : 25		Data wiercenia:17.11.2024		
Województwo: Mazowieckie			Dozór hydrogeologiczny:Waldemar Blachowski							
1	Głębokość zwiarcia wody	Stratygrafia	Profil litologiczny		Przekrój	Opis litologiczny	Symbol gruntu	Warstwa geotechniczna	Wilgotność	Stan gruntu
	[m p.p.t.]		[m]	[m]						
2	3	4	5	6	7	8	9	10	11	
		Nasyp				Humus	H	I	mw	szg
		Holocen		0,60						
			1,0			Piasek drobny,żółty	Pd	II	mw	szg
				1,40						
						Piasek jasno żółty	P	II	w	szg
			2,0							
				2,10						
						Piasek żółty	P	II	m	szg
			3,0							
				3,40						
				3,80						
			4,0				P	II	nw	zg
				4,00						


Diagram showing the borehole profile with depth markers (0,5, 0,7, 1,0, 1,40, 2,0, 2,10, 3,0, 3,40, 3,80, 4,0) and groundwater level indicators (0,5, 0,7).

MAPA ZASADNICZA

Skala 1 : 1000

woj. mazowieckie 14
pow. sierpecki 1427
gmina Szczutowo-142706 2
obręb Grabal-142706_2.0011
działka 9

Nazwa organu prowadzącego państwowy zasób geodezyjny i kartograficzny	STAROSTA SIERPECKI
Identyfikator ewidencyjny materiału zasobu	PL.PZGIK.7588
Nazwa materiału zasobu	MAPA ZASADNICZA
Data wykonania kopii materiału zasobu	04.02.2025 r.
Imię, nazwisko i podpis osoby reprezentującej organ	Z up. STAROSTY <i>Dariusz Tomaszewski</i> STARSZY INSPEKTOR

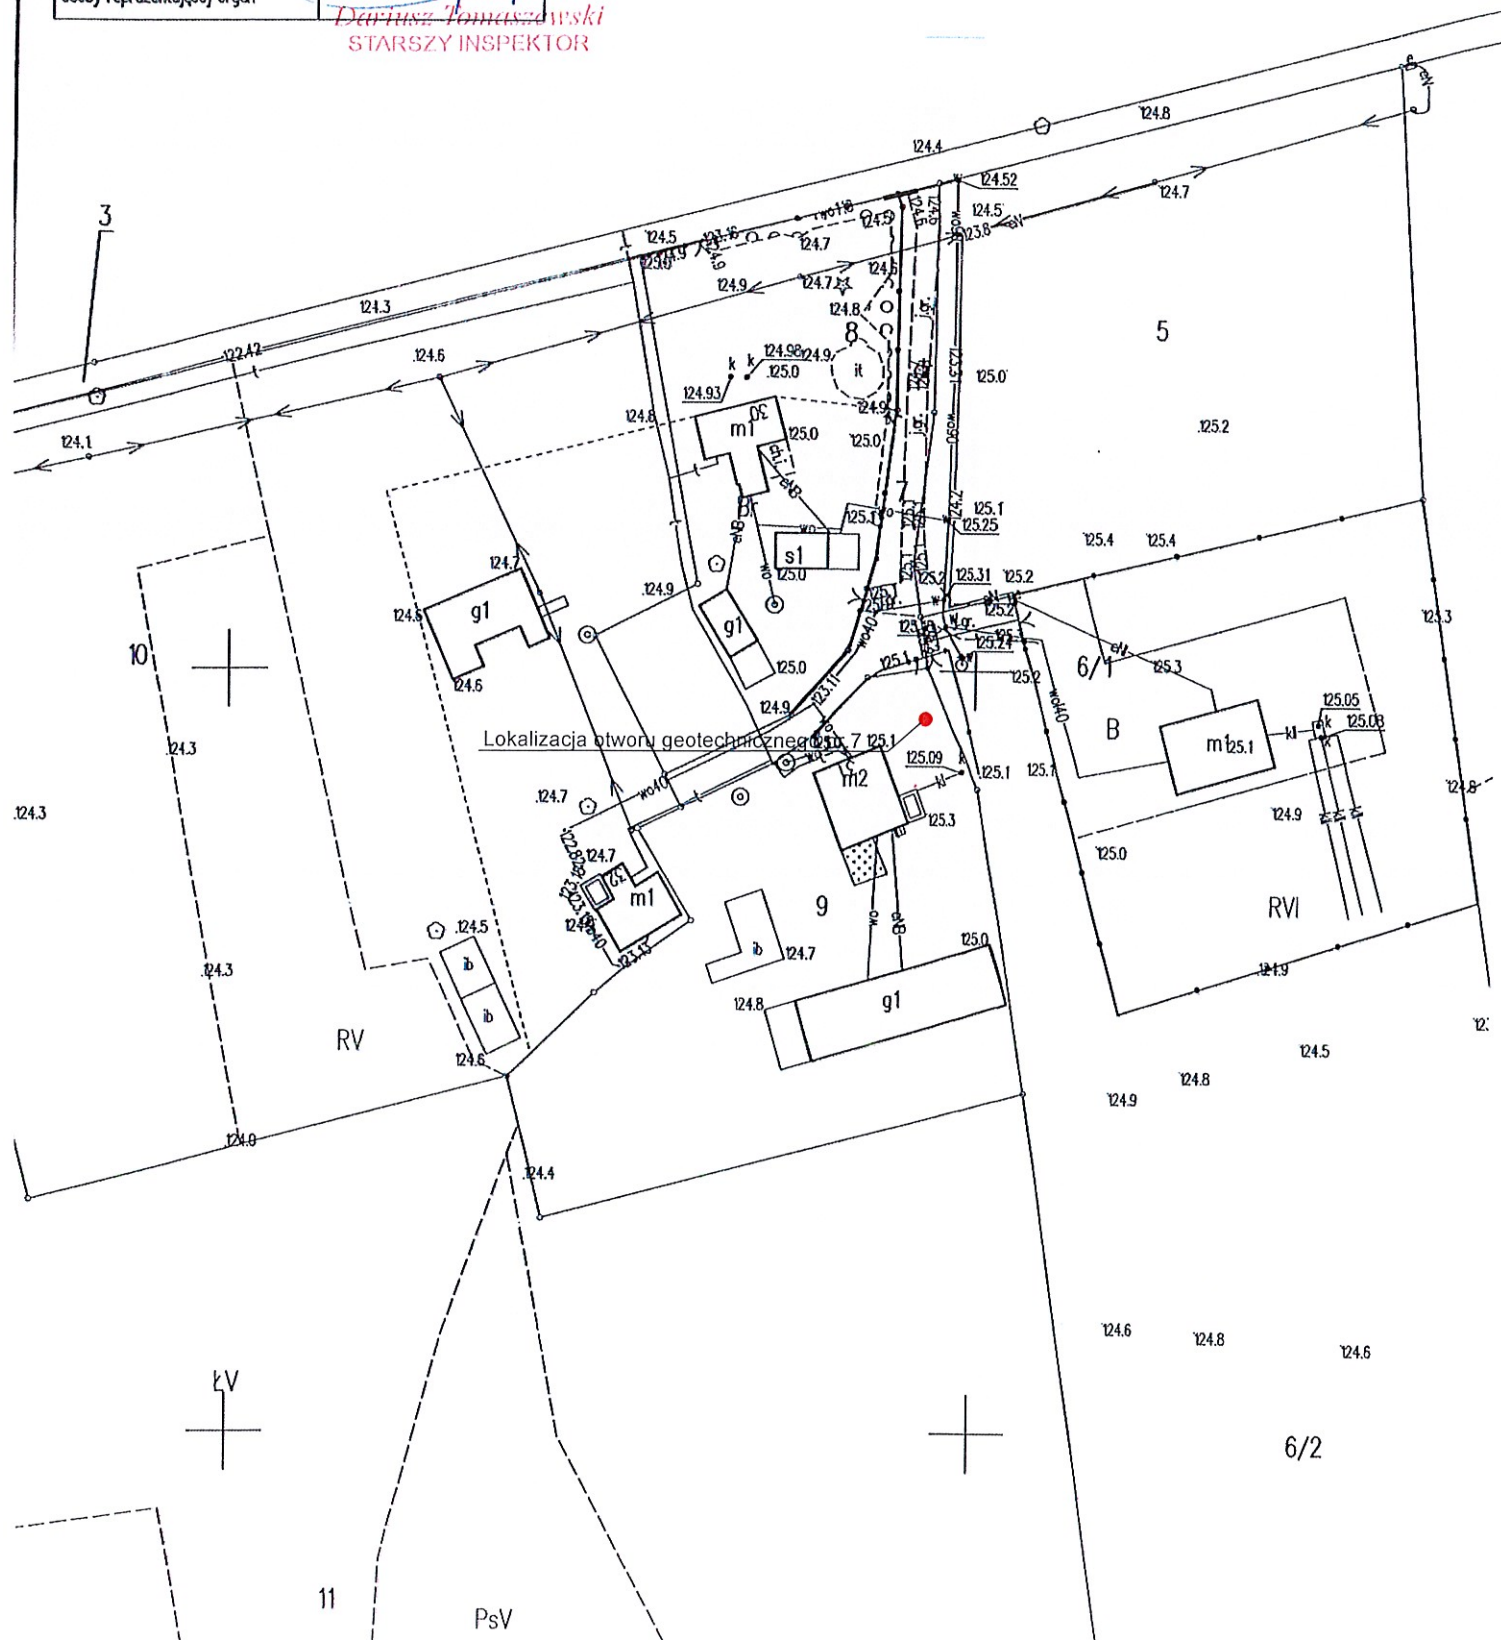

Mariusz Żołędowski 87-800 Włocławek ul.Ziołowa 1a			KARTA OTWORU BADAWCZEGO					Zał.9	
			Profil nr:9					Wiertnica:	
Miejscowość: Gugoly			Objekt:Przydomowa oczyszczalnia ścieków-Gugoly dz.nr.80/3				System wiercenia: ręczny	
Gmina: Szczutowo			Zleceniodawca:Gmina Szczutowo				Rzędna: 118,5m n.p.m	
Powiat:sierpecki			Wiercenie:Mariusz Żołędowski				Skala: 1 : 25		Data wiercenia:17.11.2024	
Województwo: Mazowieckie			Dozór hydrogeologiczny:Waldemar Blachowski	
Głębokość zwierciadła wody	Stratygrafia	Profil litologiczny		Przekrój	Opis litologiczny		Symbol gruntu	Warstwa geotechniczna	Wilgotność	Stan gruntu	
[m p.p.t.]	Stratygrafia	[m]		[m]	
1	2	3	4	5	6	7	8	9	10	11	
<div><div><div><div></div><div>0,5</div></div><div><div></div><div>0,7</div></div></div><div><div></div><div>0,5</div></div></div>	<div><div><div>Nasypy</div><div>Nasyp</div></div><div><div>Holocen</div></div><div><div>Czwartorzęd</div></div></div>	<div><div><div></div><div>1,0</div></div><div><div></div><div>2,0</div></div><div><div></div><div>3,0</div></div><div><div></div><div>4,0</div></div></div>	<div><div><div></div><div>0,60</div></div><div><div></div><div>1,40</div></div><div><div></div><div>2,10</div></div><div><div></div><div>3,40</div></div><div><div></div><div>3,80</div></div><div><div></div><div>4,00</div></div></div>	<div><div><div></div><div>0,60</div></div><div><div></div><div>1,40</div></div><div><div></div><div>2,10</div></div><div><div></div><div>3,40</div></div><div><div></div><div>3,80</div></div><div><div></div><div>4,00</div></div></div>	<div><div><div></div><div>0,60</div></div><div><div></div><div>1,40</div></div><div><div></div><div></div></div></div>

MAPA ZASADNICZA

32/2

Skala 1: 1000

32/1

woj. mazowieckie 14

pow. sierpecki 1427


gmina Szczutów-142706 2

obręb Gugoły-142706_2.0013

działka 80/3

Nazwa organu prowadzącego państwowy zasób geodezyjny i kartograficzny	STAROSTA SIERPECKI RV
Identyfikator ewidencyjny materiału zasobu	PL.PZGIK.7588
Nazwa materiału zasobu	MAPA ZASADNICZA
Data wykonania kopii materiału zasobu	10.09.2025 r.
Imię, nazwisko i podpis osoby reprezentującej organ	<i>Dariusz Tomaszewski</i>

Z up. STAROSTY
Dariusz Tomaszewski
GŁÓWNY SPECJALISTA

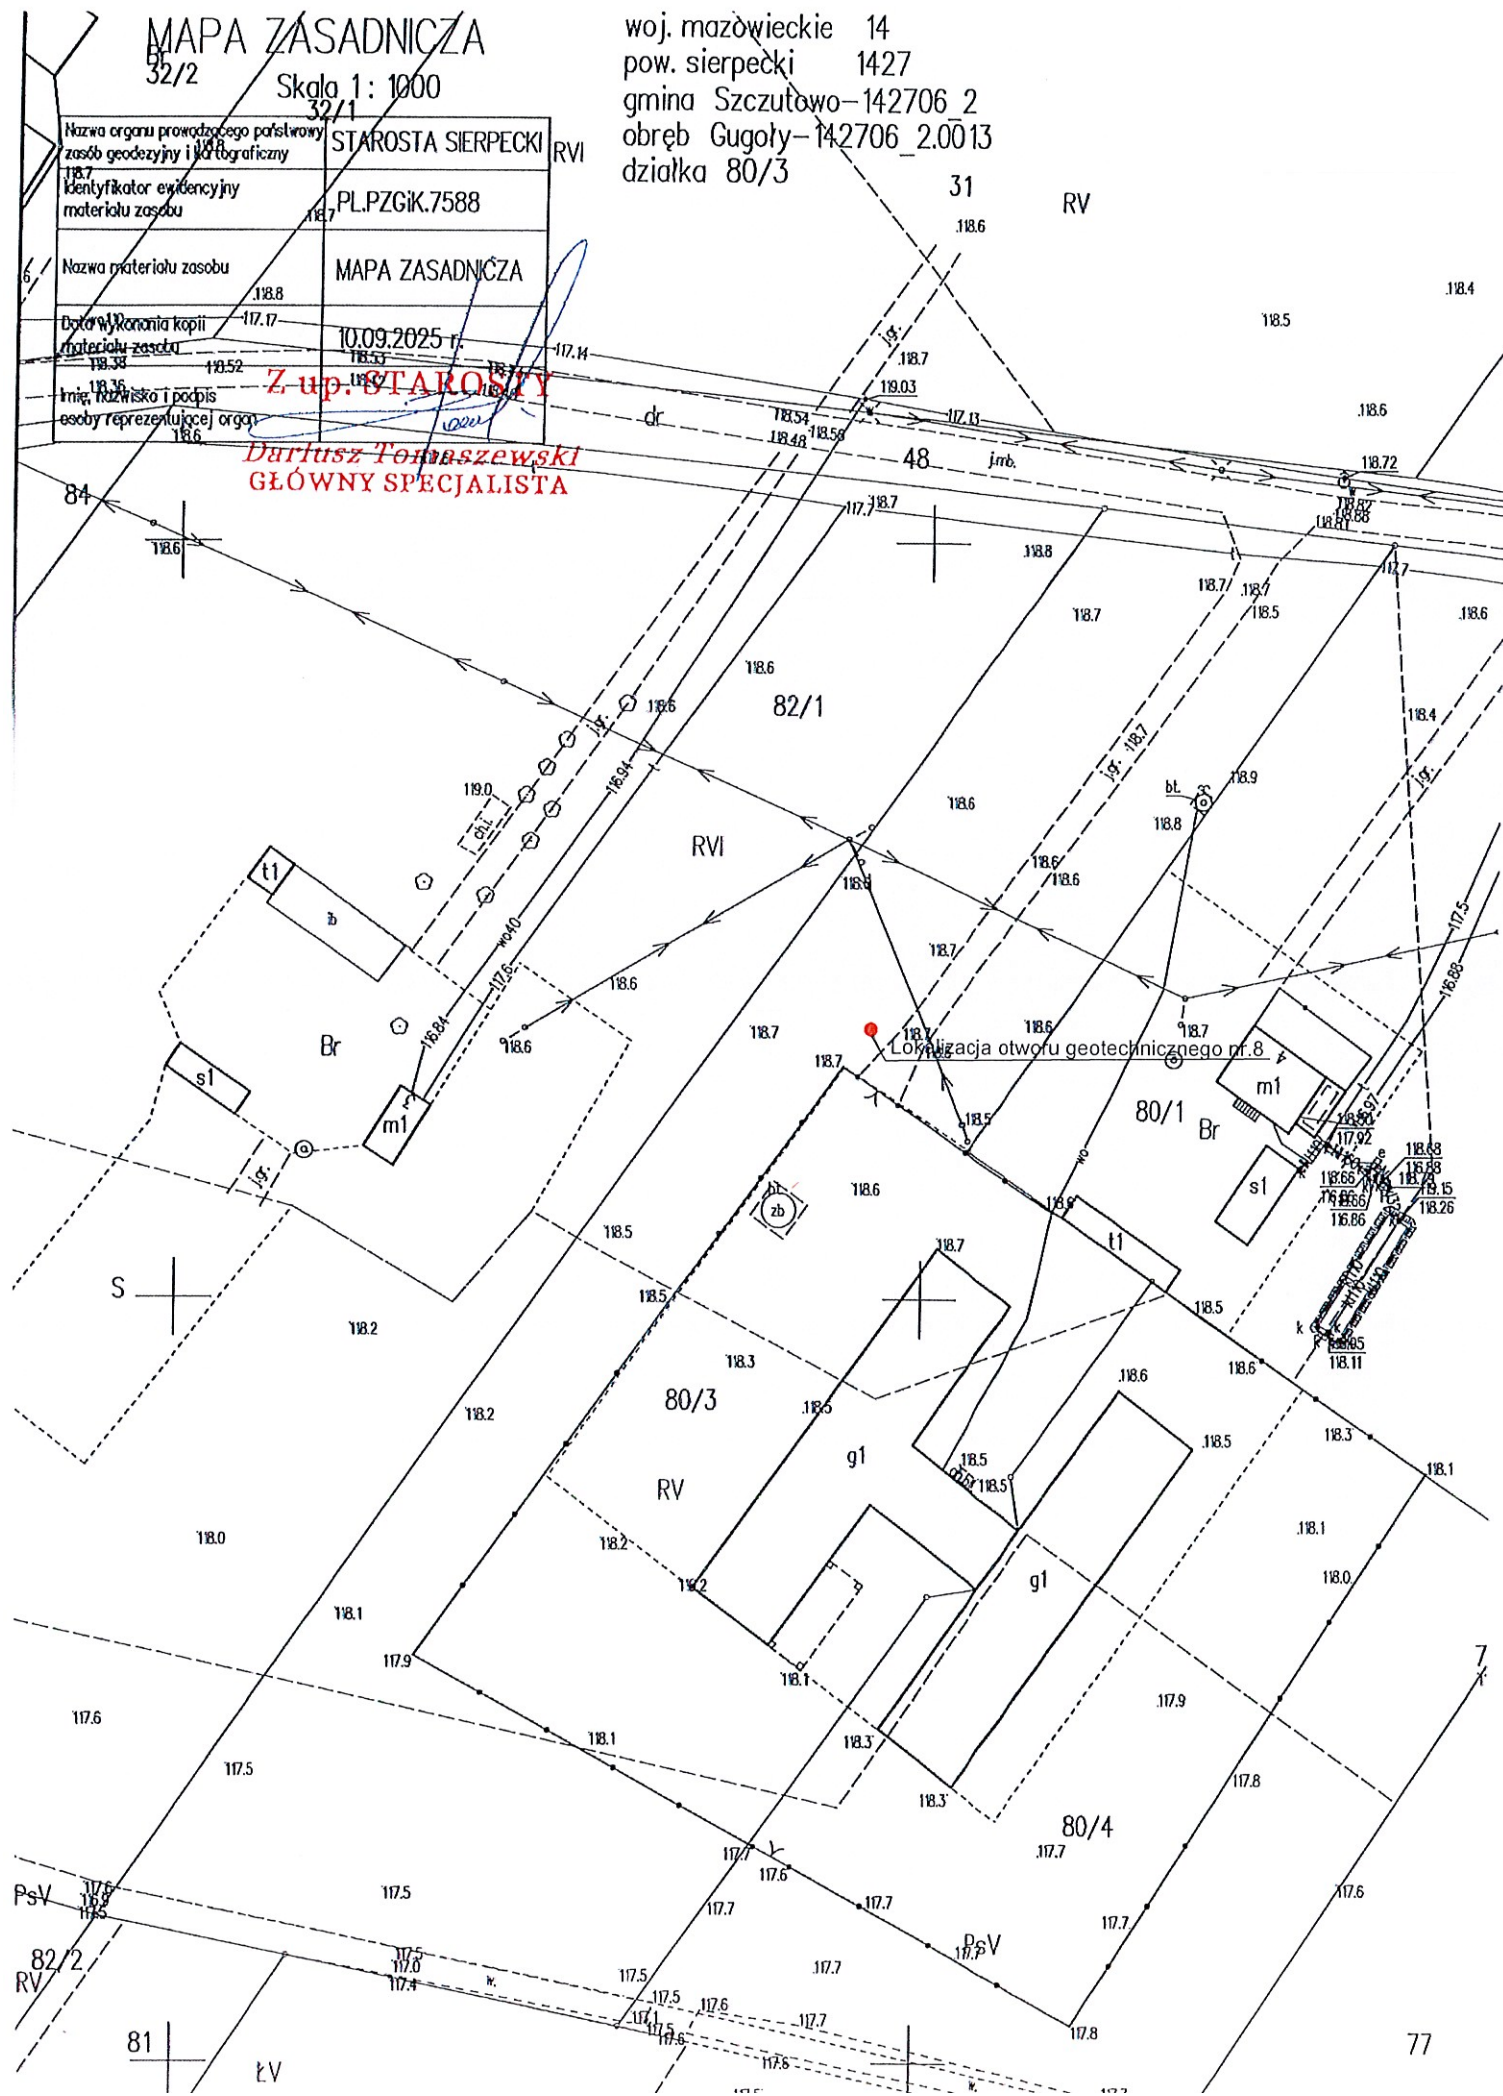


MAPA ZASADNICZA

Skala 1: 1000

Nazwa organu prowadzącego państwowy zasób geodezyjny i kartograficzny	STAROSTA SIERPECKI
Kod identyfikacyjny materiału zasobu	PL.PZGiK.7588
Nazwa materiału zasobu	MAPA ZASADNICZA
Data wykonania kopii materiału zasobu	04.02.2025 r.
Imię, nazwisko i podpis osoby reprezentującej organ	<i>Dariusz Tomaszewski</i>

Z up. STAROSTY
Dariusz Tomaszewski
STARSZY INSPEKTOR

woj. mazowieckie 14
pow. sierpecki 1427
gmina Szczutowo 142706 2
obręb Gugoły 142706 2.0013
działka 15

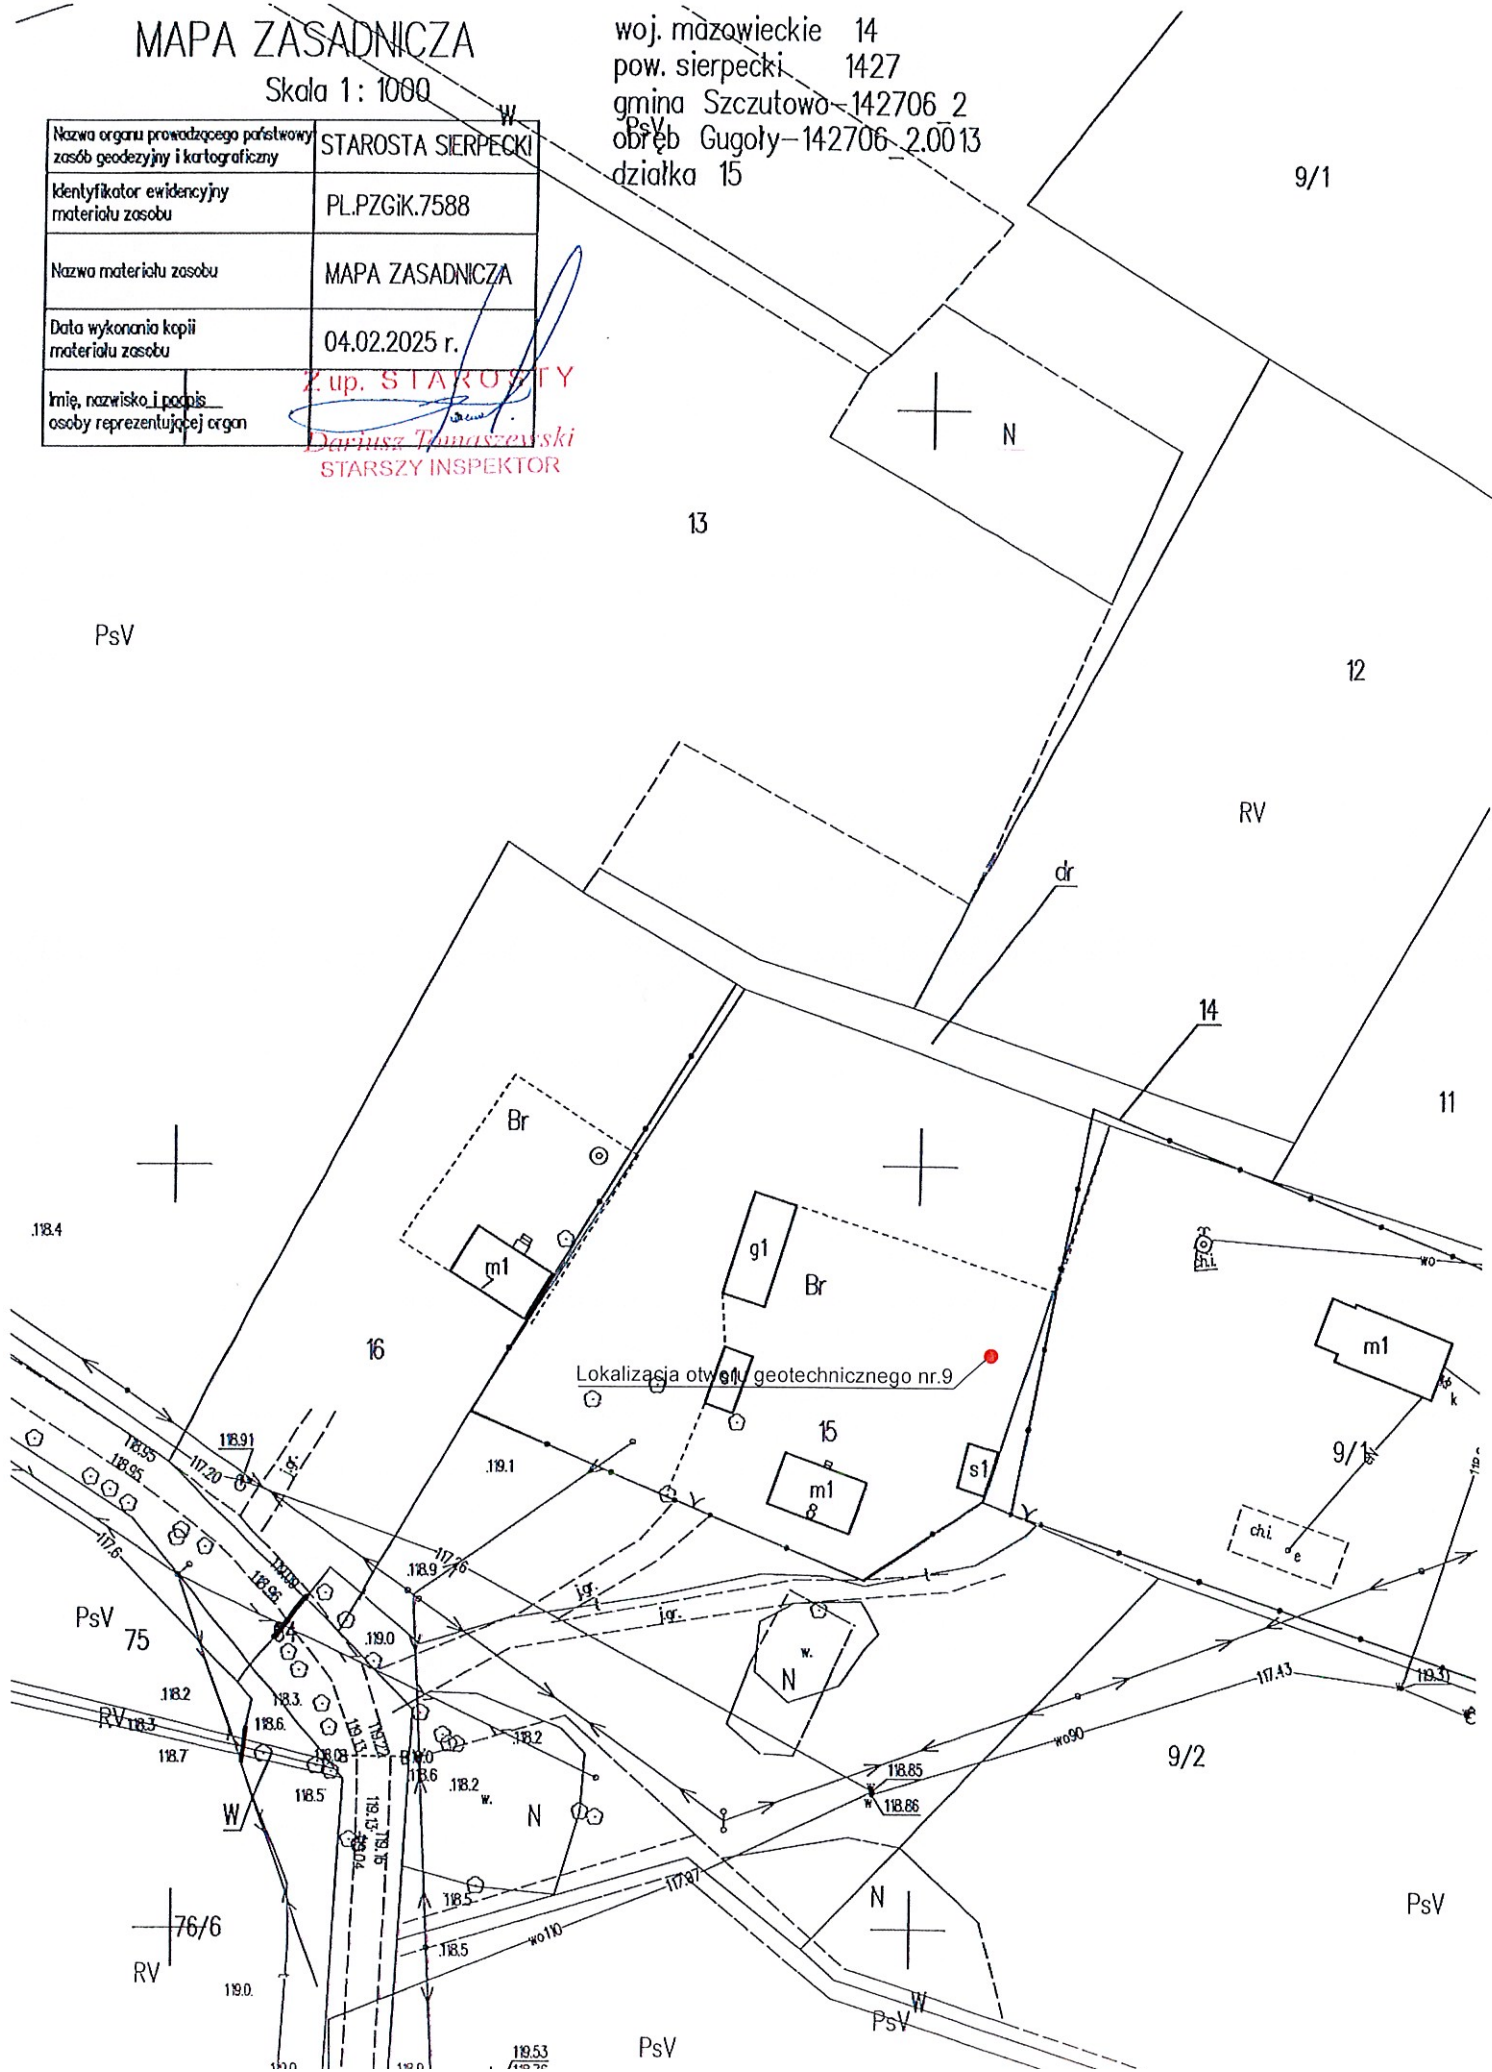

Mariusz Żołędowski 87-800 Włocławek ul.Ziołowa 1a			KARTA OTWORU BADAWCZEGO				Zał.10			
			Profil nr:10				Wiertnica:			
Miejscowość: Gugoły			Obiekt:Przydomowa oczyszczalnia ścieków-Gugoły dz.nr.73				System wiercenia: ręczny			
Gmina: Szczutowo			Zleceniodawca:Gmina Szczutowo				Rzędna: 120,3m n.p.m			
Powiat:sierpecki			Wiercenie:Mariusz Żołędowski				Skala: 1 : 25			
Województwo: Mazowieckie			Dozór hydrogeologiczny:Waldemar Blachowski				Data wiercenia:17.11.2024			
1	Głębokość zwiarcia dla wody	Stratygrafia	Profil litologiczny		Przekrój	Opis litologiczny	Symbol gruntu	Warstwa geotechniczna	Wilgotność	Stan gruntu
	[m p.p.t.]		[m]		[m]					
	2	3	4	5	6	7	8	9	10	11
		Nasypy				Humus	H	I	mw	szg
		Nasyp								
		Holocen			0,60					
			1,0			Piasek żółty	Pd	III	mw	szg
					1,40					
						Piasek drobny żółty	Pd	II	m	szg
			2,0							
		Czwartorzęd			2,10					
						Piasek brązowy	P	II	m	szg
					3,40					
					3,80					
							P	II	nw	szg
			4,0		4,00					

0,5

0,7


MAPA ZASADNICZA

Skala 1 : 1000

Nazwa organu prowadzącego państwowy zasób geodezyjny i kartograficzny	STAROSTA SIERPECKI
Identyfikator ewidencyjny materiału zasobu	PL.PZGIK.7588
Nazwa materiału zasobu	MAPA ZASADNICZA
Data wykonania kopii materiału zasobu	04.02.2025 r.
Imię, nazwisko i podpis osoby reprezentującej organ	<i>Z up. STAROSTY</i> <i>Dariusz Tomaszewski</i> STAROSTA SIERPECKI

woj. mazowiecki
pow. sierpecki
działka 73

Lokalizacja otworu geotechnicznego nr.10

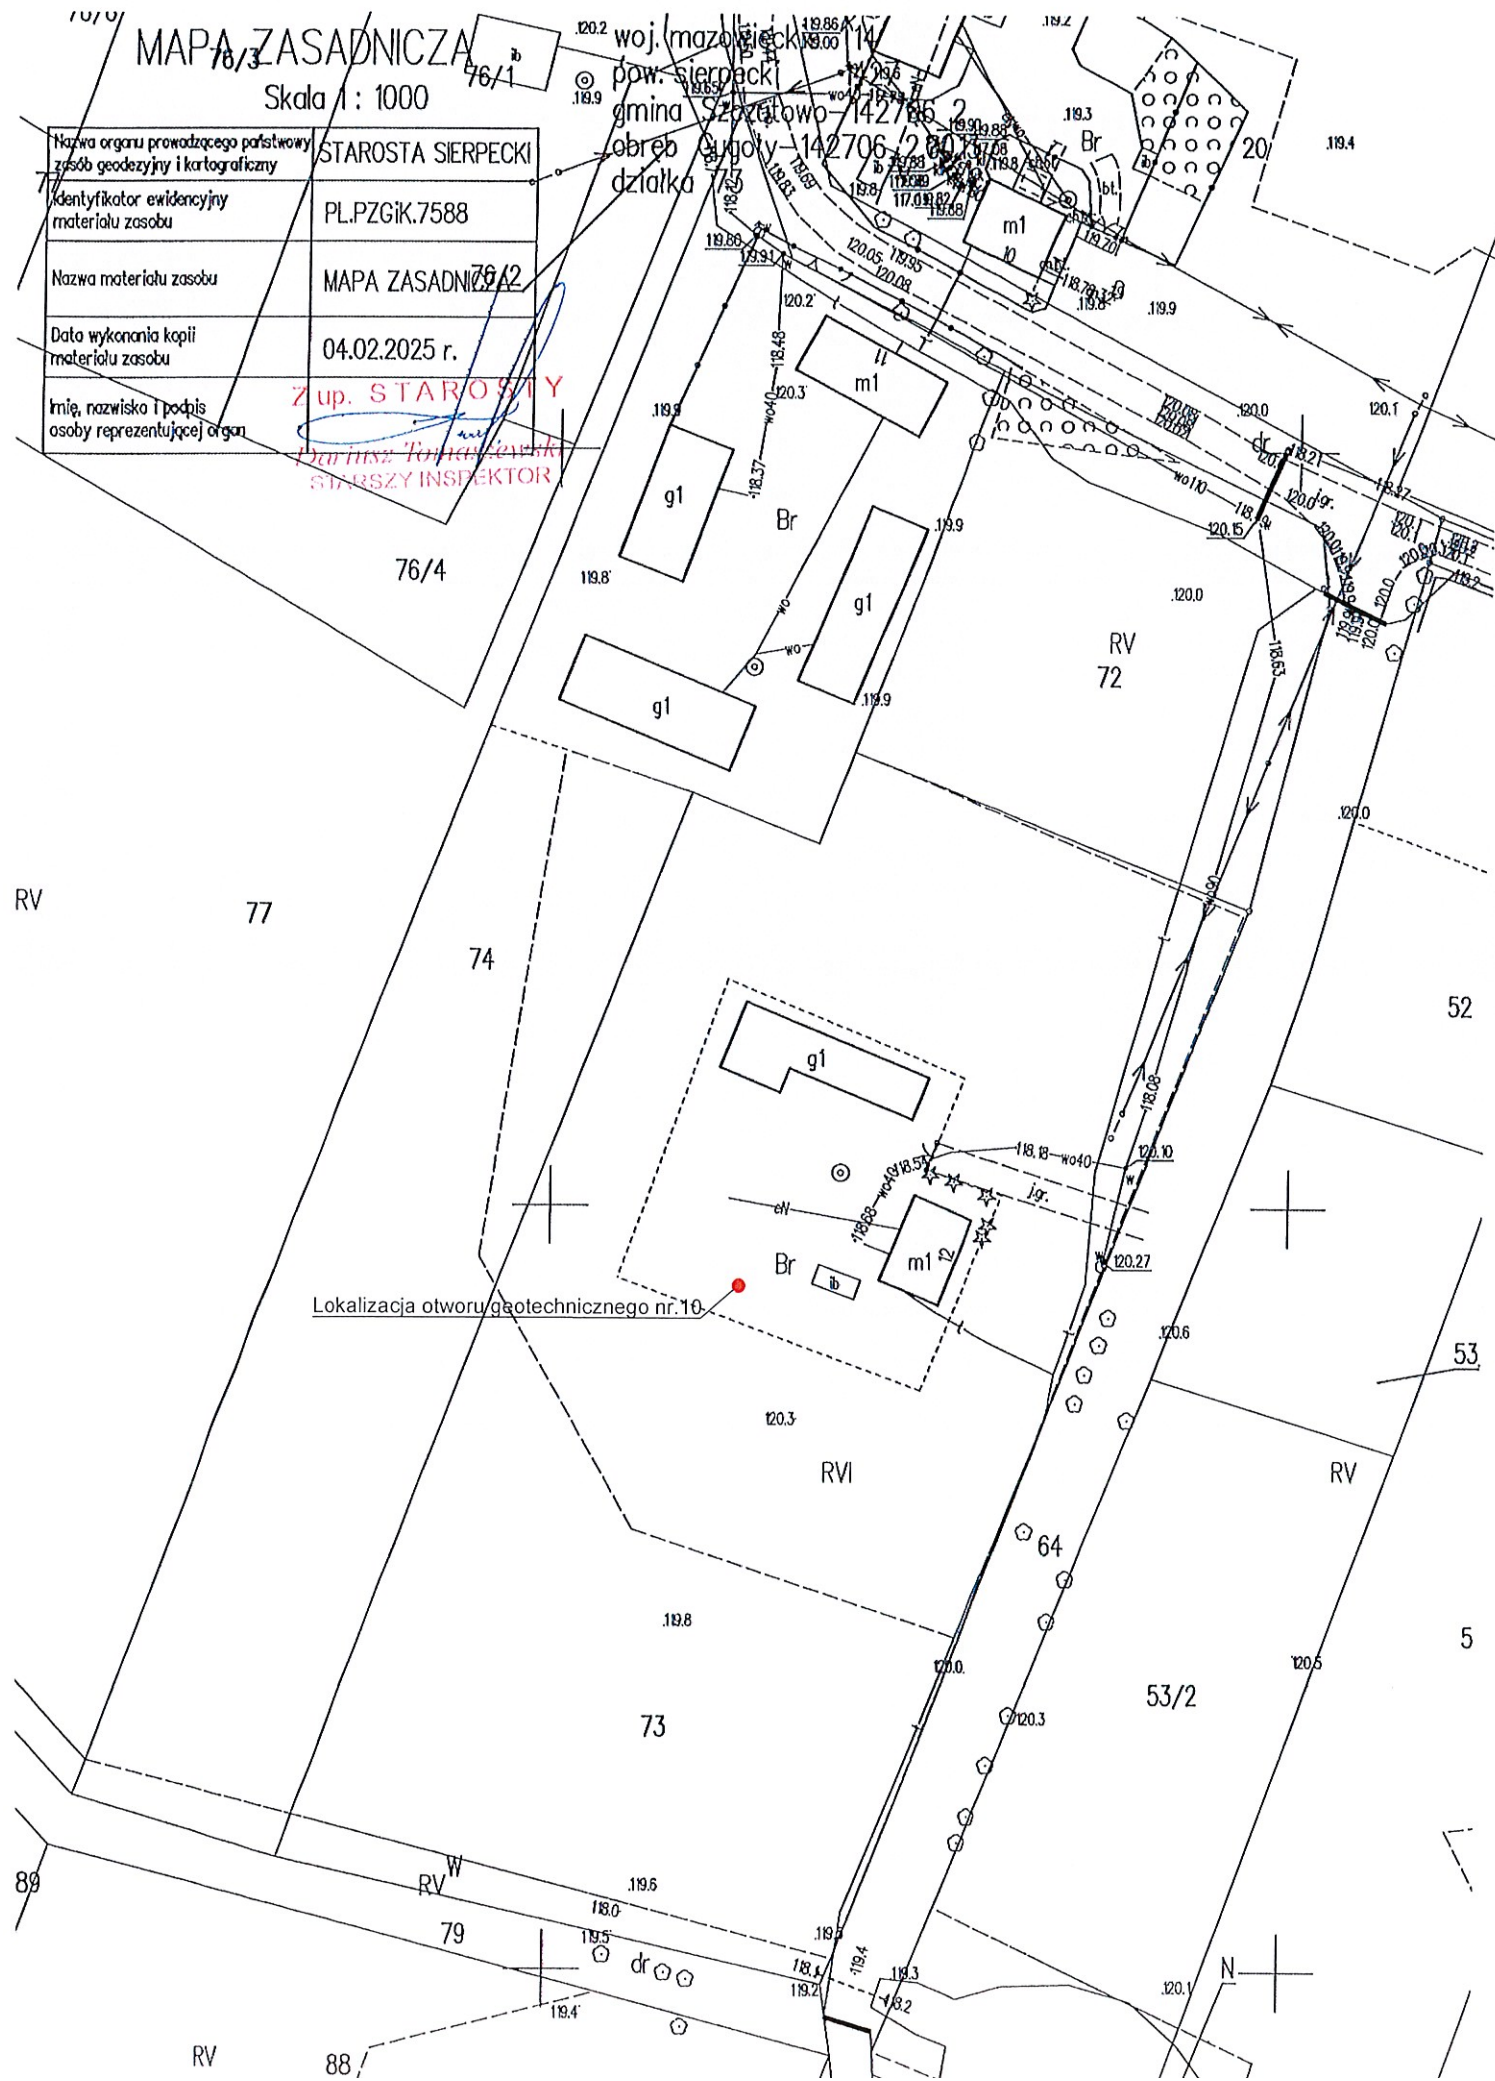

Mariusz Żołędowski 87-800 Włocławek ul.Ziołowa 1a			KARTA OTWORU BADAWCZEGO Profil nr:11				Zał.11 Wiertnica:			
Miejscowość: Gugoty Gmina: Szczutowo Powiat: sierpecki Województwo: Mazowieckie			Obiekt:Przydomowa oczyszczalnia ścieków-Gugoty dz.nr.55/3 Zlecniodawca:Gmina Szczutowo Wiercenie:Mariusz Żołędowski Dozór hydrogeologiczny:Waldemar Blachowski			System wiercenia: ręczny Rzędna: 121.4m n.p.m Skala: 1 : 25 Data wiercenia:17.11.2024				
Głębokość zwierciadła wody	Stratygrafia	Profil litologiczny		Przekrój	Opis litologiczny	Symbol gruntu	Warstwa geotechniczna	Wilgotność	Stan gruntu	
[m p.p.t.]		[m]		[m]						
1	2	3	4	5	6	7	8	9	10	11
		Nasypy Nasyp				Humus	H	I	mw	szg
		Holocen		0,60						
			1,0			Piasek żółty	Pd	II	w	szg
				1,40						
			2,0			Piasek gliniasty	Pg	II	m	szg
				2,10						
		Czwartorzęd				Glina piaszczysta	Gp	III	nw	pl
			3,0							
				3,40						
				3,80						
			4,0				P	II	nw	pl
				4,00						

MÁPA ZASADNICZA

Skala 1 : 1000

Identyfikator ewidencyjny materiału zasobu	PL.PZGiK.7588
Nazwa materiału zasobu	MAPA ZASADNICZA
Data wykonania kopii materiału zasobu	04.02.2025 r.

Imię, nazwisko i podpis osoby reprezentującej stronę

Dariusz Tomaszewski
Starszy Inspektor

~~woj. mazowieckie 14~~
~~pow. sierpecki 1427~~
~~gmina Szczutowo-142706 2~~
~~obręb Gugoły-142706 2.0013~~
~~działka 55/3 -~~

PsV

55/1

55/4

Lokalizacja otworu geotechnicznego nr.11

RVI

Mariusz Żołędowski 87-800 Włocławek ul.Ziołowa 1a			KARTA OTWORU BADAWCZEGO					Zał.12		
								Wiertnica:		
Miejscowość: Gugoły Gmina: Szczutowo Powiat:sierpecki Województwo: Mazowieckie			Objekt:Przydomowa oczyszczalnia ścieków-Gugoły dz.nr.61/1 Zlecniodawca:Gmina Szczutowo Wiercenie:Mariusz Żołędowski Dozór hydrogeologiczny:Waldemar Blachowski					System wiercenia: ręczny		
								Rzędna: 121.2m n.p.m		
								Skala: 1 : 25		Data wiercenia:17.11.2024
	Głębokość zwierciadła wody	Stratygrafia	Profil litologiczny		Przekrój	Opis litologiczny	Symbol gruntu	Warstwa geotechniczna	Wilgotność	Stan gruntu
[m p.p.t.]		[m]		[m]						
1	2	3	4	5	6	7	8	9	10	11
		Nasypy Nasyp				Humus	H	I	mw	szg
		Holocen			0,60					
			1,0			Piasek żółty	Pd	II	w	szg
					1,40					
			2,0			Piasek gliniasty	Pg	II	m	szg
		Czwartorzęd			2,10					
						Glina piaszczysta	Gp	III	nw	pl
					3,40					
					3,80					
			4,0		4,00		P	II	nw	pl

MAPA ZASADNICZA


Skala 1 : 1000

Nazwa organu prowadzącego państwowy zasób geodezyjny i kartograficzny	STAROSTA SIERPECKI
Identyfikator ewidencyjny materiału zasobu	PL.PZGiK.7588
Nazwa materiału zasobu	MAPA ZASADNICZA
Data wykonania kopii materiału zasobu	04.02.2025 r.
Imię, nazwisko i podpis osoby reprezentującej organ	Z up. STAROSTA

Z up. STAROSTY

Dariusz Tomaszewski
STARSZY INSPEKTOR

woj. mazowieckie 14
pow. sierpecki 1427
gmina Szczutowo-142706_2
obręb Gugoty-142706_2.0013
działka 61/1

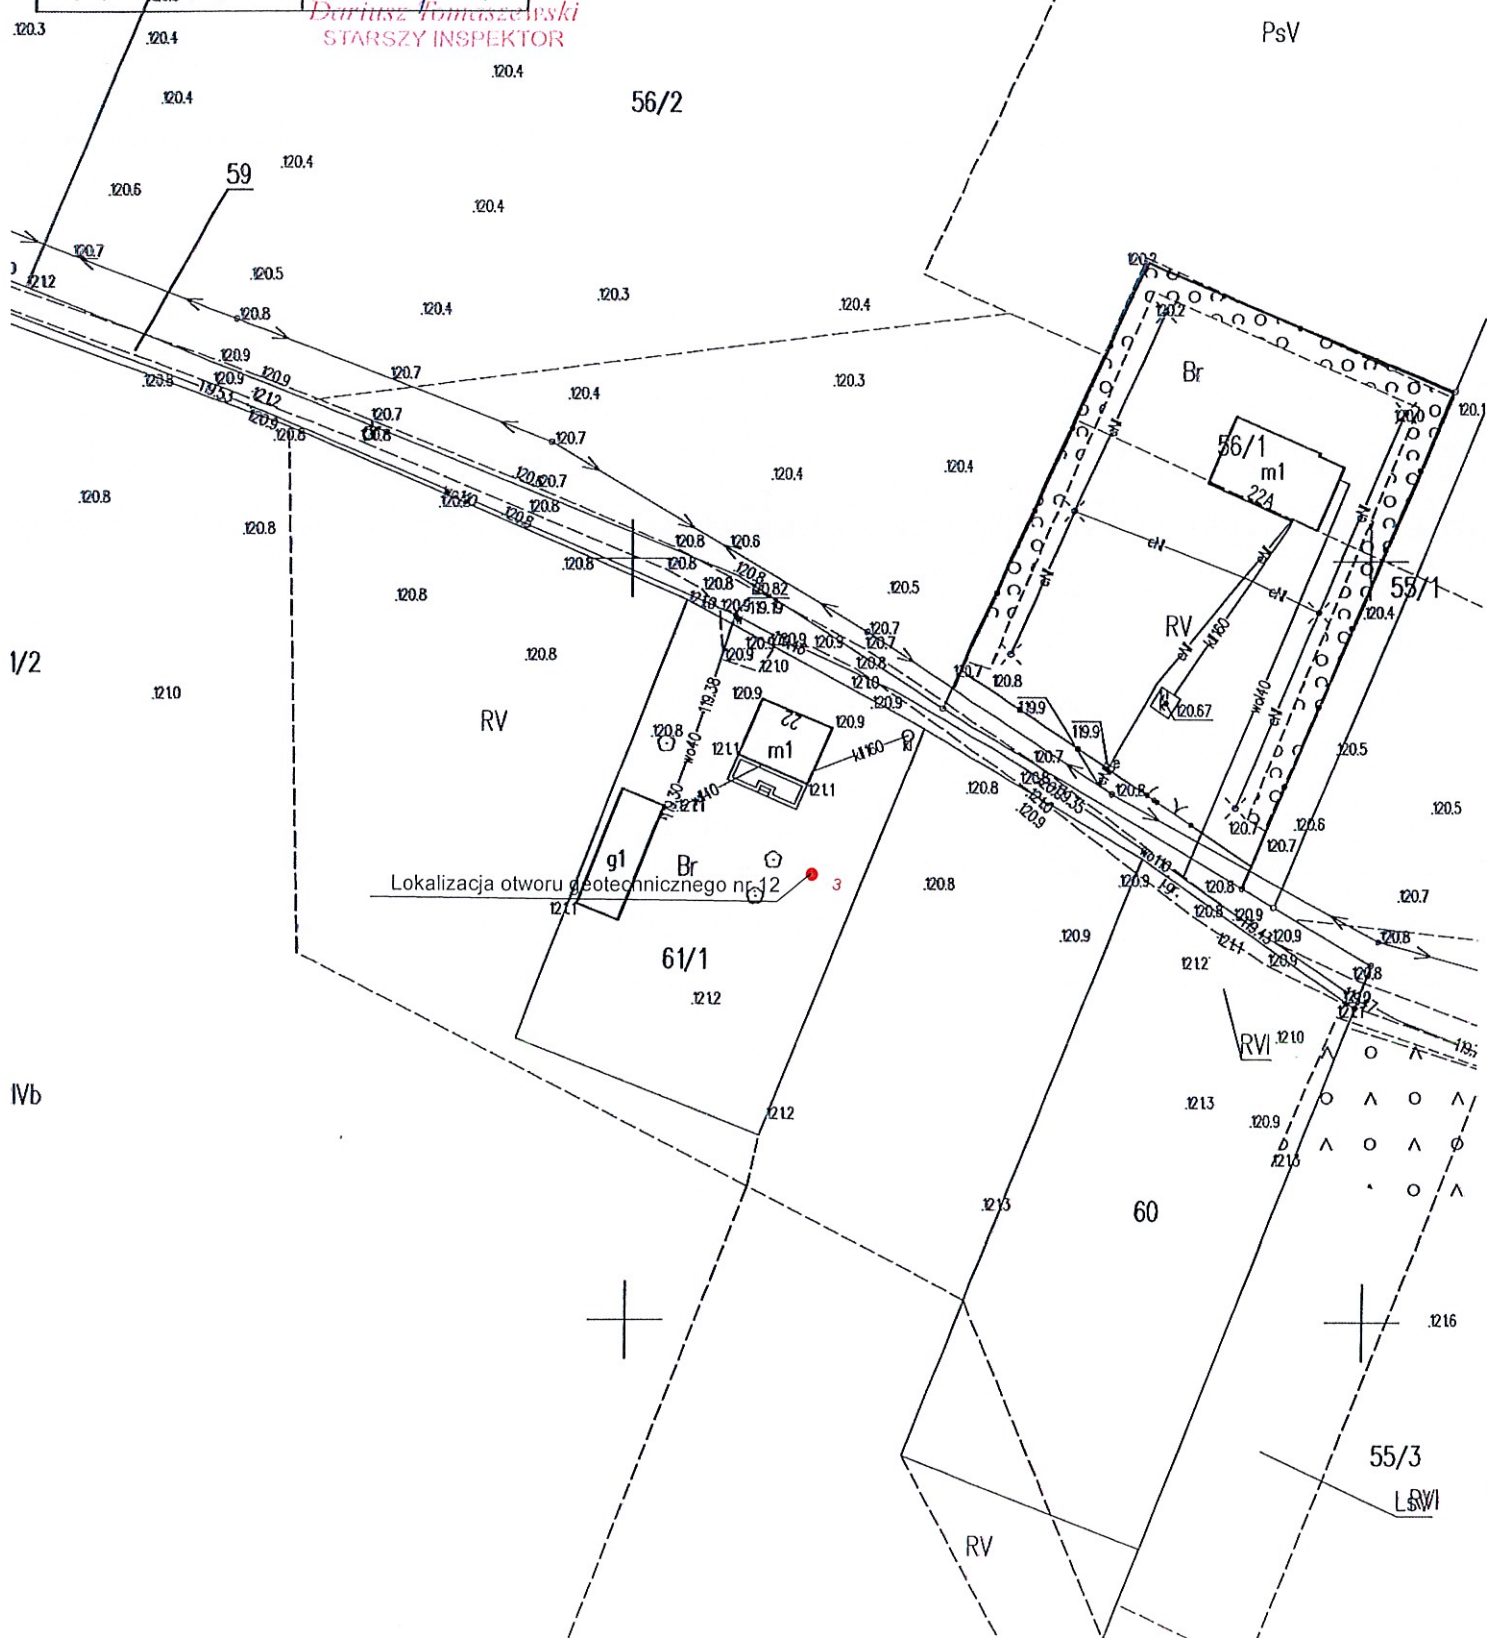

Mariusz Żołędowski 87-800 Włocławek ul.Ziołowa 1a			KARTA OTWORU BADAWCZEGO					Zał.13		
			Profil nr:13					Wiertnica:		
Miejscowość: Gugoty Gmina: Szczutowo Powiat: sierpecki Województwo: Mazowieckie			Obiekt: Przydomowa oczyszczalnia ścieków-Gugoty dz.nr.56/1 Zlecniodawca: Gmina Szczutowo Wiercenie: Mariusz Żołędowski Dozór hydrogeologiczny: Waldemar Blachowski			System wiercenia: ręczny Rzędna: 120.8m n.p.m Skala: 1 : 25 Data wiercenia: 17.11.2024				
Głębokość zwierciadła wody	Stratygrafia	Profil litologiczny		Przekrój	Opis litologiczny	Symbol gruntu	Warstwa geotechniczna	Wilgotność	Stan gruntu	
		[m p.p.t.]	[m]	[m]						
1	2	3	4	5	6	7	8	9	10	11
		Nasyp				Humus	H	I	mw	szg
		Holocen			0,60					
			1,0			Piasek żółty	Pd	II	w	szg
					1,40					
			2,0			Piasek gliniasty	Pg	II	m	szg
					2,10					
		Czwartorzęd				Gлина piaszczysta	Gp	III	nw	pl
			3,0							
					3,40					
					3,80					
			4,0				P	II	nw	pl
					4,00					

~~MAPA ZASADNICZA~~

Skala 1 : 1000


Nazwa organu prowadzącego państwową zasob geodezyjny i kartograficzny	STAROSTA SIERPECKI
Identyfikator ewidencyjny materiału zasobu	PL.PZGiK.7588
Nazwa materiału zasobu	MAPA ZASADNICZA
Data wykonania kopii materiału zasobu	04.02.2025 r.
Imię, nazwisko i podpis osoby reprezentującej organ	Z up. STAROSTA Dariusz Tomaszewski

Z up. STAROZYT
Dariusz Tomaszewski
STARSZY INSPEKTOR

woj. mazowieckie 14
pow. sierpecki 1427
gmina Szczutowo-142706_2
obręb Gugoty-142706_2.0013
działka 56/1

$$P_S V$$

55/1

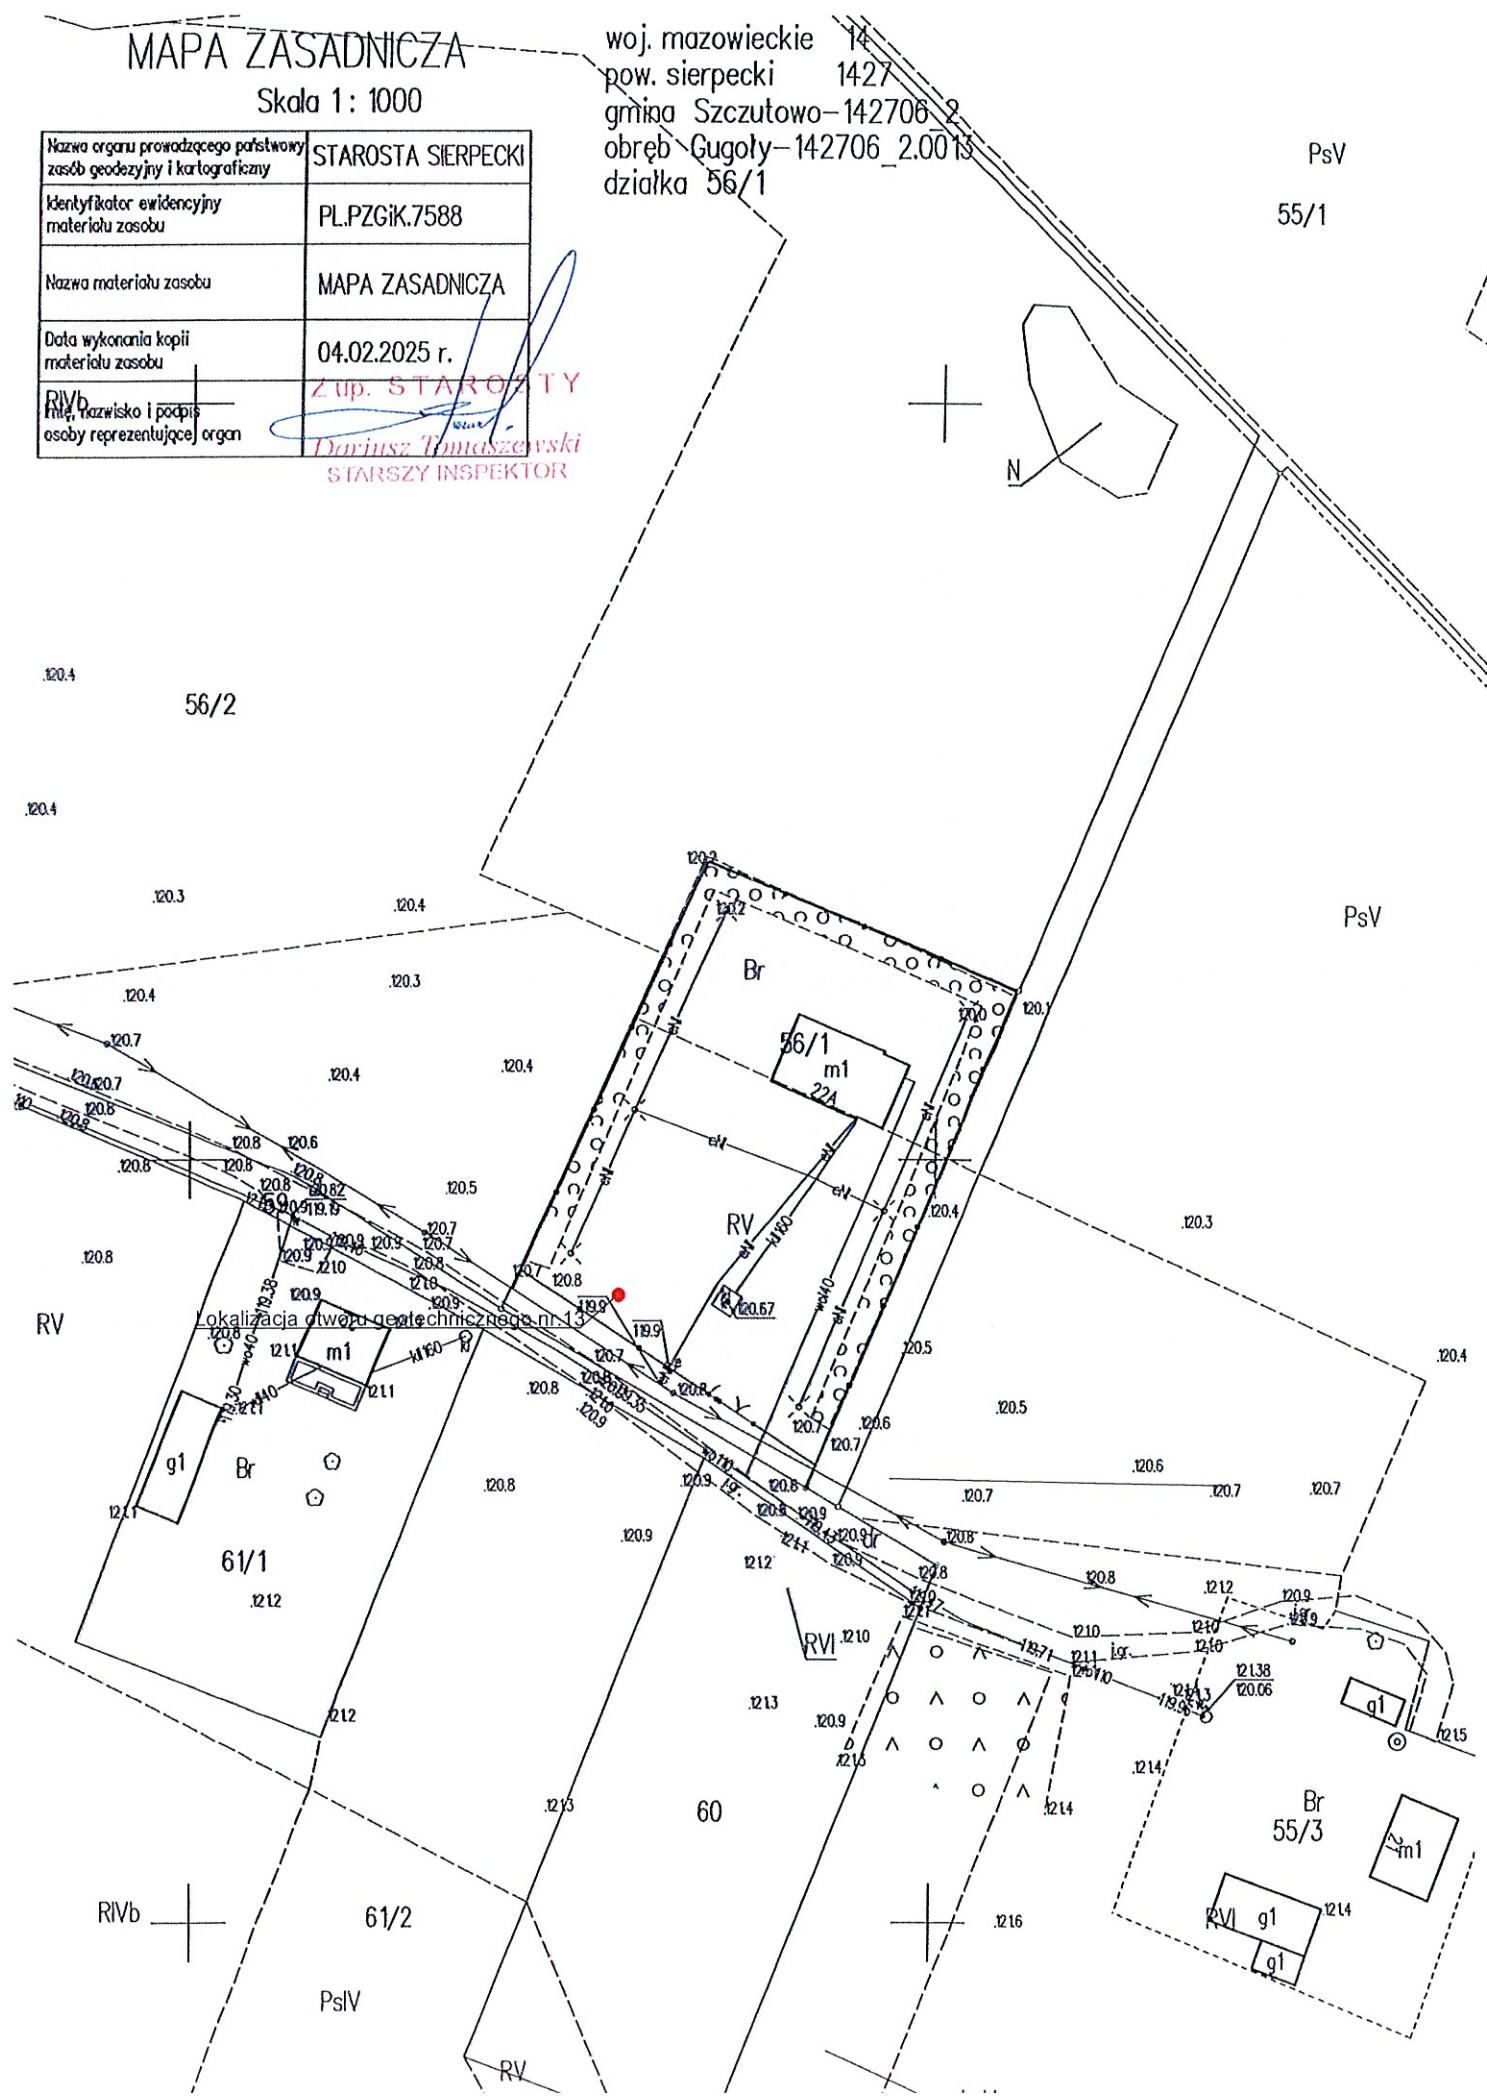


Mariusz Żołędowski 87-800 Włocławek ul.Ziołowa 1a			KARTA OTWORU BADAWCZEGO Profil nr:16					Zał.16			
								Wiertnica:			
Miejscowość: Jażwiny Gmina: Szczutowo Powiat:sierpecki Województwo: Mazowieckie			Obiekt:Przydomowa oczyszczalnia ścieków-Jażwinydz.nr.97/1 Zleceniodawca:Gmina Szczutowo Wiercenie:Mariusz Żołędowski Dozór hydrogeologiczny:Waldemar Blachowski			System wiercenia: ręczny					
						Rzędna: 119,4m n.p.m					
						Skala: 1 : 25		Data wiercenia:17.11.2024			
	Głębokość zwiarcia wody	Stratygrafia	Profil litologiczny		Przekrój	Opis litologiczny	Symbol gruntu	Warstwa geotechniczna	Wilgotność	Stan gruntu	
	[m p.p.t.]		[m]		[m]						
1	2	3	4	5	6	7	8	9	10	11	
Nie nawiercono		Nasypy	Nasyp			Humus	H	I	mw	szg	
		Holocen		0,60		Piasek drobny żółty	Pd	II	mw	szg	
				1,0							
		Czwartorzęd		1,40		Piasek średni	P	II	mw	szg	
				2,0							
				2,10		Żwir	P	II	w	szg	
				3,0							
				3,40							
				3,80							
		4,0		4,00		P	II	m	zg		

MAPA ZASADNICZA


Skala 1: 1000

woj. mazowieckie 14
pow. sierpecki 1427
gmina Szczutowo-142706-2
obręb Jażwiny-142706_2.0014
działka 97/1

Nazwa organu prowadzącego państwowy zasób geodezyjny i kartograficzny	STAROSTA SIERPECKI
Identyfikator ewidencyjny materiału zasobu	PL.RZGIK.7588
Nazwa materiału zasobu	MAPA ZASADNICZA
Data wykonania kopii materiału zasobu	04.02.2025 r.
Imię, nazwisko i podpis osoby reprezentującej organ	<i>Dariusz Łodyszewski</i> STAROZYSZ INSPEKTOR

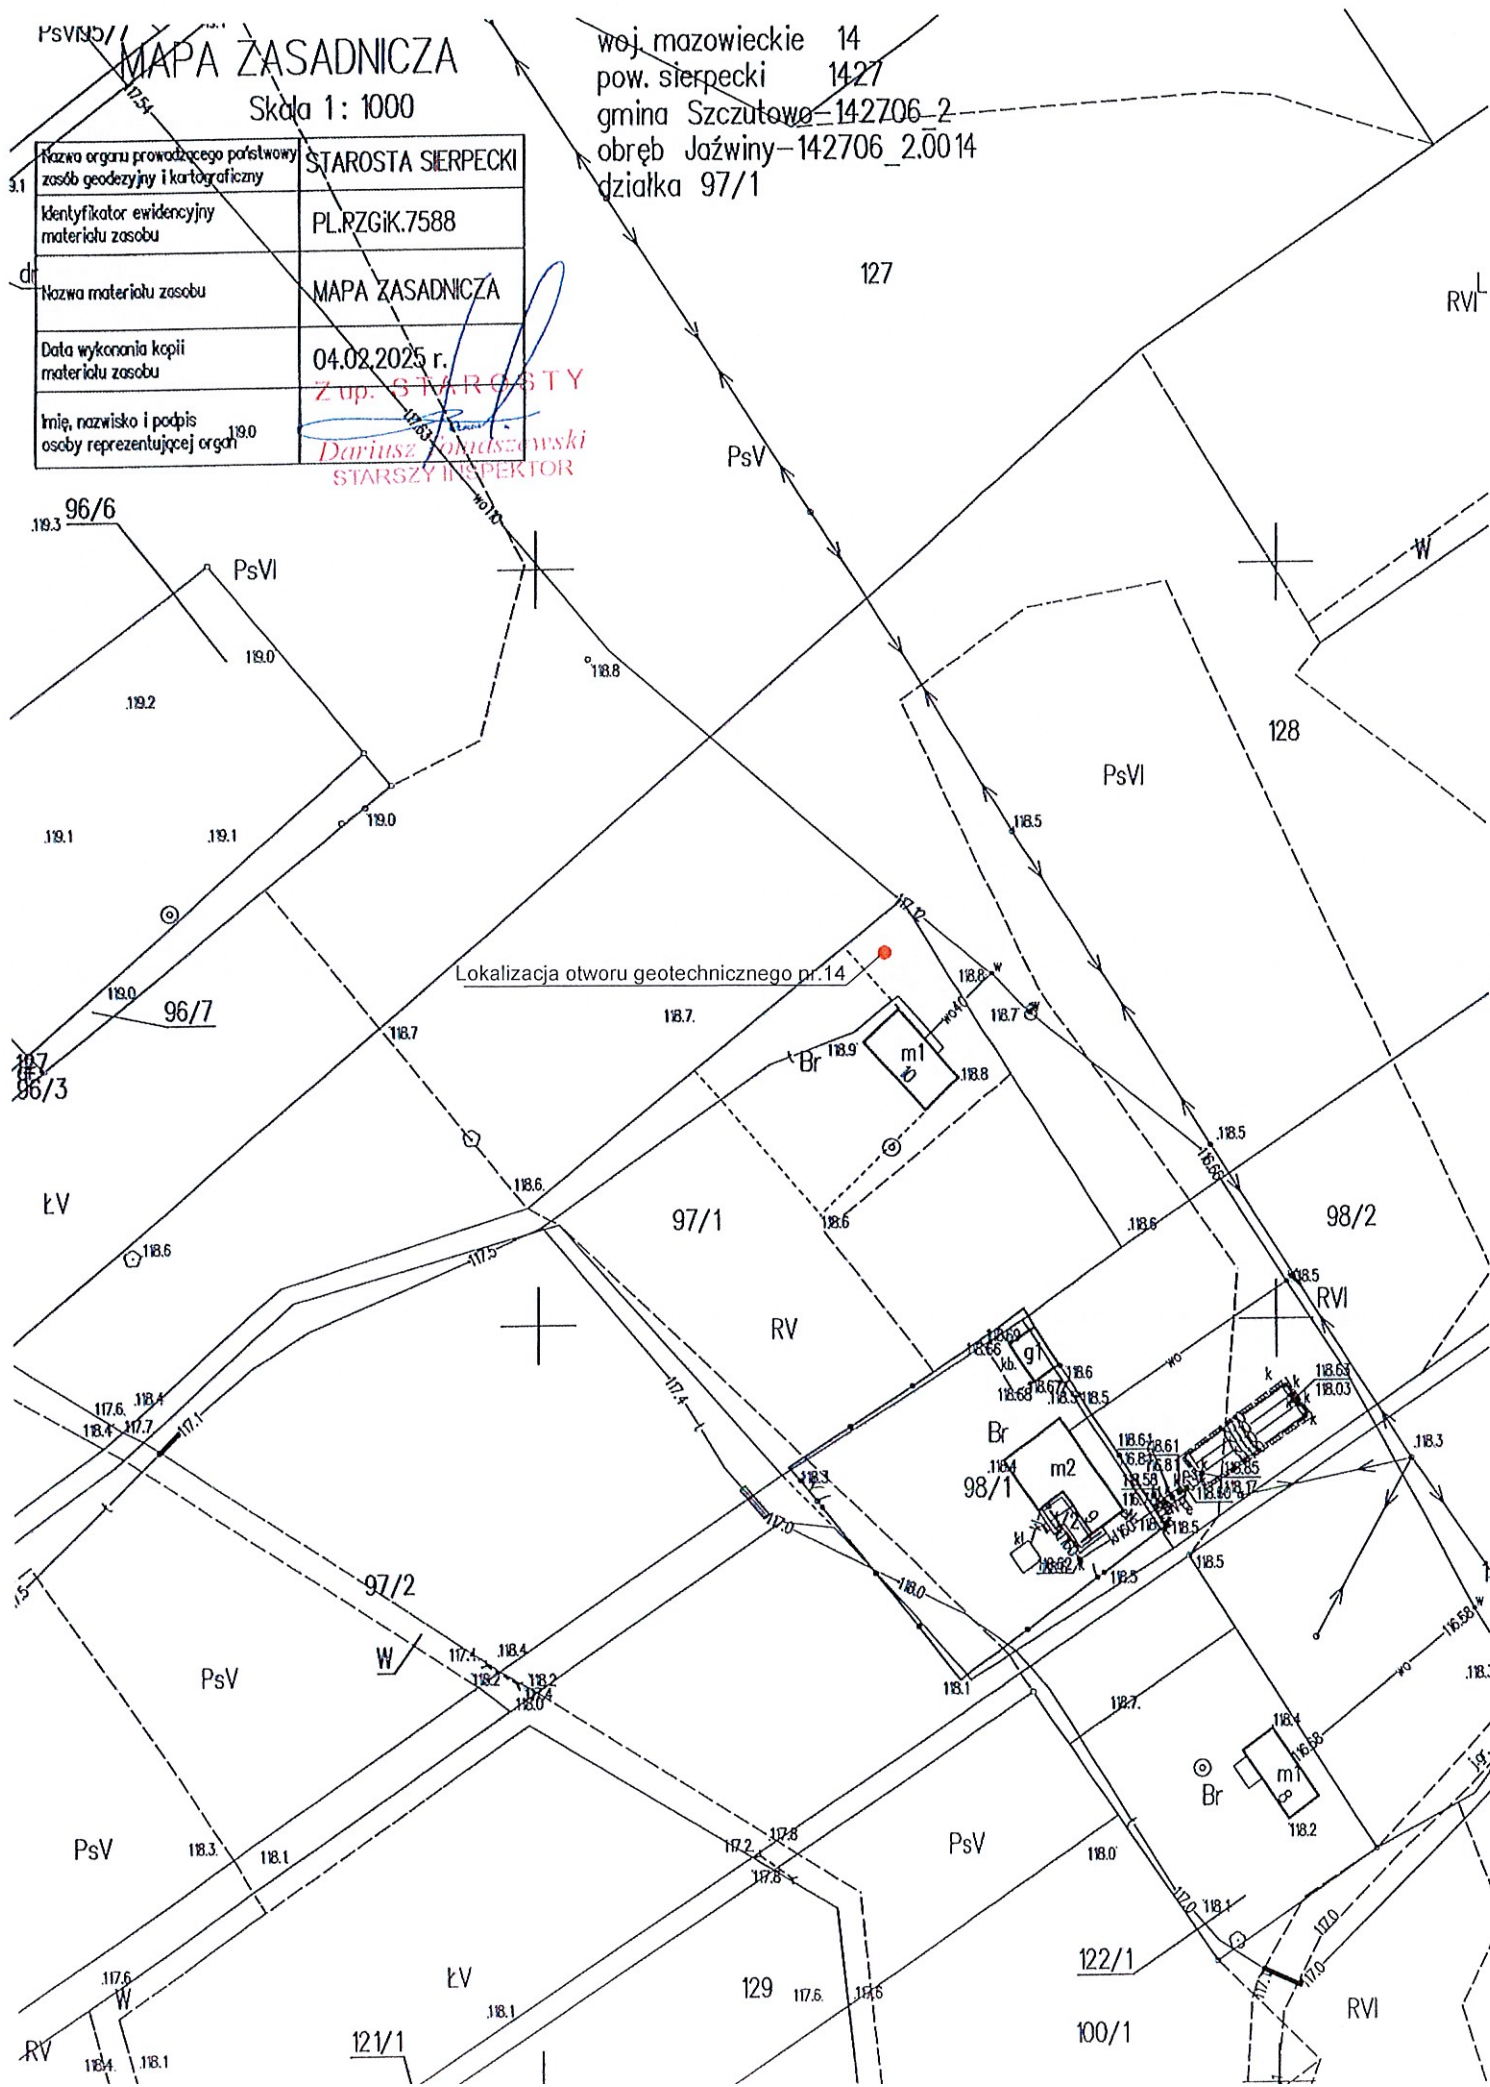

	Głębokość zwierciadła wody	Stratygrafia	Profil litologiczny		Przekrój	Opis litologiczny	Symbol gruntu	Warstwa geotechniczna	Wilgotność	Stan gruntu
	[m p.p.t.]		[m]		[m]					
1	2	3	4	5	6	7	8	9	10	11
		Nasypany				Humus	H	I	mw	sztg
		Holocen			0,60	Piasek drobny, żółty	Pd	II	mw	sztg
			-1,0							
					1,40	Piasek jasno żółty	P	II	w	sztg
		Czwartorzęd	-2,0		2,10	Piasek brązowy	P	II	m	sztg
			-3,0							
					3,40					
					3,80		P	II	nw	zg
			-4,0		4,00					

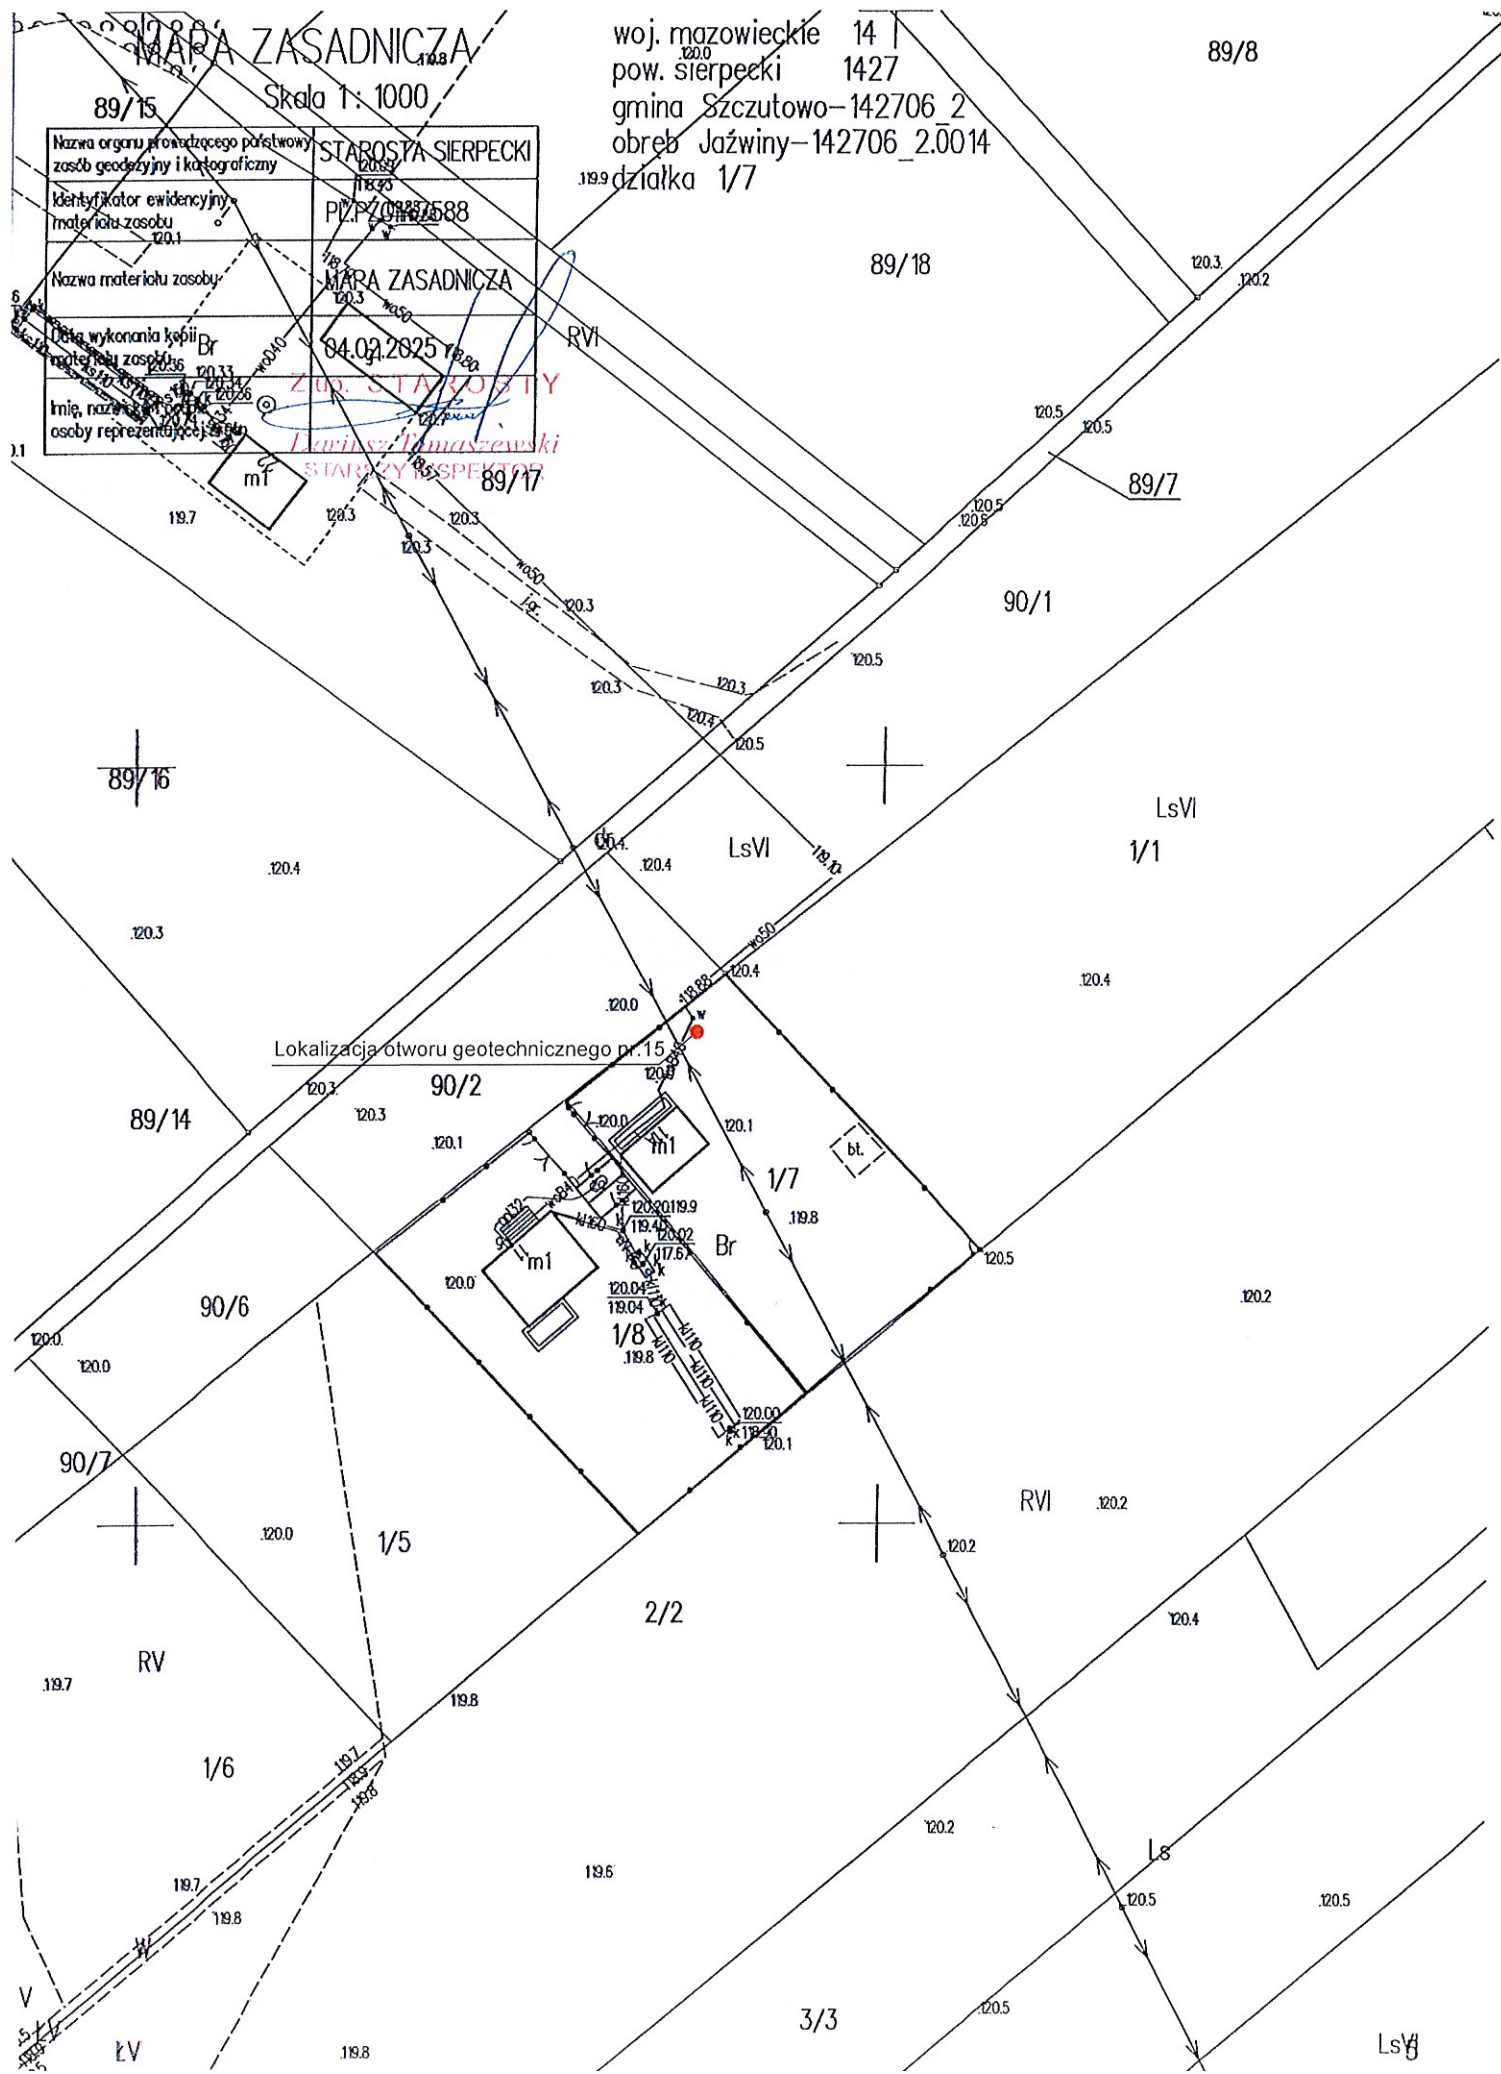

Mariusz Żołędowski 87-800 Włocławek ul.Ziołowa 1a			KARTA OTWORU BADAWCZEGO Profil nr:16					Zał.16			
								Wiertnica:			
Miejscowość: Jażwiny Gmina: Szczutowo Powiat:sierpecki Województwo: Mazowieckie			Objekt:Przydomowa oczyszczalnia ścieków-Jaźwiny dz.nr.95/8 Zlecniodawca:Gmina Szczutowo Wiercenie:Mariusz Żołędowski Dozór hydrogeologiczny:Waldemar Blachowski			System wiercenia: ręczny					
						Rzędna: 119,4m n.p.m					
						Skala: 1 : 25		Data wiercenia:17.11.2024			
Głębokość zwiarcia wody	Stratygrafia	Profil litologiczny		Przekrój	Opis litologiczny	Symbol gruntu	Warstwa geotechniczna	Wilgotność	Stan gruntu		
		[m p.p.t.]	[m]							[m]	
1	2	3	4	5	6	7	8	9	10	11	
Nie nawiercono	Czwartorzęd	Nasyp	Nasyp			Humus	H	I	mw	szg	
					0,60						
		Holocen		1,0		Piasek drobny żółty	Pd	II	mw	szg	
					1,40		Piasek średni	P	II	mw	szg
				2,0							
				2,10		Żwir	P	II	w	szg	
					3,40						
				3,80							
				4,0							
				4,00							


MAPA ZASADNICZA

Skala 1: 1000

woj. mazowieckie 14
pow. sierpecki 1427
gmina Szezutowo-142706 2
obręb Jaźwiny-142706_2.0014
działka 95/8_W

Nazwa organu prowadzącego państwowy zasób geodezyjny i kartograficzny	STAROSTA SIERPECKI
Identyfikator ewidencyjny materiału zasobu	PL.PZGiK.7588
Nazwa materiału zasobu	MAPA ZASADNICZA
Data wykonania kopii materiału zasobu	04.02.2025 r.
Imię, nazwisko i podpis osoby reprezentującej organ	<i>Dariusz Januszewski</i> STAROZ TY STARSZY INSPEKTOR

92/3
Lzr

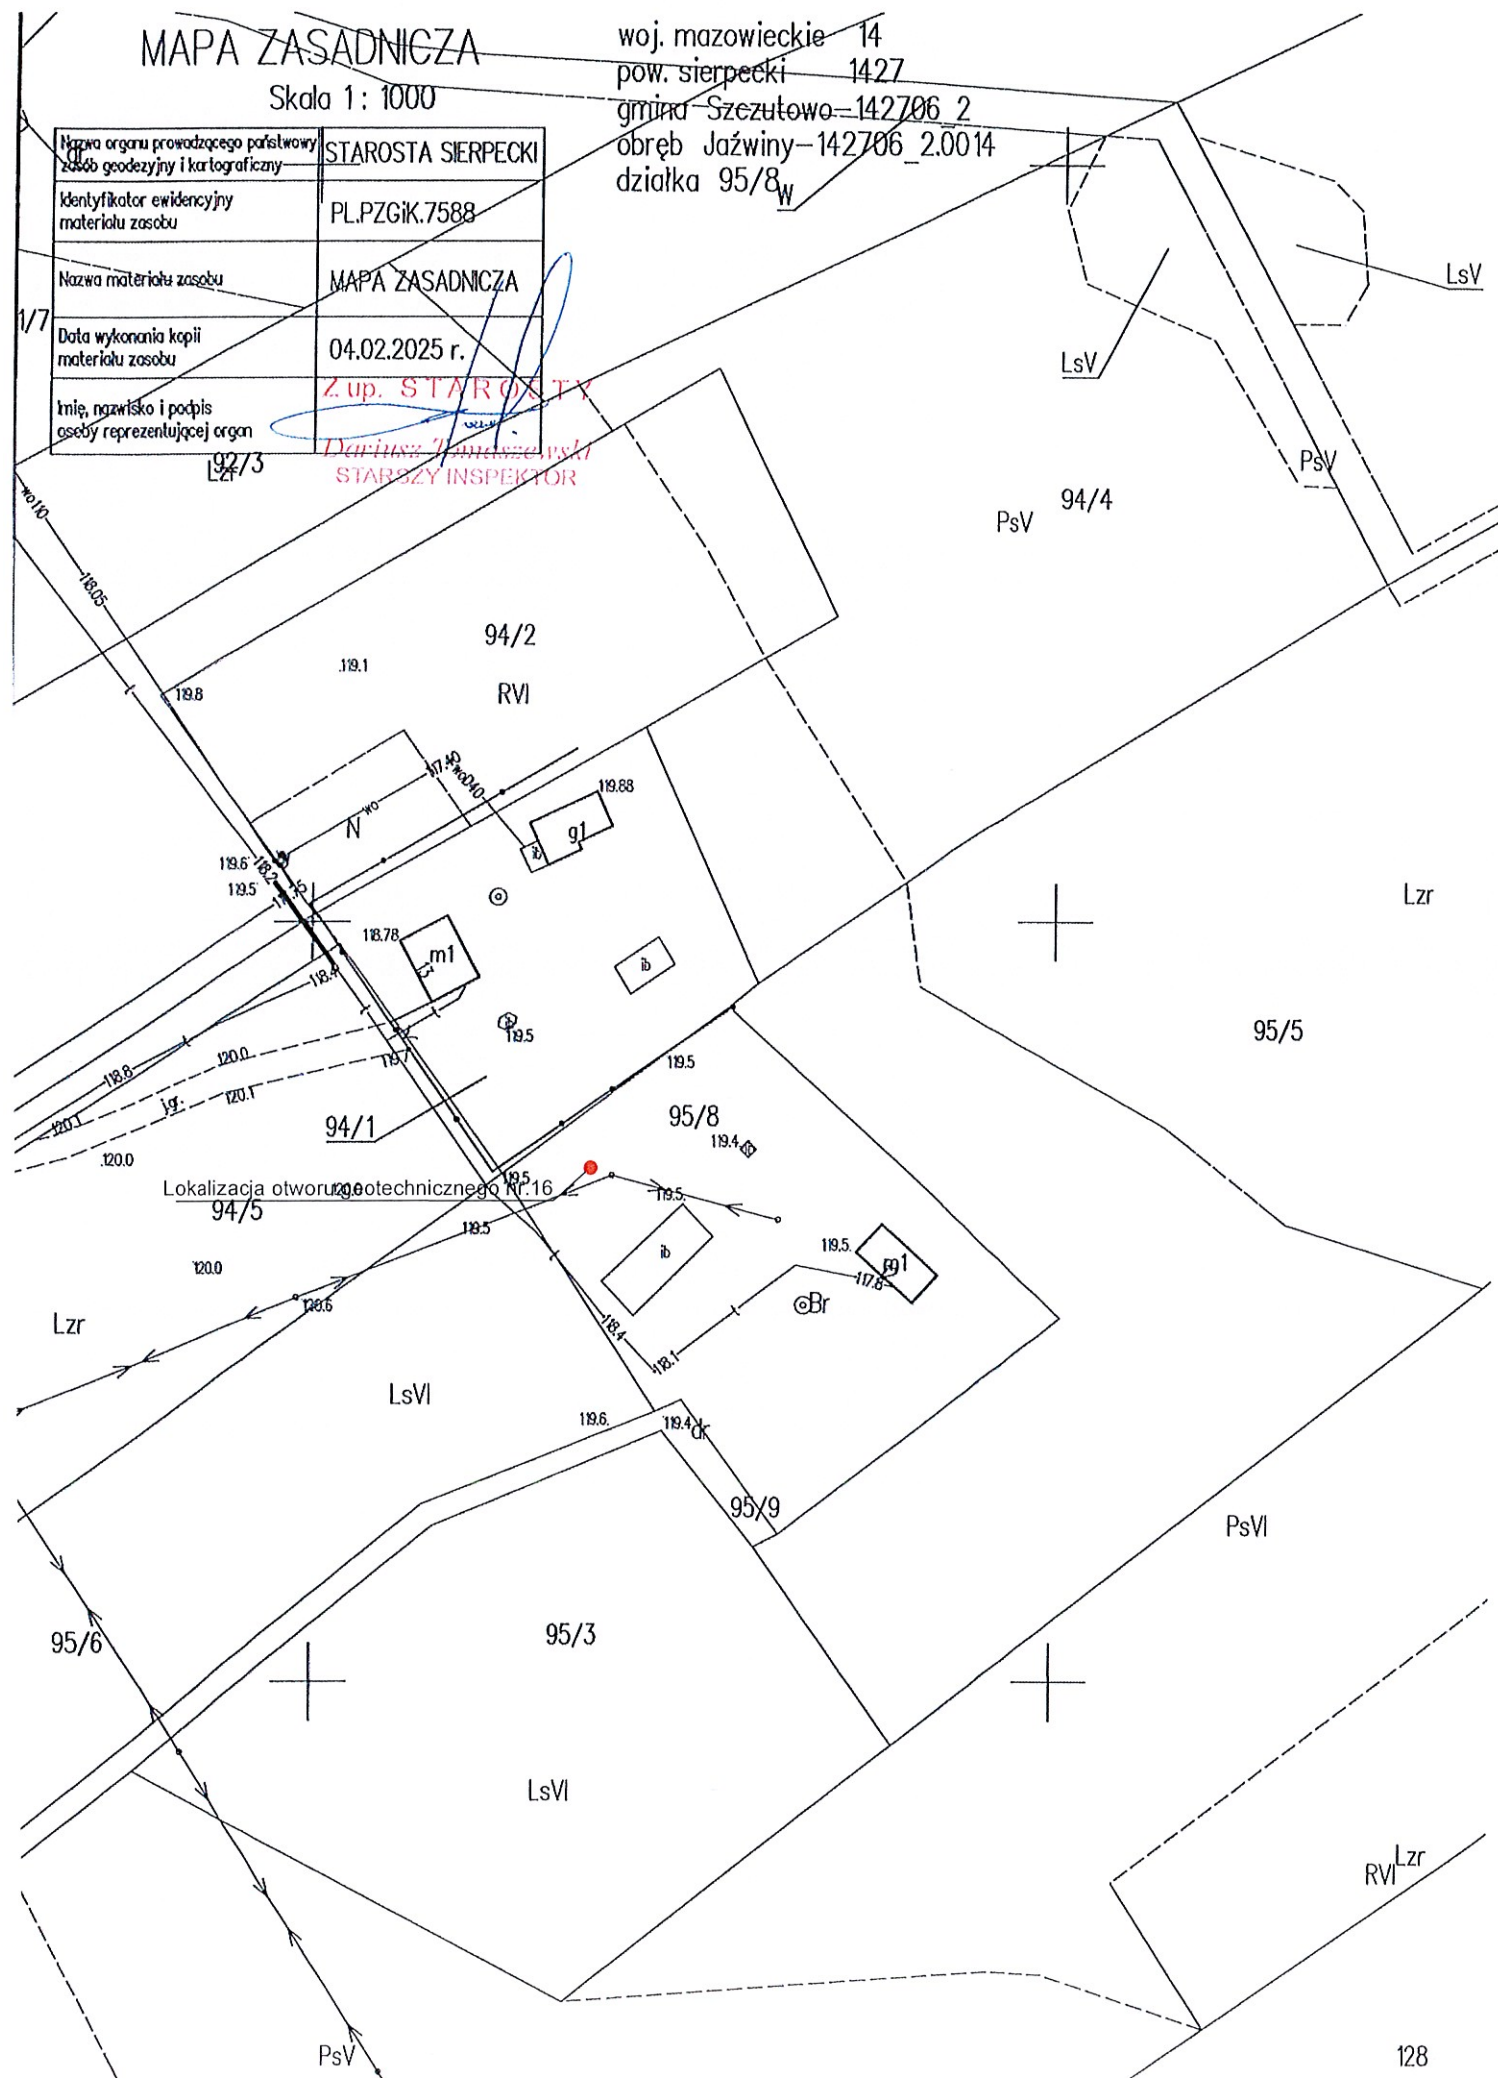

Mariusz Żołędowski 87-800 Włocławek ul.Ziołowa 1a				KARTA OTWORU BADAWCZEGO						Załącznik 17	
				Profil nr:17						Wiertnica:	
Miejscowość: Jażwiny Gmina: Szczutowo Powiat:sierpecki Województwo: Mazowieckie			Objekt:Przydomowa oczyszczalnia ścieków-Jaźwiny dz.nr.94/1 Zleceńodawca:Gmina Szczutowo Wiercenie:Mariusz Żołędowski Dozór hydrogeologiczny:Waldemar Blachowski				System wiercenia: ręczny Rzędna: 118,8m n.p.m Skala: 1 : 25 Data wiercenia:17.11.2024				
Głębokość zwiarcia wody	Stratygrafia	Profil litologiczny		Przekrój	Opis litologiczny	Symbol gruntu	Warstwa geotechniczna	Wilgotność	Stan gruntu		
		[m p.p.t.]	[m]	[m]							
1	2	3	4	5	6	7	8	9	10	11	
Nie nawiercono	Czwartorzęd	Nasypy	Nasyp			Humus	H	I	mw	szg	
		Holocen			0,60	Piasek drobny żółty	Pd	II	mw	szg	
				1,0							
					1,40	Piasek średni	P	II	mw	szg	
				2,0							
					2,10	Żwir	P	II	w	szg	
				3,0							
					3,40						
					3,80		P	II	m	zg	
	4,0		4,00								

MAPA ZASADNICZA


Skala 1 : 1000

125/4

woj. mazowieckie 14
pow. sierpecki 1427
gmina Szczutowo 142706 2
obręb Jazwiny 142706 2 0014
działka 94/1 -3/8

Nazwa organu prowadzącego państwowy zasób archiwalny i kartograficzny	STAROSTA SIERPECKI
Klasyfikacja ewidencyjna materiału zasobu	PL.PZGiK.7588
Nazwa materiału zasobu	MAPA ZASADNICZA
Data wykonania kopii materiału zasobu	04.02.2025 r.
Imię, nazwisko i podpis osoby reprezentującej organ	Z up. STAROSTA

Z up. STAROSTY
Dariusz Tomaszewski
STARSZY INSPEKTOR

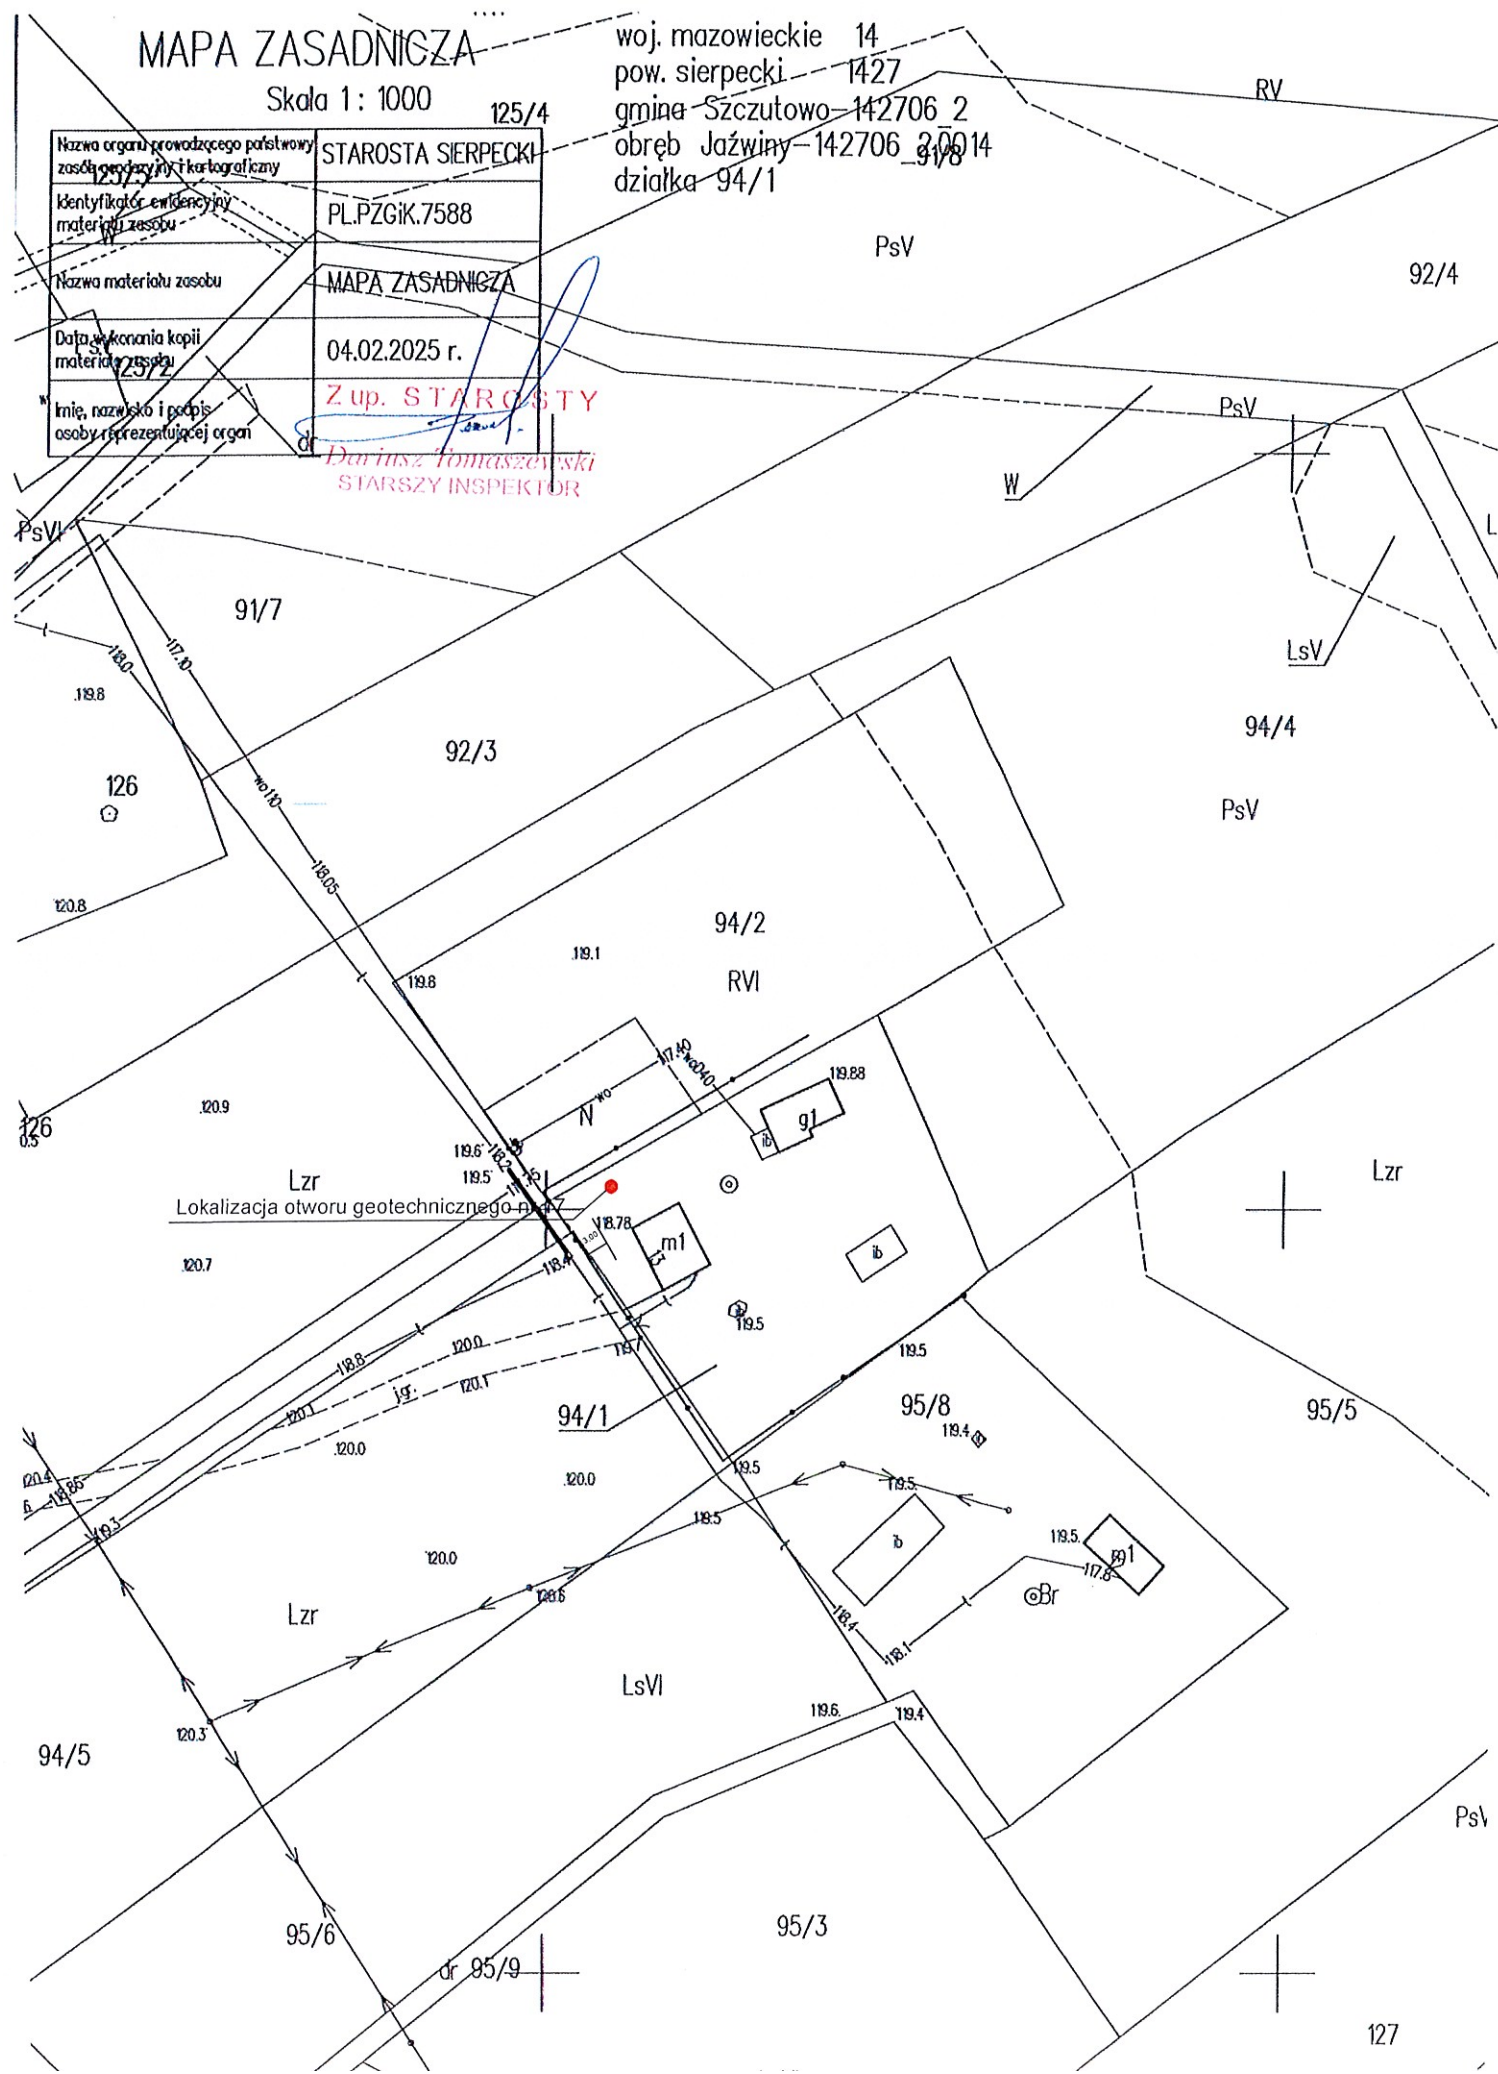


MAPA ZASADNICZA

Skala 1 : 1000

Nazwa organu prowadzącego poszukiwy	STAROSTA SIERPECKI
zespół geodezyjny i kartograficzny	
Kartograficzny ewidencyjny	PL.PZG/K.7588
Nazwa materiału zasobu	MAPA ZASADNICZA 130/4
Data wykonania kopii	04.02.2025 r.
Osoba wykonująca kopię	
Osoba reprezentująca organ	
Wzrost i podpis	

STARSZY INSPEKTOR

woj. mazowieckie 14
pow. sierpecki 1427
gmina Szczutowo-142706 2
obwód Maluszyn-142706 2.0018
działka 143/3

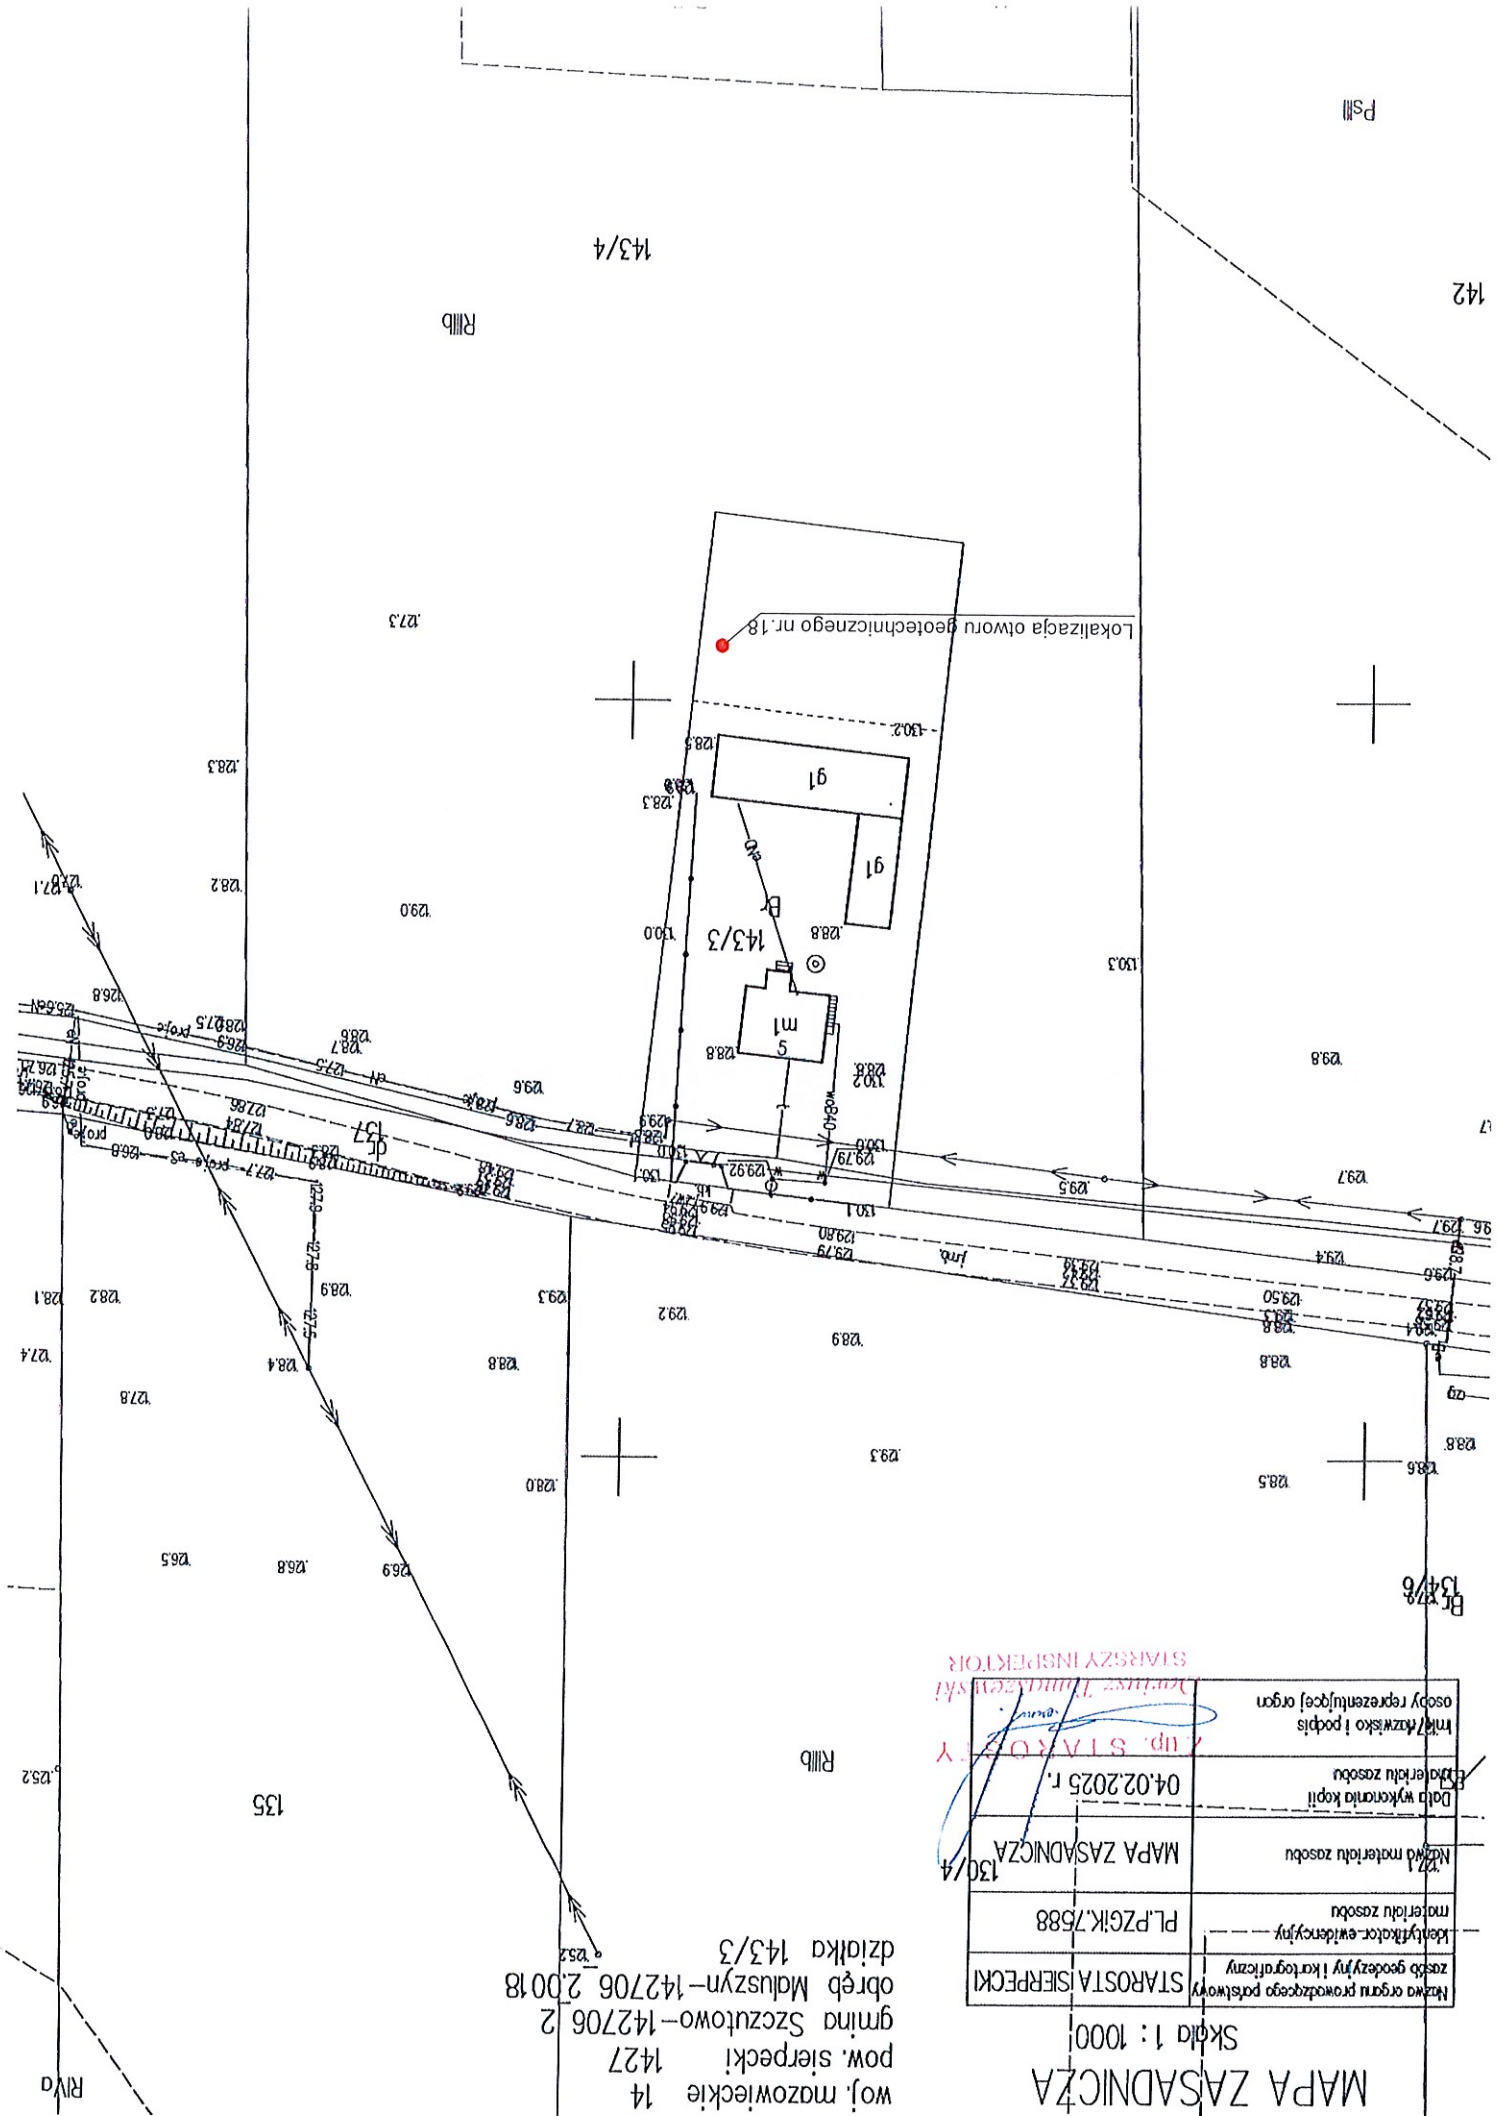


MAPA ZASADNICZA

Skala 1 : 1000

Nazwa organu prowadzącego podkładowy zasób geodezyjny i kartograficzny	STAROSTA SIERPECKI
Klasyfikacja ewidencyjna materiału zasobu	PL.PZG/K.7588
Nazwa materiału zasobu	MAPA ZASADNICZA
Data wykonania kopii materiału zasobu	04.02.2025 r.
Imię, nazwisko i podpis osoby reprezentującej organ	Z up. STARSZY INSPEKTOR Dariusz Januszewski

woj. mazowieckie 14
pow. sierpecki 1427
gmina Szczutowo-142706.2
obręb Maluszyn-142706.20018

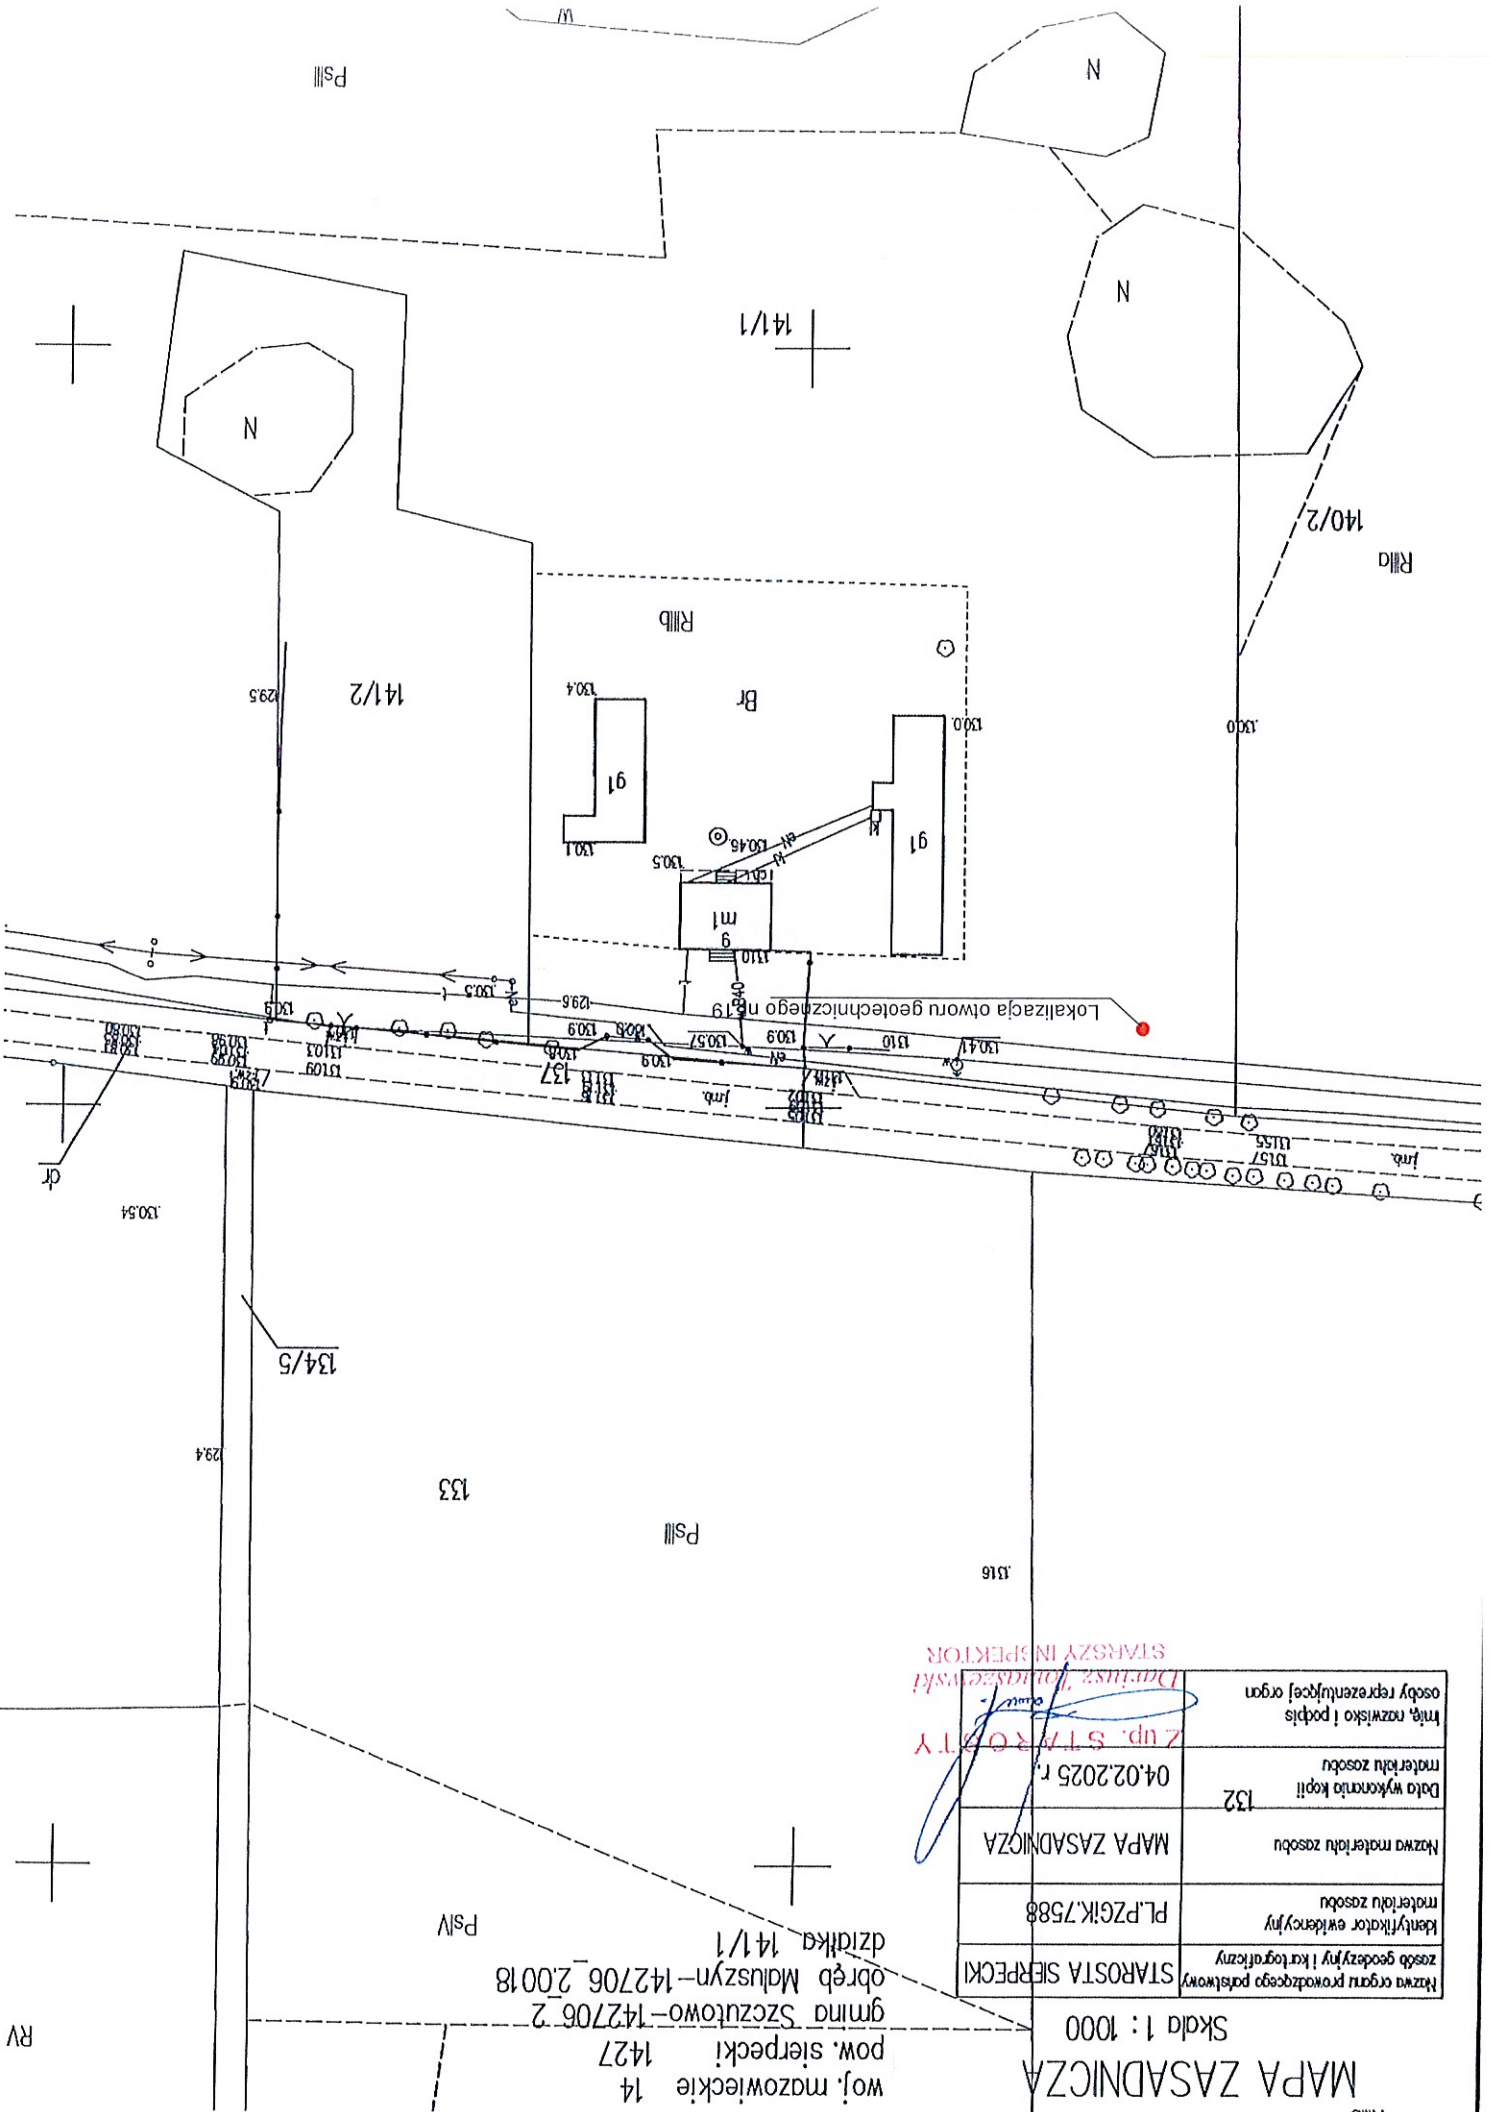

Mariusz Żołędowski 87-800 Włocławek ul.Ziołowa 1a			KARTA OTWORU BADAWCZEGO Profil nr:20					Zał.20		
								Wiertnica:		
Miejscowość: Maluszyn Gmina: Szczutowo Powiat:sierpecki Województwo: Mazowieckie			Obiekt:Przydomowa oczyszczalnia ścieków-Maluszyn dz.nr.138 Zleceniodawca:Gmina Szczutowo Wiercenie:Mariusz Żołędowski Dozór hydrogeologiczny:Waldemar Blachowski			System wiercenia: ręczny				
						Rzędna: 130,4m n.p.m				
						Skala: 1 : 25		Data wiercenia:18.11.2024		
	Głębokość zwierciadła wody	Stratygrafia	Profil litologiczny		Przekrój	Opis litologiczny	Symbol gruntu	Warstwa geotechniczna	Wilgotność	Stan gruntu
	[m p.p.t.]		[m]							
1	2	3	4	5	6	7	8	9	10	11
		Nasypy				Humus	H	I	mw	szg
		Nasyp								
		Holocen			0,60					
			1,0			Piasek żółty	Pd	II	w	szg
					1,40					
						Piasek gliniasty	Pg	II	m	szg
			2,0							
		Czwartorzęd			2,10					
						Glina piaszczysta	Gp	III	nw	pl
					3,40					
					3,80	Glina	G	II	nw	tpl
			4,0		4,00					

MAPA ZASADNICZA


Skala 1: 1000

Nazwa organu prowadzącego państwowy zasób geodezyjny i kartograficzny	STAROSTA SIERPECKI
Identyfikator ewidencyjny materiału zasobu	PL.PZG.ik.7588
Nazwa materiału zasobu	MAPA ZASADNICZA
Data wykonania kopii materiału zasobu	04.02.2025 r.
Imię, nazwisko i podpis osoby reprezentującej organ	<i>[Signature]</i>

Z up. STAROSTY

STAROSTA INSPEKTOR

woj. mazowieckie 14
pow. sierpecki 1427
gmina Szczutowo-142706 2
obszar Maliszyn-142706_2.0018
działka 138

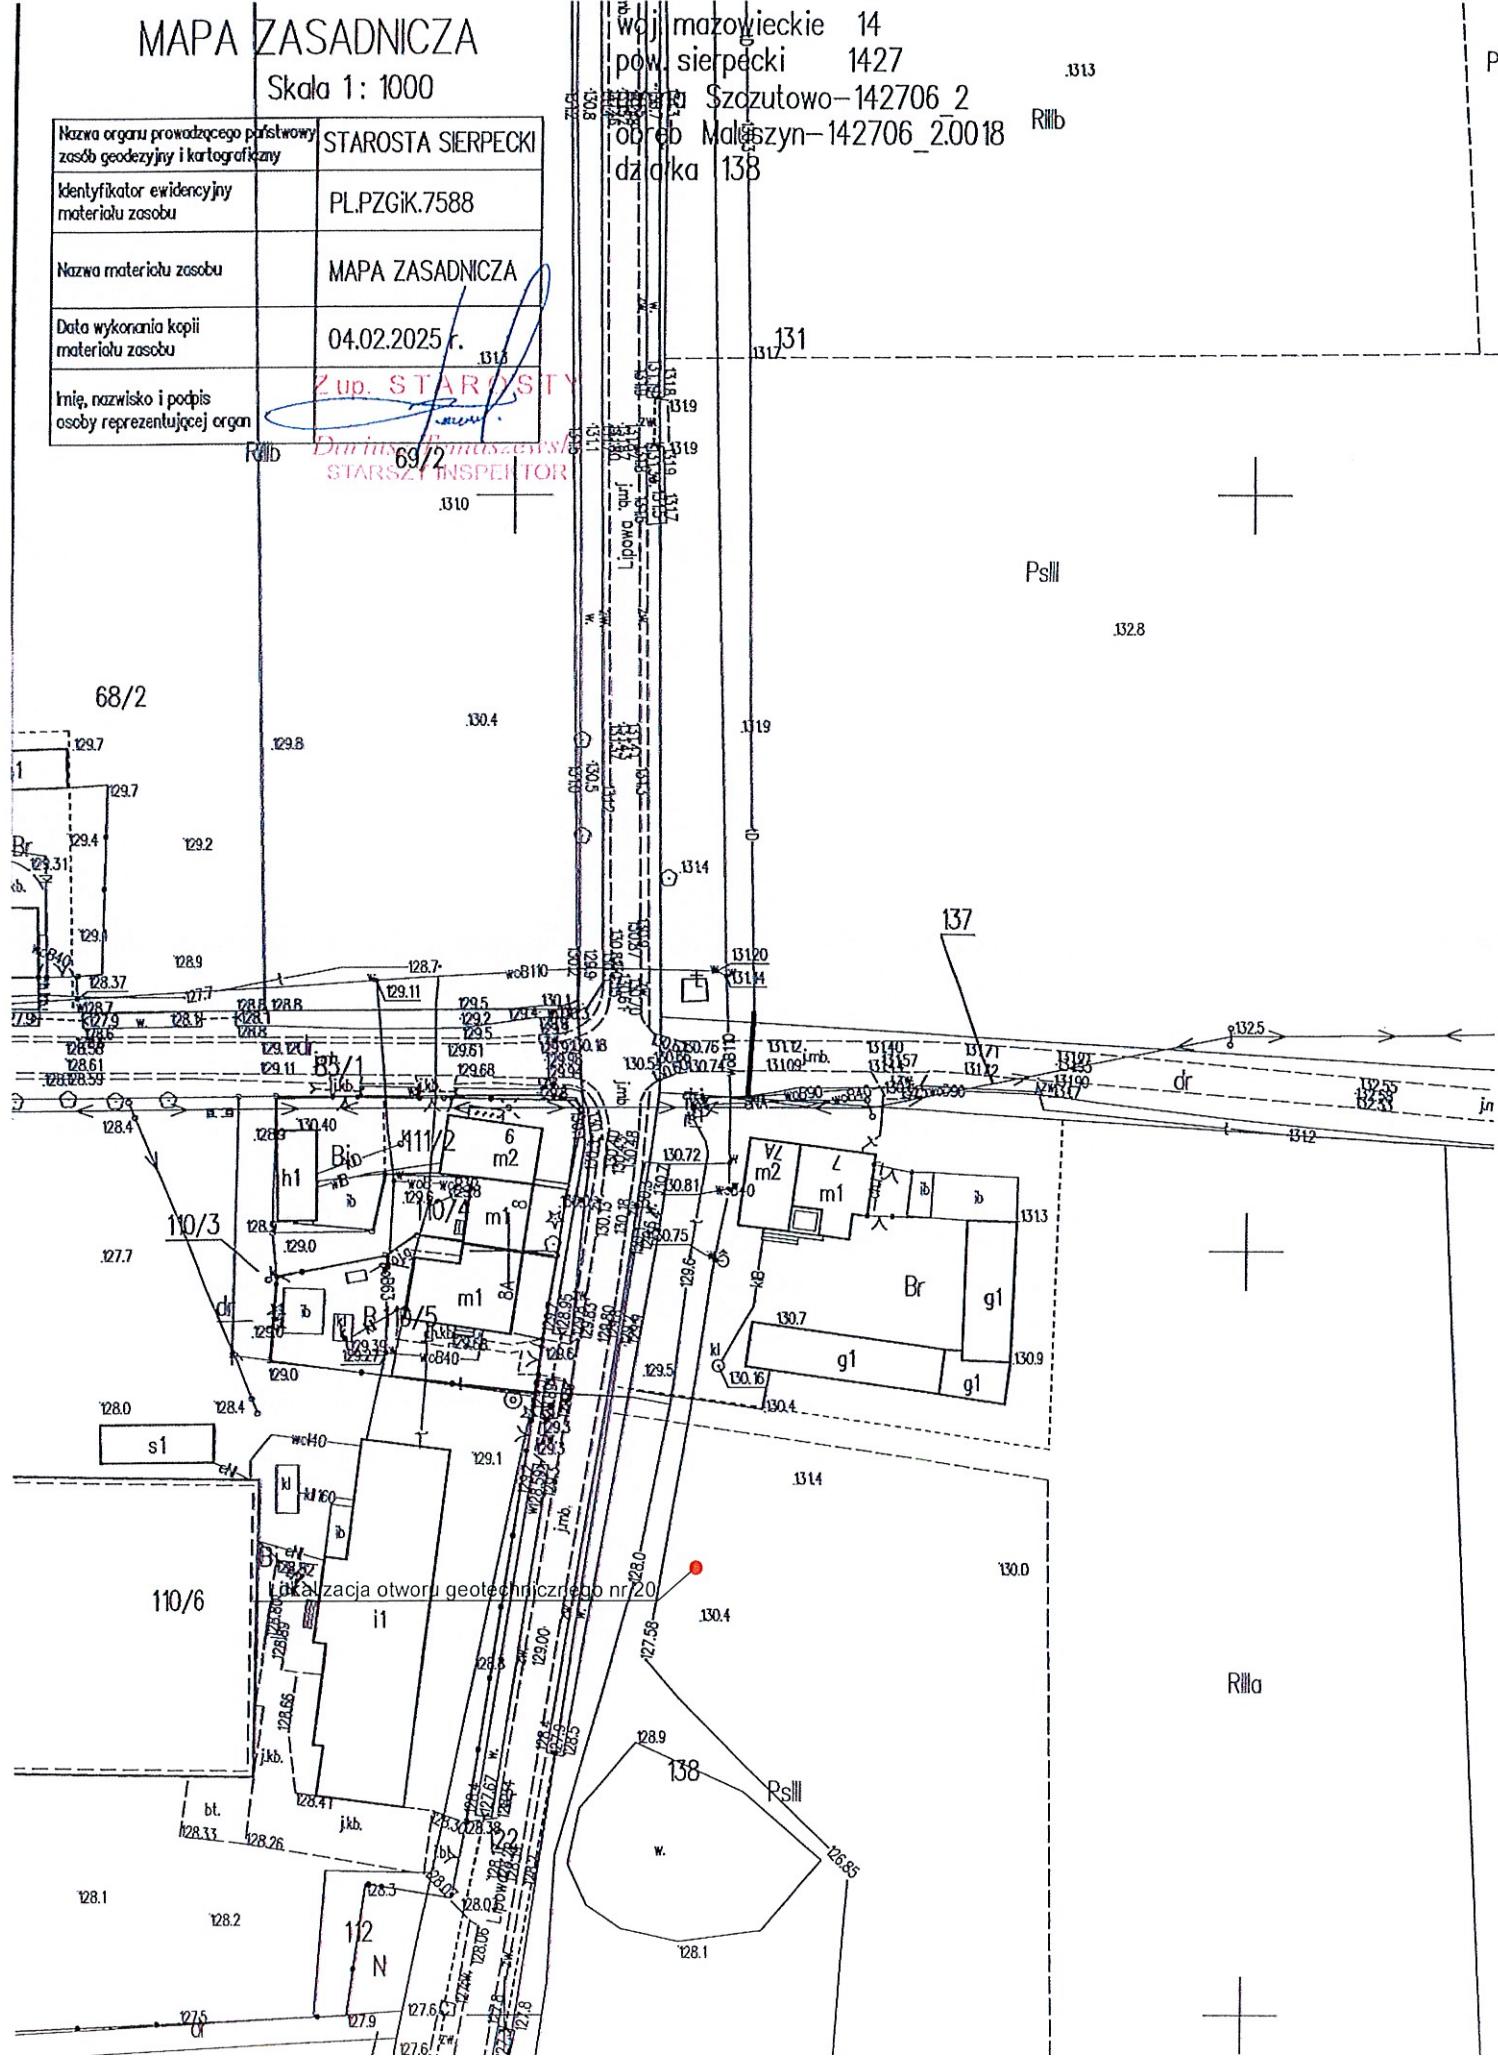


Mariusz Żołędowski 87-800 Włocławek ul.Ziołowa 1a			KARTA OTWORU BADAWCZEGO				Zał.21			
							Wiertnica:			
Miejscowość: Maluszyn Gmina: Szczutowo Powiat:sierpecki Województwo: Mazowieckie			Obiekt:Przydomowa oczyszczalnia ścieków-Maluszyn dz.nr.110/5 Zlecniodawca:Gmina Szczutowo Wiercenie:Mariusz Żołędowski Dozór hydrogeologiczny:Waldemar Blachowski				System wiercenia: ręczny			
							Rzędna: 129,0m n.p.m			
							Skala: 1 : 25		Data wiercenia:18.11.2024	
Głębokość zwierciadła wody	Stratygrafia	Profil litologiczny		Przekrój	Opis litologiczny	Symbol gruntu	Warstwa geotechniczna	Wilgotność	Stan gruntu	
[m p.p.t.]		[m]		[m]						
1	2	3	4	5	6	7	8	9	10	11
		Nasypy Nasyp				Humus	H	I	mw	szg
		Holocen			0,60					
			1,0			Piasek żółty	Pd	II	w	szg
					1,40	Piasek gliniasty	Pg	II	m	szg
			2,0							
					2,10					
		Czwartorzęd				Glina piaszczysta	Gp	III	nw	pl
			3,0							
					3,40					
					3,80	Glina	G	II	nw	tpl
			4,0		4,00					

MAPA ZASADNICZA


Skala 1: 1000

Nazwa organu prowadzącego państwowy zasób geodezyjny i kartograficzny	STAROSTA SIERPECKI
Kod identyfikator ewidencyjny materiału zasobu	PL.PZGIK.7588
Nazwa materiału zasobu	MAPA ZASADNICZA
Data wykonania kopii materiału zasobu	04.02.2025 r.

woj. mazowieckie 14
pow. sierpecki 1427
gmina Szczutowo-142706 2
obręb Maluszyn-142706 2.0013
działka 110/5

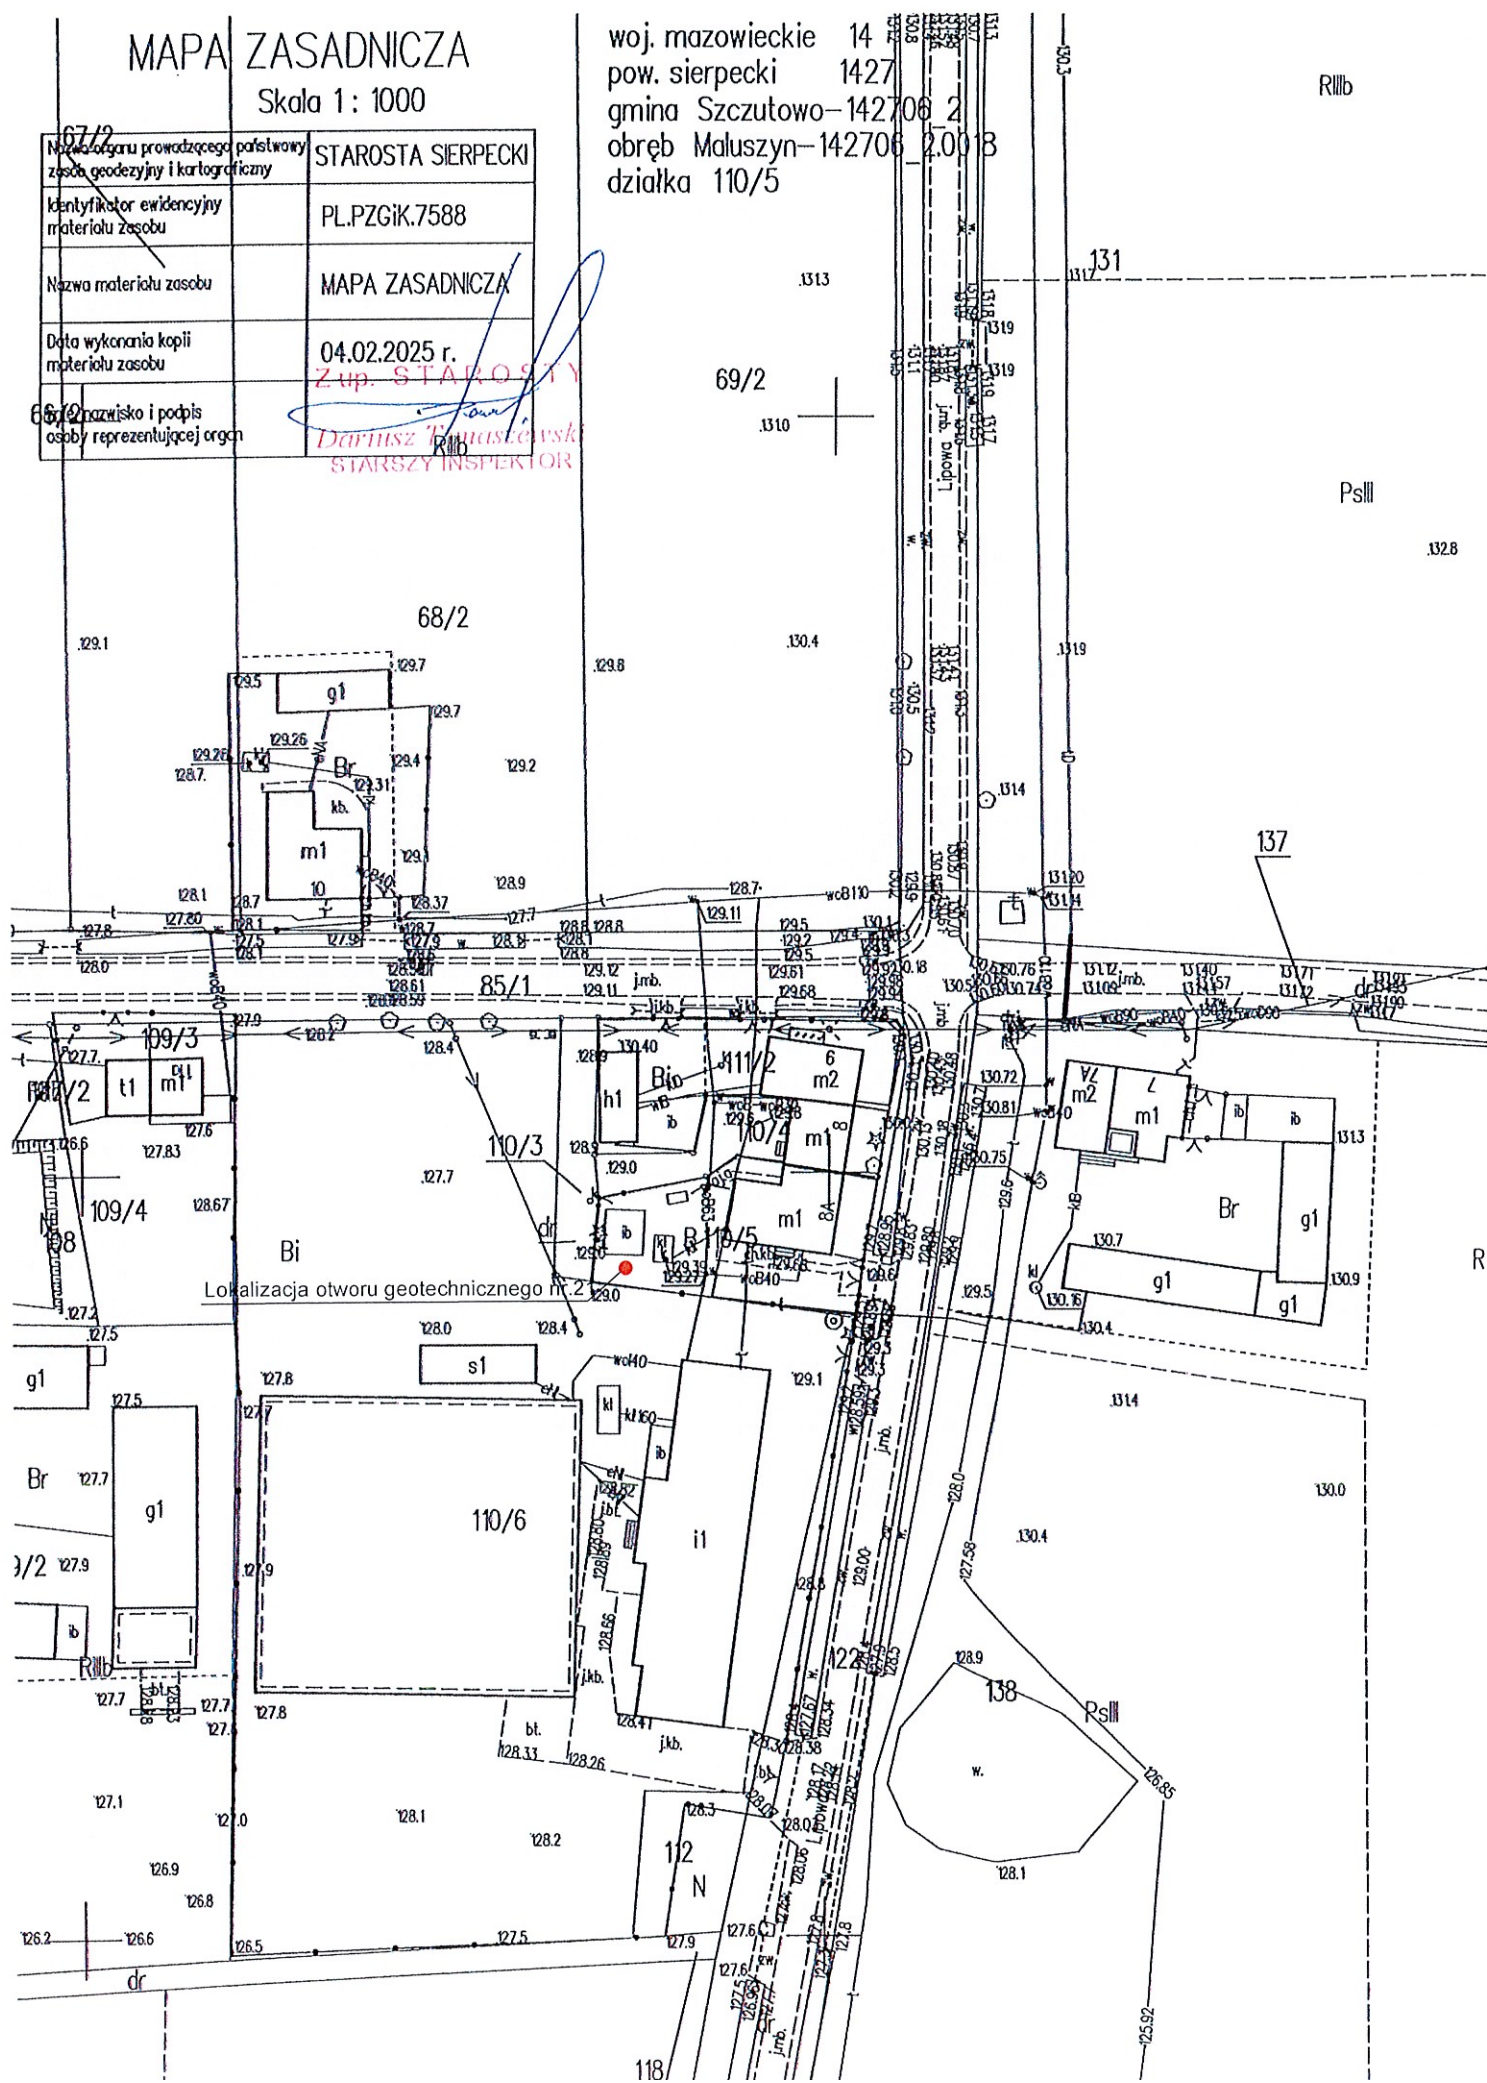


55/Škala 1 : 1000

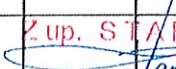Klasyfikator ewidencyjny materiału zasobu	PL.PZGiK.7588
Nazwa materiału zasobu	MAPA ZASADNICZA
Data wykonania kopii materiału zasobu	04.02.2025 r.
Imię, nazwisko i podpis osoby reprezentującej organ	Zup. STAROSTA 

2 up. STAROSTY
Dariusz Tomaszewski
STAROSZY INSPEKTOR

woj. mazowieckie 14
pow. sierpecki 1427
gmina Szczutowo-142706_2
obręb Maluszyn-142706_2.0018
działka 68/2

55/414

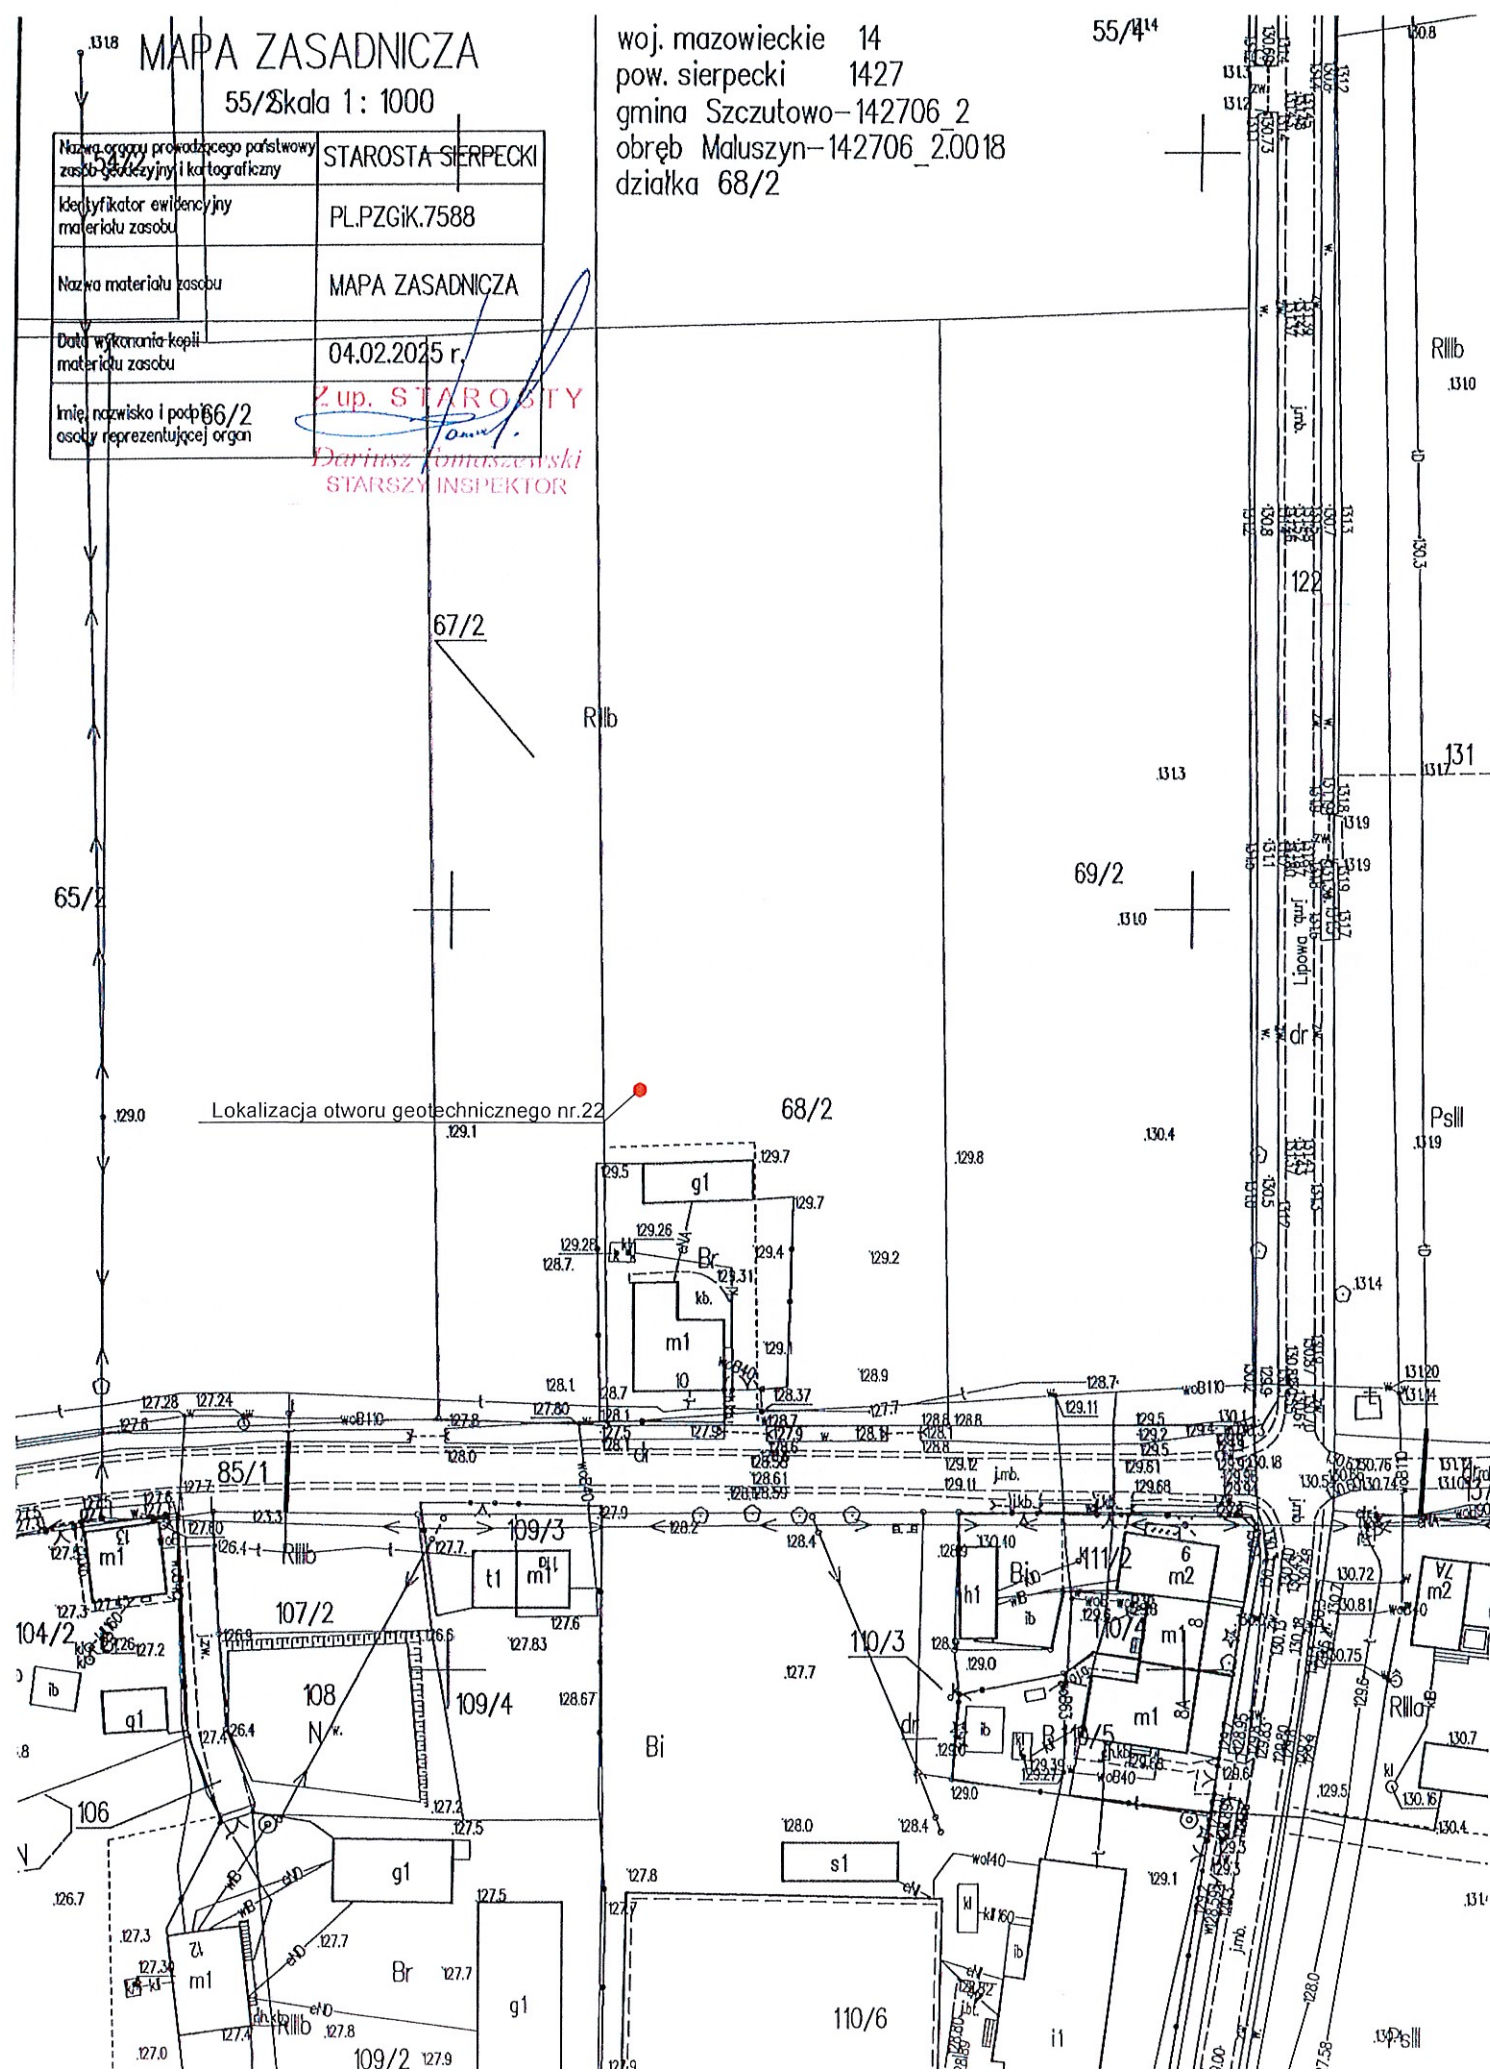


Mariusz Żołędowski 87-800 Włocławek ul.Ziołowa 1a			KARTA OTWORU BADAWCZEGO					Zał.23		
								Wiertnica:		
Miejscowość: Maluszyn Gmina: Szczutowo Powiat:sierpecki Województwo: Mazowieckie			Obiekt:Przydomowa oczyszczalnia ścieków-Maluszyn dz.nr.109/3,109/4 Zleceniodawca:Gmina Szczutowo Wiercenie:Mariusz Żołędowski Dozór hydrogeologiczny:Waldemar Blachowski					System wiercenia: ręczny		
								Rzędna: 127,8m n.p.m		
								Skala: 1 : 25		Data wiercenia:18.11.2024
	Głębokość zwierciadła wody	Stratygrafia	Profil litologiczny		Przekrój	Opis litologiczny	Symbol gruntu	Warstwa geotechniczna	Wilgotność	Stan gruntu
	[m p.p.t.]		[m]		[m]					
1	2	3	4	5	6	7	8	9	10	11
		Nasypy Nasyp				Humus	H	I	mw	szg
		Holocen			0,60					
			1,0			Piasek drobny brązowy	Pd	II	w	szg
					1,40					
						Piasek gliniasty	Pg	II	m	szg
			2,0							
		Czwartorzęd			2,10					
						Glina piaszczysta	Gp	III	nw	pl
			3,0							
					3,40					
					3,80	Glina	G	II	nw	tpl
			4,0		4,00					

MAPA ZASADNICZA 66/2

Skala 1:1000

Nazwa organu prowadzącego państwowy zasób geodezyjny i kartograficzny	STAROSTA SIERPECKI
Identyfikator ewidencyjny materiału zasobu	PL.PZG.ik.7588
Nazwa materiału zasobu	MAPA ZASADNICZA
Data wykonania kopii materiału zasobu	04.02.2025 r.

woj. mazowieckie 14
pow. sierpecki 1427
gmina Szczutowo 142706_2
obręb Maluszyn 142706_2.0018
działka 109/3, 109/4

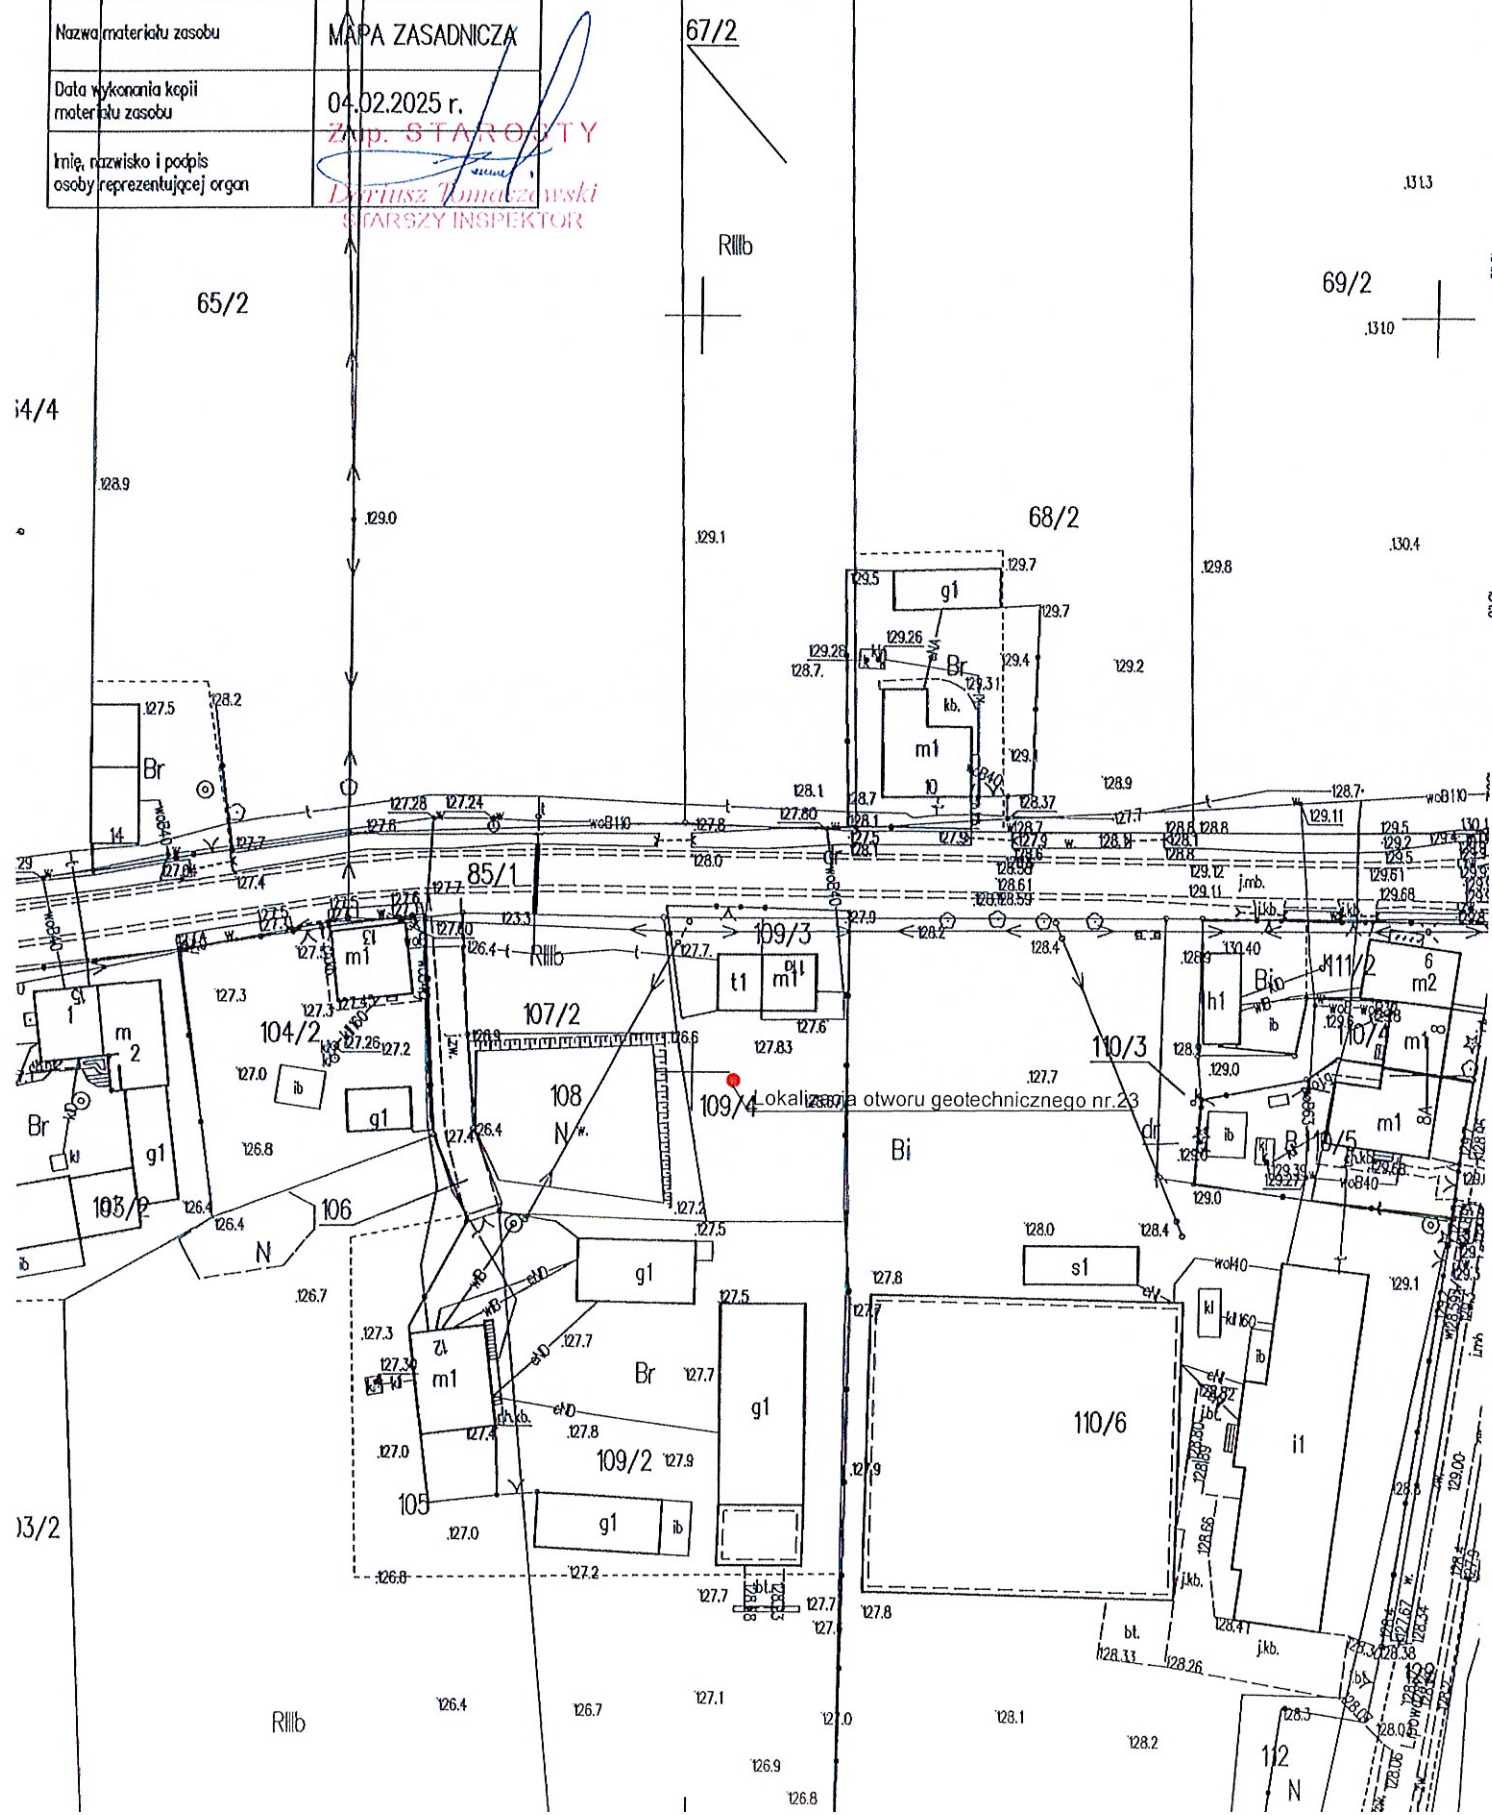


Mariusz Żołędowski 87-800 Włocławek ul.Ziołowa 1a			KARTA OTWORU BADAWCZEGO Profil nr:24					Zał.24		
								Wiertnica:		
Miejscowość: Maluszyn Gmina: Szczutowo Powiat:sierpecki Województwo: Mazowieckie			Obiekt:Przydomowa oczyszczalnia ścieków-Maluszyn dz.nr.105 Zleceniodawca:Gmina Szczutowo Wiercenie:Mariusz Żołędowski Dozór hydrogeologiczny:Waldemar Blachowski				System wiercenia: ręczny			
							Rzędna: 127,0m n.p.m			
							Skala: 1 : 25		Data wiercenia:18.11.2024	
	Głębokość zwierciadła wody	Stratygrafia	Profil litologiczny		Przekrój	Opis litologiczny	Symbol gruntu	Warstwa geotechniczna	Wilgotność	Stan gruntu
	[m p.p.t.]		[m]		[m]					
1	2	3	4	5	6	7	8	9	10	11
		Nasypy Nasyp				Humus	H	I	mw	szg
		Holocen			0,60					
			1,0			Piasek drobny brązowy	Pd	II	w	szg
					1,40	Piasek gliniasty	Pg	II	m	szg
			2,0							
	0,5 0,7	Czwartorzęd			2,10					
						Glina piaszczysta	Gp	III	nw	pl
			3,0							
					3,40					
					3,80	Glina	G	II	nw	tpl
			4,0		4,00					

MAPA ZASADNICZA

Skala 1: 1000

Nazwa organu prowadzącego państwowy zasób geodezyjny i kartograficzny	STAROSTA SIERPECKI
Nazwa materiału zasobu	64/3 MAPA ZASADNICZA
Data wykonania kopii materiału zasobu	04.02.2025 r.
Imię, nazwisko i podpis osoby reprezentującej organ	Zup. STARSZY Dariusz Tomaszewski STARSZY INSPEKTOR

woj. mazowieckie 14
pow. sierpecki 1427
gmina Szczutówo-142706_2
obręb Maluszyn-142706_2.0018
działka 105

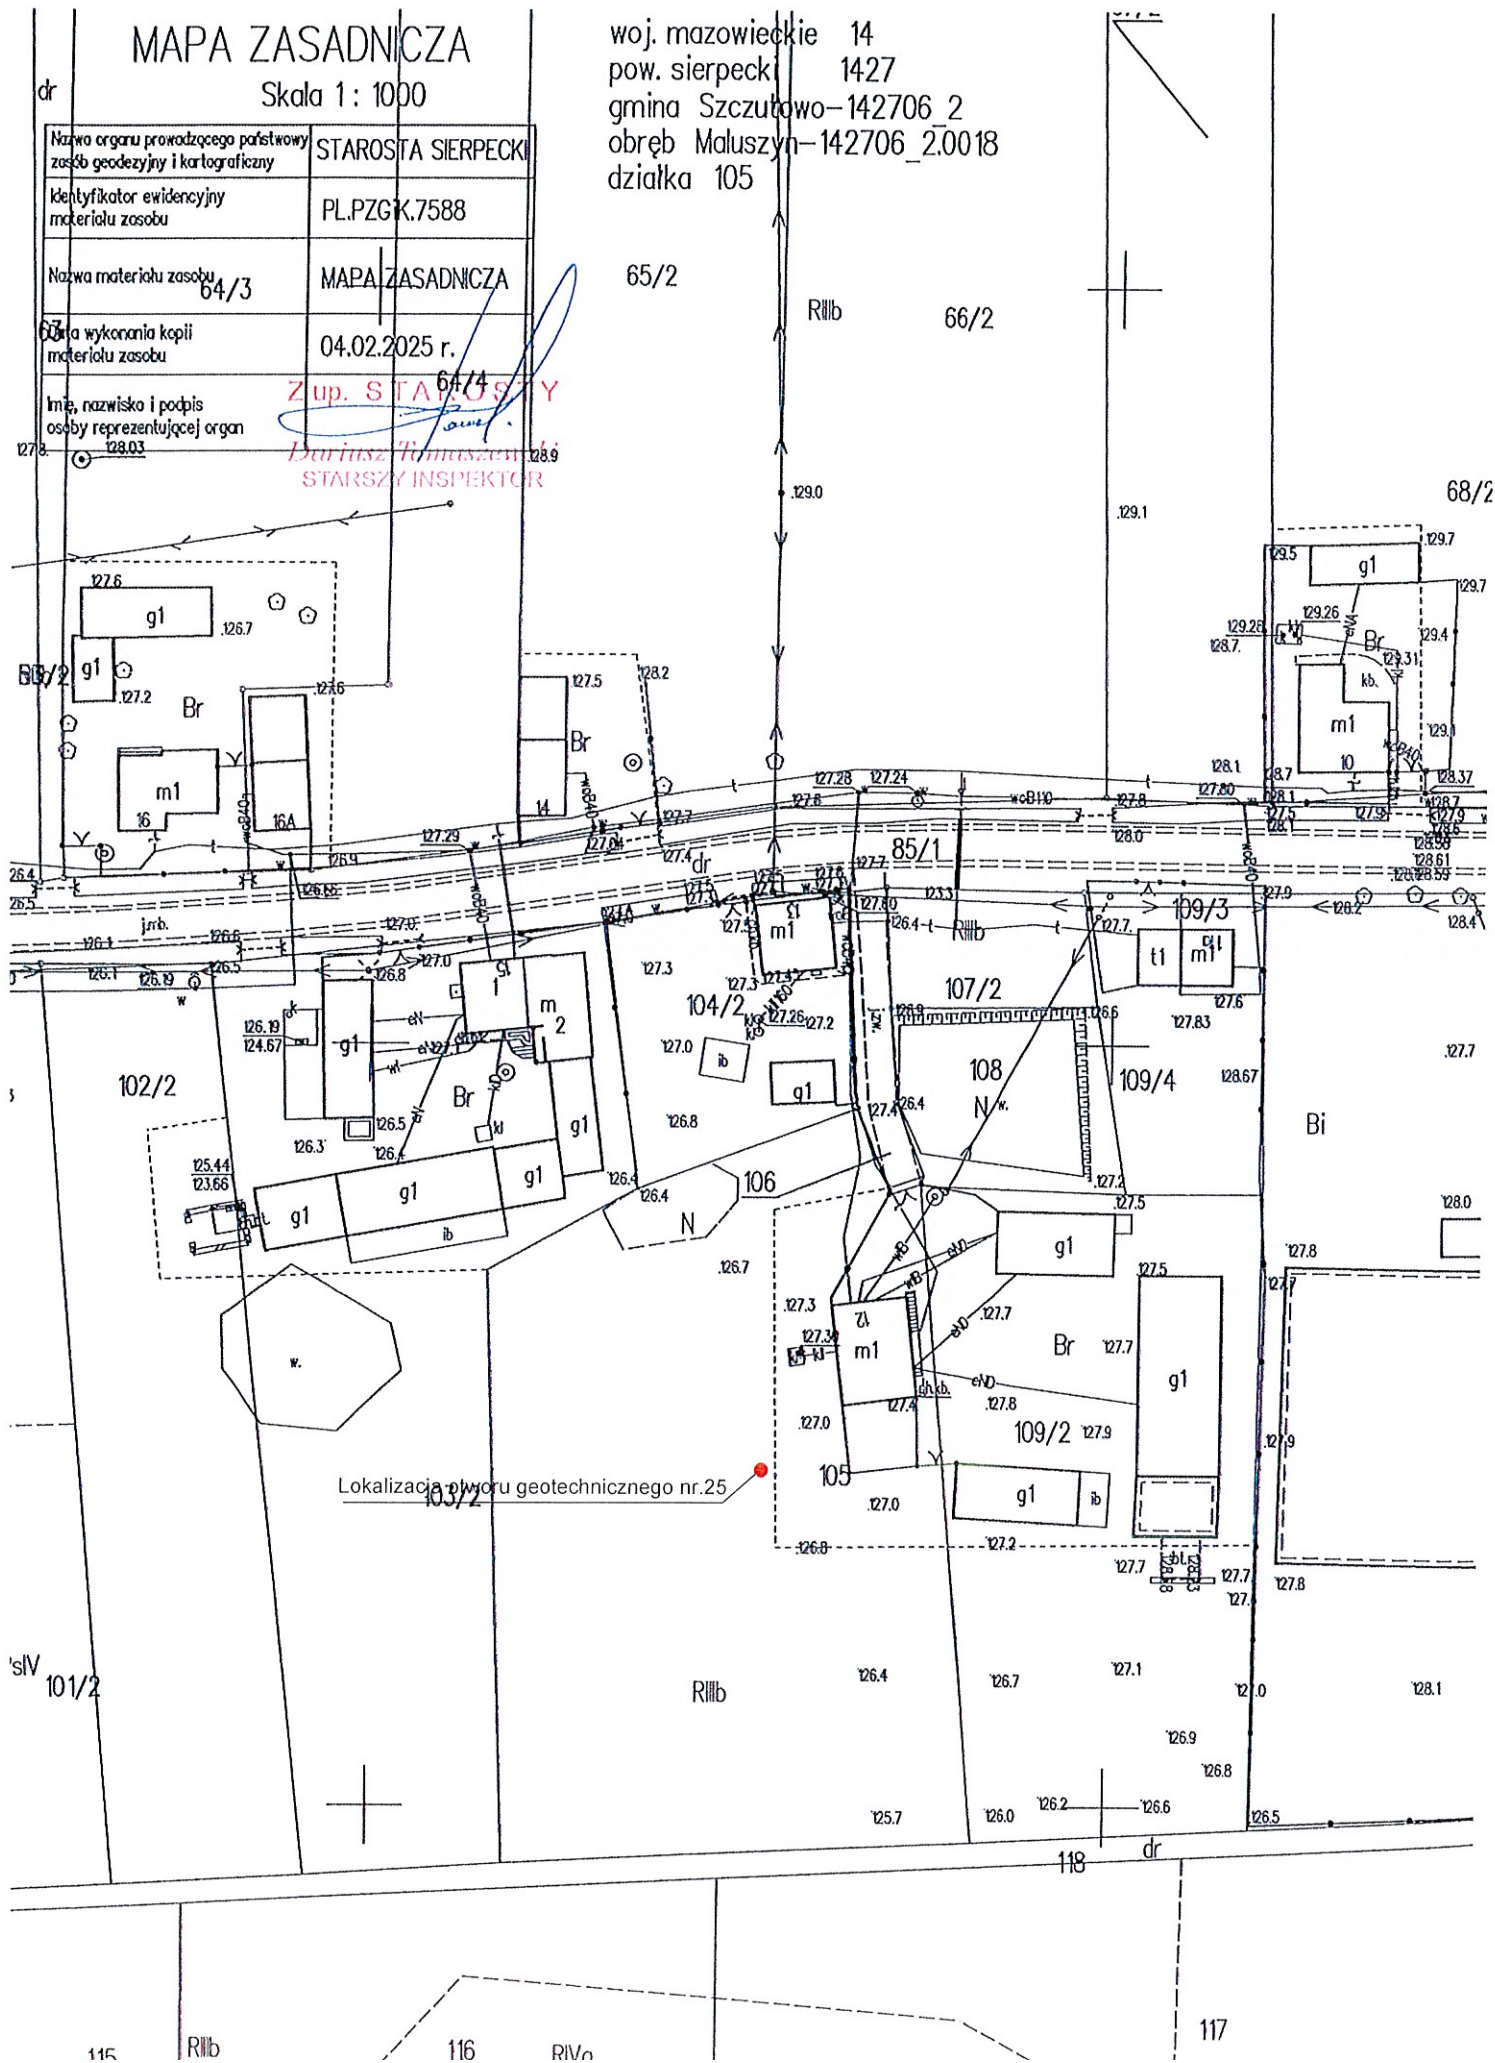

Mariusz Żołędowski 87-800 Włocławek ul.Ziołowa 1a			KARTA OTWORU BADAWCZEGO Profil nr:25					Zał.25		
								Wiertnica:		
Miejscowość: Maluszyn Gmina: Szczutowo Powiat:sierpecki Województwo: Mazowieckie			Obiekt:Przydomowa oczyszczalnia ścieków-Maluszyn dz.nr.104/2 Zleceńodawca:Gmina Szczutowo Wiercenie:Mariusz Żołędowski Dozór hydrogeologiczny:Waldemar Blachowski				System wiercenia: ręczny			
							Rzędna: 127,0m n.p.m			
							Skala: 1 : 25		Data wiercenia:18.11.2024	
	Głębokość zwierciadła wody	Stratygrafia	Profil litologiczny		Przekrój	Opis litologiczny	Symbol gruntu	Warstwa geotechniczna	Wilgotność	Stan gruntu
	[m p.p.t.]		[m]		[m]					
1	2	3	4	5	6	7	8	9	10	11
		Nasypy Nasyp				Humus	H	I	mw	szg
		Holocen			0,60					
			1,0			Piasek drobny brązowy	Pd	II	w	szg
					1,40					
						Piasek gliniasty	Pg	II	m	szg
			2,0							
					2,10					
		Czwartorzęd				Glina piaszczysta	Gp	III	nw	pl
			3,0							
					3,40					
					3,80	Glina	G	II	nw	tpl
			4,0		4,00					

MAPA ZASADNICZA

Skala 1 : 1000

Nazwa organu prowadzącego państwowy zasób geodezyjny i kartograficzny	STAROSTA SIERPECKI
Identyfikator ewidencyjny materiału zasobu	PL.PZGiK/7588
Nazwa materiału zasobu	MAPA ZASADNICZA
Data wykonania kopii materiału zasobu	04.02.2025 r.
Mie, nazwisko i podpis osoby reprezentującej organ	Z up. STAROSTA Dorinda Tomasz...

woj. mazowieckie 14
pow. sierpecki 1427
gmina Szczutowo-142706_2
obręb Maluszyn-142706_2.0018
działka 104/2A

67/2

R11b

65/2

64/3

64/4

68,

Bi

103/2

R111b

dr

PsIV 101/2

Mariusz Żołędowski 87-800 Włocławek ul.Ziołowa 1a			KARTA OTWORU BADAWCZEGO					Zał.26			
								Wiertnica:			
Miejscowość: Maluszyn Gmina: Szczutowo Powiat:sierpecki Województwo: Mazowieckie			Obiekt:Przydomowa oczyszczalnia ścieków-Maluszyn dz.nr.103/2 Zleceniodawca:Gmina Szczutowo Wiercenie:Mariusz Żołędowski Dozór hydrogeologiczny:Waldemar Blachowski				System wiercenia: ręczny				
							Rzędna: 126,6m n.p.m				
							Skala: 1 : 25		Data wiercenia:18.11.2024		
	Głębokość zwierniadia wody	Stratygrafia	Profil litologiczny		Przekrój	Opis litologiczny	Symbol gruntu	Warstwa geotechniczna	Wilgotność	Stan gruntu	
	[m p.p.t.]		[m]		[m]						
1	2	3	4	5	6	7	8	9	10	11	
		Nasypy Nasyp				Humus	H	I	mw	szg	
			Holocen			0,60					
		Czwartorzęd	1,0			Piasek gliniasty	Pg	II	w	szg	
					1,40		Glina piaszczysta	Gp	II	m	pl
					2,10		Glina	G	III	nw	pl
					3,40						
					3,80	Glina	G	II	nw	tpl	
			4,0		4,00						

~~MAPA ZASADNICZA~~


Skala 1 : 1000

Nazwa organu prowadzącego państwowy zasób geodezyjny i kartograficzny	STAROSTA SIERPECKI
Klasyfikator ewidencyjny materiału zasobu	PL.PZGIK.7588 dr
Nazwa materiału zasobu	MAPA ZASADNICZA
Data wykonania kopii materiału zasobu	04.02.2025 r.
Imię, nazwisko i podpis osoby reprezentującej organ	53/2 Z up. STAROSTA Dariusz Tamaszewski

woj. mazowieckie	14	
pow. sierpecki	1427	
gmina Szczutowo	142706	2
obręb Maluszyn	142706	2.0018
działka 103/2		

R11b
65/2

64/4

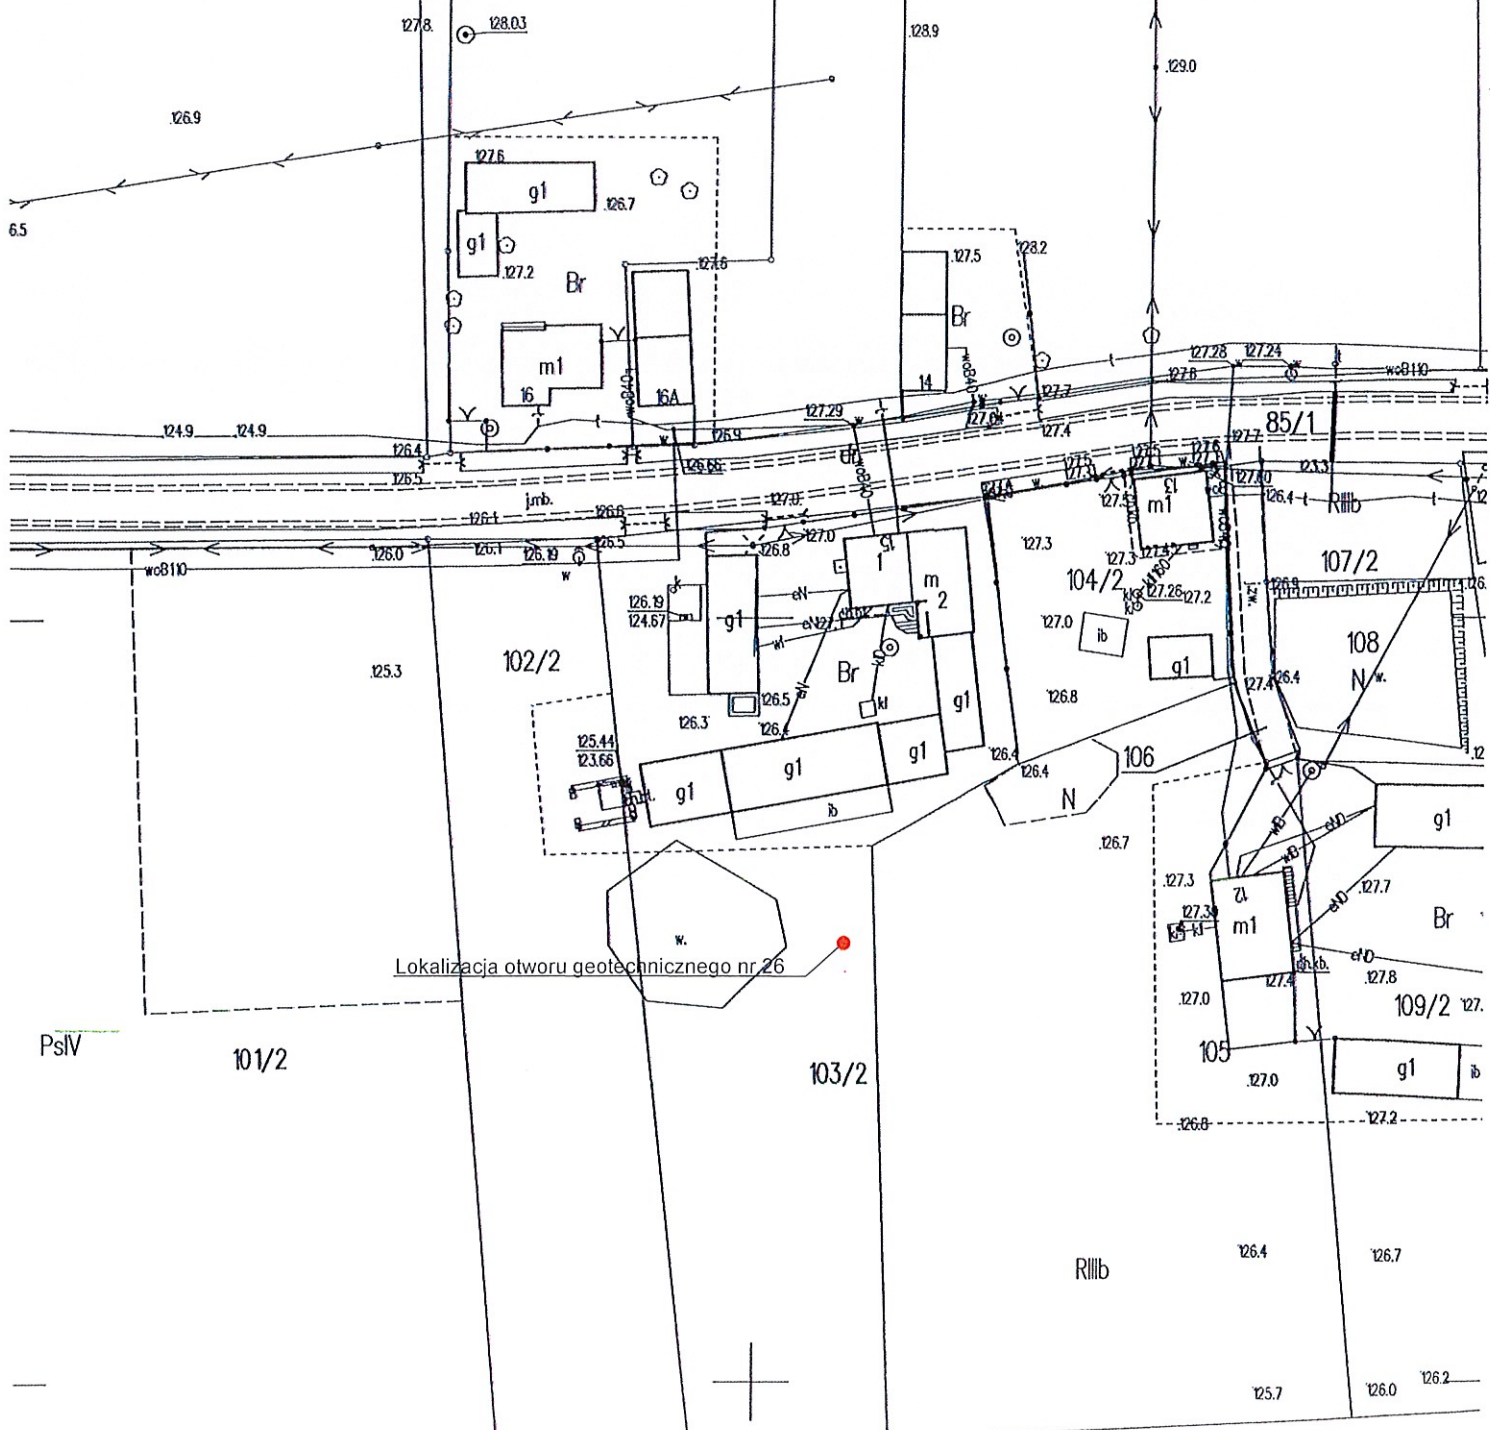

Mariusz Żołędowski 87-800 Włocławek ul.Ziołowa 1a			KARTA OTWORU BADAWCZEGO Profil nr:27					Zał.27		
Miejscowość: Maluszyn Gmina: Szczutowo Powiat:sierpecki Województwo: Mazowieckie			Obiekt:Przydomowa oczyszczalnia ścieków-Maluszyn dz.nr.64/3 Zleceniodawca:Gmina Szczutowo Wiercenie:Mariusz Żołędowski Dozór hydrogeologiczny:Waldemar Blachowski					System wiercenia: ręczny		
								Rzędna: 127,8m n.p.m		
								Skala: 1 : 25		Data wiercenia:18.11.2024
	Głębokość zwierciadła wody	Stratygrafia	Profil litologiczny		Przekrój	Opis litologiczny	Symbol gruntu	Warstwa geotechniczna	Wilgotność	Stan gruntu
	[m p.p.t.]		[m]		[m]					
1	2	3	4	5	6	7	8	9	10	11
		Nasypy				Humus	H	I	mw	szg
		Holocen			0,60					
			1,0			Piasek gliniasty	Pg	II	w	szg
					1,40					
						Glina piaszczysta	Gp	II	m	pl
			2,0							
		Czwartorzęd			2,10					
						Glina	G	III	nw	pl
			3,0							
					3,40					
					3,80	Glina	G	II	nw	tpl
			4,0		4,00					

0,5

0,7

MAPA ZASADNICZA

Skala 1 : 1000

Nazwa organu prowadzącego państwowy zasób geodezyjny i kartograficzny	STAROSTA SIERPECKI
Identyfikator ewidencyjny materiału zasobu	PL.PZGIK.7588
Nazwa materiału zasobu	MAPA ZASADNICZA
Data wykonania kopii materiału zasobu	04.02.2025 r.
Imię, nazwisko i podpis osoby reprezentującej organ	Z up. STAROSTY Dariusz Timaszczyński

woj. mazowieckie	14	
pow. sierpecki	14/5	1427
gmina Szczutowo	142706	2
obwód Maluszyn	142706	2.0018
dziółka	64/3	

54/2

55.

66/2

53/2

64/3

65/2

64/4

Lokalizacja otworu geotechnicznego nr.27

102/2

104/2


10 1/2

Mariusz Żołędowski 87-800 Włocławek ul.Ziołowa 1a			KARTA OTWORU BADAWCZEGO Profil nr:28					Zał.28		
								Wiertnica:		
Miejscowość: Maluszyn Gmina: Szczutowo Powiat:sierpecki Województwo: Mazowieckie			Obiekt:Przydomowa oczyszczalnia ścieków-Maluszyn dz.nr.64/4 Zlecniodawca:Gmina Szczutowo Wiercenie:Mariusz Żołędowski Dozór hydrogeologiczny:Waldemar Blachowski					System wiercenia: ręczny		
								Rzędna: 127,3m n.p.m		
								Skala: 1 : 25		Data wiercenia:18.11.2024
	Głębokość zwierciadła wody	Stratygrafia	Profil litologiczny		Przekrój	Opis litologiczny	Symbol gruntu	Warstwa geotechniczna	Wilgotność	Stan gruntu
	[m p.p.t.]		[m]							
1	2	3	4	5	6	7	8	9	10	11
		Nasypy Nasyp				Humus	H	I	mw	szg
		Holocen			0,60					
			1,0			Piasek gliniasty	Pg	II	w	szg
					1,40					
						Glina piaszczysta	Gp	II	m	pl
			2,0							
		Czwartorzęd			2,10					
						Glina	G	III	nw	pl
			3,0							
					3,40					
					3,80	Glina	G	II	nw	tpl
			4,0		4,00					

0,5
0,7

MAPA ZASADNICZA

Skala 1: 1000

Nazwa organu prowadzącego państwową zasob geodezyjny i kartograficzny	STAROSTA SIERPECKI
Identyfikator ewidencyjny materiału zasobu	PL.PZGIK.7588
Nazwa materiału zasobu	MAPA ZASADNICZA
Data wykonania kopii materiału zasobu	04.02.2025 r.
Imię, nazwisko i podpis osoby reprezentującej organ	62 <i>[Signature]</i>

54/5 woj. mazowieckie 14
pow. sierpecki 1427
gmina Szczatowo-142706_2 54/2
obręb Maluszyn-142706_2.0018
działka 64/4

55/2

66/2

67/2

53/2

64/3

65/2

64/4

Lokalizacja otworu geotechnicznego nr. 28

101/2

102/2

85/1

104/2

107/2

108

106

105

109/2


Mariusz Żołędowski 87-800 Włocławek ul.Ziołowa 1a			KARTA OTWORU BADAWCZEGO Profil nr:29					Zał.29			
								Wiertnica:			
Miejscowość: Maluszyn Gmina: Szczutowo Powiat:sierpecki Województwo: Mazowieckie			Obiekt:Przydomowa oczyszczalnia ścieków-Maluszyn dz.nr.61/2 Zlecniodawca:Gmina Szczutowo Wiercenie:Mariusz Żołędowski Dozór hydrogeologiczny:Waldemar Blachowski				System wiercenia: ręczny				
							Rzędna: 124,7m n.p.m				
							Skala: 1 : 25		Data wiercenia:18.11.2024		
1	Głębokość zwierciadła wody	Stratygrafia	Profil litologiczny		Przekrój	Opis litologiczny	Symbol gruntu	Warstwa geotechniczna	Wilgotność	Stan gruntu	
	[m p.p.t.]		[m]								[m]
1	2	3	4	5	6	7	8	9	10	11	
		Nasypy Nasyp				Humus	H	I	mw	szg	
			Holocen		0,60						
			1,0			Piasek gliniasty	Pg	II	w	szg	
				1,40		Glina piaszczysta	Gp	II	m	pl	
			2,0								
		Czwartorzęd		2,10		Glina	G	III	nw	pl	
					3,40						
					3,80	Glina	G	II	nw	tpl	
			4,0		4,00						

MAPA ZASADNICZA

m2 Skala 1:1000

Nazwa organu prowadzącego państwową zasobę geodezyjną i kartograficzną	STAROSTA SIERPECKI
Identyfikator ewidencyjny B materiału zasobu	PL.PZG.7588
Nazwa materiału zasobu	MAPA ZASADNICZA
Data wykonania kopii materiału zasobu	04.02.2025 r.
Imię, nazwisko i podpis osoby reprezentującej organ	<i>[Signature]</i> Z up. STAROSTY Dariusz Tomaszewski INSPEKTOR

woj. mazowieckie 14
pow. sierpecki 1427
gmina Szczutowo-142706_2
obrob. Maluszyn-142706_2.0018
działka 61/2

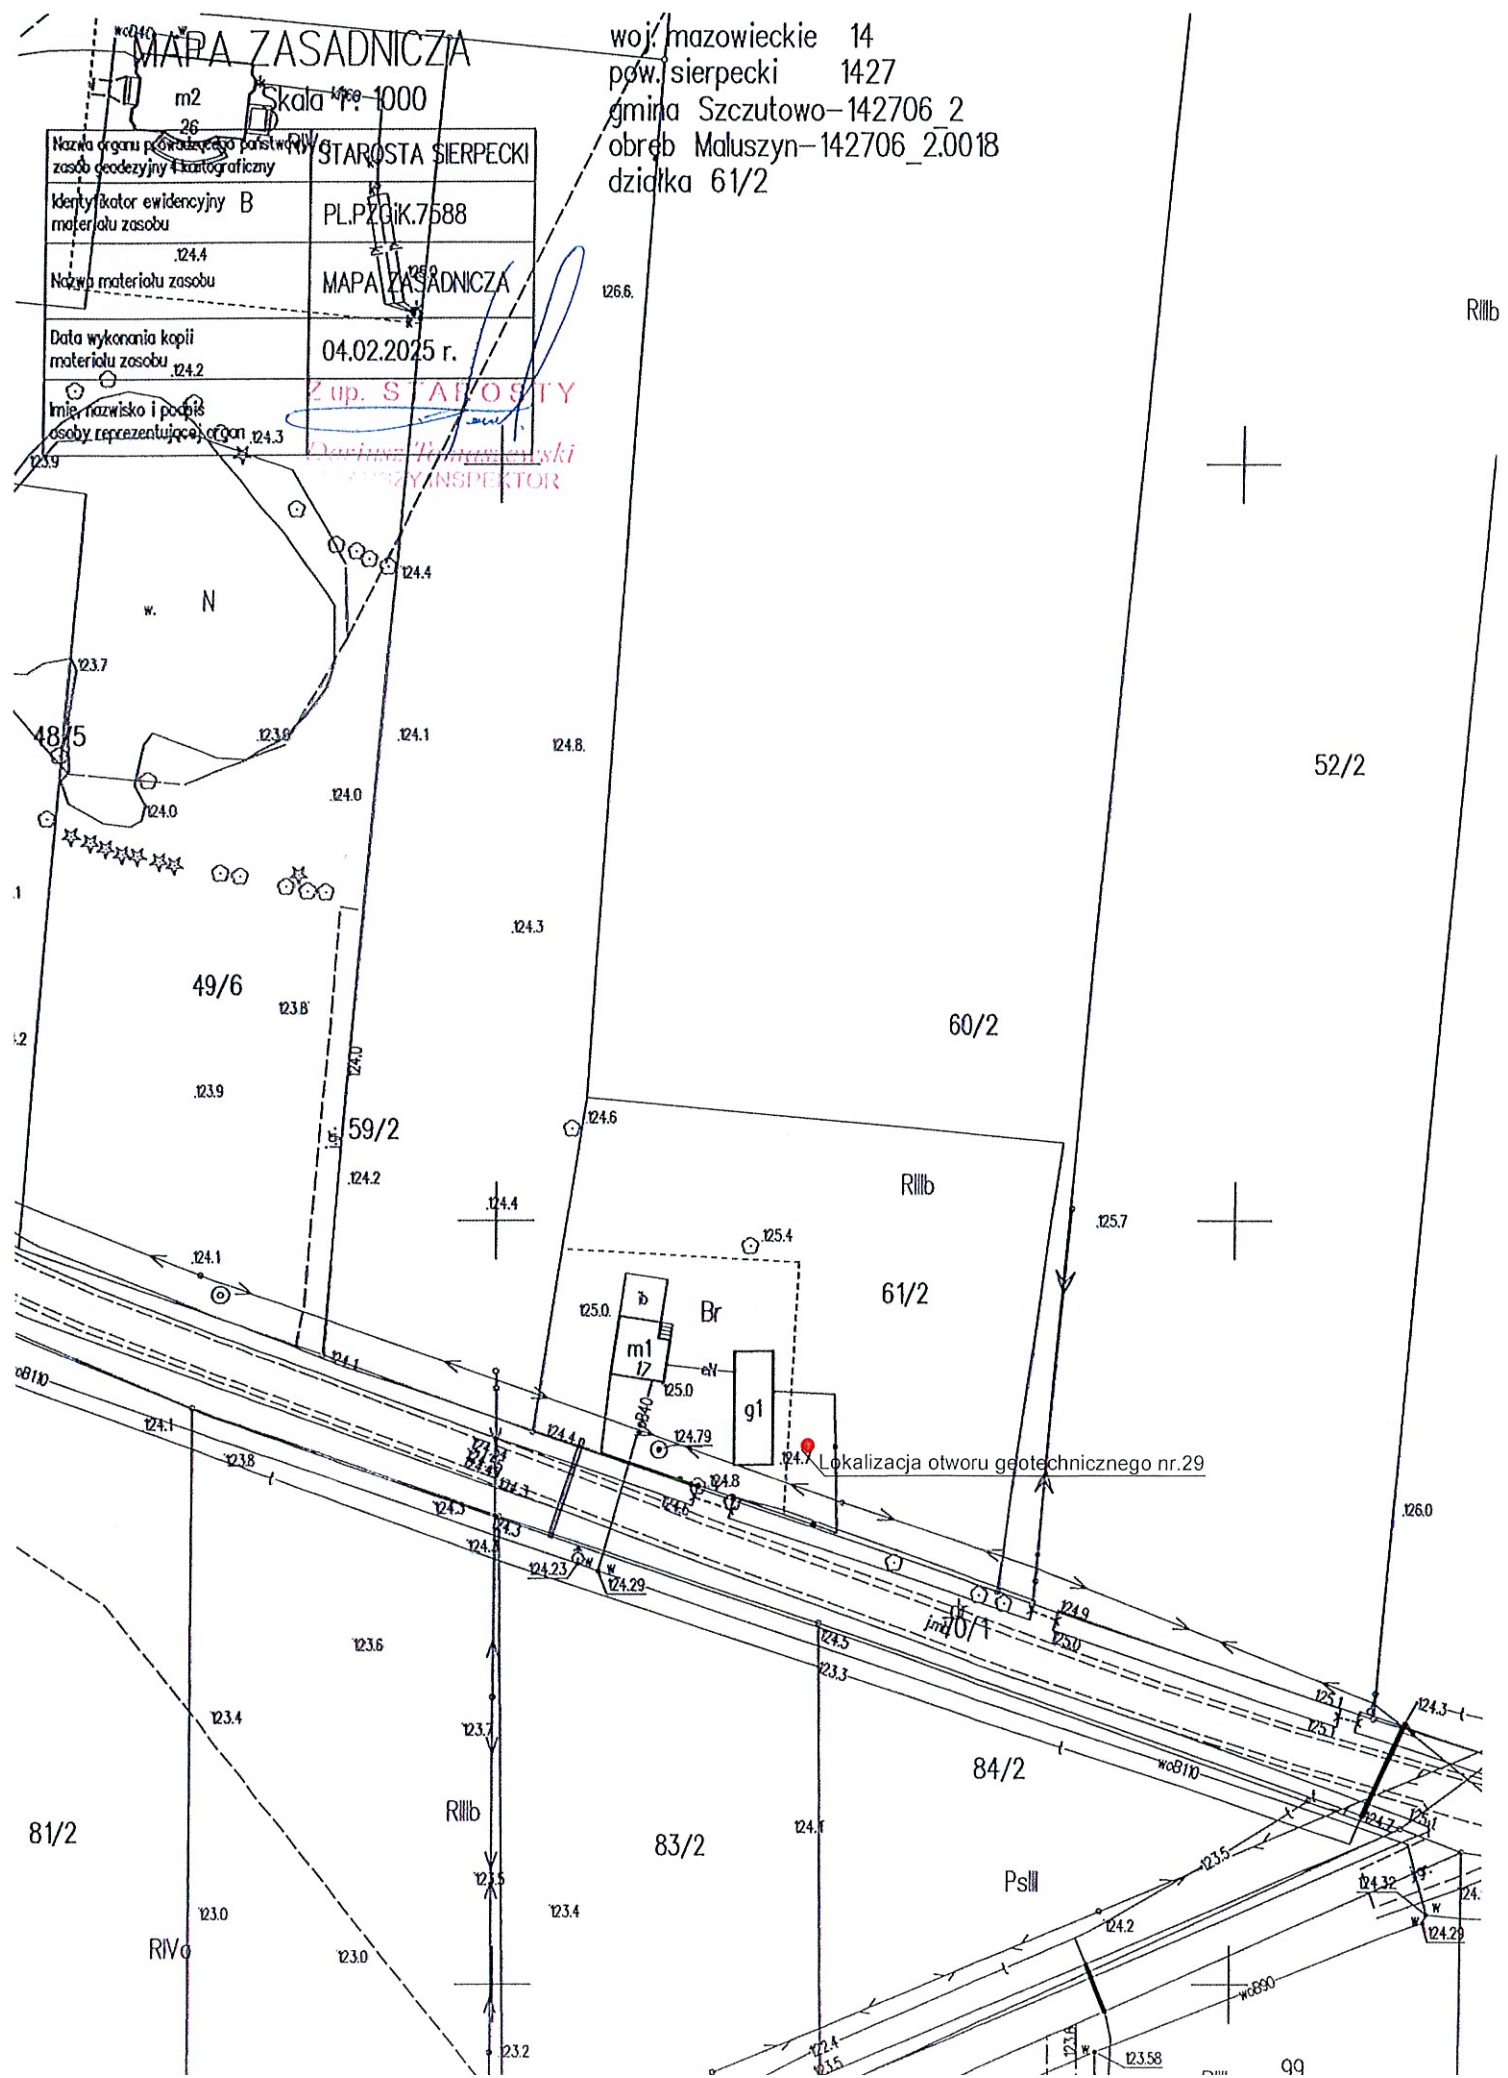

Mariusz Żołędowski 87-800 Włocławek ul.Ziołowa 1a			KARTA OTWORU BADAWCZEGO					Zał.30		
			Profil nr:30					Wiertnica:		
Miejscowość: Maluszyn Gmina: Szczutowo Powiat: sierpecki Województwo: Mazowieckie			Obiekt:Przydomowa oczyszczalnia ścieków-Maluszyn dz.nr.99 Zlecniodawca:Gmina Szczutowo Wiercenie:Mariusz Żołędowski Dozór hydrogeologiczny:Waldemar Blachowski			System wiercenia: ręczny				
						Rzędna: 119,5m n.p.m				
						Skala: 1 : 25		Data wiercenia:18.11.2024		
	Głębokość z wierciadła wody	Stratygrafia	Profil litologiczny		Przekrój	Opis litologiczny	Symbol gruntu	Warstwa geotechniczna	Wilgotność	Stan gruntu
	[m p.p.t.]		[m]		[m]					
1	2	3	4	5	6	7	8	9	10	11
		Nasypy Nasyp				Humus	H	I	mw	szg
		Holocen		0,60						
			1,0			Piasek	P	II	w	szg
				1,40		Piasek gliniasty	Pg	II	m	pl
			2,0							
		Czwartorzęd		2,10						
						Glina piaszczysta	Gp	III	nw	pl
			3,0							
				3,40						
				3,80		Glina	G	II	nw	tpl
			4,0		4,00					


0,5
0,7

MAPA ZASADNICZA

Skala 1: 1000

Nazwa organu prowadzącego państwowy zasób geodezyjny / kartograficzny	STAROSTA SIERPECKI
Identyfikator ewidencyjny materiału zasobu	PL.PZGik.7588
Nazwa materiału zasobu	MAPA ZASADNICZA
Data wykonania kopii materiału zasobu	04.02.2025 r.
Imię, nazwisko i podpis osoby reprezentującej organ	<i>Dariusz Tokarski</i> STARSZY INSPEKTOR

woj. mazowieckie 14
pow. sierpecki 1427
gmina Szczutkowo-142706-2
obręb Maluszyn-142706-2.0018
działka 99

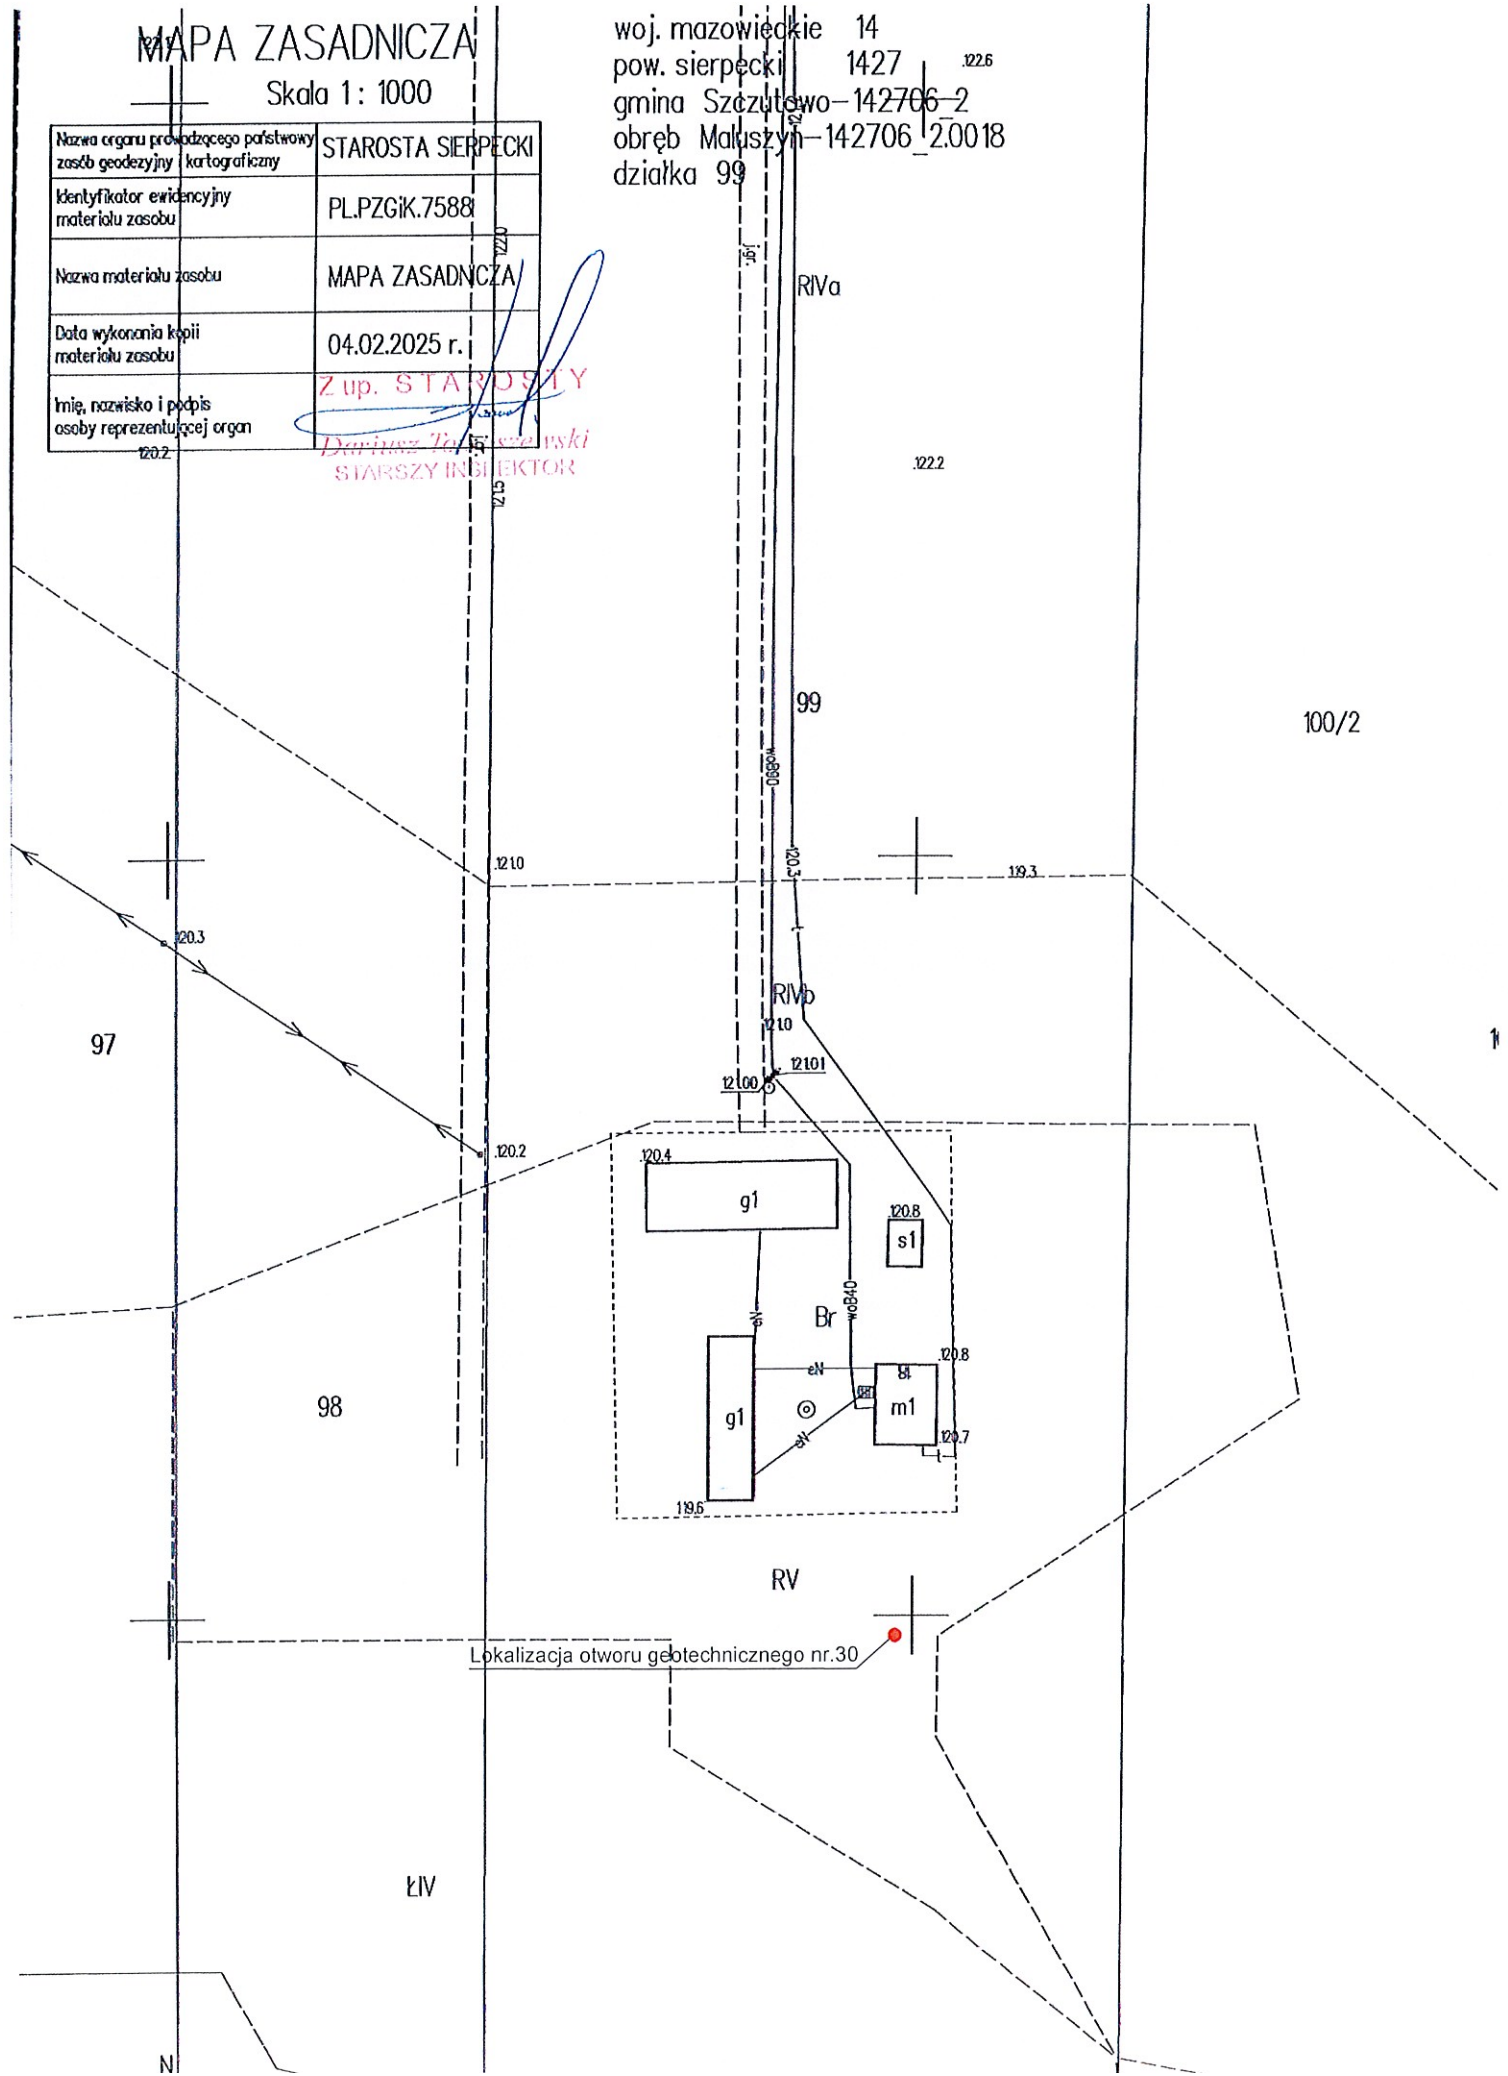

Mariusz Żołędowski 87-800 Włocławek ul.Ziołowa 1a			KARTA OTWORU BADAWCZEGO Profil nr:31					Zał.31				
								Wiertnica:				
Miejscowość: Maluszyn Gmina: Szczutowo Powiat:sierpecki Województwo: Mazowieckie			Obiekt:Przydomowa oczyszczalnia ścieków-Maluszyn dz.nr.95 Zlecniodawca:Gmina Szczutowo Wiercenie:Mariusz Żołędowski Dozór hydrogeologiczny:Waldemar Blachowski					System wiercenia: ręczny				
								Rzędna: 120,1m n.p.m				
								Skala: 1 : 25		Data wiercenia:18.11.2024		
Głębokość zwierciadła wody	Stratygrafia	Profil litologiczny		Przekrój	Opis litologiczny			Symbol gruntu	Warstwa geotechniczna	Wilgotność	Stan gruntu	
[m p.p.t.]		[m]		[m]								
1	2	3	4	5	6	7	8	9	10	11		
<div><div><div>0,5</div><div>0,7</div></div><div>Czwartorzęd</div></div>		Nasypy	Nasyp				Humus	H	I	mw	szg	
		Holocen		1,0		0,60		Piasek drobny	Pd	II	w	szg
2,0			1,40			Glina piaszczysta	Gp	II	m	pl		
2,10				2,10			G	III	nw	pl		
3,0												
3,40												
3,80							Glina	G	II	nw	tpl	
4,0												

MAPA ZASADNICZA


76/2

Skala 1: 1000

78/2

Nazwa organu prowadzącego państwowy zasób geodezyjny i kartograficzny	STAROSTA SIERPECKI
Identyfikator ewidencyjny materiału zasobu	PL.PZGiK.7588
Nazwa materiału zasobu	RIVb MAPA ZASADNICZA
Data wykonania kopii materiału zasobu	04.02.2025 r.
Imię, nazwisko i podpis osoby reprezentującej organ	<i>[Podpis]</i> Z up. STAROSTY Sierpecki SŁOŻYMIENSKI

woj. mazowieckie 14
pow. sierpecki 1427
gmina Szczutowo-142706 2
obręb Maluszyn-142706 2.0018
działka 95

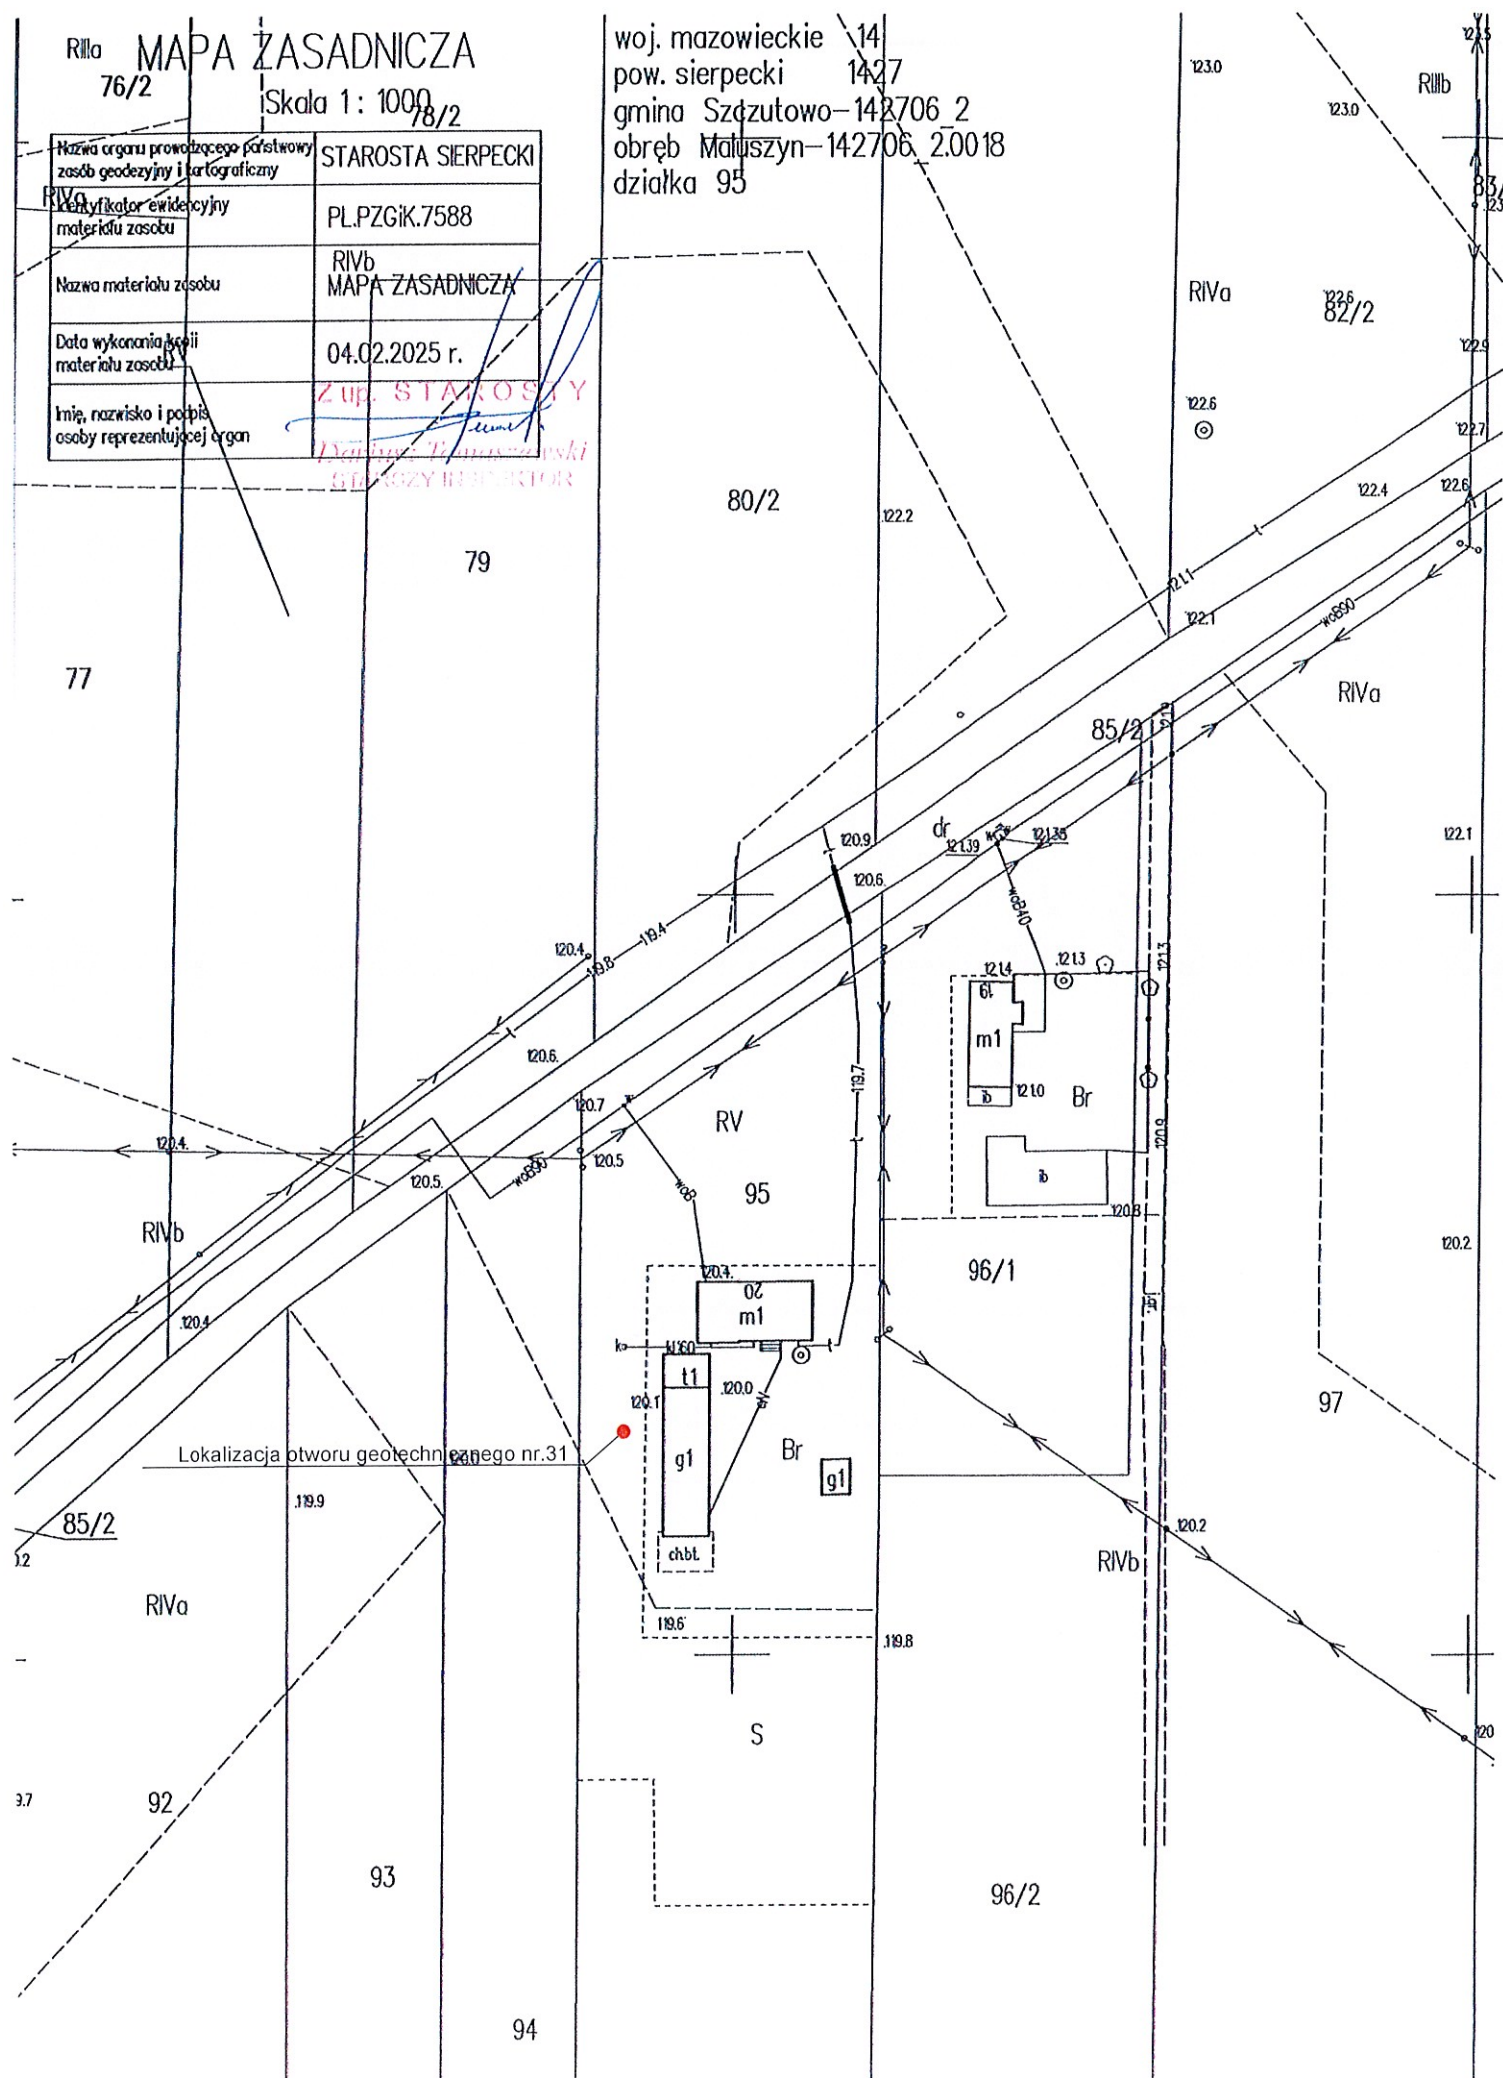

Mariusz Żołędowski 87-800 Włocławek ul.Ziołowa 1a			KARTA OTWORU BADAWCZEGO Profil nr:32					Zał.32		
								Wiertnica:		
Miejscowość: Maluszyn Gmina: Szczutowo Powiat:sierpecki Województwo: Mazowieckie			Objekt:Przydomowa oczyszczalnia ścieków-Maluszyn dz.nr.72/2 Zleceniodawca:Gmina Szczutowo Wiercenie:Mariusz Żołędowski Dozór hydrogeologiczny:Waldemar Blachowski					System wiercenia: ręczny		
								Rzędna: 123.8m n.p.m		
								Skala: 1 : 25		Data wiercenia:18.11.2024
Głębokość zwierciadła wody	Stratygrafia	Profil litologiczny		Przekrój	Opis litologiczny	Symbol gruntu	Warstwa geotechniczna	Wilgotność	Stan gruntu	
		[m p.p.t.]	[m]							[m]
1	2	3	4	5	6	7	8	9	10	11
Nie nawiercono	Czwartorzęd	Nasypy Nasyp				Humus	H	I	mw	szg
			Holocen		0,60					
				1,0		Piasek gliniasty	Pg	II	w	szg
					1,40		Piasek gliniasty	Pg	II	m
			2,0							
				2,10		Glina piaszczysta	Gp	III	nw	pl
				3,40						
				3,80		Glina	G	II	nw	tpl
				4,0		4,00				

MAPA | ZASADNICZA

Skala 1 : 1000

Nazwa organu prowadzącego państwowy zasób geodezyjny i kartograficzny	STAROSTA SIERPECKI
Klasyfikator ewidencyjny materiału zasobu	PL.PZGiK.7588
Nazwa materiału zasobu	MAPA ZASADNICZA
Data wykonania kopii materiału zasobu	04.02.2025 r.
Imię, nazwisko i podpis osoby reprezentującej organ	Zup. STAROSTA 71/2

woj. mazowieckie	14	
pow. sierpecki	1427	
gmina Szczutowo	142706	2
obręb Maluszyn	142706	2.0018
działka 72/2		

Z up. STAROSTY
71/2
Dariusz Tomaszewski
SZEF SZY INSPEKTOR

PsIV

73/4

PsIII

RIVb

72/2

Br

m1
22

Lokalizacja otworu geotechnicznego nr.32

103

RIVa

82

RV

RIVb

73/3

Br

b

7

7


Mariusz Żołędowski 87-800 Włocławek ul.Ziołowa 1a				KARTA OTWORU BADAWCZEGO				Zał.33			
				Profil nr:33				Wiertnica:			
Miejscowość: Maluszyn			Obiekt:Przydomowa oczyszczalnia ścieków-Maluszyn dz.nr.44			System wiercenia: ręczny					
Gmina: Szczutowo			Zleceńodawca:Gmina Szczutowo			Rzędna: 126.8m n.p.m					
Powiat:sierpecki			Wiercenie:Mariusz Żołędowski			Skala: 1 : 25		Data wiercenia:18.11.2024			
Województwo: Mazowieckie			Dozór hydrogeologiczny:Waldemar Blachowski								
	Głębokość zwierciadła wody	Stratygrafia	Profil litologiczny		Przekrój	Opis litologiczny	Symbol gruntu	Warstwa geotechniczna	Wilgotność	Stan gruntu	
	[m p.p.t.]		[m]		[m]						
1	2	3	4	5	6	7	8	9	10	11	
Nie nawiercono		Nasypy	Nasyp			Humus	H	I	mw	szg	
		Czwartorzęd	Holocen	0,60		Piasek drobny	Pd	II	w	szg	
				1,0							
				1,40		Piasek gliniasty	Pg	II	w	pl	
				2,0							
				2,10		Glina piaszczysta	Gp	III	m	pl	
				3,0							
				3,40							
				3,80		Glina	G	II	nw	tpl	
4,0											
4,00											

MAPA ZASADNICZA

Skala 1 : 1000

woj. mazowieckie 14
pow. sierpecki 1427
gmina Szczatowo-142706 21
obręb Maluszyn-142706 2.0018
działka 44

Nazwa organu prowadzącego państwowy zasób geodezyjny i kartograficzny	STAROSTA SIERPECKI
Klasyfikacja ewidencyjna materiału zasobu	PL.PZGIK.7588
Nazwa materiału zasobu	MAPA ZASADNICZA
Data wykonania kopii materiału zasobu	04.02.2025 r.

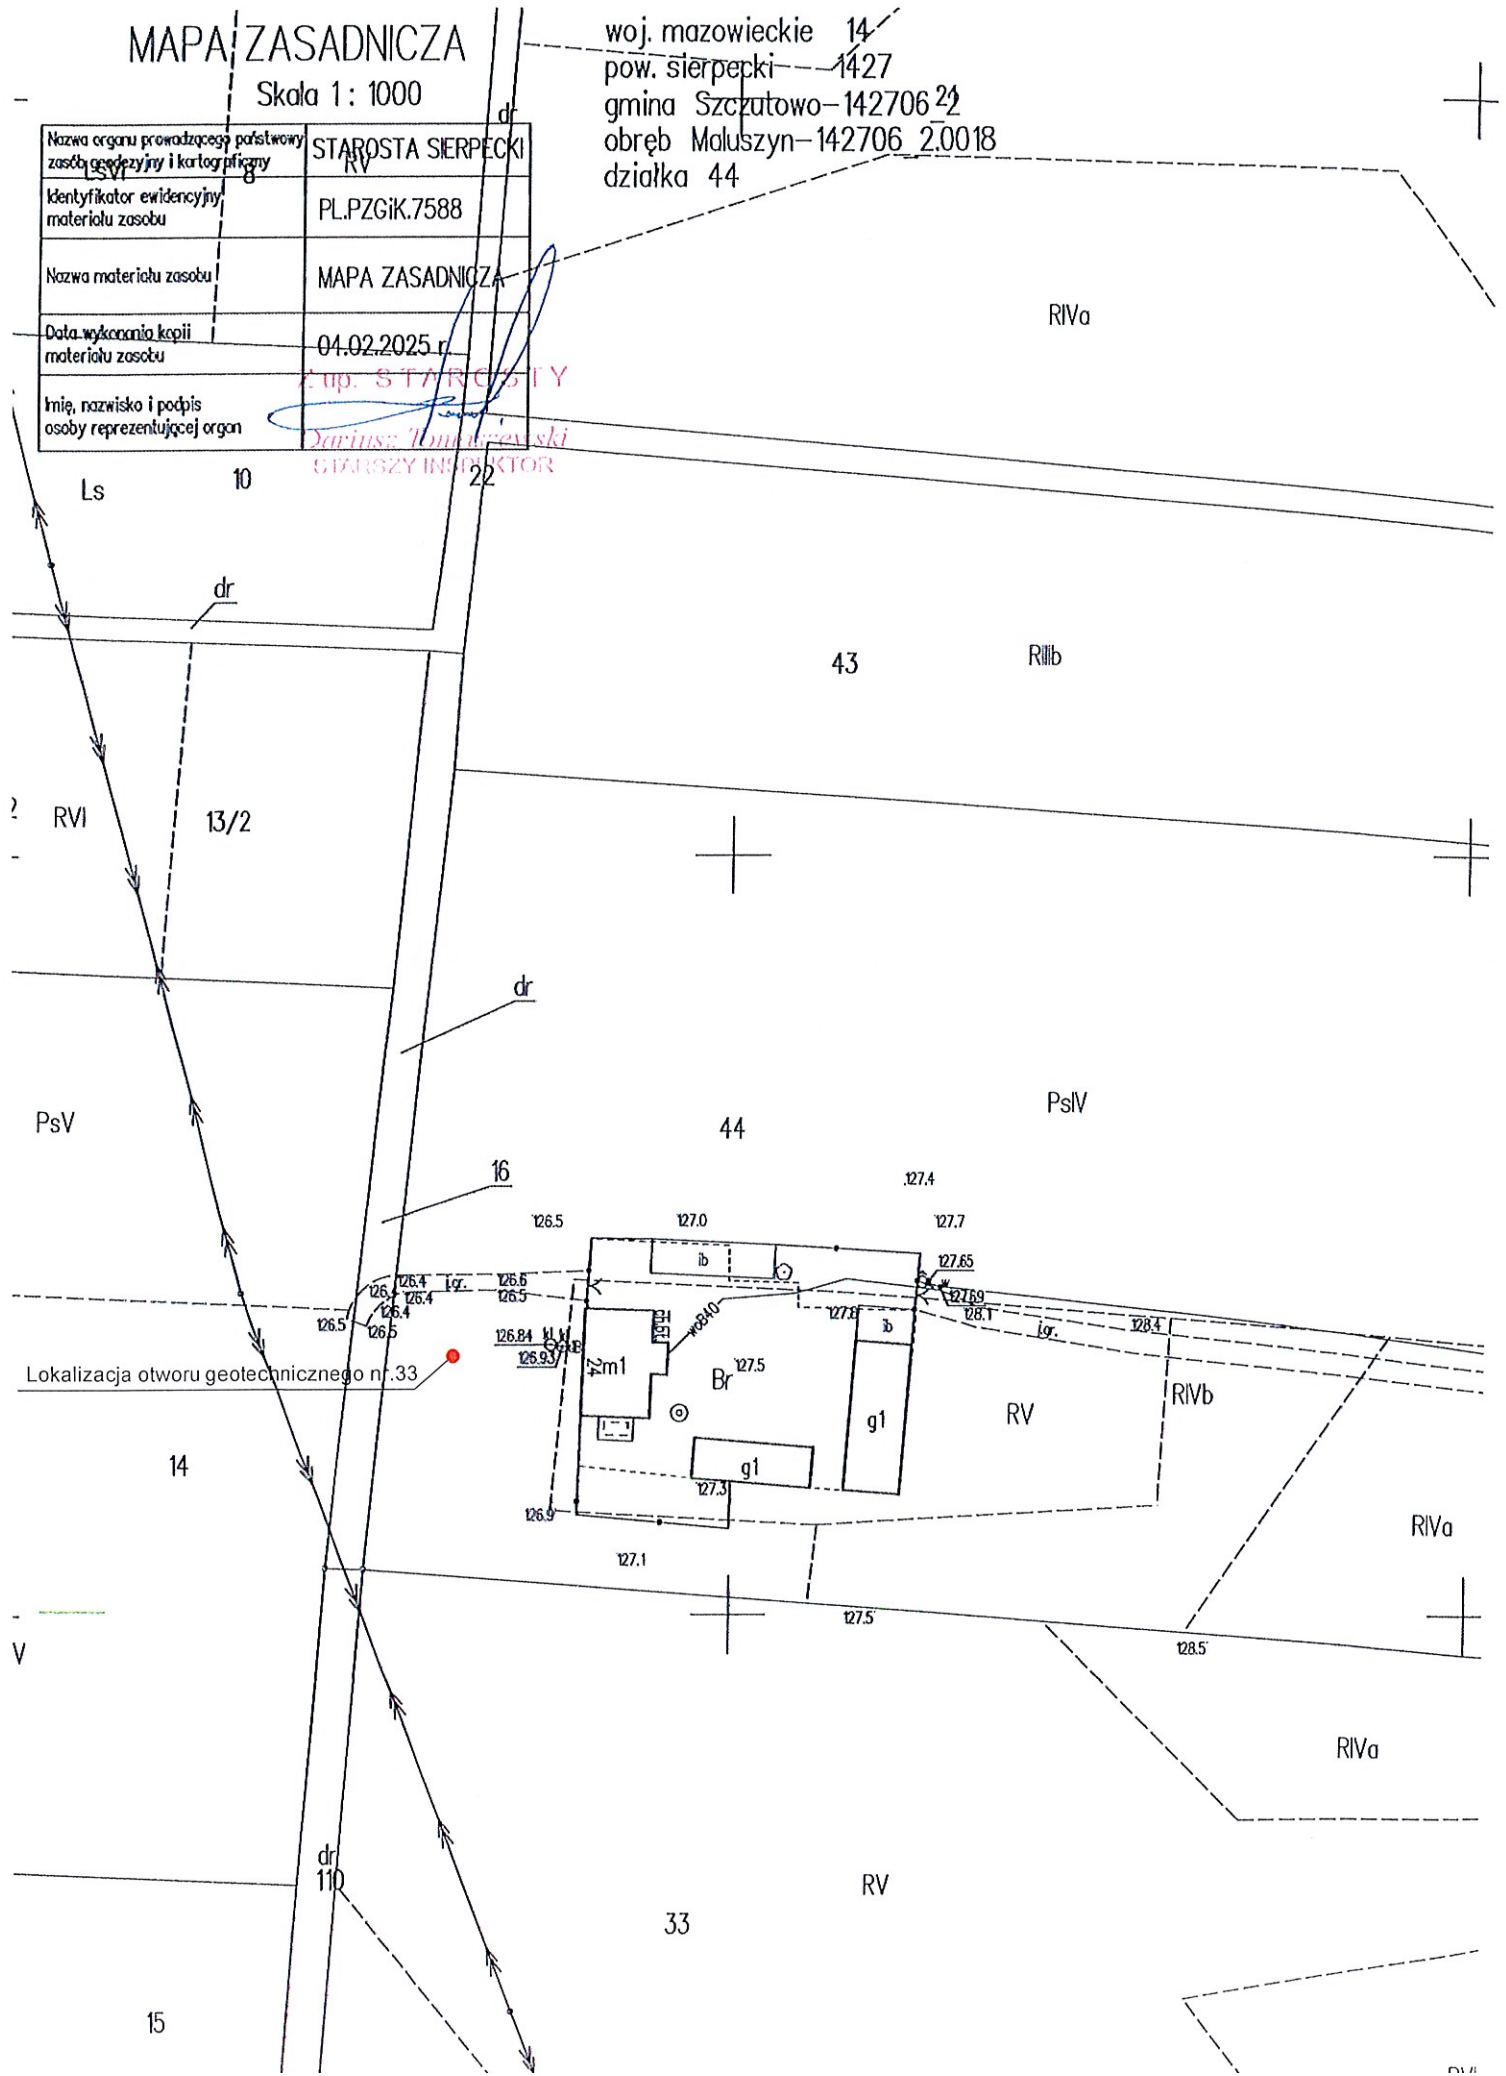

Mariusz Żołędowski 87-800 Włocławek ul.Ziołowa 1a			KARTA OTWORU BADAWCZEGO Profil nr:34					Zał.34			
								Wiertnica:			
Miejscowość: Maluszyn Gmina: Szczutowo Powiat:sierpecki Województwo: Mazowieckie			Objekt:Przydomowa oczyszczalnia ścieków-Maluszyn dz.nr.27/1 Zlecniodawca:Gmina Szczutowo Wiercenie:Mariusz Żołędowski Dozór hydrogeologiczny:Waldemar Blachowski				System wiercenia: ręczny				
							Rzędna: 126.0m n.p.m				
							Skala: 1 : 25		Data wiercenia:18.11.2024		
	Głębokość zwięciadła wody	Stratygrafia	Profil litologiczny		Przekrój	Opis litologiczny	Symbol gruntu	Warstwa geotechniczna	Wilgotność	Stan gruntu	
	[m p.p.t.]		[m]		[m]						
1	2	3	4	5	6	7	8	9	10	11	
Nie nawiercono		Nasypy	Nasyp			Humus	H	I	mw	szg	
		Holocen		0,60							
				1,0		Piasek drobny	Pd	II	w	szg	
		Czwartorzęd		1,40		Piasek średni	Pś	II	w	szg	
				2,0							
				2,10		Glina piaszczysta	Gp	III	m	pl	
				3,0							
				3,40							
		3,80		Glina	G	II	nw	tpl			
		4,0									
				4,00							

MAPA ZASADNICZA

Skala 1 : 1000

Nazwa organu prowadzącego państwowy zasób geodezyjny i kartograficzny	STAROSTA SIERPECKI
Identyfikator ewidencyjny materiału zasobu	PL.PZGIK.7588
Nazwa materiału zasobu	MAPA ZASADNICZA
Data wykonania kopii materiału zasobu	04.02.2025 r.
Imię, nazwisko i podpis osoby reprezentującej organ	<i>[Signature]</i> Z. J. STALOSZY Starszy Inspektor

woj. mazowieckie 14
pow. sierpecki 1427
gmina Szczutowo-142706_2
obręb Maluszyn-142706_2.0018
działka 27/1

RV

PsV

27/1

W

RIVb

Lokalizacja otworu geotechnicznego nr.34

27/1

RIVb

RIVb


PsV

124.5

125.4

RV

126.0

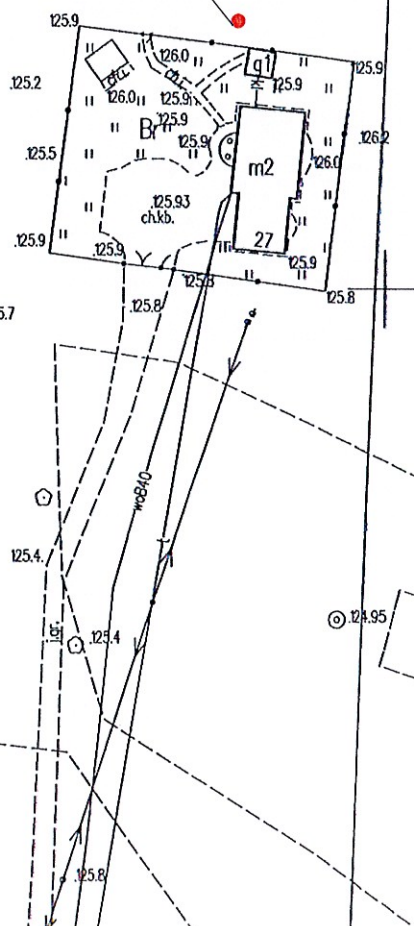

Mariusz Żołędowski 87-800 Włocławek ul.Ziołowa 1a			KARTA OTWORU BADAWCZEGO Profil nr:35					Zał.35		
Miejscowość: Maluszyn Gmina: Szczutowo Powiat:sierpecki Województwo: Mazowieckie			Objekt:Przydomowa oczyszczalnia ścieków-Maluszyn dz.nr.47/4 Zleceńodawca:Gmina Szczutowo Wiercenie:Mariusz Żołędowski Dozór hydrogeologiczny:Waldemar Blachowski			System wiercenia: ręczny				
						Rzędna: 129,7m n.p.m				
						Skala: 1 : 25		Data wiercenia:18.11.2024		
Głębokość zwierciadła wody	Stratygrafia	Profil litologiczny		Przekrój	Opis litologiczny	Symbol gruntu	Warstwa geotechniczna	Włogotność	Stan gruntu	
[m p.p.t.]		[m]		[m]						
1	2	3	4	5	6	7	8	9	10	11
		Nasypy Nasyp				Humus	H	I	mw	szg
		Holocen		0,60						
			-1,0			Piasek drobny	Pd	II	w	szg
				1,40		Gлина piaszczysta	Gp	II	m	pl
		Czwartorzęd	-2,0							
				2,10		Glina	G	III	nw	pl
			-3,0							
				3,40						
				3,80		Glina	G	II	nw	tpl
			-4,0							
				4,00						

0,5


0,7

MAPA ZASADNICZA

Skala 1: 1000

woj. mazowieckie 14
pow. sierpecki 1427
gmina Szczutowo-142706_2
obręb Maluszyn-142706_2.0018
działka 47/4

Nazwa organu prowadzącego państwowy zasób geodezyjny i kartograficzny	STAROSTA SIERPECKI
Nazwa materiału zasobu	MAPA ZASADNICZA
Data wykonania kopii materiału zasobu	04.02.2025 r.
Imię, nazwisko i podpis osoby reprezentującej organ	<i>[Signature]</i> Zup. STAROSTA Dariusz Januszewski INSPEKTOR

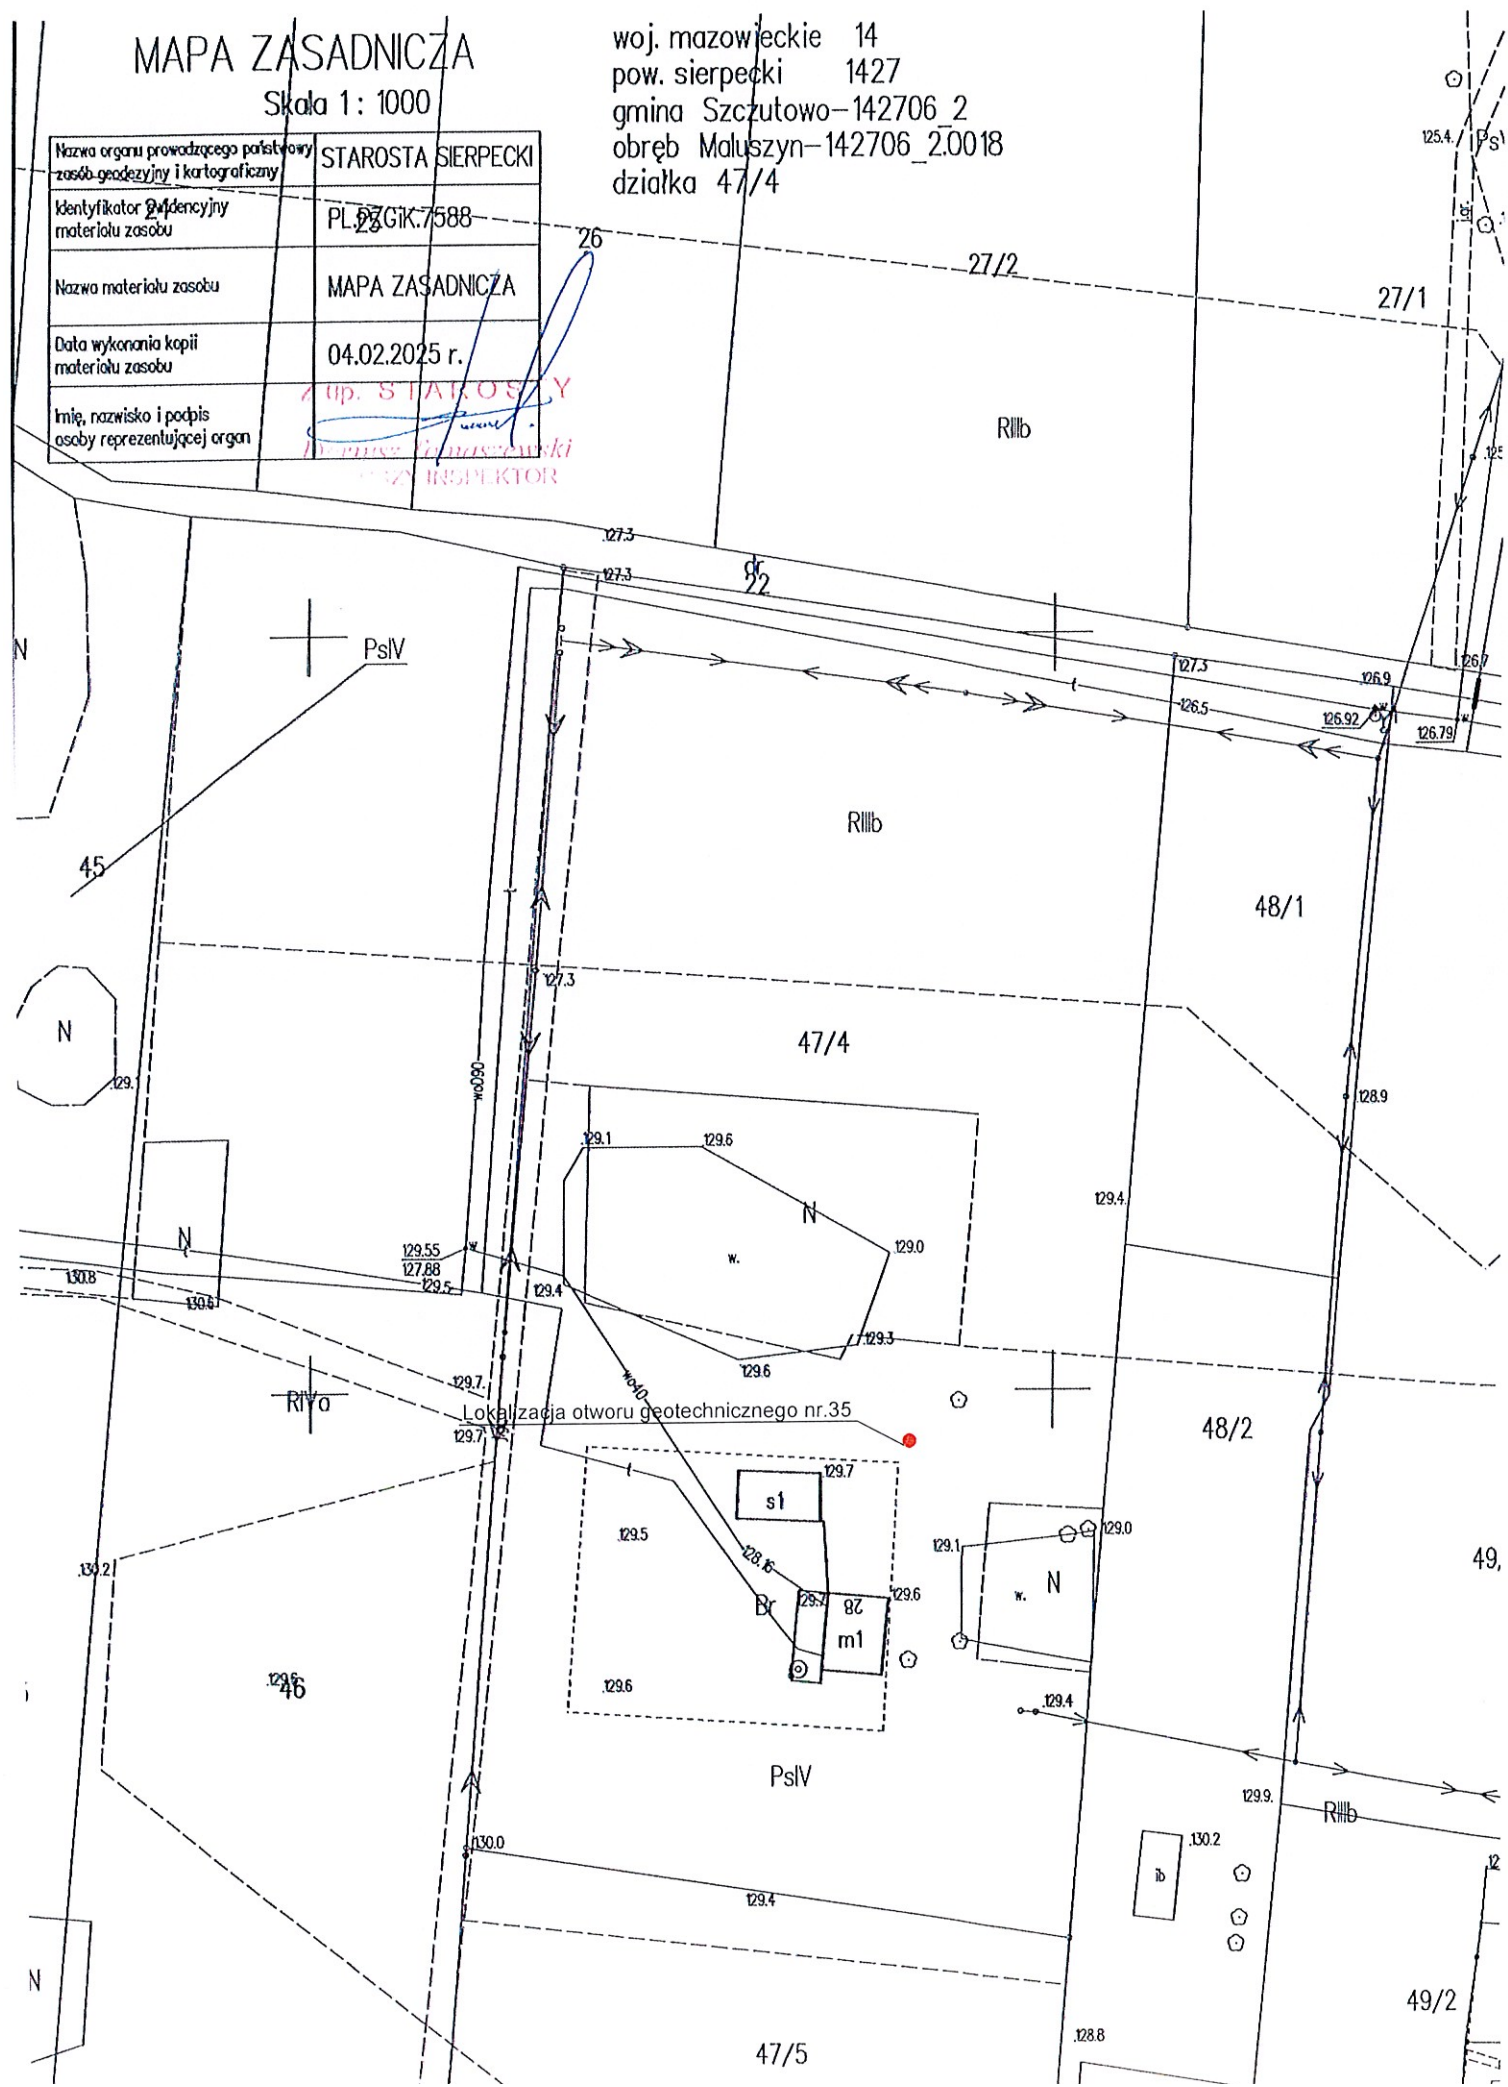

Mariusz Żołędowski 87-800 Włocławek ul.Ziolowa 1a			KARTA OTWORU BADAWCZEGO					Zał.36		
			Profil nr:36					Wiertnica:		
Miejscowość: Maluszyn Gmina: Szczutowo Powiat: sierpecki Województwo: Mazowieckie			Objekt: Przydomowa oczyszczalnia ścieków-Maluszyn dz.nr.52/2 Zleceńodawca: Gmina Szczutowo Wiercenie: Mariusz Żołędowski Dozór hydrogeologiczny: Waldemar Blachowski					System wiercenia: ręczny		
								Rzędna: 128,0m n.p.m		
								Skala: 1 : 25		Data wiercenia: 18.11.2024
Głębokość zwierciadła wody	Stratygrafia	Profil litologiczny		Przekrój	Opis litologiczny	Symbol gruntu	Warstwa geotechniczna	Wilgotność	Stan gruntu	
[m p.p.t.]		[m]	[m]							
1	2	3	4	5	6	7	8	9	10	11
		Nasypy Nasyp				Humus	H	I	mw	szg
		Holocen	0,60		0,60	Piasek gliniasty	Pg	II	w	szg
			1,0		1,40	Gлина piaszczysta	Gp	II	m	pl
		Czwartorzęd	2,0		2,10	Gлина	G	III	nw	pl
			3,0		3,40					
					3,80	Gлина	G	II	nw	tpl
			4,0		4,00					

Diagram showing the borehole profile with depth markers (0,5, 0,7, 1,0, 2,0, 3,0, 3,40, 3,80, 4,0) and groundwater level indicators (0,5, 0,7).

125.4

MAPA ZASADNICZA

Skala 1: 1000

27/2

Nazwa organu prowadzącego państwowy zasób geodezyjny i kartograficzny	STAROSTA SIERPECKI
Identyfikator ewidencyjny materiału zasobu	RIVb PL.PZGiK.7588
Nazwa materiału zasobu	MAPA ZASADNICZA
Data wykonania kopii materiału zasobu	04.02.2025 r.
Imię, nazwisko i podpis osoby reprezentującej organ	<i>[Signature]</i> Z up. STAROSTY Dariusz Tomaszewski CIĘŻARZY INSPEKTOR

woj. mazowieckie 14
pow. sierpecki 1427
gmina Szczutowo-142706 2
obręb Maluszyn-142706_2.0018
działka 52/2

29

125.9


126.5

RIVb


49/5

50

51

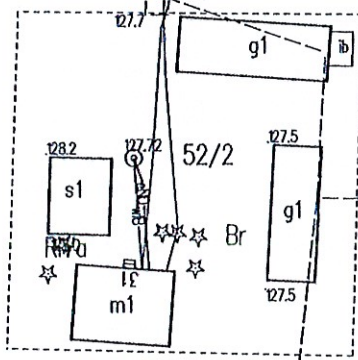

RIIIb

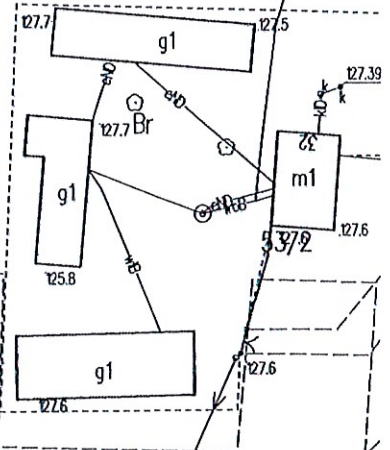

Lokalizacja otworu geotechnicznego nr.36

N


Mariusz Żołędowski 87-800 Włocławek ul.Ziołowa 1a			KARTA OTWORU BADAWCZEGO Profil nr:37					Zał.37		
								Wiertnica:		
Miejscowość: Maluszyn Gmina: Szczutowo Powiat:sierpecki Województwo: Mazowieckie			Obiekt:Przydomowa oczyszczalnia ścieków-Maluszyn dz.nr.52/2 Zleceniodawca:Gmina Szczutowo Wiercenie:Mariusz Żołędowski Dozór hydrogeologiczny:Waldemar Blachowski			System wiercenia: ręczny				
						Rzędna: 127,5m n.p.m				
						Skala: 1 : 25		Data wiercenia:18.11.2024		
Głębokość zwierciadła wody	Stratygrafia	Profil litologiczny		Przekrój	Opis litologiczny		Symbol gruntu	Warstwa geotechniczna	Wilgotność	Stan gruntu
[m p.p.t.]		[m]		[m]						
1	2	3	4	5	6	7	8	9	10	11
		Nasypy Nasyp				Humus	H	I	mw	szg
		Holocen			0,60					
			1,0			Piasek gliniasty	Pg	II	w	szg
					1,40					
						Glina piaszczysta	Gp	II	m	pl
			2,0							
		Czwartorzęd			2,10					
						Glina	G	III	nw	pl
					3,40					
						Glina	G	II	nw	tpl
					3,80					
			4,0		4,00					

MAPA ZASADNICZA

Skala 1: 1000

Identyfikator ewidencyjny materiału zasobu	PL.PZGiK.7588
Nazwa materiału zasobu	MAPA ZASADNICZA
Data wykonania kopii materiału zasobu	04.02.2025 r.
Imię, nazwisko i podpis osoby reprezentującej organ	<i>Dariusz Tomaszewski</i> STAROSTA SIERPECKI

woj. mazowieckie 14
pow. sierpecki 1427
gmina Szczutowo-142706_2
obręb Maluszyn-142706_2.0018
działka 53/2

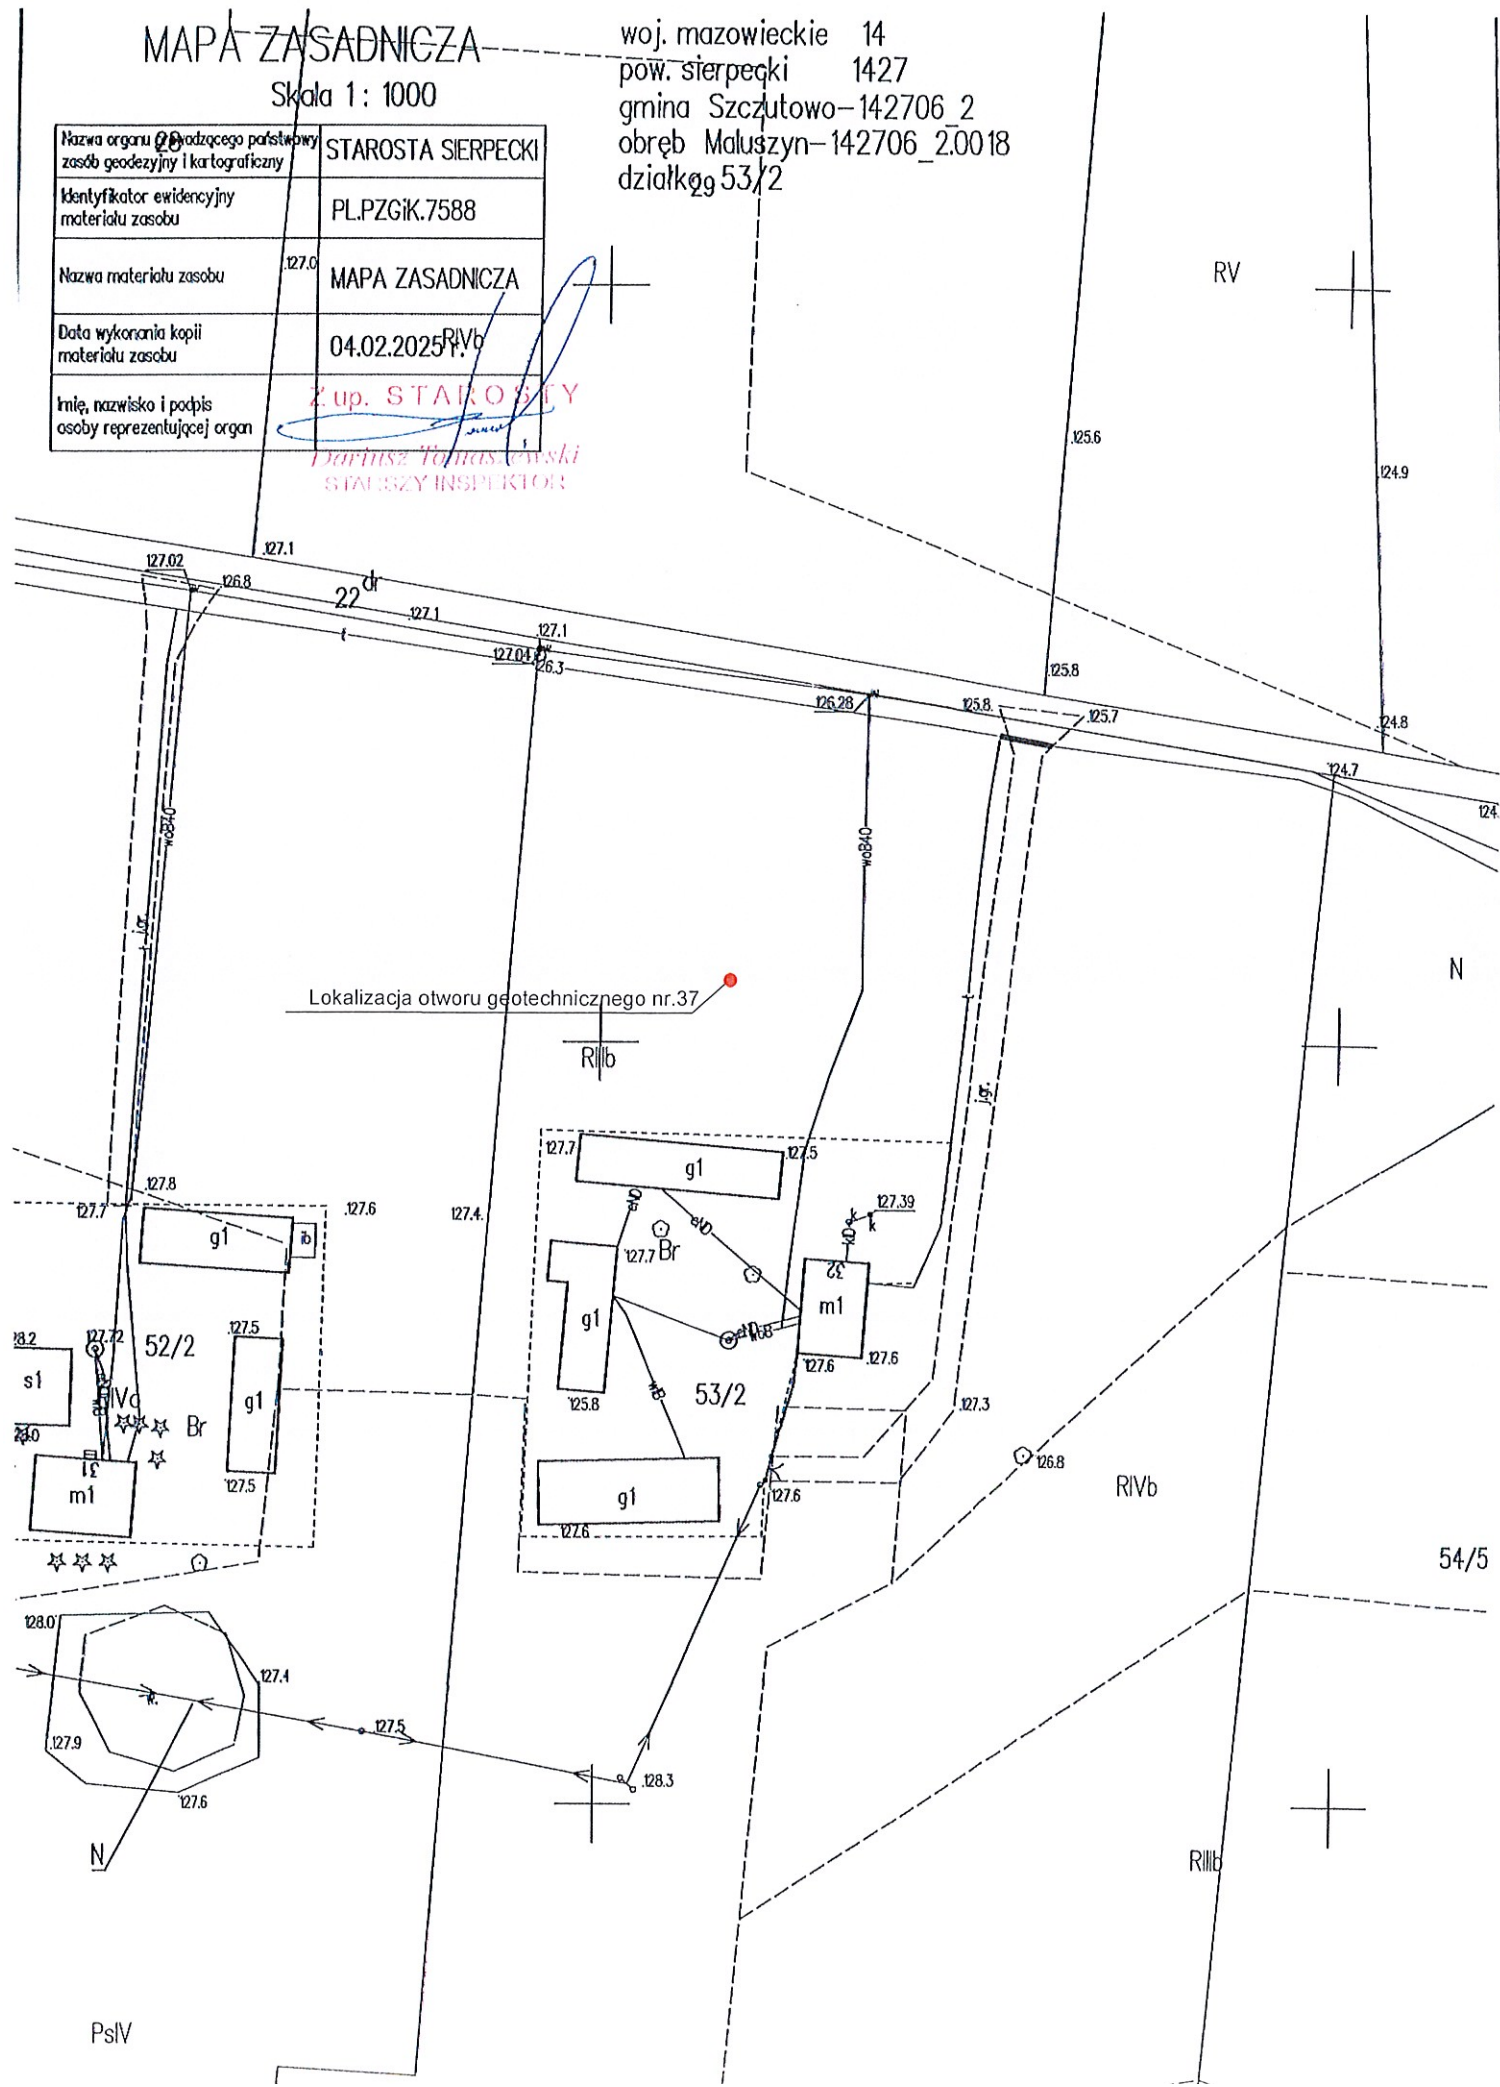

RVI

MAPA ZASADNICZA


Skala 1: 1000

Nazwa organu prowadzącego państwowy zasób geodezyjny i kartograficzny	STAROSTA SIERPECKI
Identyfikator ewidencyjny materiału zasobu	PL.PZGiK.7588
Nazwa materiału zasobu	MAPA ZASADNICZA
Data wykonania kopii materiału zasobu	04.02.2025 r.
RV	34
Imię, nazwisko i podpis osoby reprezentującej organ	<i>[Signature]</i>

Z up. STAROSTY

Dariusz Tomaszewski

woj. mazowieckie 14
pow. sierpecki 1427
gmina Szczutowo 142706 2
obręb Maluszyn 142706 2.0018
działka 56/2

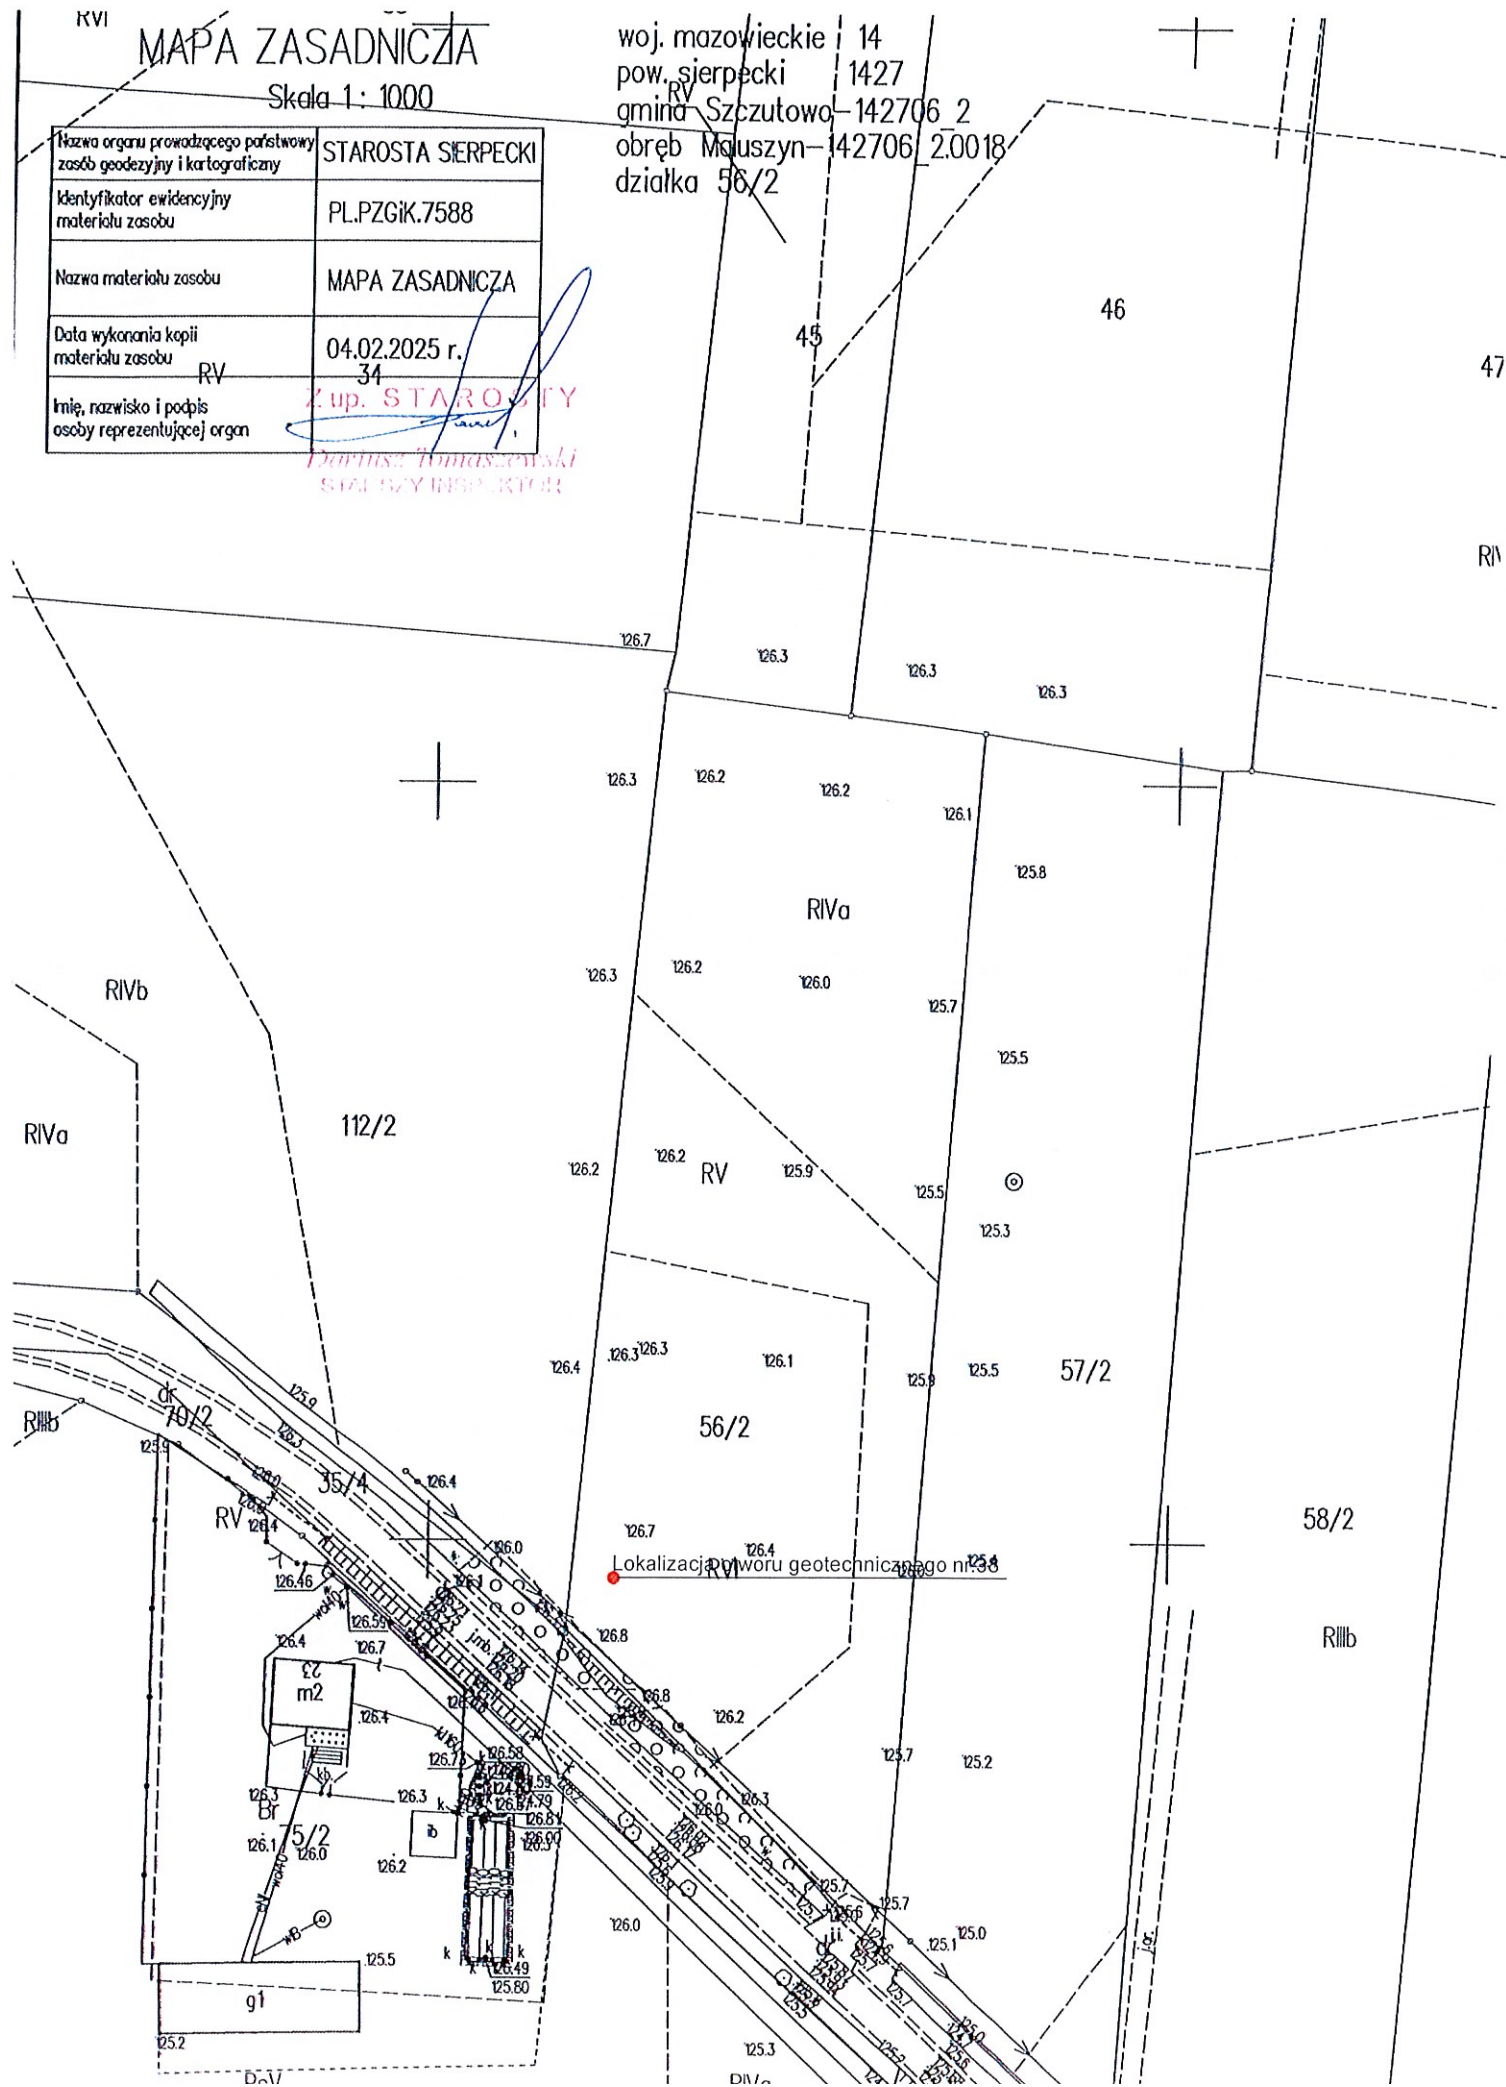

Mariusz Żołędowski 87-800 Włocławek ul.Ziołowa 1a			KARTA OTWORU BADAWCZEGO Profil nr:39					Zał.39			
								Wiertnica:			
Miejscowość: Mierzęcín Gmina: Szczutowo Powiat:sierpecki Województwo: Mazowieckie			Objekt:Przydomowa oczyszczalnia ścieków-Mierzęcín dz.nr.2 Zleceniodawca:Gmina Szczutowo Wiercenie:Mariusz Żołędowski Dozór hydrogeologiczny:Waldemar Blachowski				System wiercenia: ręczny				
							Rzędna: 115,8m n.p.m				
							Skala: 1 : 25		Data wiercenia:18.11.2024		
	Głębokość z wierciadła wody	Stratygrafia	Profil litologiczny		Przekrój	Opis litologiczny	Symbol gruntu	Warstwa geotechniczna	Wilgotność	Stan gruntu	
	[m p.p.t.]		[m]								[m]
1	2	3	4	5	6	7	8	9	10	11	
		Nasypy				Humus	H	I	mw	szg	
			Holocen		0,60						
		Czwartorzęd	1,0			Piasek drobny	Pd	II	mw	szg	
					1,40		Piasek średni	Pś	II	mw	szg
			2,0								
					2,10		Piasek gliniasty	Pg	III	w	zg
			3,0								
				3,40							
				3,80		Glina	G	II	m	tpl	
			4,0		4,00						

MAPA ZASADNICZA

Skala 1:1000

woj. mazowieckie 14/
pow. sierpecki 1427
gmina Pszczutowo 142706 2
obręb Mierzęcino 142706_2.0019
działka 2

Nazwa organu prowadzącego państwowy zasób geodezyjny i kartograficzny	STAROSTA SIERPECKI
Identyfikator ewidencyjny materiału zasobu	PLPZGIK.7588
Nazwa materiału zasobu	MAPA ZASADNICZA
Data wykonania kopii materiału zasobu	04.02.2025 r.
Imię, nazwisko i podpis osoby reprezentującej organ	<i>[Signature]</i>

ZD. STAROSTY
Piotr Tomaszewski
GŁÓWNY INSPEKTOR

RVI
179/1

180/1

RV

EV

PsV

Lokalizacja otworu geotechnicznego nr.39

Lzr

1/1

RVI

7

6


Mariusz Żołędowski 87-800 Włocławek ul.Ziołowa 1a			KARTA OTWORU BADAWCZEGO Profil nr:40					Zał.40			
								Wiertnica:			
Miejscowość: Mierzęcín Gmina: Szczutowo Powiat:sierpecki Województwo: Mazowieckie			Obiekt:Przydomowa oczyszczalnia ścieków-Mierzęcín dz.nr.338/1 Zlecniodawca:Gmina Szczutowo Wiercenie:Mariusz Żołędowski Dozór hydrogeologiczny:Waldemar Blachowski				System wiercenia: ręczny				
							Rzędna: 117,0m n.p.m				
							Skala: 1 : 25		Data wiercenia:18.11.2024		
	Głębokość zwierciadła wody	Stratygrafia	Profil litologiczny		Przekrój	Opis litologiczny	Symbol gruntu	Warstwa geotechniczna	Wilgotność	Stan gruntu	
	[m p.p.t.]		[m]		[m]						
1	2	3	4	5	6	7	8	9	10	11	
		Nasypy Nasyp				Humus	H	I	mw	szg	
			Holocen			0,60					
		Czwartorzęd	1,0			Piasek drobny	Pd	II	mw	szg	
					1,40		Piasek średni	Pś	II	mw	szg
					2,10		Piasek gliniasty	Pg	III	w	zg
					3,40						
				3,80		Glina	G	II	m	tpl	
			4,0		4,00						

MAPA ZASADNICZA

Skala 1 : 1000

Nazwa organu prowadzącego państwowy zasób geodezyjny i kartograficzny	STAROSTA SIERPECKI
Identyfikator ewidencyjny materiału zasobu	PL.PZG.17588
Nazwa materiału zasobu	MAPA ZASADNICZA
Data wykonania kopii materiału zasobu	04.02.2025 r.

woj. mazowieckie 14
pow. sierpecki 1427
gmina Szczutowo-142706 2
obręb Mierzęcin-142706_2.0019
działka 338/1

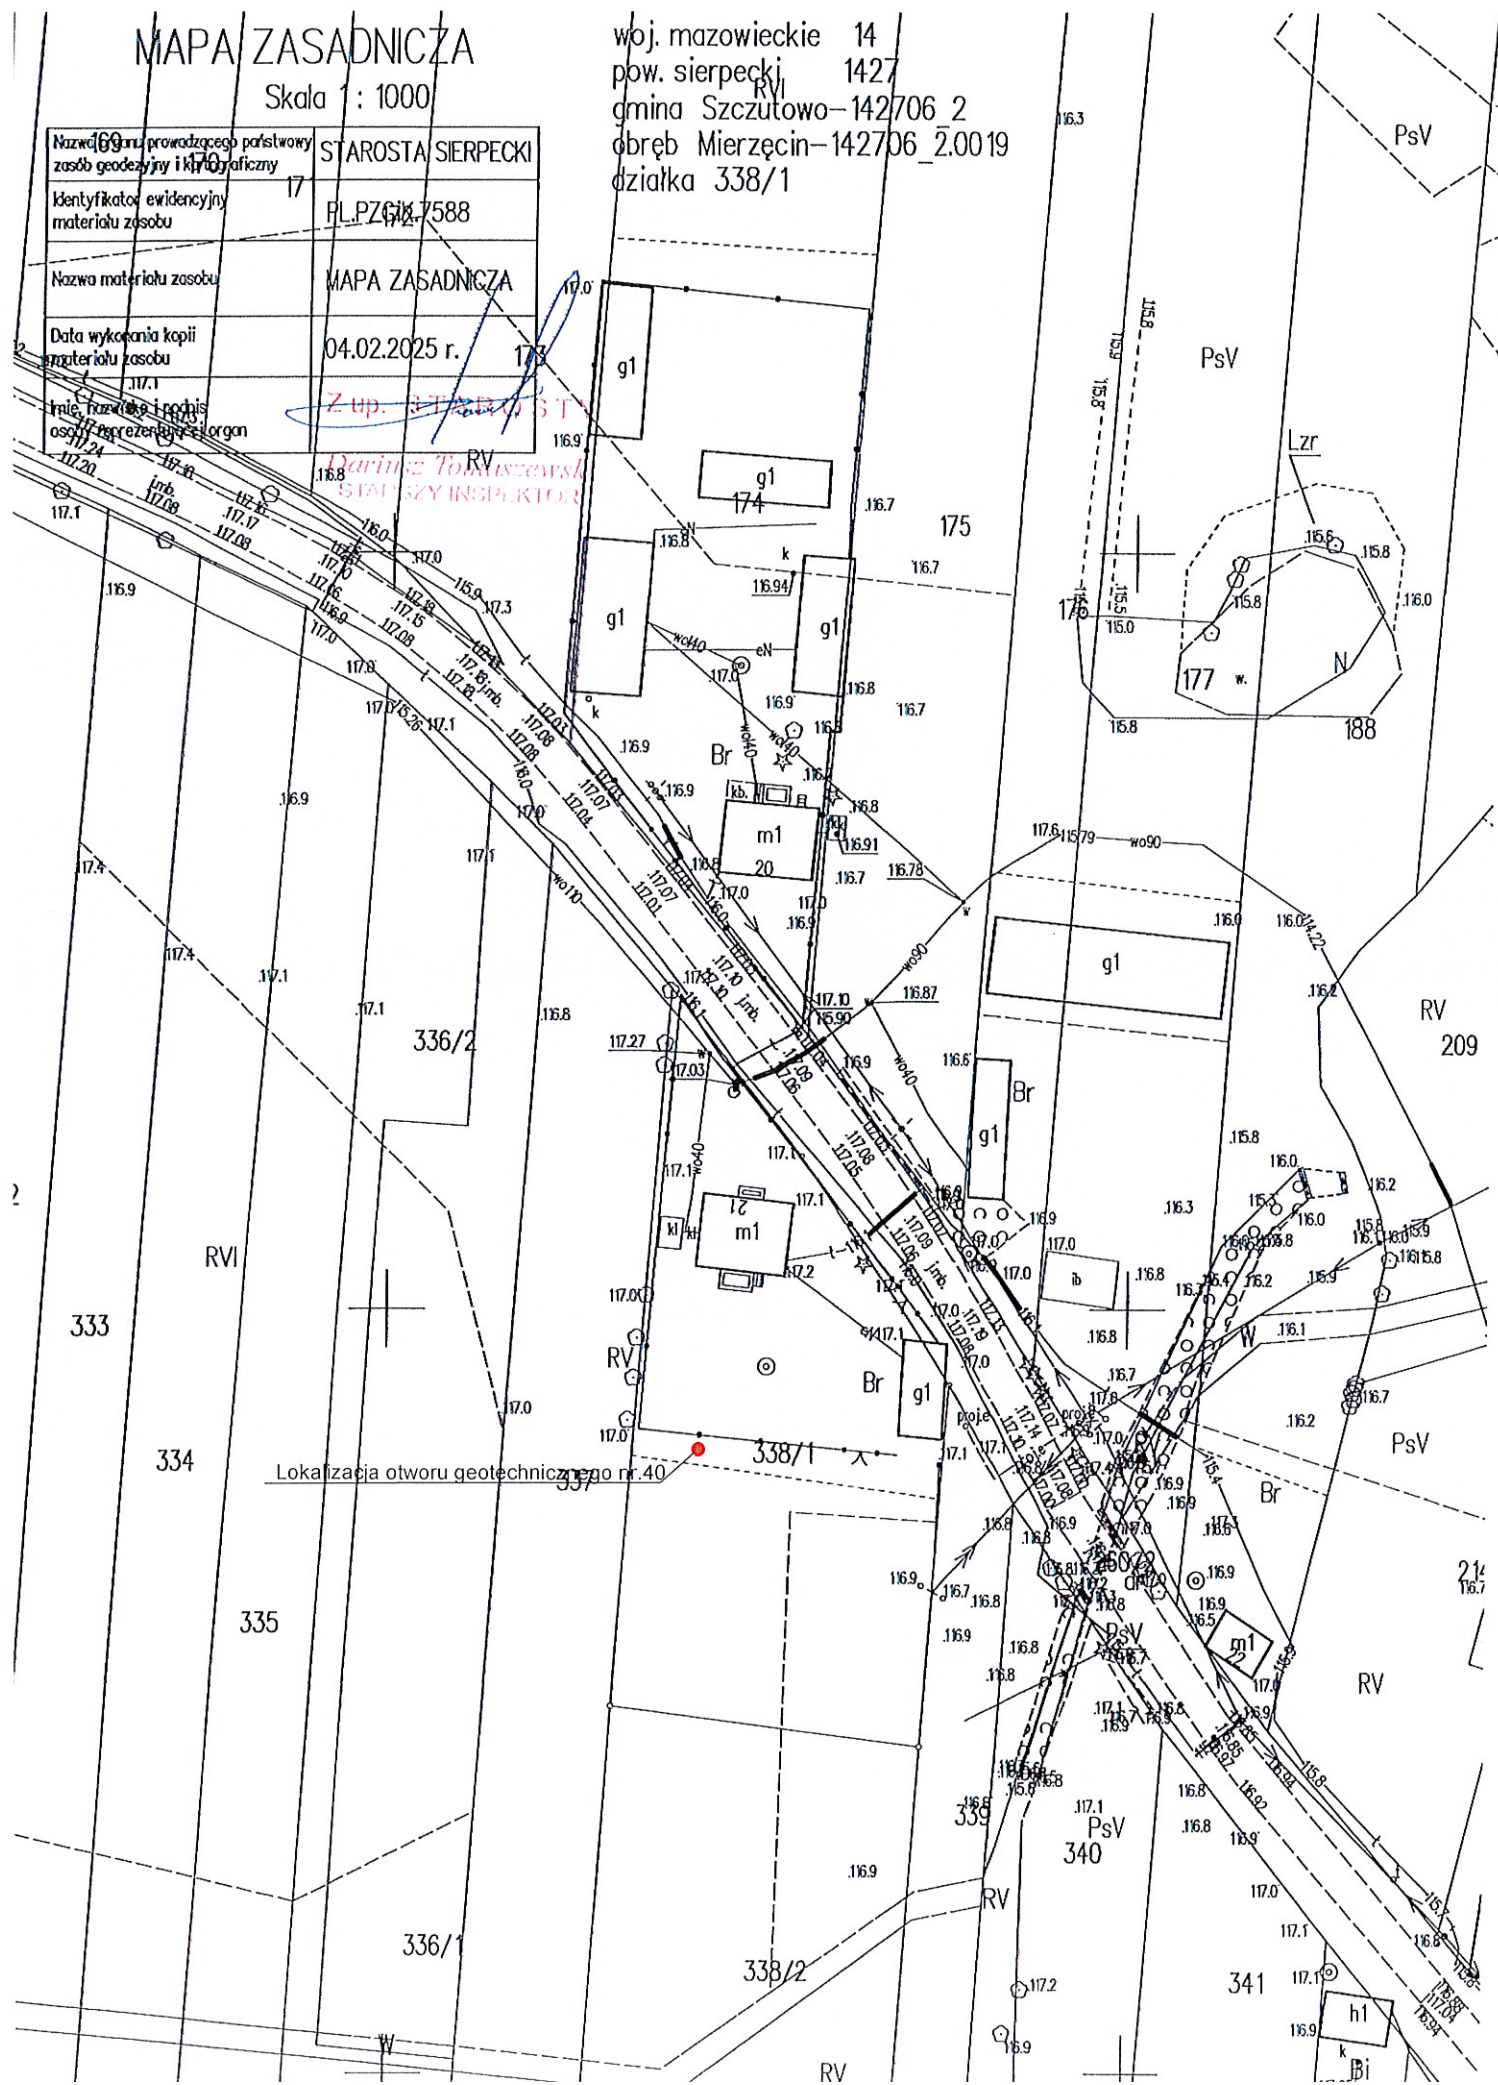

Mariusz Żołędowski 87-800 Włocławek ul.Ziołowa 1a			KARTA OTWORU BADAWCZEGO					Zał.41		
								Wiertnica:		
Miejscowość: Mierzęcín Gmina: Szczutowo Powiat:sierpecki Województwo: Mazowieckie			Obiekt:Przydomowa oczyszczalnia ścieków-Mierzęcín dz.nr.227 Zlecniodawca:Gmina Szczutowo Wiercenie:Mariusz Żołędowski Dozór hydrogeologiczny:Waldemar Blachowski				System wiercenia: ręczny			
							Rzędna: 116.7m n.p.m			
							Skala: 1 : 25		Data wiercenia:18.11.2024	
	Głębokość zwiarcia wody	Stratygrafia	Profil litologiczny		Przekrój	Opis litologiczny	Symbol gruntu	Warstwa geotechniczna	Wilgotność	Stan gruntu
	[m p.p.t.]		[m]		[m]					
1	2	3	4	5	6	7	8	9	10	11
		Nasypy Nasyp				Humus	H	I	mw	szg
		Holocen			0,60					
			1,0			Piasek drobny	Pd	II	w	szg
					1,40					
						Piasek średni	Pś	II	mw	szg
			2,0							
		Czwartorzęd			2,10					
						Piasek gliniasty	Pg	III	w	bzg
			3,0							
					3,40					
					3,80					
			4,0			Piasek gliniasty	Pg	II	m	pl
					4,00					

MAPA ZASADNICZA


Skala 1:1000

woj. mazowieckie 14
pow. sierpecki 1427
gmina Szcutowo-142706 2
obrob. Merzęcin-142706 2.0019
działka nr 227


Nazwa organu prowadzącego państwowy zasób geodezyjny i kartograficzny	STAROSTA SIERPECKI
Kod identyfikator ewidencyjny materiału zasobu	PL.PZGIK.7588
Nazwa materiału zasobu	MAPA ZASADNICZA
Data wykonania kopii materiału zasobu	19.08.2025 r.
Imię, nazwisko, podpis osoby reprezentującej organ	<i>Dariusz Tomaszewski</i> GŁÓWNY SPECJALISTA

Z up. STAROSTY

Dariusz Tomaszewski
GŁÓWNY SPECJALISTA

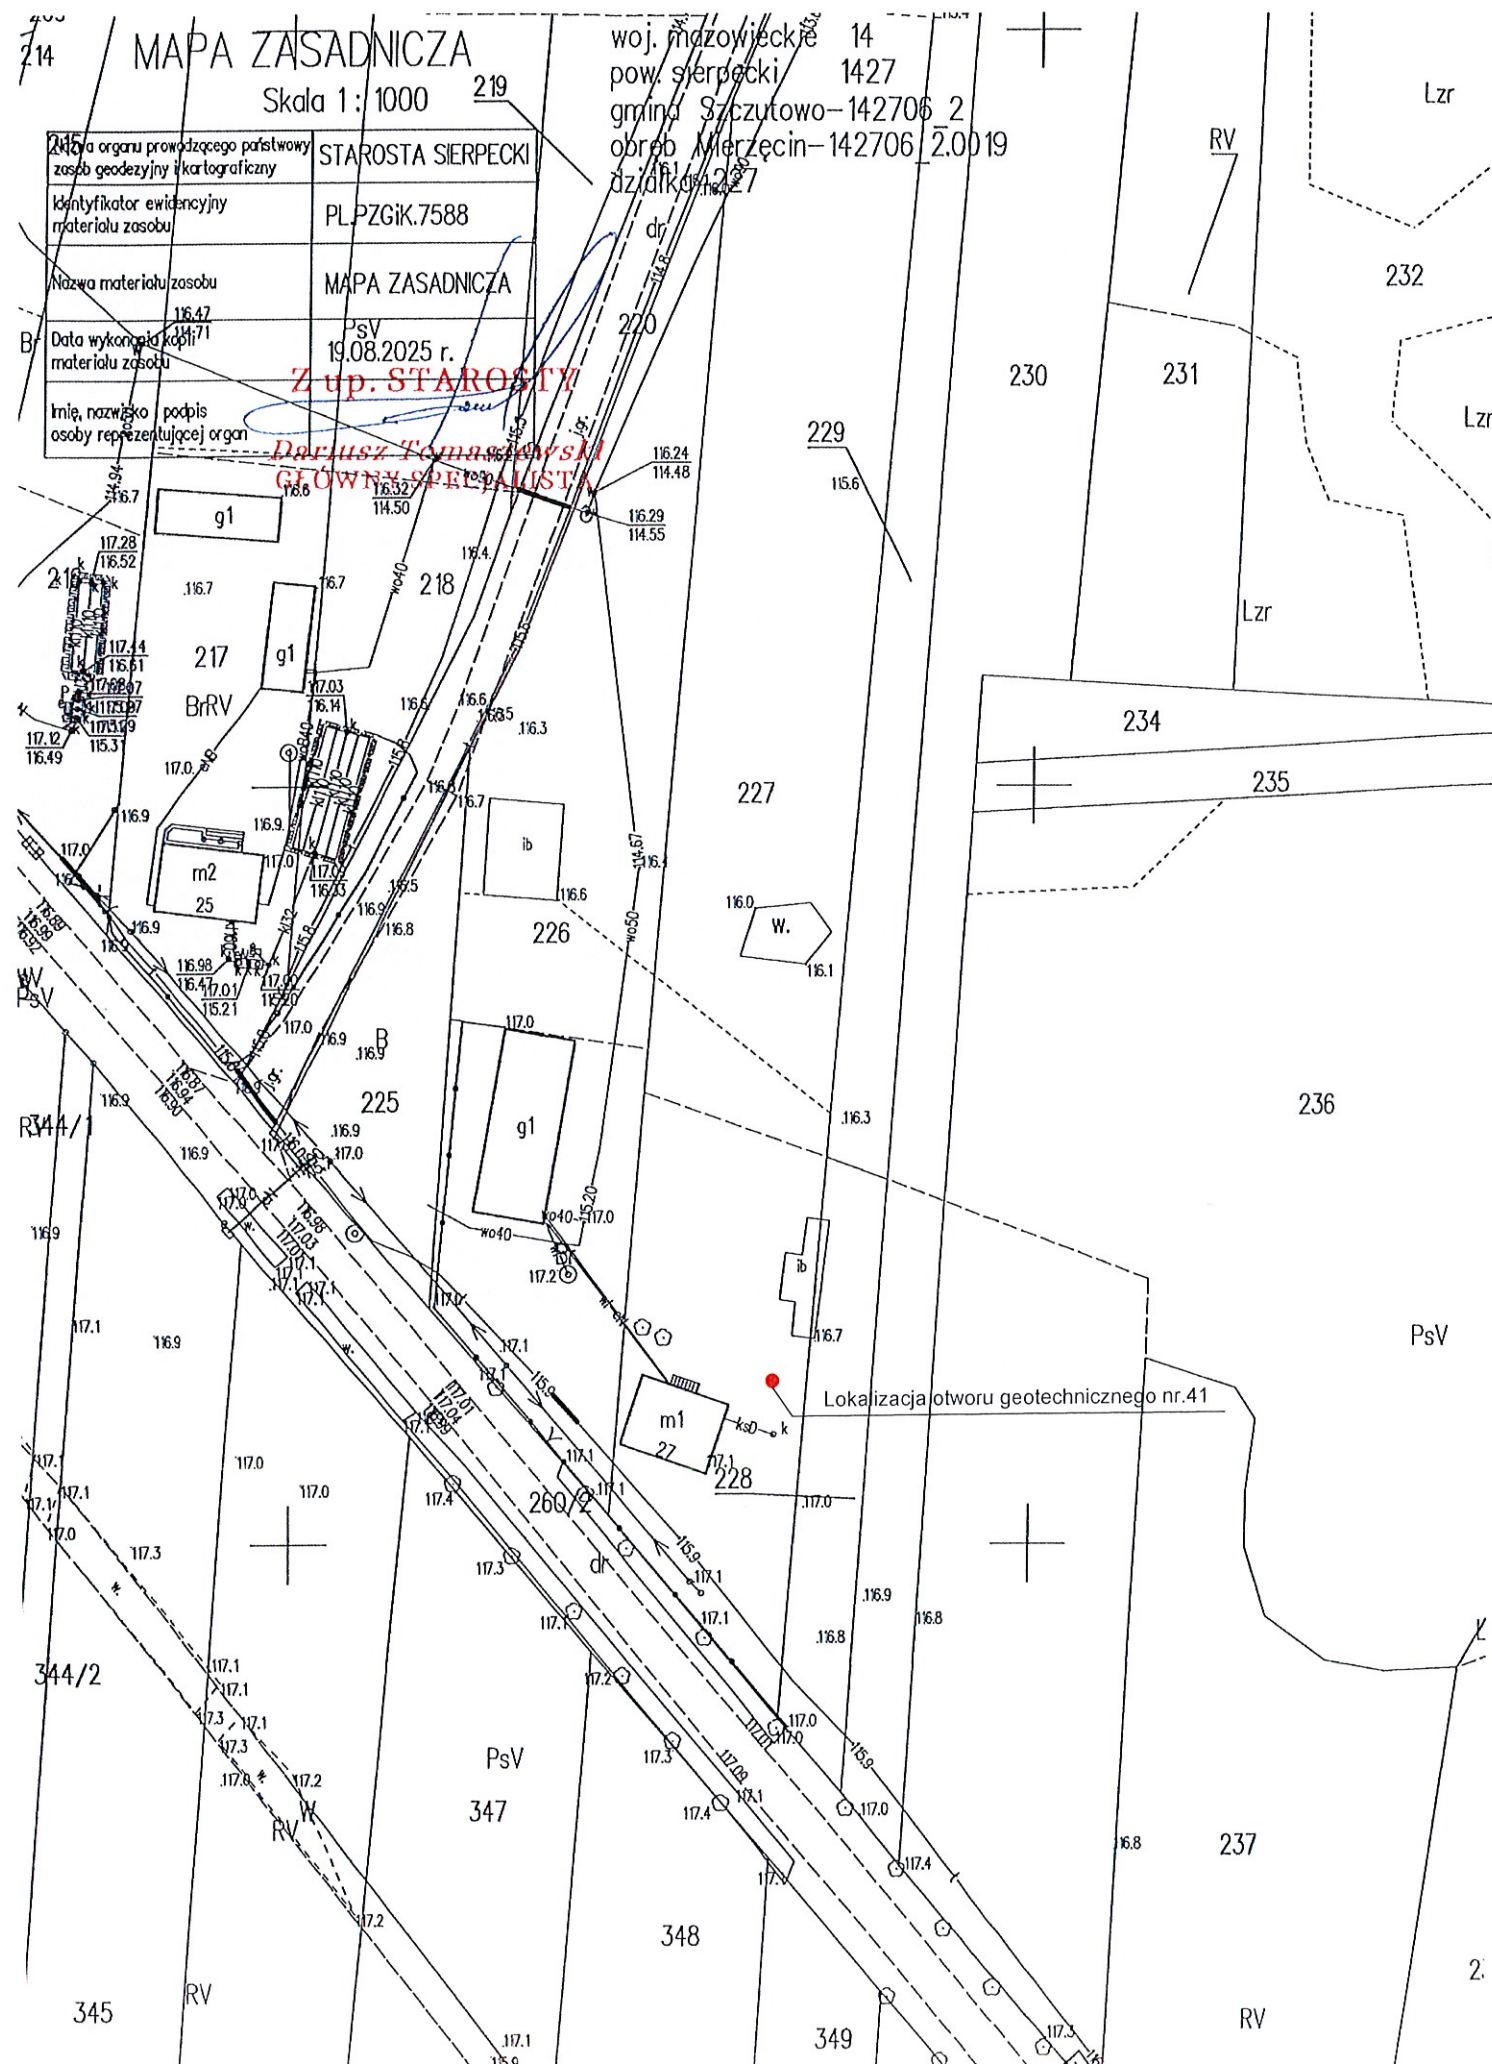

Mariusz Żołędowski 87-800 Włocławek ul.Ziołowa 1a			KARTA OTWORU BADAWCZEGO				Zał.42			
							Wiertnica:			
Miejscowość: Mierzęcín Gmina: Szczutowo Powiat:sierpecki Województwo: Mazowieckie			Obiekt:Przydomowa oczyszczalnia ścieków-Mierzęcín dz.nr.345 Zlecniodawca:Gmina Szczutowo Wiercenie:Mariusz Żołędowski Dozór hydrogeologiczny:Waldemar Blachowski				System wiercenia: ręczny			
							Rzędna: 117.1m n.p.m			
							Skala: 1 : 25		Data wiercenia:18.11.2024	
	Głębokość zwiariadła wody	Stratygrafia	Profil litologiczny		Przekrój	Opis litologiczny	Symbol gruntu	Warstwa geotechniczna	Wilgotność	Stan gruntu
	[m p.p.t.]		[m]		[m]					
1	2	3	4	5	6	7	8	9	10	11
		Nasypy Nasyp				Humus	H	I	mw	szg
		Holocen			0,60					
			1,0			Piasek drobny	Pd	II	w	szg
					1,40					
						Piasek średni	Pś	II	mw	szg
			2,0							
		Czwartorzęd			2,10					
						Piasek gliniasty	Pg	III	w	bzg
			3,0							
					3,40					
					3,80					
			4,0			Piasek gliniasty	Pg	II	m	pl
					4,00					

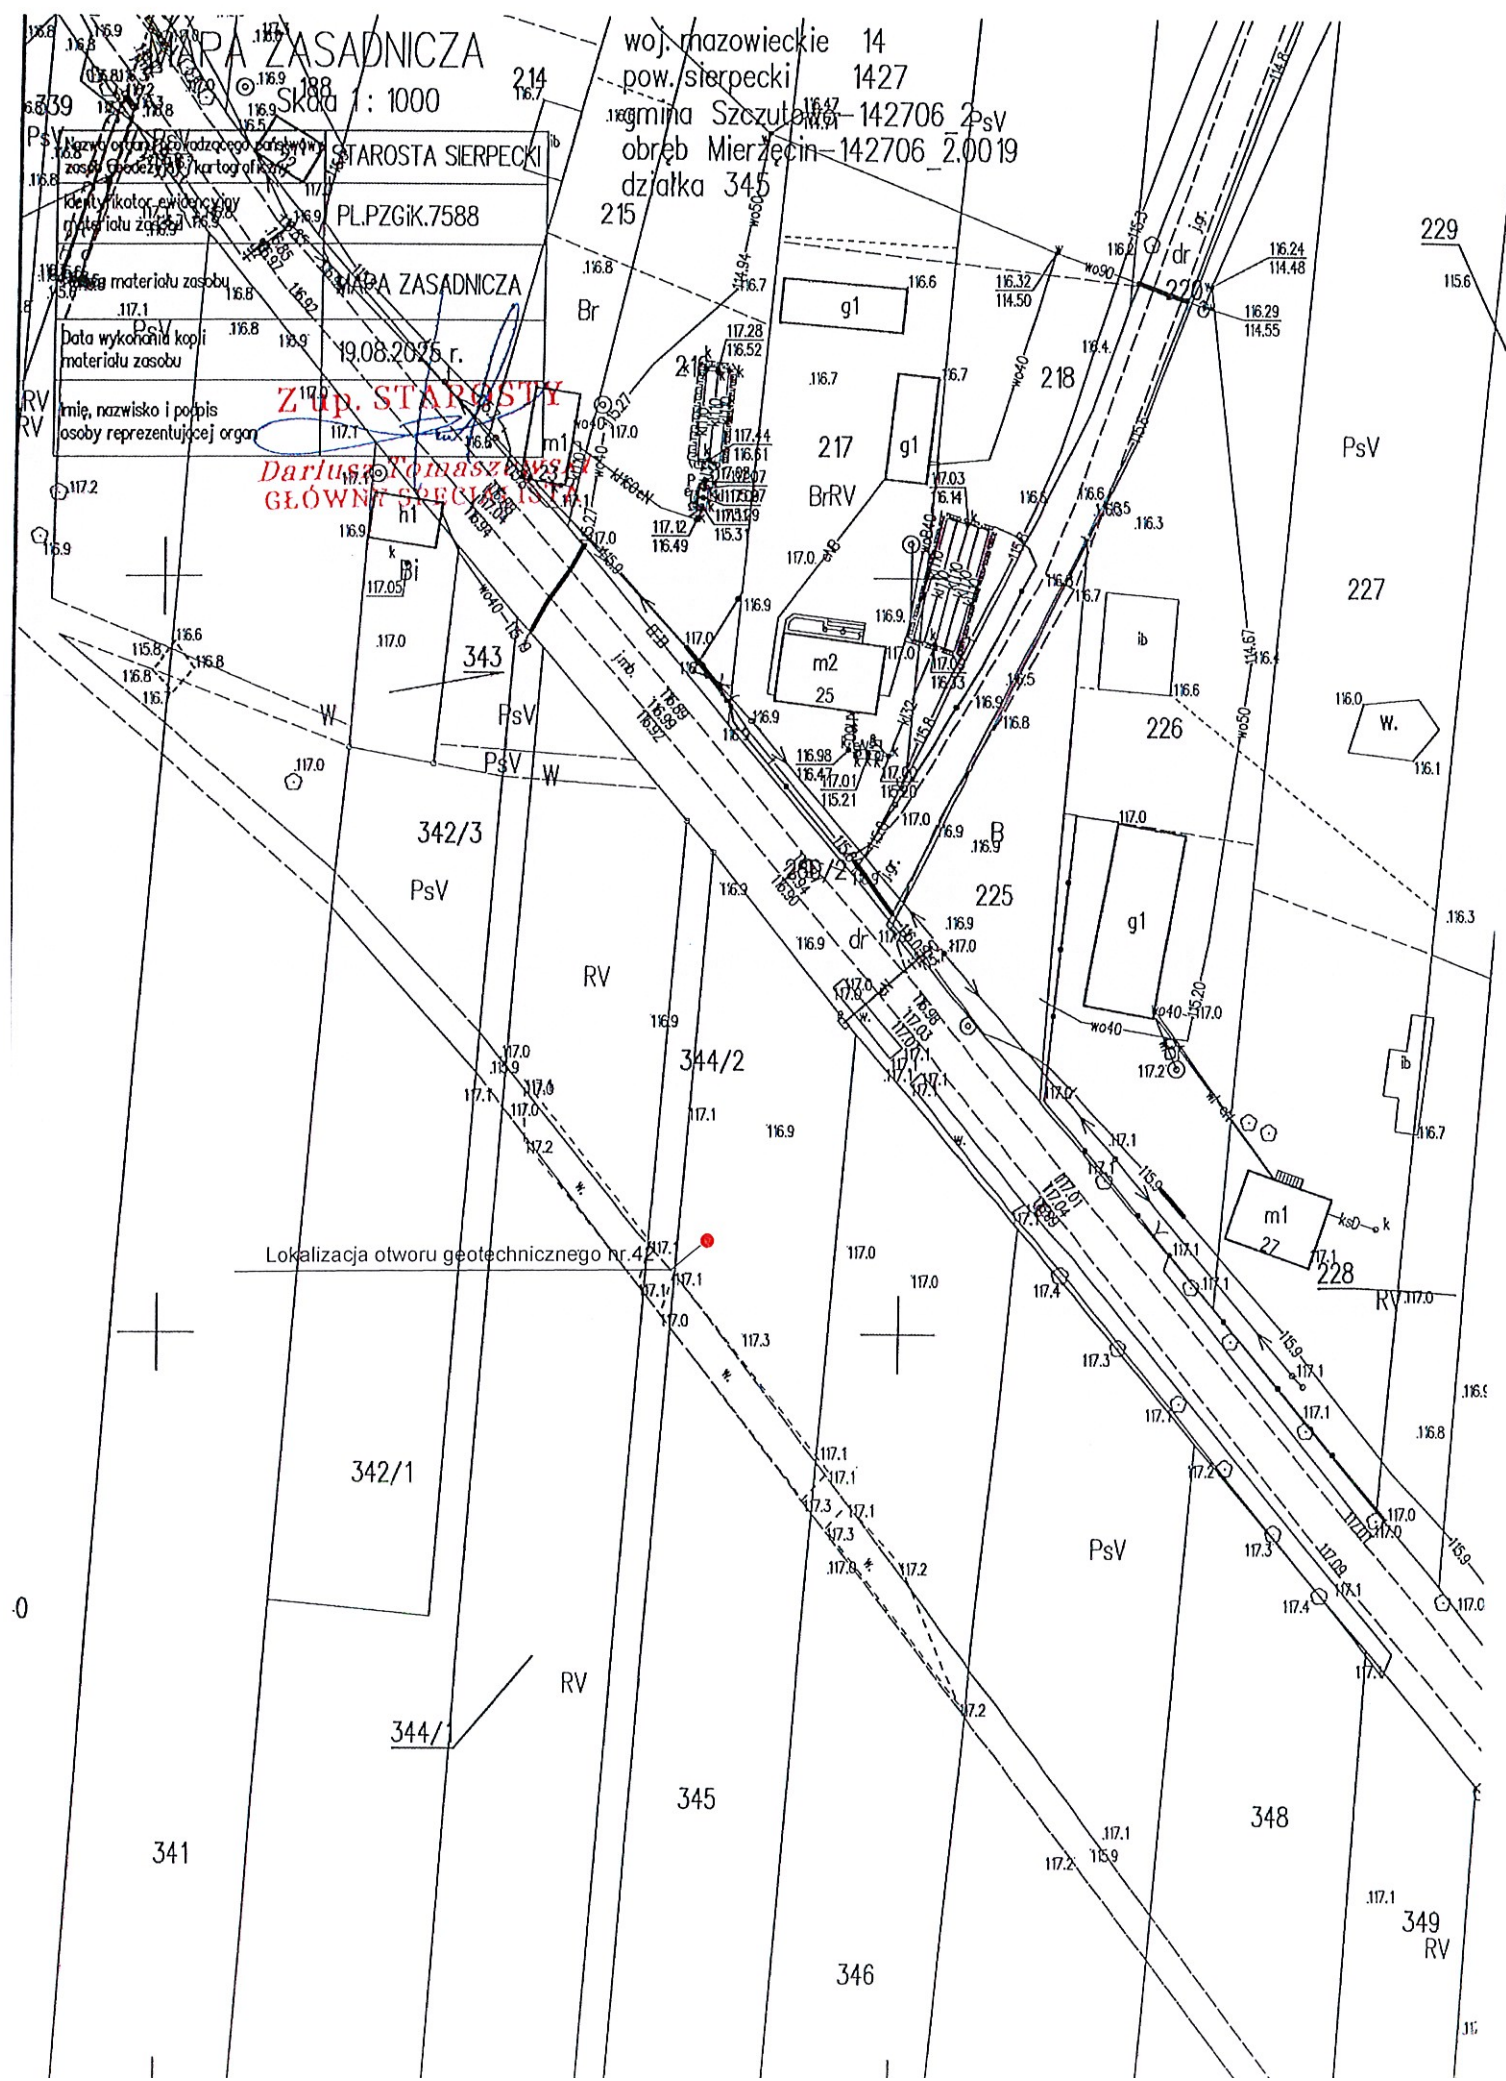


Mariusz Żołędowski 87-800 Włocławek ul.Ziołowa 1a			KARTA OTWORU BADAWCZEGO						Załącznik 43	
			Profil nr:43						Wiertnica:	
Miejscowość: Mierzęcino			Obiekt:Przydomowa oczyszczalnia ścieków-Mierzęcino dz.nr.206				System wiercenia: ręczny			
Gmina: Szczutowo			Zleceńdodawca:Gmina Szczutowo				Rzędna: 116.1m n.p.m			
Powiat:sierpecki			Wiercenie:Mariusz Żołędowski				Skala: 1 : 25		Data wiercenia:18.11.2024	
Województwo: Mazowieckie			Dozór hydrogeologiczny:Waldemar Blachowski							
1	Głębokość zwierciadła wody	Stratygrafia	Profil litologiczny		Przekrój	Opis litologiczny	Symbol gruntu	Warstwa geotechniczna	Wilgotność	Stan gruntu
	[m p.p.t.]		[m]							
		Nasypy				Humus	H	I	mw	szg
		Holocen			0,60	Piasek drobny	Pd	II	mw	szg
			1,0			Torf	T	II	mw	szg
					1,40					
		Czwartorzęd			2,10	Glina	Glina	III	w	tpl
					3,40					
					3,80	Glina	G	II	m	tpl
			4,0		4,00					

MAPA ZASADNICZA

Skala 1: 1000

woj. mazowieckie 14
pow. sierpecki 1427
gmina Szczutowo-142706_2
obręb Mierzęcín-142706_2.0019
działka 206

Nazwa organu prowadzącego państwową zasobę geodezyjną i kartograficzną	STAROSTA SIERPECKI
Identyfikator ewidencyjny materiału zasobu	PL.PZGIK.7588
Nazwa materiału zasobu	201 MAPA ZASADNICZA
Data wykonania kopii materiału zasobu	04.02.2025 r.
Imię, nazwisko i podpis osoby reprezentującej organ	<i>Janusz Tomaszewski</i> STARZYSZY INSPEKTOR

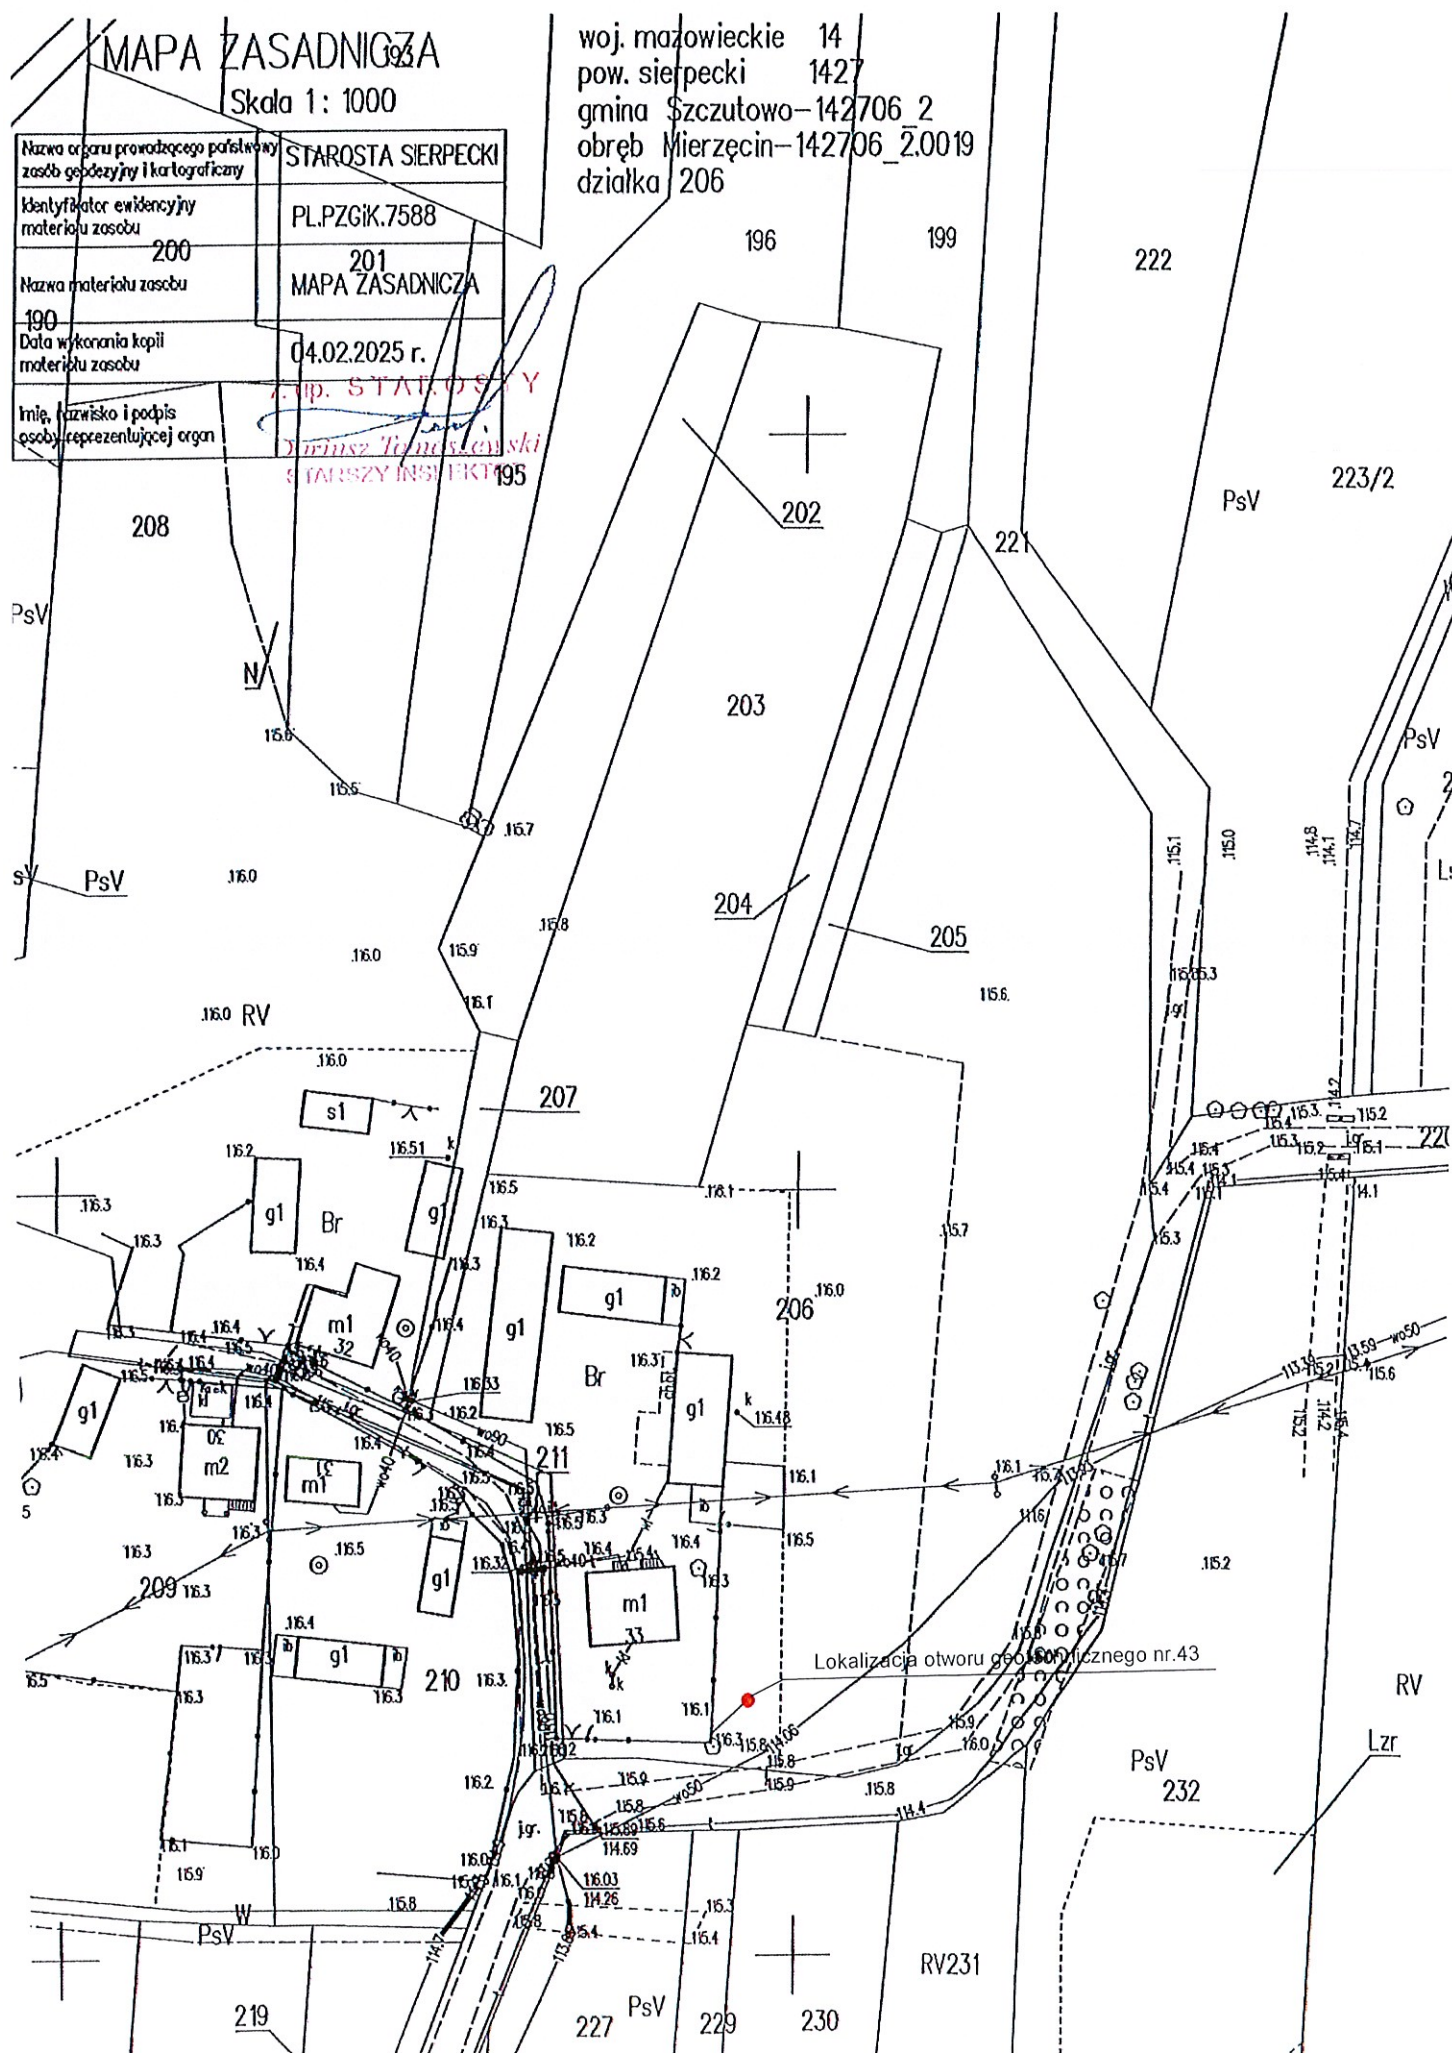


Mariusz Żołędowski 87-800 Włocławek ul.Ziołowa 1a			KARTA OTWORU BADAWCZEGO					Zał.44		
			Profil nr:44					Wiertnica:		
Miejscowość: Modrzewie			Obiekt:Przydomowa oczyszczalnia ścieków-Modrzewie dz.nr.79/1			System wiercenia: ręczny				
Gmina: Szczutowo			Zlecniodawca:Gmina Szczutowo			Rzędna: 119,2m n.p.m				
Powiat:sierpecki			Wiercenie:Mariusz Żołędowski			Skala: 1 : 25				
Województwo: Mazowieckie			Dozór hydrogeologiczny:Waldemar Blachowski			Data wiercenia:17.11.2024				
Głębokość z wierciadła wody	Stratygrafia	Profil litologiczny		Przekrój	Opis litologiczny	Symbol gruntu	Warstwa geotechniczna	Wilgotność	Stan gruntu	
		[m]		[m]						
1	2	3	4	5	6	7	8	9	10	11
		Nasypy				Humus	H	I	mw	szg
		Nasyp			0,60					
		Holocen			1,0	Piasek drobny żółty	Pd	II	w	szg
					1,40	Piasek średni	P	II	m	szg
					2,0					
		Czwartorzęd			2,10	Piasek gliniasty	Pg	II	nw	bzg
					3,0					
					3,40					
					3,80					
					4,0		Gp	II	nw	pl
					4,00					

MAPA ZASADNICZA

Skala 1:1000

woj. mazowieckie 14
pow. sierpecki 1427
gmina Szczutowo-142706 2
obręb Modrzewie-142706-2-0020
działka 79/1

Nazwa organu prowadzącego państwowy zasób geodezyjny i kartograficzny		STAROSTA SIERPECKI
Identyfikator ewidencyjny materiału zasobu		PLPZGIK.7588
Nazwa materiału mapy		MAPA ZASADNICZA
Data wykonania kopii materiału zasobu		04.02.2025 r.
19.9	m1	19.3
Imię, nazwisko osoby reprezentującej organ		<i>Dariusz Tomaszewski</i>

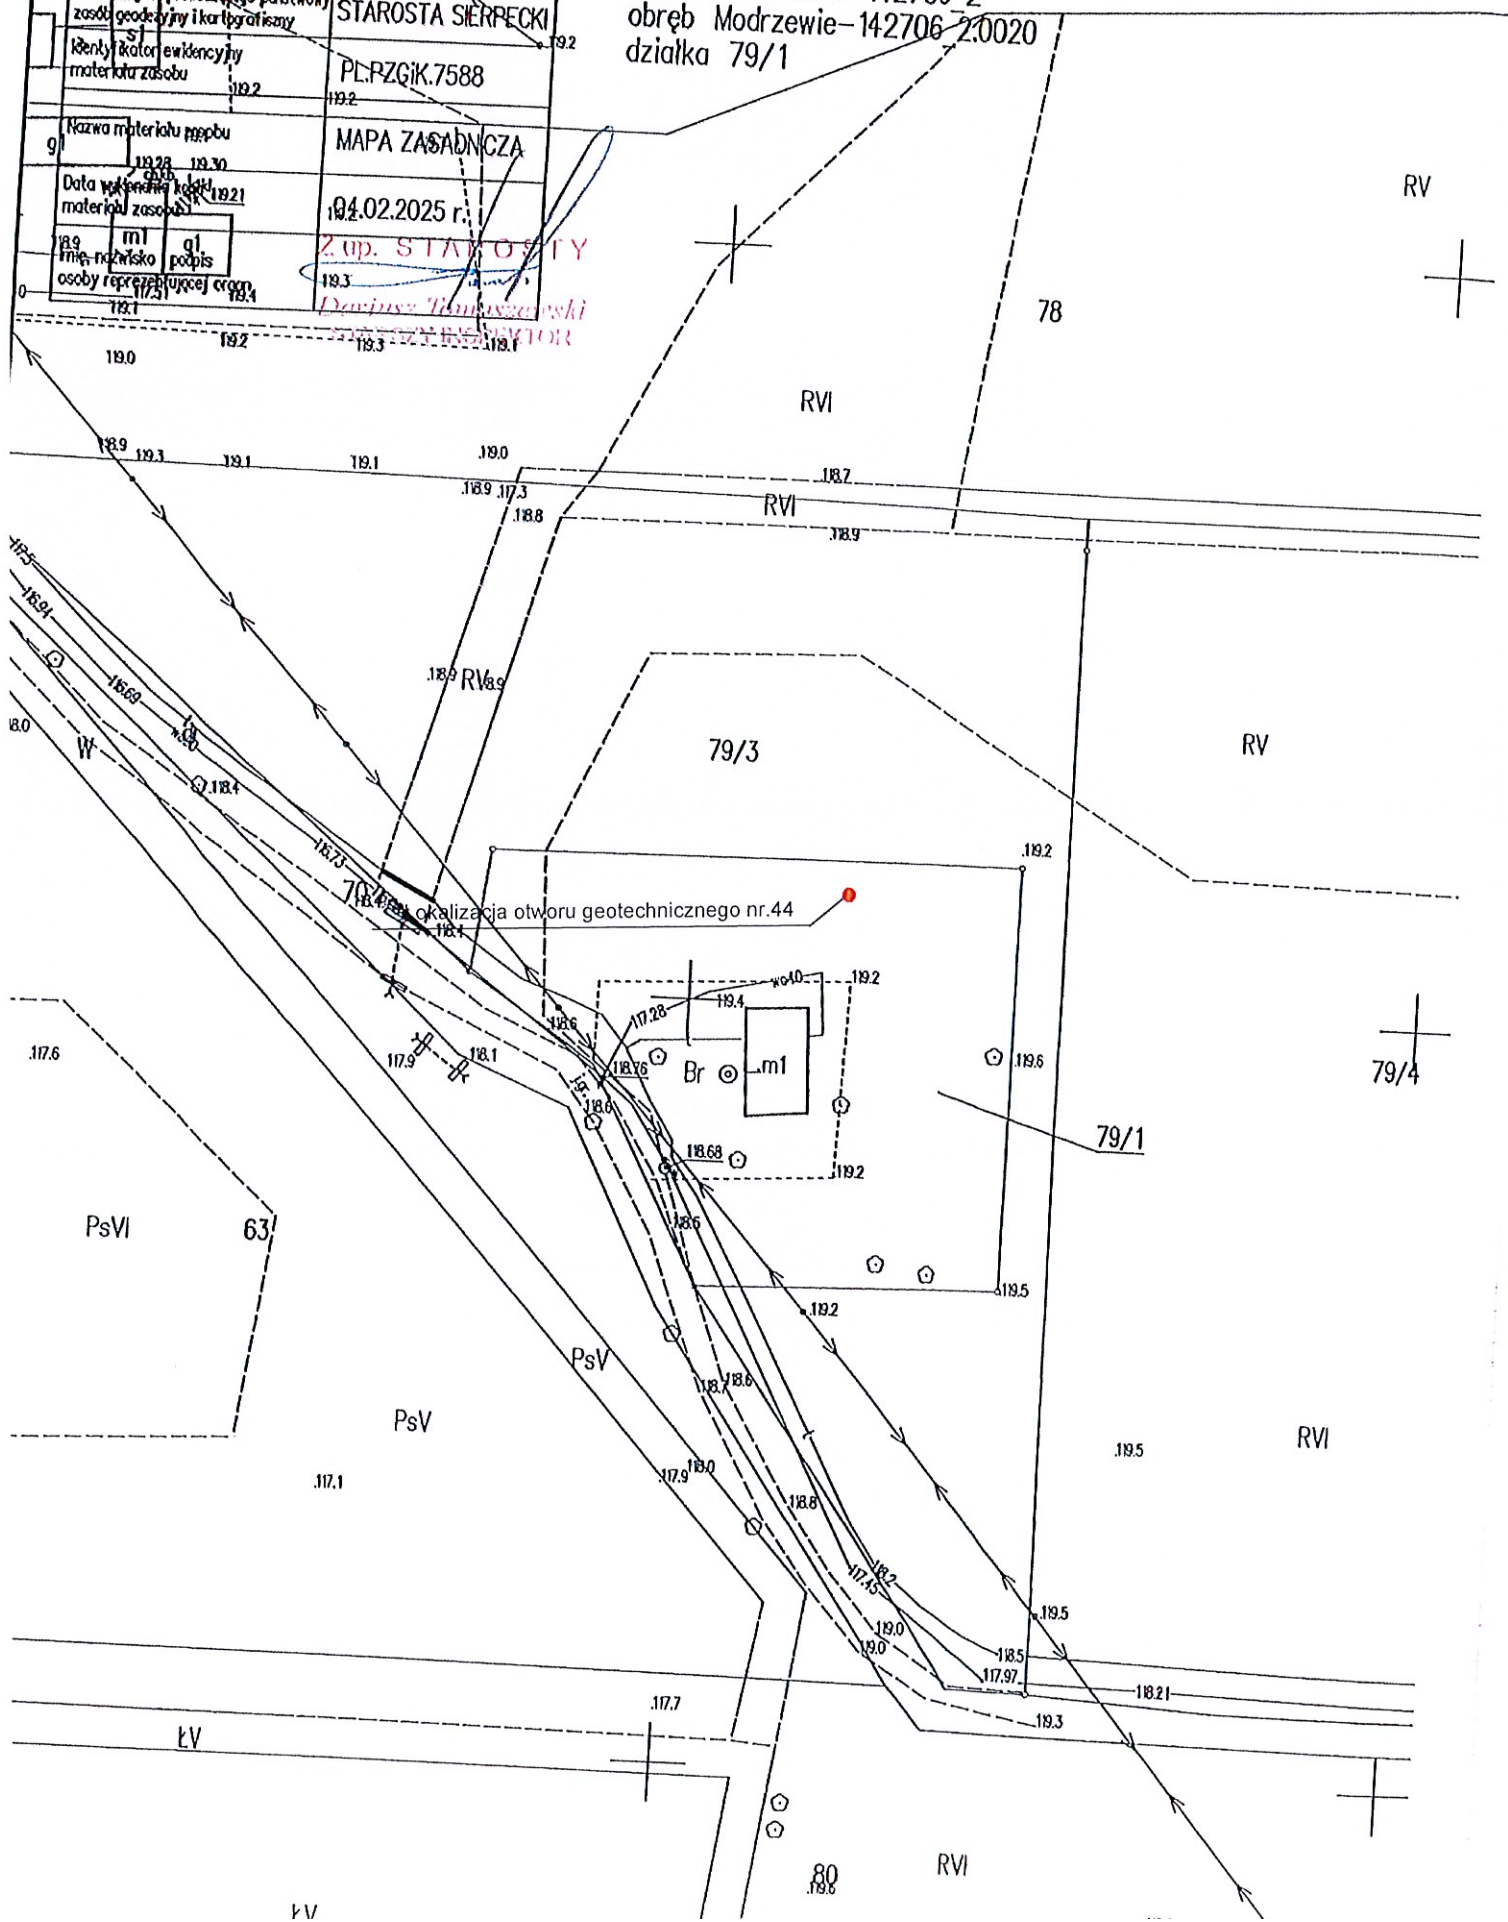

MAPA ZASADNICZA

Skala 1:1000

Nazwa organu prowadzącego państwową zasobę geodezyjną i kartograficzną	STAROSTA SIERPECKI
Identyfikator ewidencyjny materiału zasobu	PL.PZG.K.7588
Nazwa materiału zasobu	66/2
Data wykonania kopii materiału zasobu	04.02.2025 r.
Imię, nazwisko i podpis osoby reprezentującej organ	ŻUB. STAROSZY


woj. mazowieckie
pow. sierpecki
działka 78


14
427
142706/2
42706/2.0020

MAPA ZASADNICZA

04.02.2025 r.

ŻUB. STAROSZY

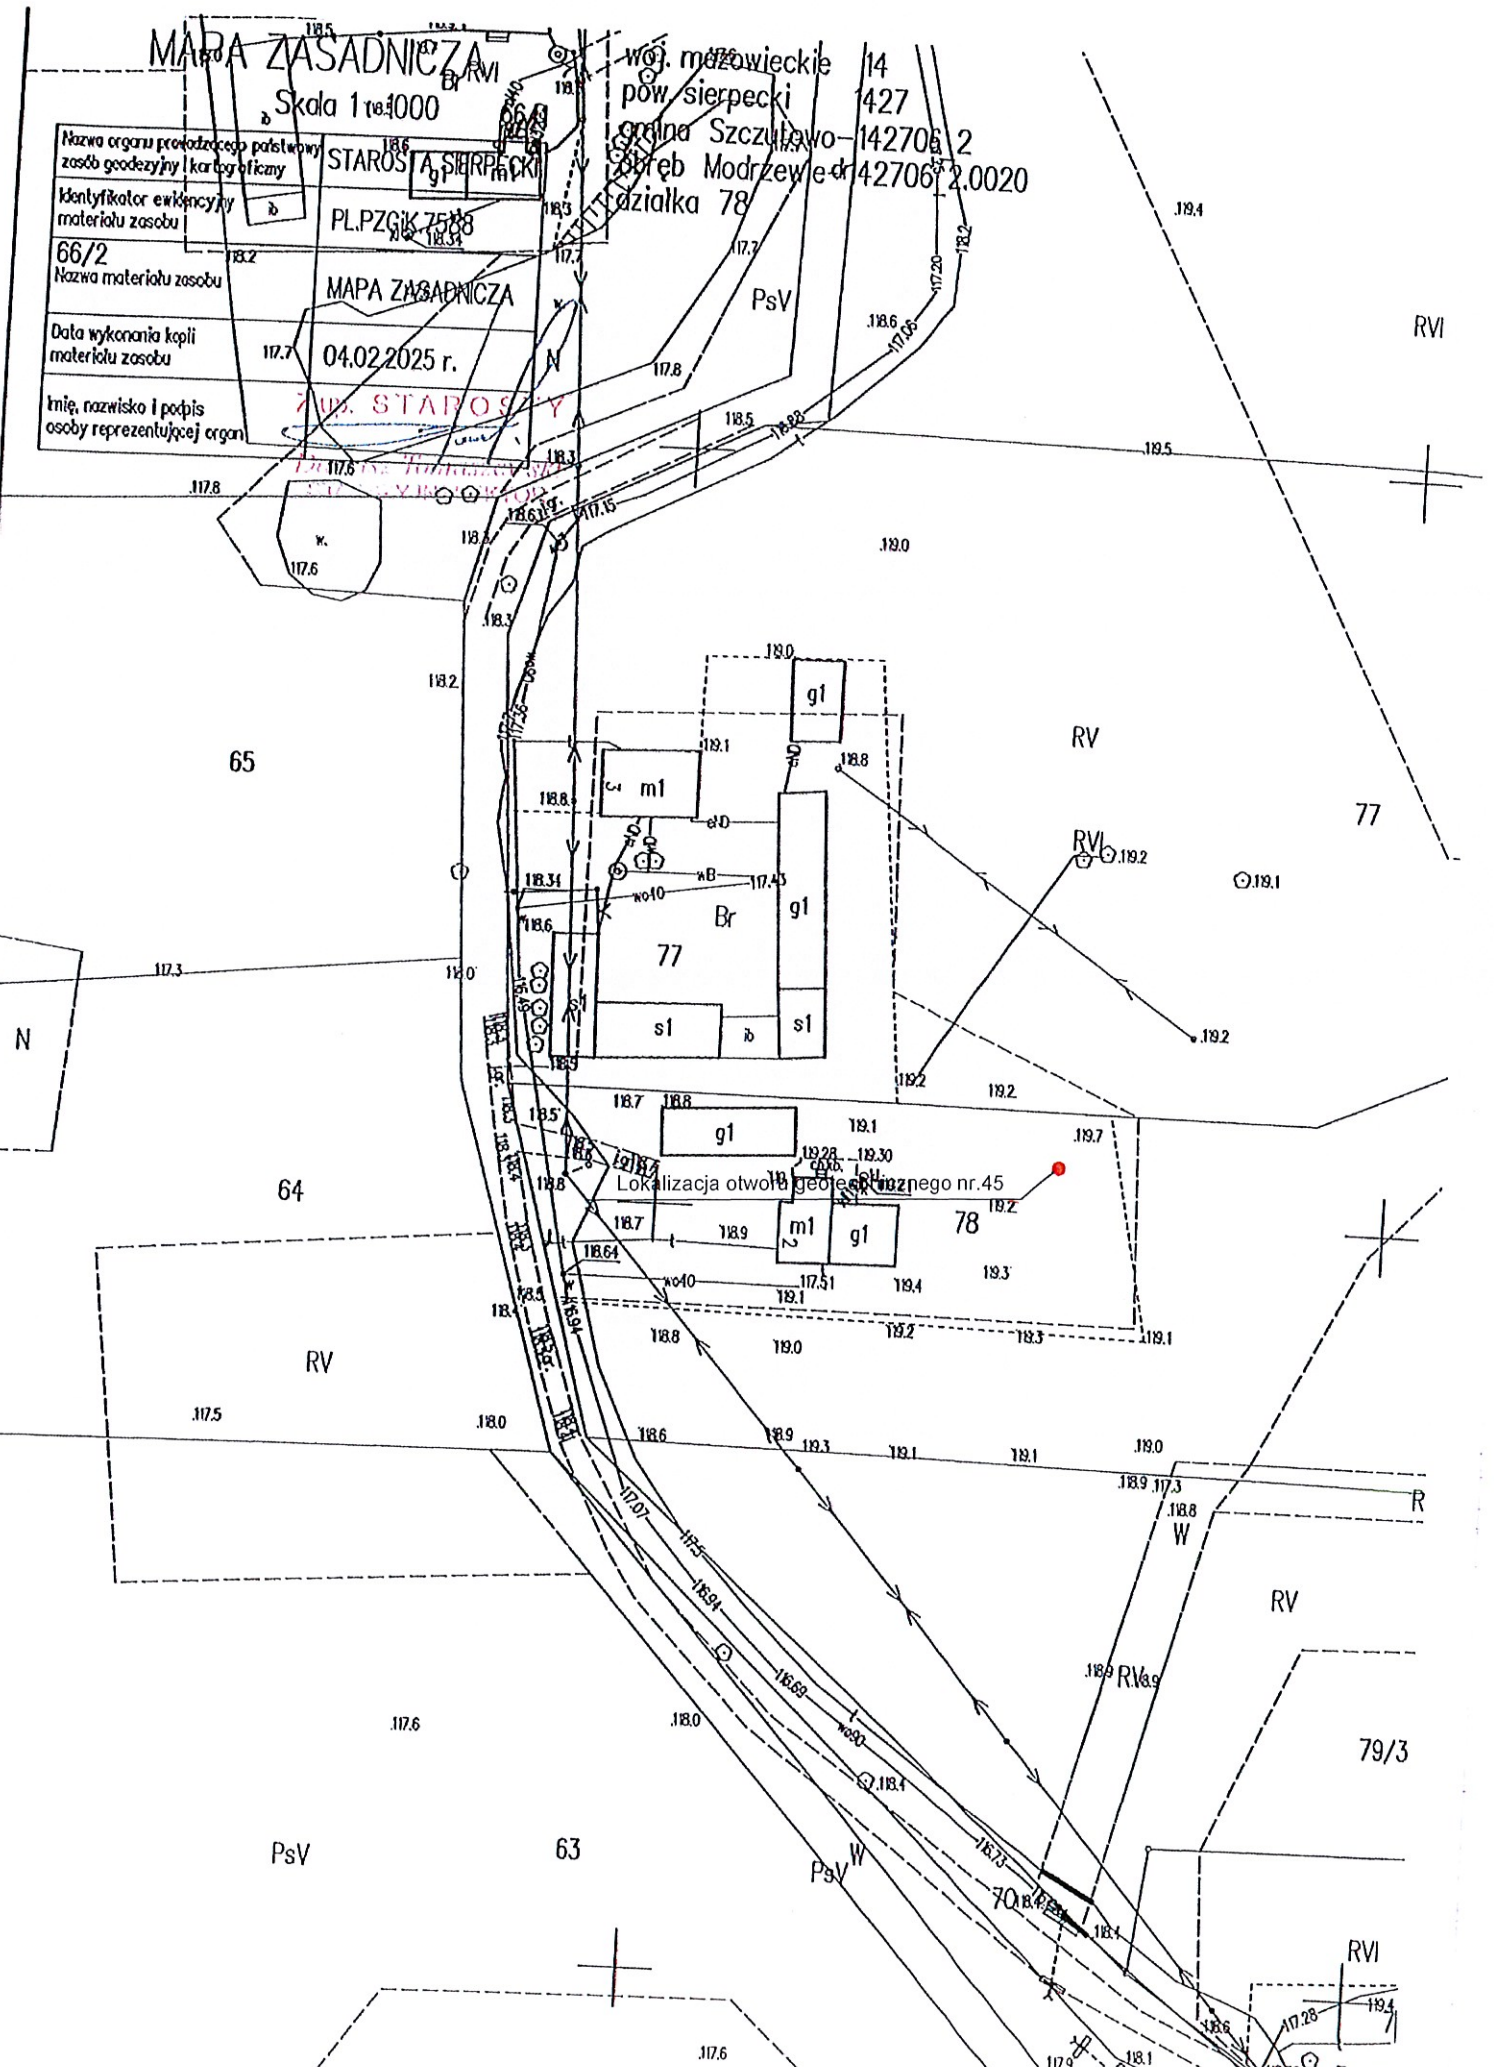

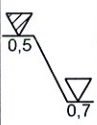Mariusz Żołędowski 87-800 Włocławek ul.Ziołowa 1a			KARTA OTWORU BADAWCZEGO Profil nr:46					Zał.46			
								Wiertnica:			
Miejscowość: Modrzewie Gmina: Szczutowo Powiat:sierpecki Województwo: Mazowieckie			Obiekt:Przydomowa oczyszczalnia ścieków-Modrzewie dz.nr.77 Zleceńodawca:Gmina Szczutowo Wiercenie:Mariusz Żołędowski Dozór hydrogeologiczny:Waldemar Blachowski					System wiercenia: ręczny			
								Rzędna: 119,0m n.p.m			
								Skala: 1 : 25		Data wiercenia:17.11.2024	
Głębokość zwierciadła wody	Stratygrafia	Profil litologiczny		Przekrój	Opis litologiczny	Symbol gruntu	Warstwa geotechniczna	Wilgotność	Stan gruntu		
		[m p.p.t.]	[m]							[m]	
1	2	3	4	5	6	7	8	9	10	11	
		Nasypy				Humus	H	I	mw	szg	
			Nasyp								
		Holocen			0,60						
				1,0			Piasek drobny żółty	Pd	II	w	szg
						1,40					
							Piasek średni	P	II	m	szg
				2,0							
						2,10					
							Piasek gliniasty	Pg	II	nw	bzg
				3,0							
				3,40							
				3,80		Gp	II	nw	pl		
		4,0		4,00							

Skala : 1000/3

1427
- 142706 2
- 142706 2.0020

Nazwa organu prowadzącego państwowy zespół geodezyjny i kartograficzny	STAROSTA SIERPECKI
Klasyfikacja ewidencyjna materiału zasobu	PL/PZGik.7588
Nazwa materiału zasobu	MAPA ZASADNICZA
Data wykonania kopii materiału zasobu	04.02.2025 r.
Imię, nazwisko i podpis osoby reprezentującej organ	STAROSTA

76

Lokalizacja otworu geotechnicznego nr.46

77

R

~~RVI~~

Mariusz Żołędowski 87-800 Włocławek ul.Ziołowa 1a			KARTA OTWORU BADAWCZEGO					Zał.47		
			Profil nr:47					Wiertnica:		
Miejscowość: Modrzewie			Objekt:Przydomowa oczyszczalnia ścieków-Modrzewie dz.nr.68/2				System wiercenia: ręczny			
Gmina: Szczutowo			Zleceniodawca:Gmina Szczutowo				Rzędna: 119,0m n.p.m			
Powiat:sierpecki			Wiercenie:Mariusz Żołędowski				Skala: 1 : 25		Data wiercenia:17.11.2024	
Województwo: Mazowieckie			Dozór hydrogeologiczny:Waldemar Blachowski							
	Głębokość zwierciadła wody	Stratygrafia	Profil litologiczny		Przekrój	Opis litologiczny	Symbol gruntu	Warstwa geotechniczna	Wilgotność	Stan gruntu
	[m p.p.t.]		[m]		[m]					
1	2	3	4	5	6	7	8	9	10	11
		Nasypy Nasyp				Humus	H	I	mw	szg
		Holocen			0,60					
			1,0			Piasek drobny żółty	Pd	II	w	szg
					1,40					
						Piasek średni	P	II	m	szg
			2,0							
		Czwartorzęd			2,10					
						Żwir	Ż	II	nw	szg
					3,40					
					3,80					
			4,0		4,00		Ż	II	nw	szg

Skala 1 : 1000

RV

N

Nazwa organu prowadzącego państwowy zasób geodezyjny i kartograficzny	STAROSTA SIERPECKI
Kennifikator ewidencyjny materiału zasobu	PL.PZGiK.7588
Nazwa materiału zasobu	MAPA ZASADNICZA
Data wykonania kopii materiału zasobu	04.02.2025 r.
Imię, nazwisko i podpis osoby reprezentującej organ	Żup. STAROSTA

Żup. STAROSTA
Dariusz Winiarski
117.1.117.0

RV

RV

68/2

1192

Lokalizacja otworu geotechnicznego nr 47

$$Br$$


11

 P_{SV}

1184.

1186

Mariusz Żołędowski 87-800 Włocławek ul.Ziołowa 1a			KARTA OTWORU BADAWCZEGO Profil nr:48					Zał.48		
Miejscowość: Słupia Gmina: Szczutowo Powiat:sierpecki Województwo: Mazowieckie			Objekt:Przydomowa oczyszczalnia ścieków-Słupia dz.nr.20/18 Zleceniodawca:Gmina Szczutowo Wiercenie:Mariusz Żołędowski Dozór hydrogeologiczny:Waldemar Blachowski					System wiercenia: ręczny Rzędna: 122,0m n.p.m Skala: 1 : 25 Data wiercenia:17.11.2024		
1	Głębokość zwiardla wody	Stratygrafia	Profil litologiczny		Przekrój	Opis litologiczny	Symbol gruntu	Warstwa geotechniczna	Wilgotność	Stan gruntu
	[m p.p.t.]		[m]	[m]						
1	2	3	4	5	6	7	8	9	10	11
		Nasypy Nasyp				Humus	H	I	mw	szg
		Holocen	0,60		0,60	Piasek drobny żółty	Pd	II	w	szg
			1,40		1,40	Piasek drobny brązowy	Pd	II	m	szg
		Czwartorzęd	2,10		2,10	Żwir	Ż	II	nw	szg
			3,40		3,40					
			3,80		3,80		P	II	nw	pl
			4,00		4,00					

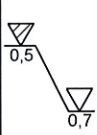

MAPA ZASADNICZA

Skala 1: 1000


woj. mazowieckie 14
pow. sierpecki 1427
gmina Szczutowo-142706 2
obręb Słupia-142706_2.0023
działka 20/18




Nazwa organu prowadzącego państwowy zasób geodezyjny i kartograficzny	STAROSTA SIERPECKI
Identyfikator ewidencyjny materiału zasobu	PL.PZGiK.7588
Nazwa materiału zasobu	MAPA ZASADNICZA
Data wykonania kopii materiału zasobu	04.02.2025 r.
Imię, nazwisko i podpis osoby reprezentującej organ	<i>[Signature]</i>

Z up. STAROSTY

[Signature]
Starosta Sierpecki

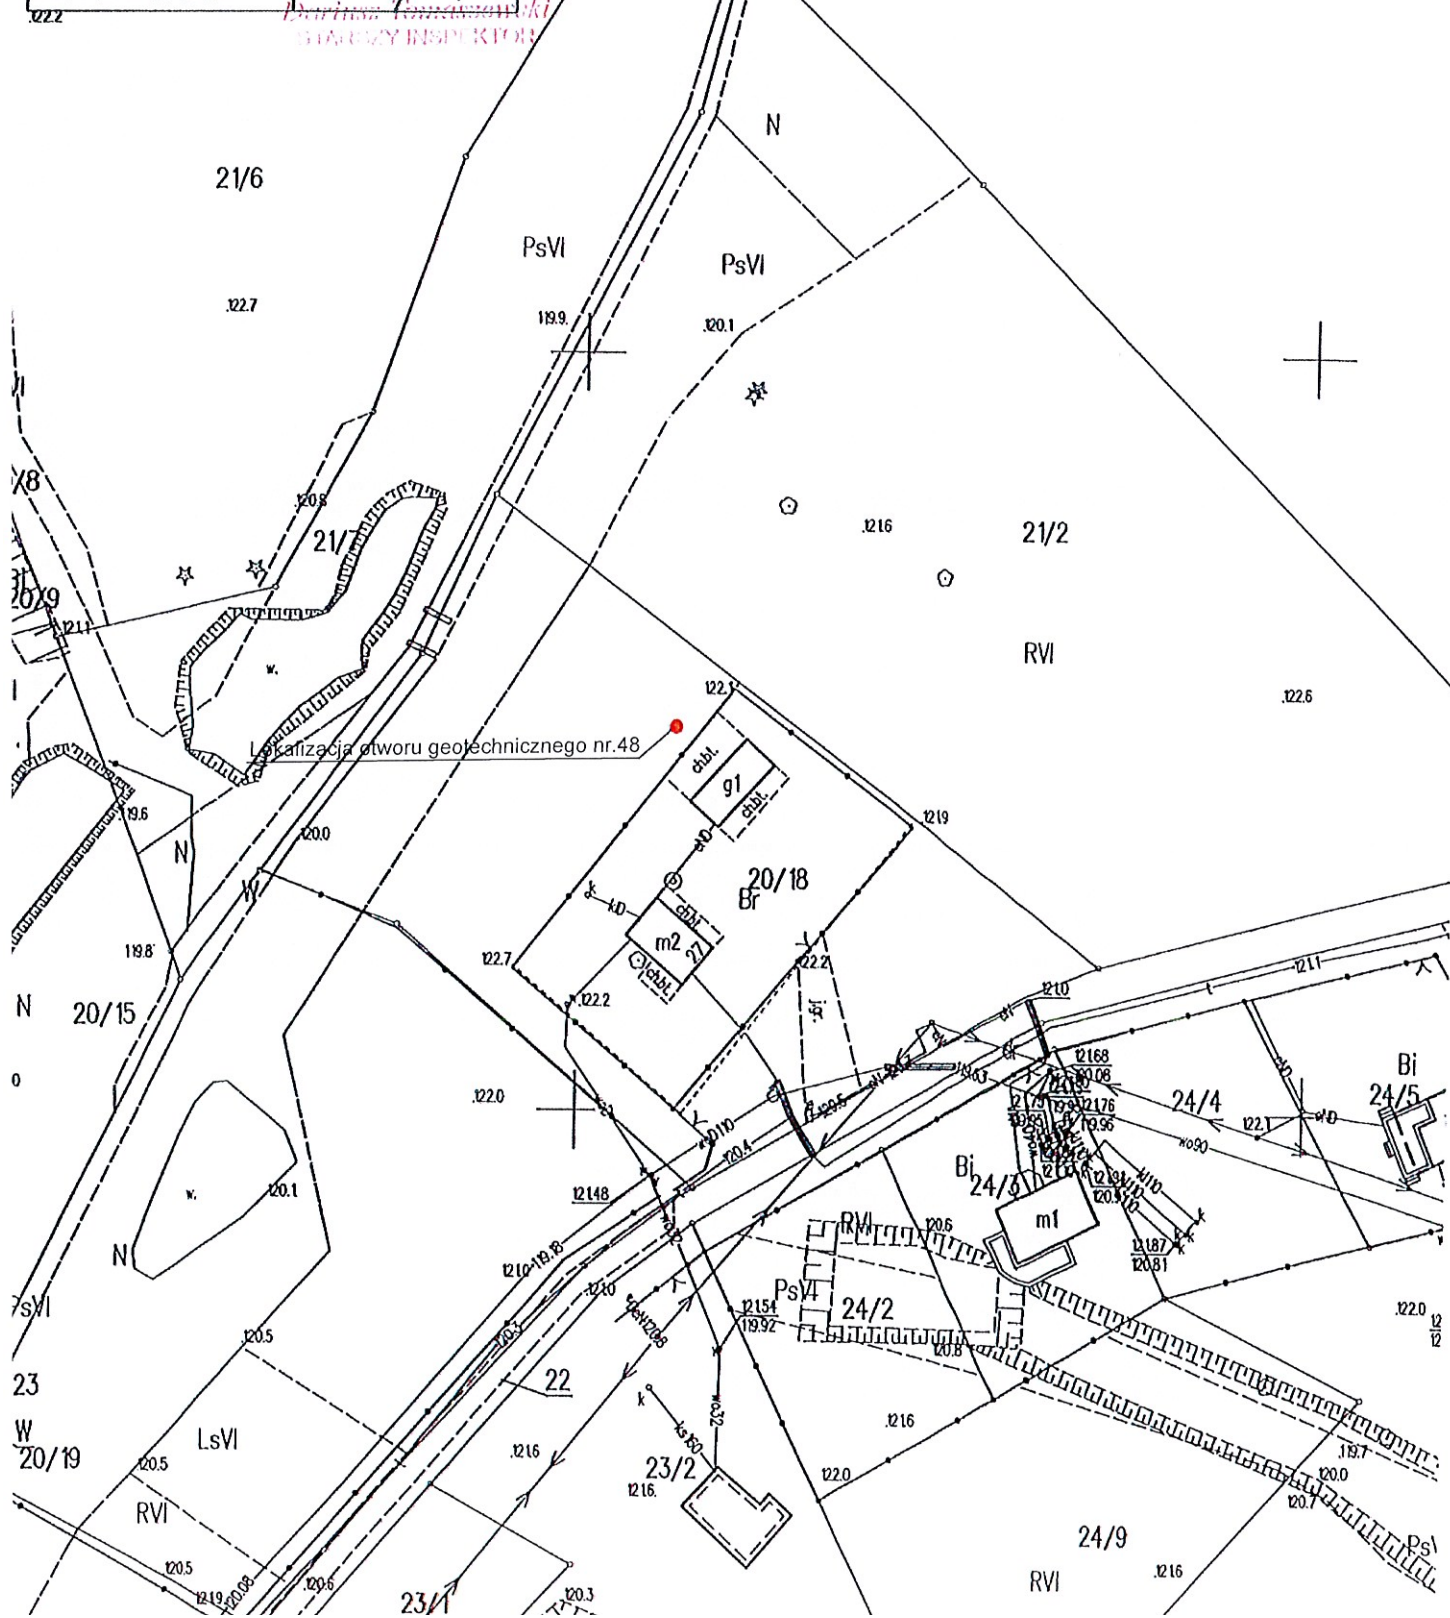

Mariusz Żołędowski 87-800 Włocławek ul.Ziołowa 1a			KARTA OTWORU BADAWCZEGO Profil nr:49					Zał.49 Wiertnica:		
Miejscowość: Słupia Gmina: Szczutowo Powiat:sierpecki Województwo: Mazowieckie			Obiekt:Przydomowa oczyszczalnia ścieków-Słupia dz.nr.14/9 Zlecniodawca:Gmina Szczutowo Wiercenie:Mariusz Żołędowski Dozór hydrogeologiczny:Waldemar Blachowski				System wiercenia: ręczny Rzędna: 121,7m n.p.m Skala: 1 : 25 Data wiercenia:17.11.2024			
Głębokość zwierciadła wody	Stratygrafia	Profil litologiczny		Przekrój	Opis litologiczny	Symbol gruntu	Warstwa geotechniczna	Wilgotność	Stan gruntu	
		[m p.p.t.]	[m]	[m]						
1	2	3	4	5	6	7	8	9	10	11
		Nasypy Nasyp				Humus	H	I	mw	szg
		Holocen		0,60						
			1,0			Piasek drobny żółty	Pd	II	w	szg
				1,40		Piasek drobny brązowy	Pd	II	m	szg
			2,0							
		Czwartorzęd		2,10						
						Żwir	Ż	II	nw	szg
				3,40						
				3,80						
			4,0	4,00			P	II	nw	bzg

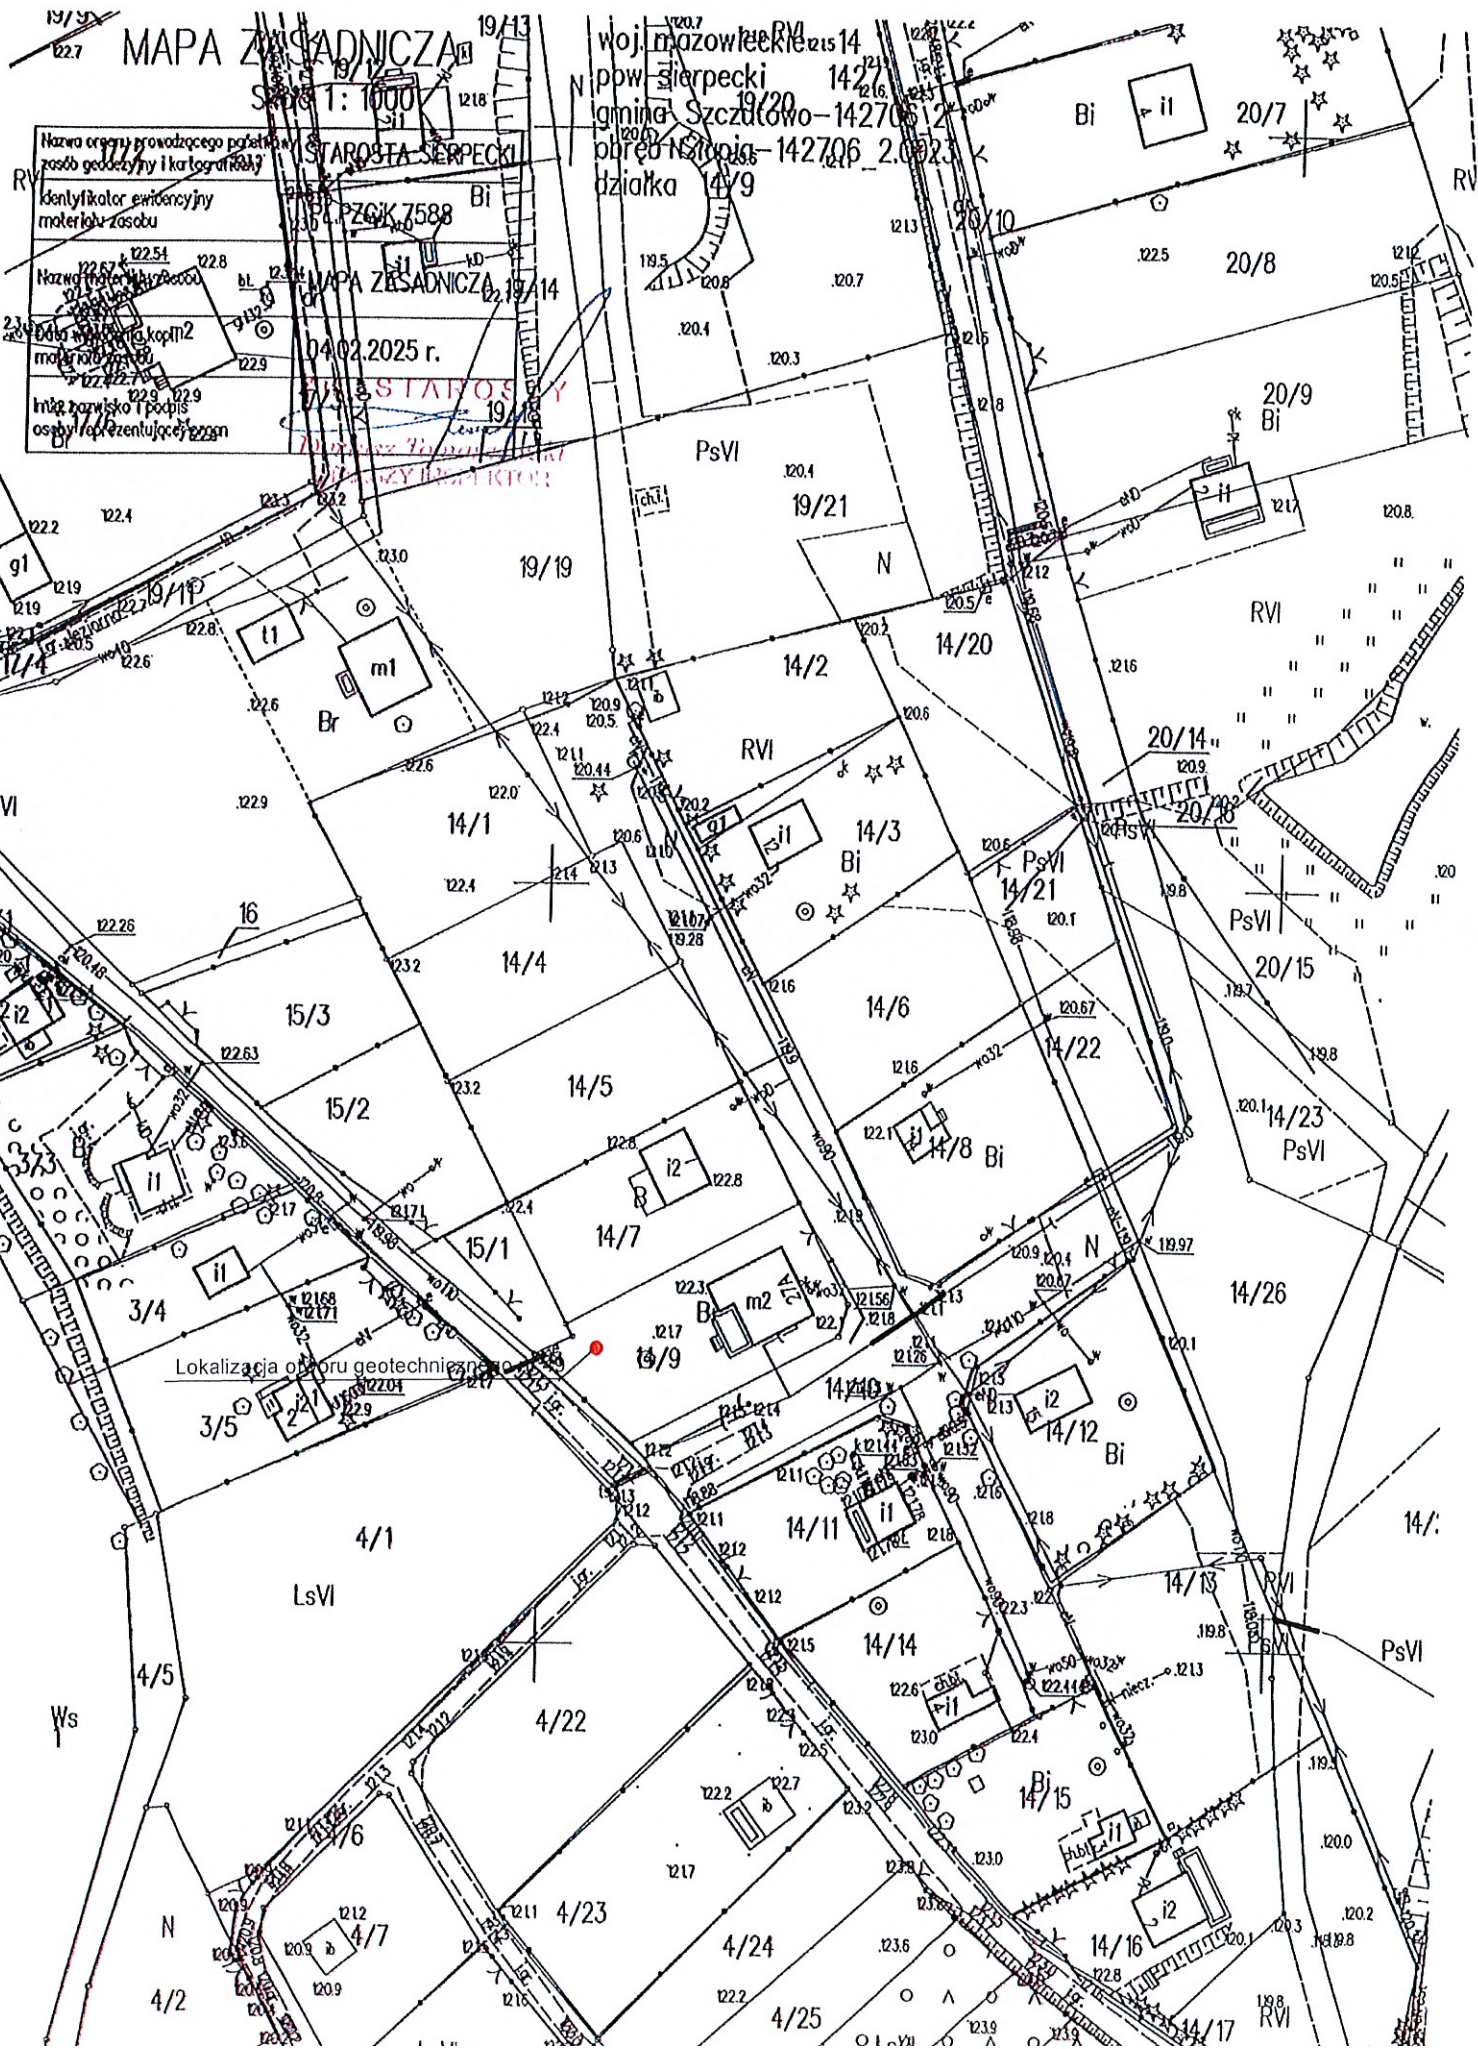

MAPA ZASADNICZA

Skala 1:1000

STAROSTA SERPECKI

Bi PZG 7588

MAPA ZASADNICZA 19/14

04.02.2025 r.

STAROSTA

Starosta Serpecki

Starosta Serpecki

Mariusz Żołędowski 87-800 Włocławek ul.Ziołowa 1a			KARTA OTWORU BADAWCZEGO Profil nr:50					Zał.50			
								Wiertnica:			
Miejscowość: Słupia Gmina: Szczutowo Powiat: sierpecki Województwo: Mazowieckie			Obiekt:Przydomowa oczyszczalnia ścieków-Słupia dz.nr.18/3 Zleceńiodawca:Gmina Szczutowo Wiercenie:Mariusz Żołędowski Dozór hydrogeologiczny:Waldemar Blachowski				System wiercenia: ręczny				
							Rzędna: 122,1m n.p.m				
							Skala: 1 : 25		Data wiercenia:17.11.2024		
	Głębokość z wierciadła wody	Stratygrafia	Profil litologiczny		Przekrój	Opis litologiczny	Symbol gruntu	Warstwa geotechniczna	Wilgotność	Stan gruntu	
	[m p.p.t.]		[m]		[m]						
1	2	3	4	5	6	7	8	9	10	11	
		Nasypy Nasyp				Humus	H	I	mw	szg	
			Holocen			0,60					
				1,0			Piasek drobny żółty	Pd	II	w	szg
					1,40	Piasek drobny brązowy	Pd	II	m	szg	
			2,0								
		Czwartorzęd			2,10						
							Żwir	Ż	II	nw	szg
						3,40					
						3,80					
			4,0		4,00		P	II	nw	bzg	


MAPA ZASADNICZA

Skala 1: 1000

woj. mazowieckie 14
pow. sierpecki 1427
gmina Szczutowo-142706 2
obręb Słupia-142706_2.0023
działka 18/3, 18/4

Nazwa organu prowadzącego państwowy zasób geodezyjny i kartograficzny	STAROSTA SIERPECKI
Klasyfikacja ewidencyjna materiału zasobu	PL.PZGiK.7588
Nazwa materiału zasobu	MAPA ZASADNICZA
Data wykonania kopii materiału zasobu	07.05.2025 r.
Imię, nazwisko i podpis osoby reprezentującej organ	<i>Dariusz Tomaszewski</i> STAROSTA SIERPECKI

Lokalizacja otworu geodezyjnego nr.50

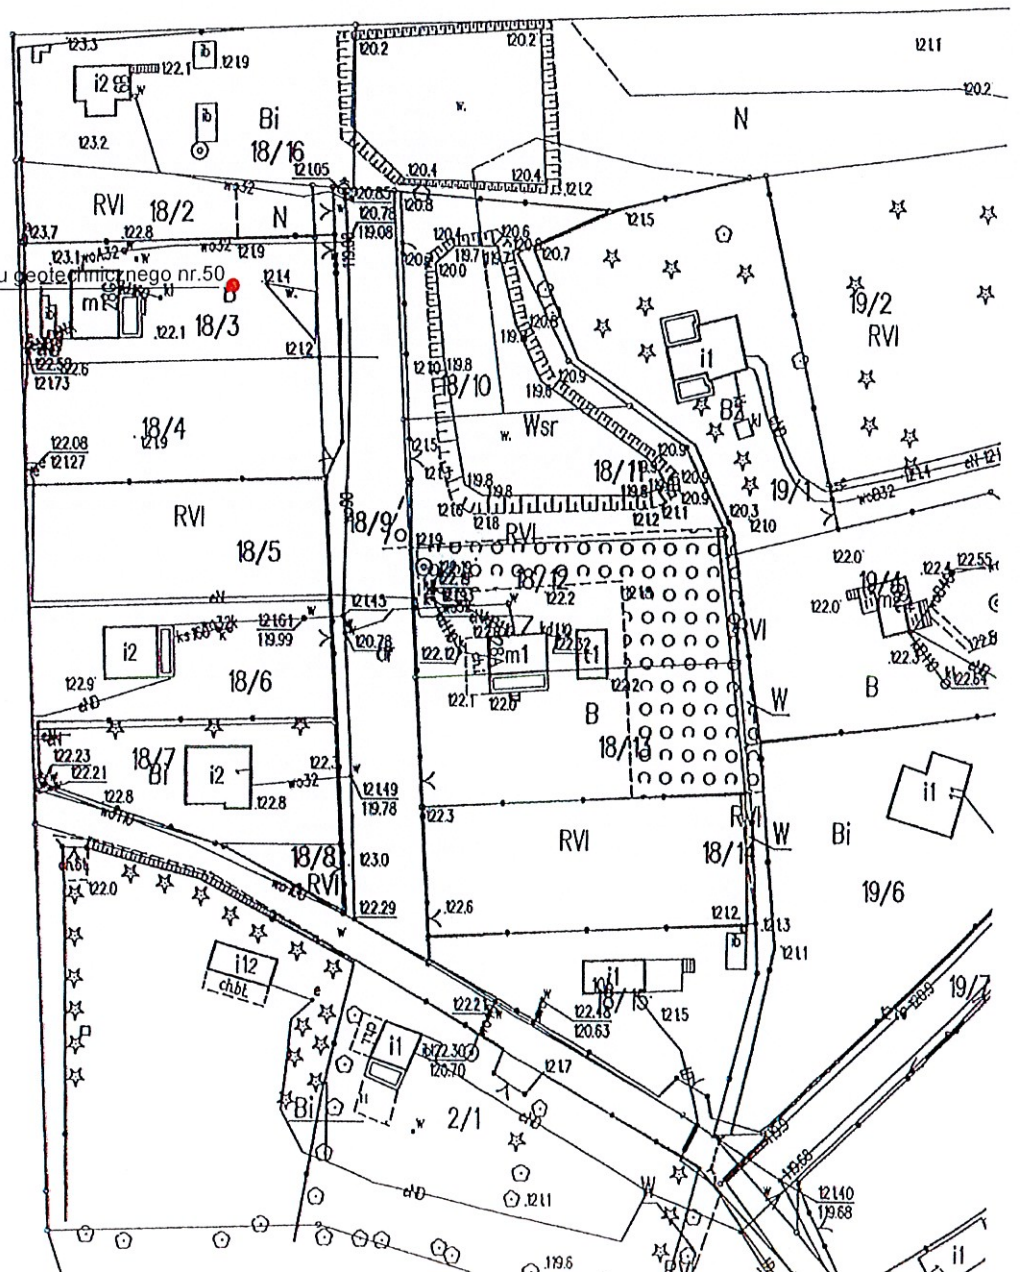

Mariusz Żołędowski 87-800 Włocławek ul.Ziołowa 1a			KARTA OTWORU BADAWCZEGO				Zał.51			
			Profil nr:51				Wiertnica:			
Miejscowość: Szczechowo			Obiekt:Przydomowa oczyszczalnia ścieków-Szczechowo dz.nr.89,316				System wiercenia: ręczny			
Gmina: Szczutowo			Zleceniodawca:Gmina Szczutowo				Rzędna: 117.2 m n.p.m			
Powiat:sierpecki			Wiercenie:Mariusz Żołędowski				Skala: 1 : 25			
Województwo: Mazowieckie			Dozór hydrogeologiczny:Waldemar Blachowski				Data wiercenia:18.11.2024			
1	Głębokość zwierciadła wody	Stratygrafia	Profil litologiczny		Przekrój	Opis litologiczny	Symbol gruntu	Warstwa geotechniczna	Wilgotność	Stan gruntu
	[m p.p.t.]		[m]		[m]					
1	2	3	4	5	6	7	8	9	10	11
		Nasypty				Humus	H	I	mw	szg
		Nasyp			0,60					
		Holocen			1,0	Piasek drobny	Pd	II	m	szg
					1,40	Piasek drobny	P	II	nw	szg
					2,10					
		Czwartorzęd				Piasek średni	Pś	II	nw	szg
					3,40					
					3,80					
					4,00		P	II	nw	zg


MAPA ZASADNICZA

Skala 1:1000

Nazwa organu prowadzącego państwowy zasób geodezyjny i kartograficzny	STAROSTA SIERPECKI
Identyfikator ewidencyjny materialnego zasobu	PI PZ 000 7508
Nazwa materialu zasobu	MAPA ZASADNICZA
Data wykonania kopii materialnego zasobu	04.02.2025 r.
Imię, nazwisko i podpis osoby reprezentującej organ	STANISŁAW KOPKOR

woj. mazowiecki
pow. sierpecki
działka 89

142706 2.0024

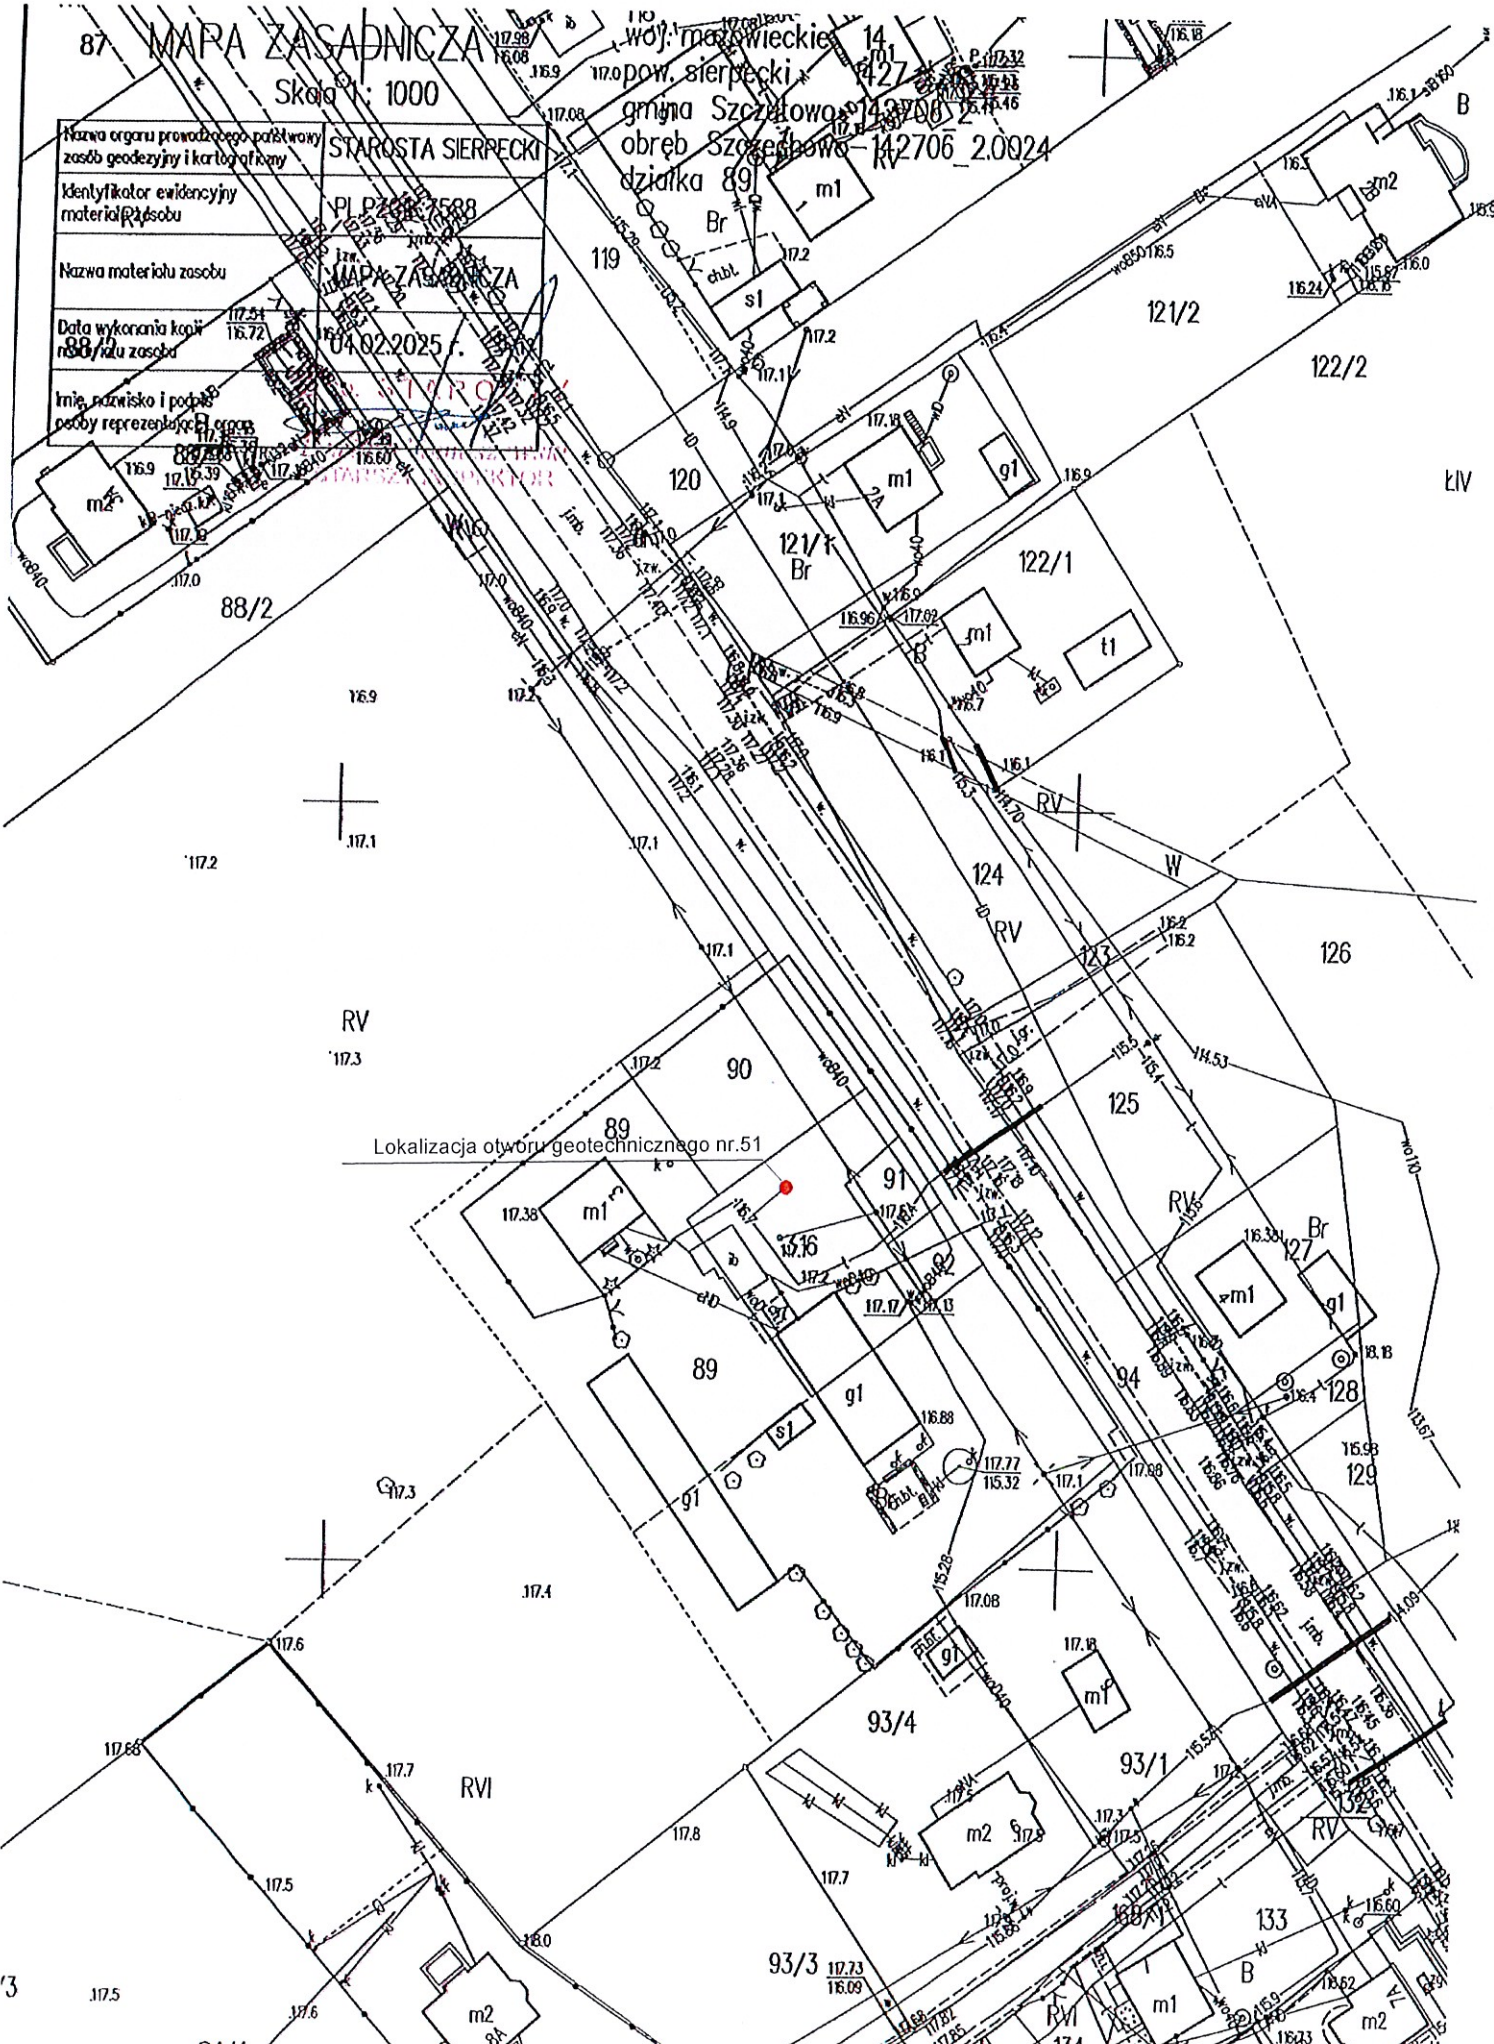

Lokalizacja otworu geotechnicznego nr.51

Mariusz Żołędowski 87-800 Włocławek ul.Ziołowa 1a			KARTA OTWORU BADAWCZEGO					Zał.52		
			Profil nr:52					Wiertnica:		
Miejscowość: Szczechowo			Obiekt:Przydomowa oczyszczalnia ścieków-Szczechowo dz.nr.60/11,60/12				System wiercenia: ręczny			
Gmina: Szczutowo			Zleceniodawca:Gmina Szczutowo				Rzędna: 118.3 m n.p.m			
Powiat:sierpecki			Wiercenie:Mariusz Żołędowski				Skala: 1 : 25		Data wiercenia:18.11.2024	
Województwo: Mazowieckie			Dozór hydrogeologiczny:Waldemar Blachowski							
	Głębokość z wierciadła wody	Stratygrafia	Profil litologiczny		Przekrój	Opis litologiczny	Symbol gruntu	Warstwa geotechniczna	Wilgotność	Stan gruntu
	[m p.p.t.]		[m]		[m]					
1	2	3	4	5	6	7	8	9	10	11
		Nasypy				Humus	H	I	mw	szg
		Holocen			0,60					
			1,0			Piasek drobny	Pd	II	m	szg
					1,40					
						Piasek drobny	P	II	nw	szg
			2,0							
					2,10					
						Piasek średni	Pś	II	nw	szg
			3,0							
					3,40					
					3,80					
			4,0				P	II	nw	zg
					4,00					

0,5

0,7

Czwartorzęd


MAPA ZASADNICZA

Skala 1: 1000

Nazwa organu prowadzącego państwowy zasób geodezyjny i kartograficzny	STAROSTA SIERPECKI
Identyfikator ewidencyjny materiału zasobu	PL.PZGiK.7588
Nazwa materiału zasobu	MAPA ZASADNICZA
Data wykonania kopii materiału zasobu	04.02.2025 r.
Imię, nazwisko i podpis osoby reprezentującej organ	<i>[Signature]</i>

woj. mazowieckie 14
pow. sierpecki PsV 1427
gmina Szczutowo-142706 2
obręb Szczuchowo-142706 20024
działka 60/11, 60/12

[Signature]
Zup. STAROSTY
Dariusz Tomaszewski
STARSZY INSPEKTOR

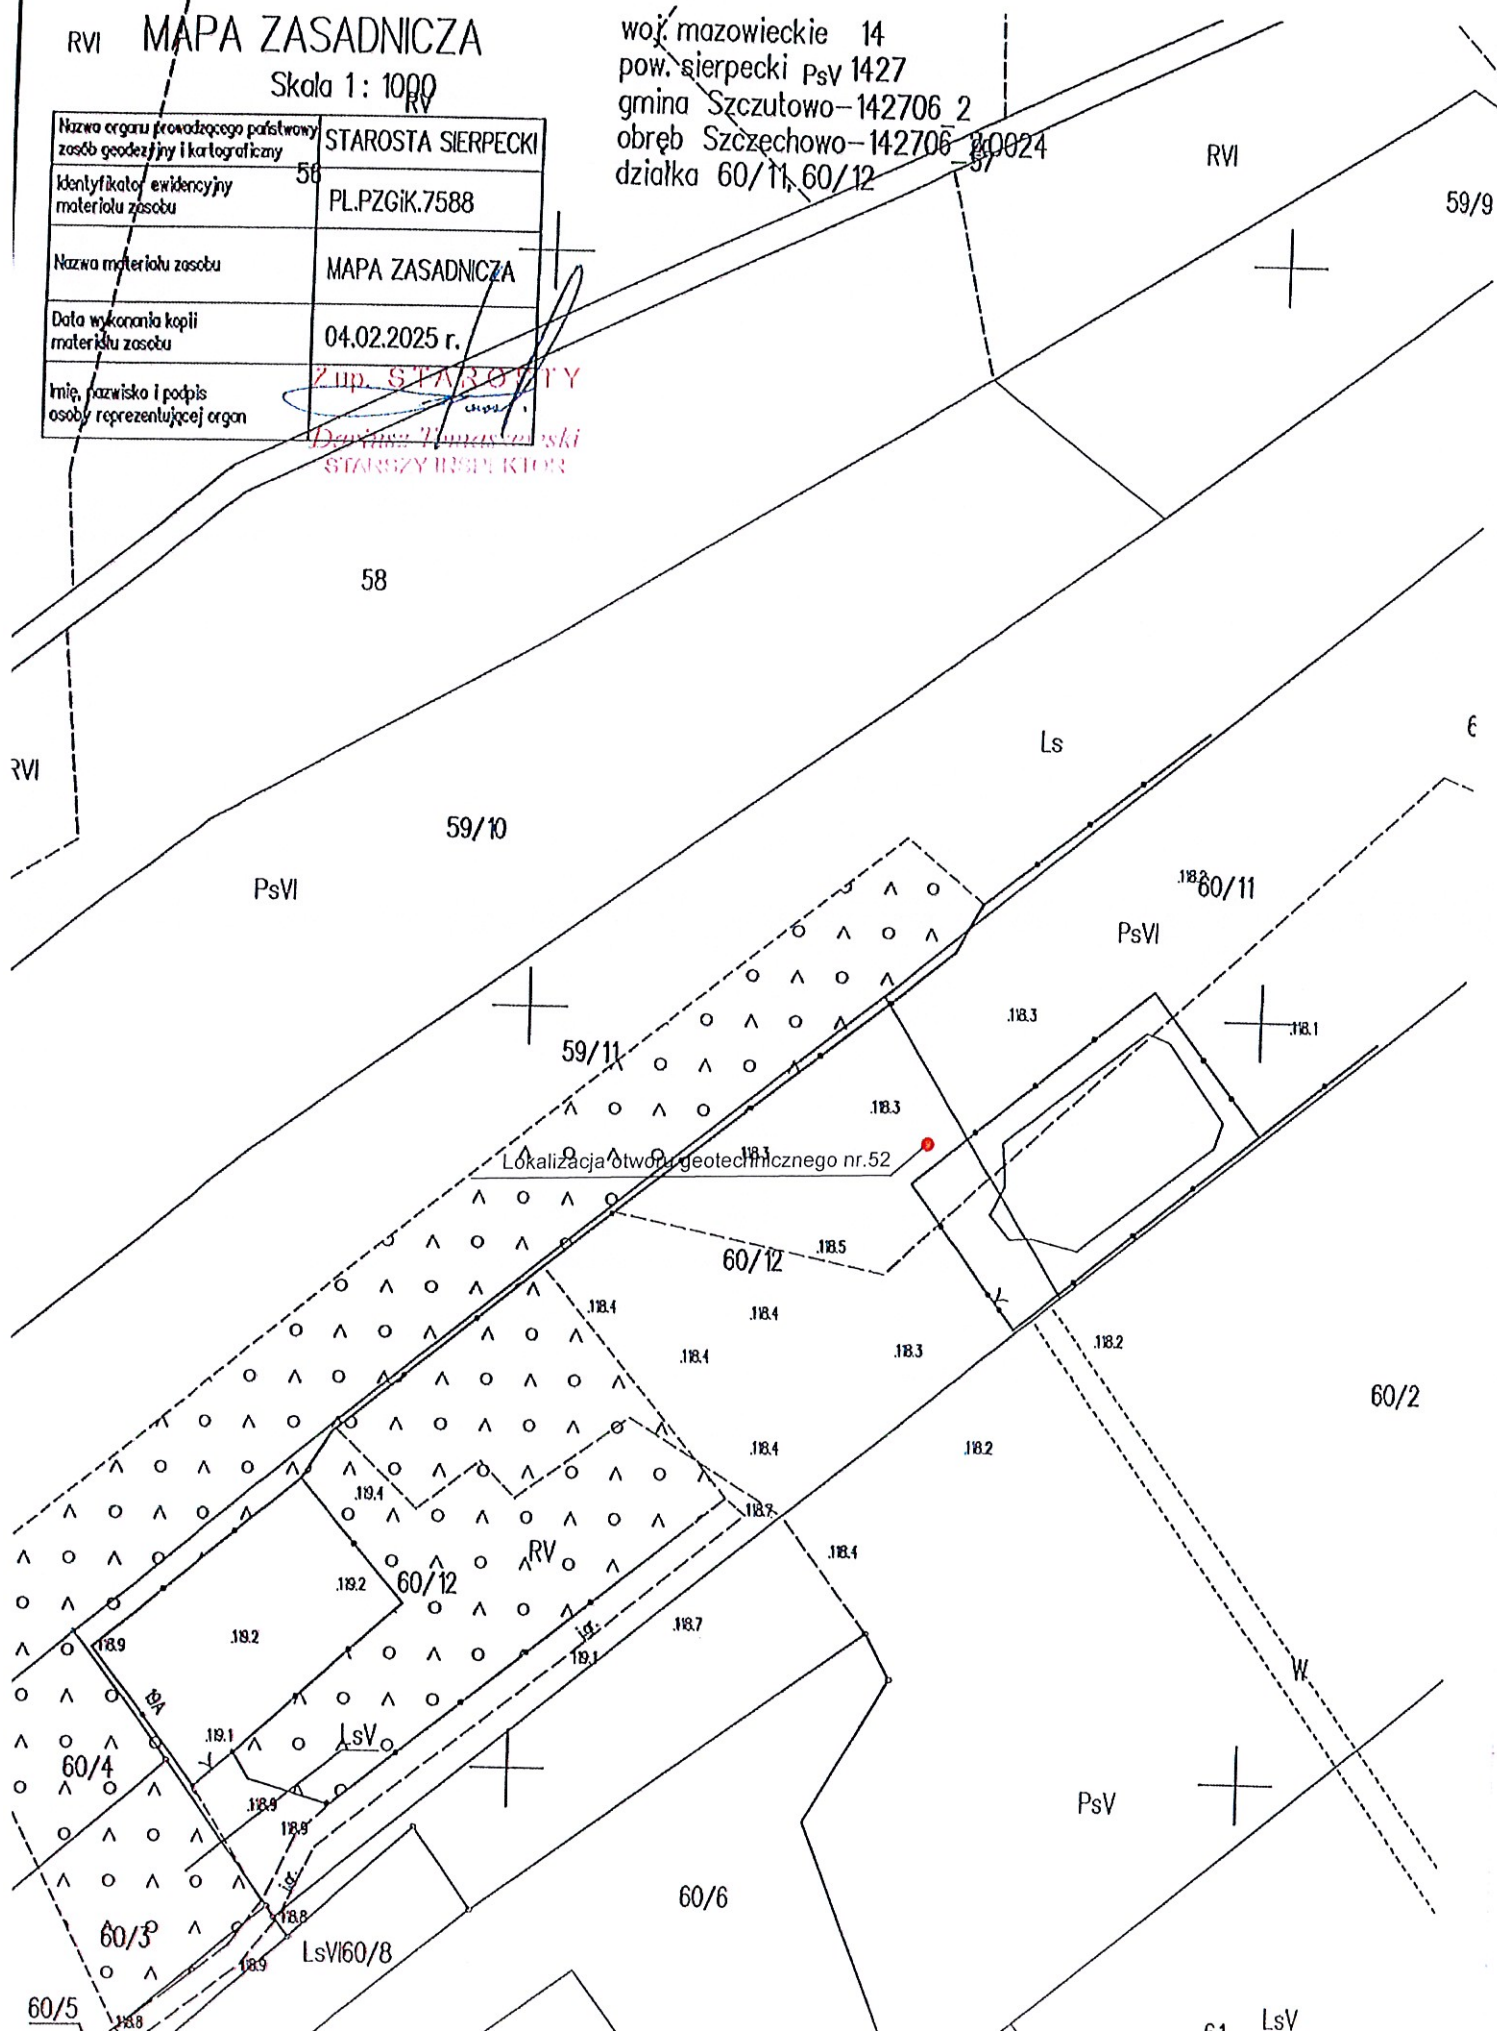

Mariusz Żołędowski 87-800 Włocławek ul.Ziołowa 1a			KARTA OTWORU BADAWCZEGO					Zał.53		
			Profil nr:53					Wiertnica:		
Miejscowość: Szczechowo			Obiekt:Przydomowa oczyszczalnia ścieków-Szczechowo dz.nr.98				System wiercenia: ręczny			
Gmina: Szczutowo			Zlecniodawca:Gmina Szczutowo				Rzędna: 116.7 m n.p.m			
Powiat:sierpecki			Wiercenie:Mariusz Żołędowski				Skala: 1 : 25		Data wiercenia:18.11.2024	
Województwo: Mazowieckie			Dozór hydrogeologiczny:Waldemar Blachowski							
	Głębokość zwiarcia wody	Stratygrafia	Profil litologiczny		Przekrój	Opis litologiczny	Symbol gruntu	Warstwa geotechniczna	Wilgotność	Stan gruntu
	[m p.p.t.]		[m]		[m]					
1	2	3	4	5	6	7	8	9	10	11
		Nasypy				Humus	H	I	mw	szg
		Holocen			0,60					
			1,0			Piasek drobny	Pd	II	m	szg
					1,40	Piasek drobny	P	II	nw	szg
			2,0		2,10					
						Piasek średni	Pś	II	nw	szg
			3,0		3,40					
					3,80					
			4,0		4,00		P	II	nw	zg

0,5

0,7


Czwartorzęd

MAPA ZASADNICZA

Skala 1 : 1000

Identyfikator ewidencyjny PSV materiału zasobu	PL.PZGiK.7588
Nazwa materiału zasobu	MAPA ZASADNICZA
Data wykonania kopii materiału zasobu	112/1 04.02.2025 r.
Imię, nazwisko i podpis osoby reprezentującej organ	up. STAROSTA <i>[Signature]</i>

woj. mazowieckie 14
pow. sierpecki 1427
gmina Szczutowo 142708 214
obręb Szczuchowo 142706 2.0024
działka 98

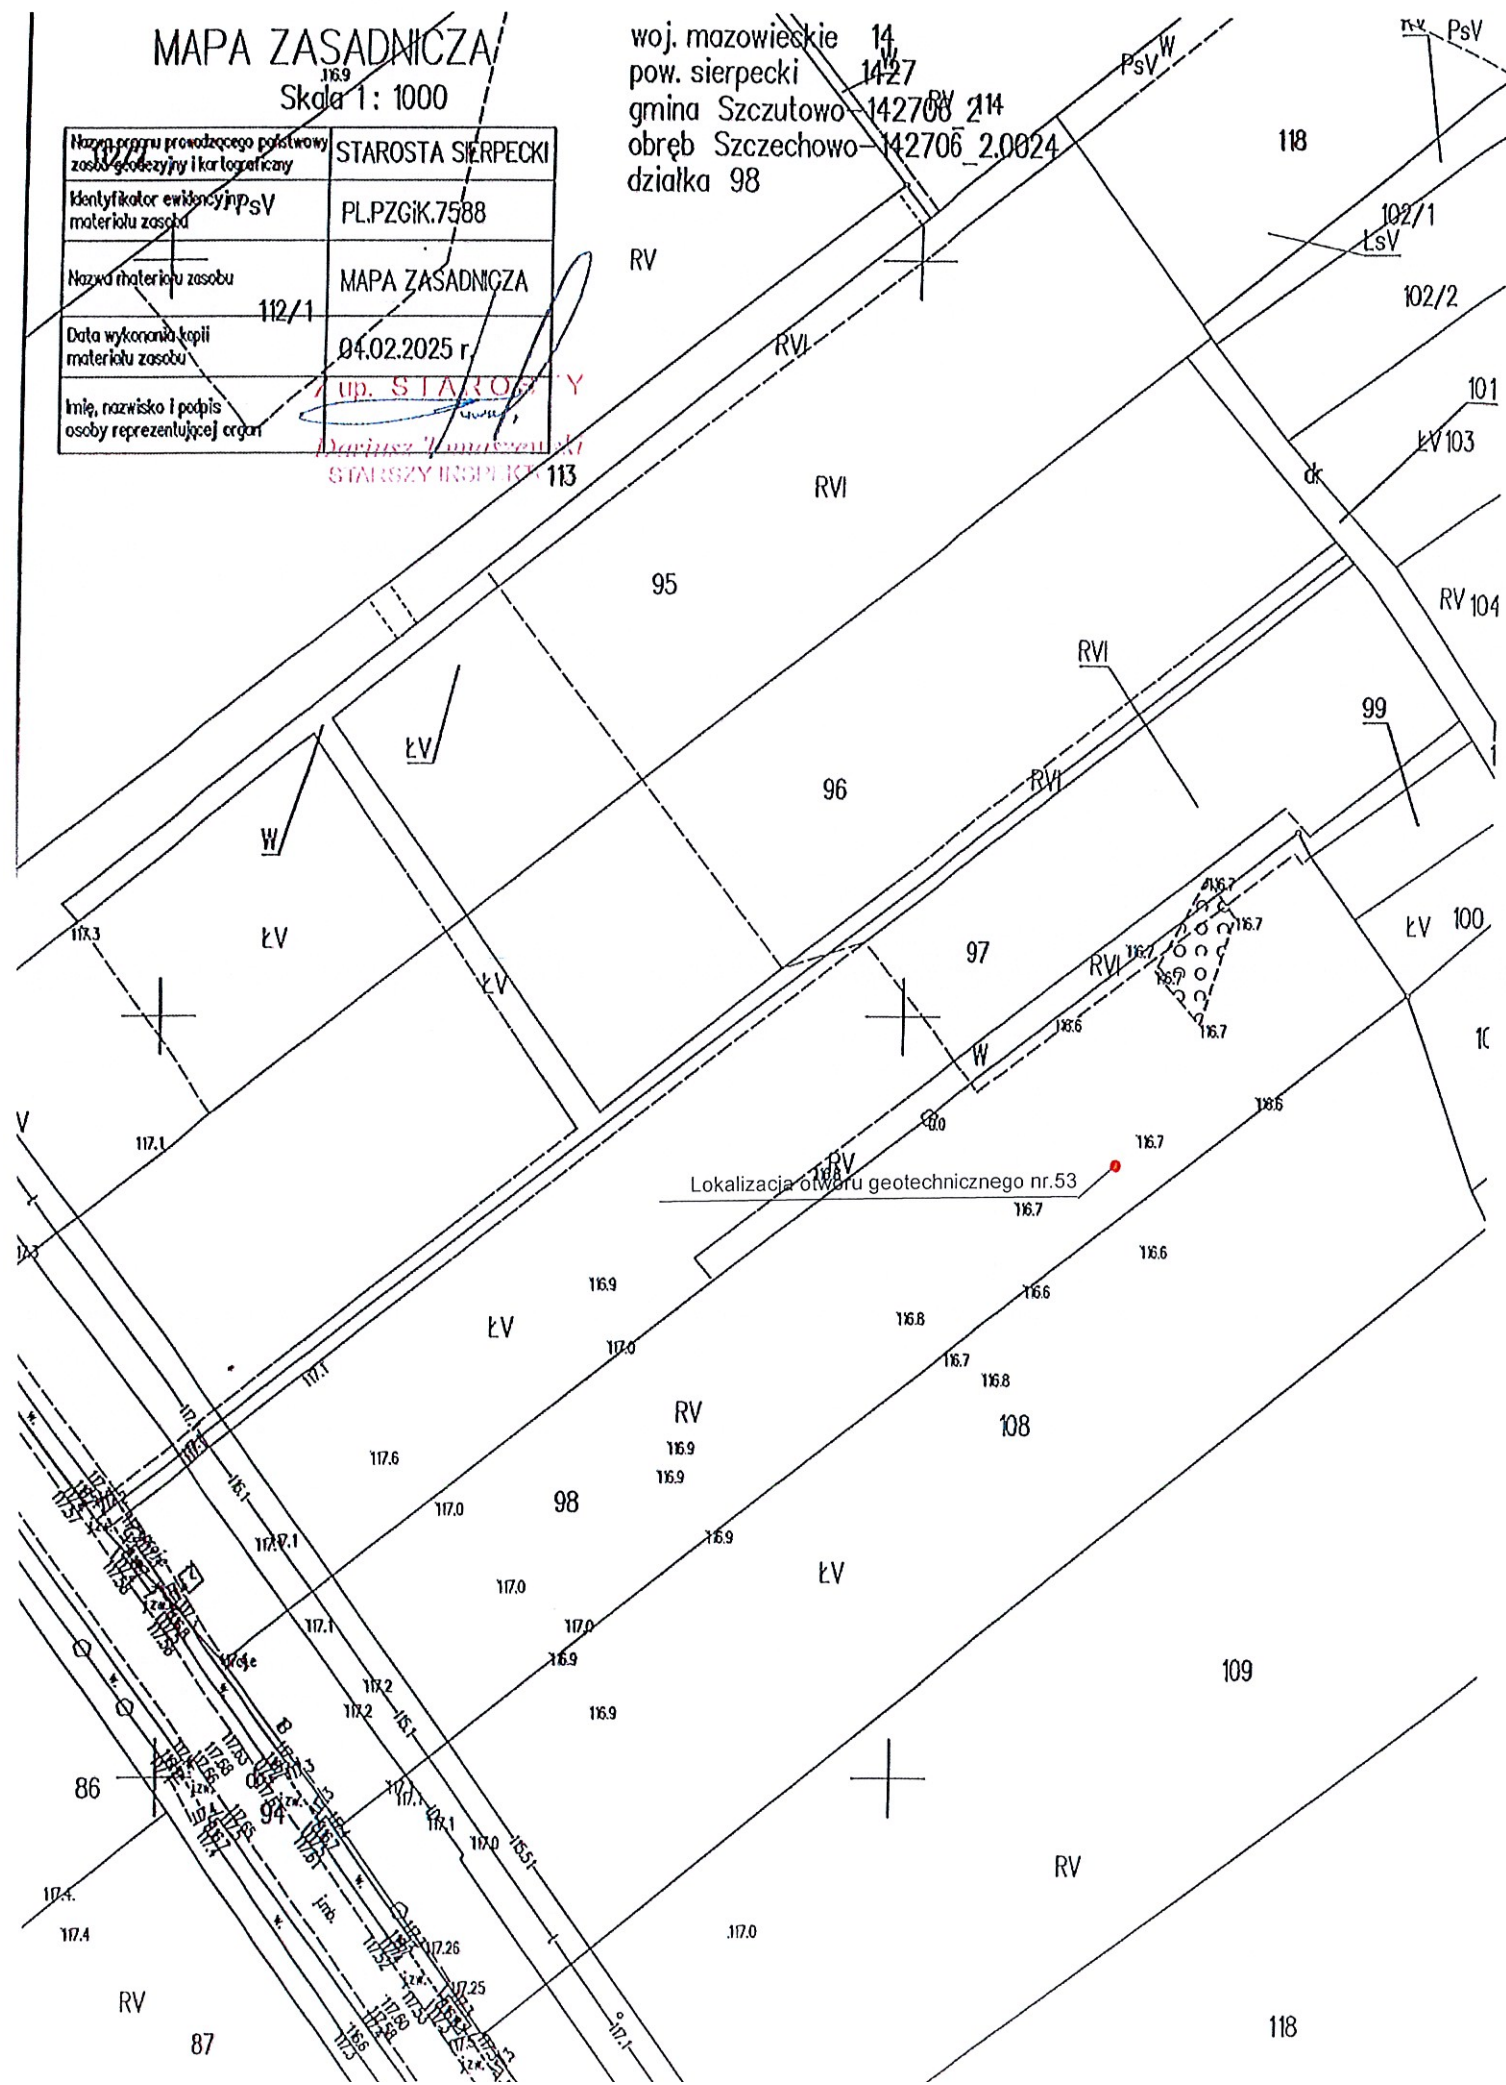

Mariusz Żołędowski 87-800 Włocławek ul.Ziołowa 1a				KARTA OTWORU BADAWCZEGO				Zał.54			
				Profil nr:54				Wiertnica:			
Miejscowość: Wola Stara			Obiekt:Przydomowa oczyszczalnia ścieków-Wola Stara dz.nr.301			System wiercenia: ręczny					
Gmina: Szczutowo			Zlecniodawca:Gmina Szczutowo			Rzędna: 118.1m n.p.m					
Powiat:sierpecki			Wiercenie:Mariusz Żołędowski			Skala: 1 : 25		Data wiercenia:18.11.2024			
Województwo: Mazowieckie			Dozór hydrogeologiczny:Waldemar Blachowski								
1	Głębokość z wierciadła wody	Stratygrafia	Profil litologiczny		Przekrój	Opis litologiczny	Symbol gruntu	Warstwa geotechniczna	Wilgotność	Stan gruntu	
	[m p.p.t.]		[m]		[m]						
2		3	4	5	6	7	8	9	10	11	
		Nasypy	Nasyp			Humus	H	I	mw	szg	
				Holocen	0,60		Piasek drobny	Pd	II	w	szg
		1,0									
		Czwartorzęd	1,40		Piasek średni	Pś	II	m	szg		
			2,0								
			2,10		II piaszczysty	Ip	II	nw	szg		
			3,0								
			3,40								
			3,80								
		4,0			P	II	nw	zg			

Skala : 1:1000

~~woj. mazowieckie 14
pow. sierpecki 1427
gmina Szcutowo-142706/2
obwód Wola Stara-142706_2.0026
działka 301~~

STAROSTA SIERPECKI

Identyfikator ewidencyjny
materiału zasobu B1

PLPZGR.7588

5.6 Nazwa materiału zasobu

Data wykonania kopli
materiału zasobu

04.02.2025 r

~~Imię, nazwisko i podpis
osoby reprezentującej~~

18.128.3 IN 3 VEKTOB

1010

PsV

25

Lokalizacja otworu geotechnicznego nr.54

RW

25

PsVI

305/6

PsV

304

PsV