Detal 1
= 1:10 =

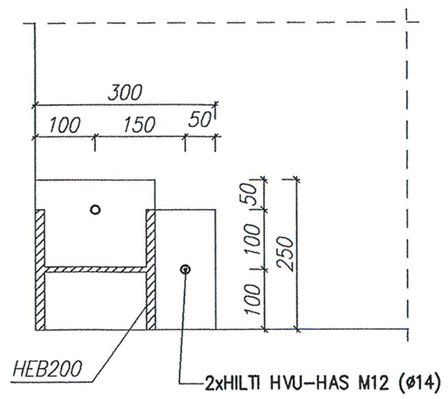

Detal 2
= 1:10 =

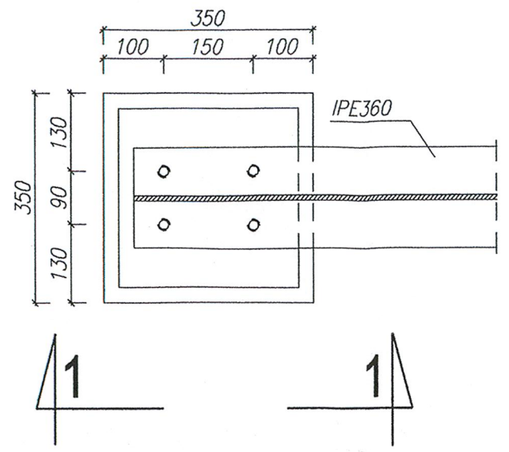

Przekrój 1-1
= 1:10 =

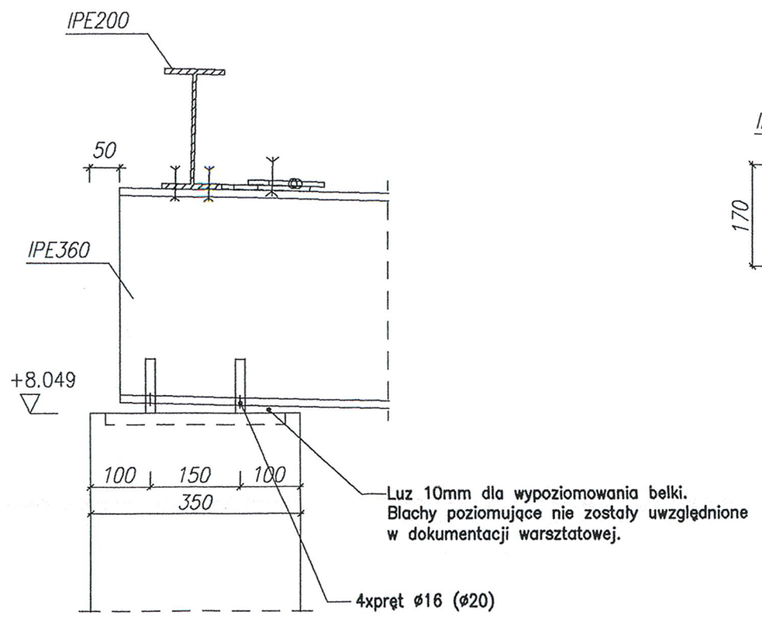

Detal 3
= 1:10 =

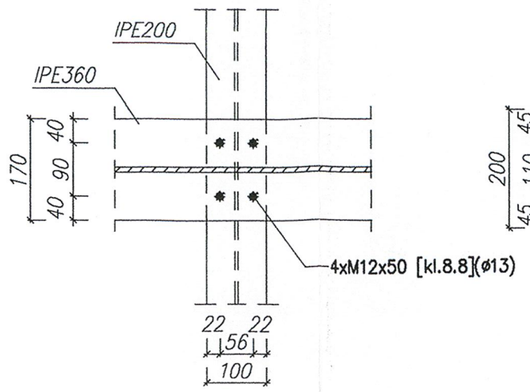

Detal 4
= 1:10 =

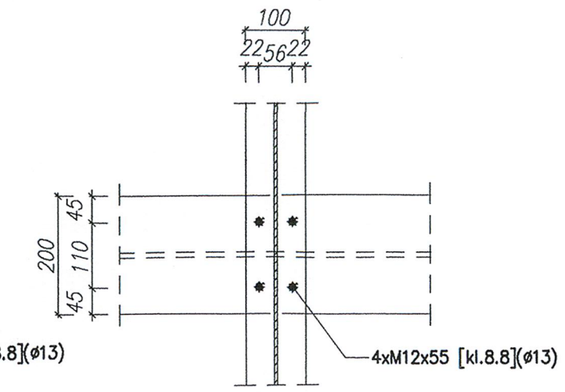

Detal 5
= 1:10 =

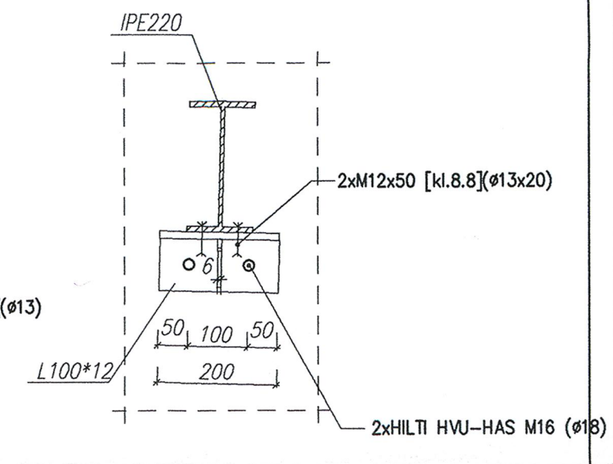

Detal 6
= 1:10 =

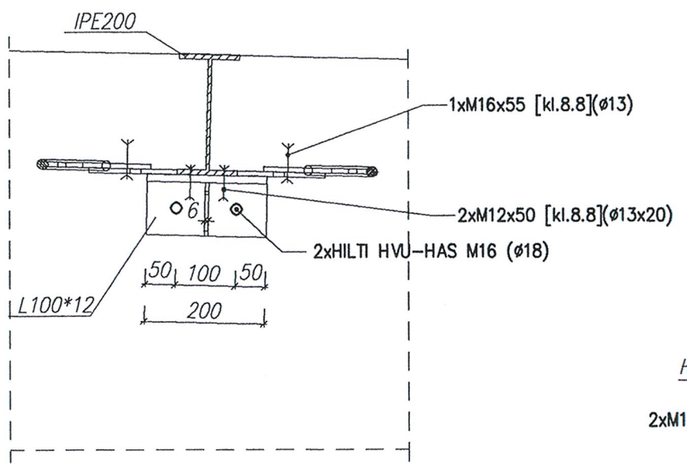

Detal 7
= 1:10 =

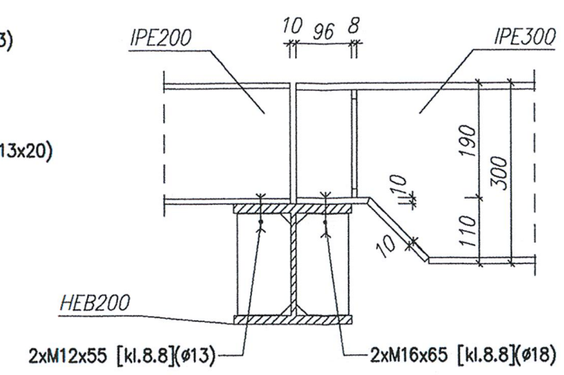

Detal 8
= 1:10 =

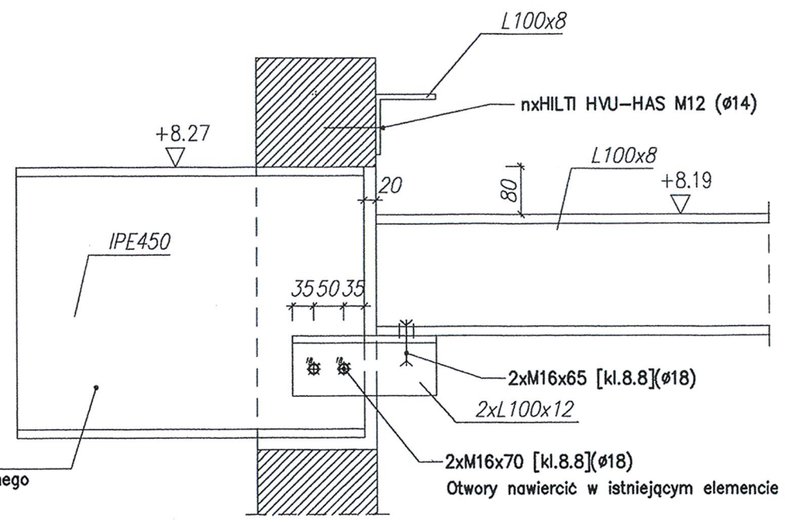

Detal 9
= 1:10 =

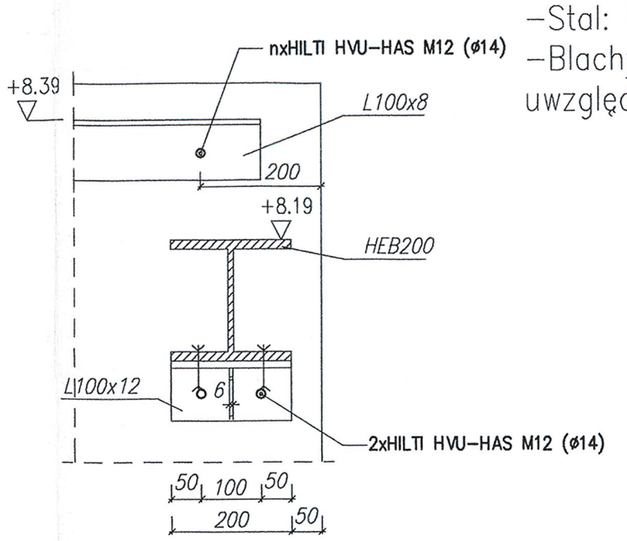

Uwagi:
- Elektrody wg opracowania technologi wytwórni
- Stal: St3S.
- Blachy wyrównujące i poziomujące nie zostały uwzględnione w dokumentacji warsztatowej

Detal 10
= 1:10 =

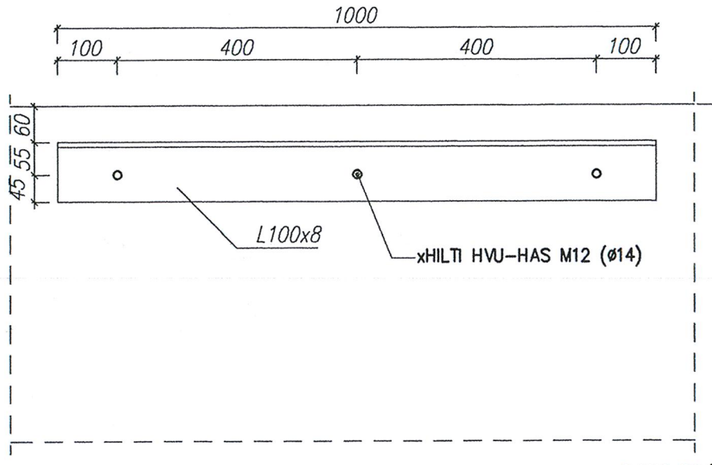

Detal 11
= 1:10 =

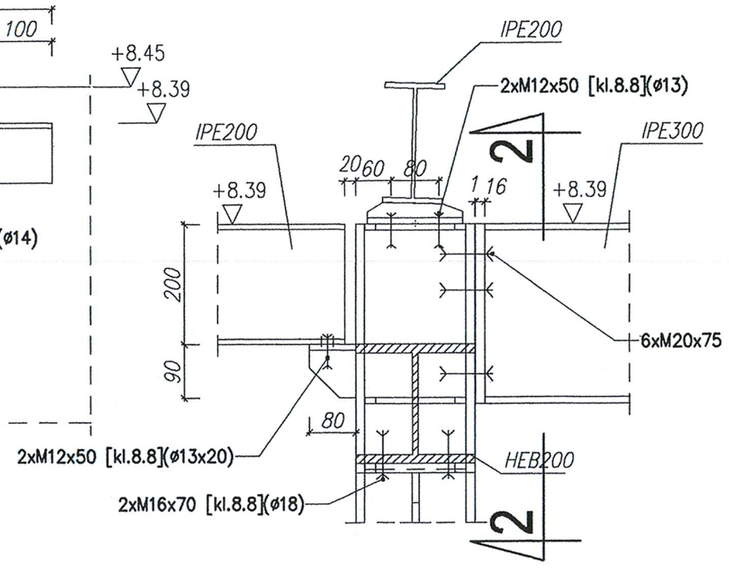

Przekrój 2-2
= 1:10 =

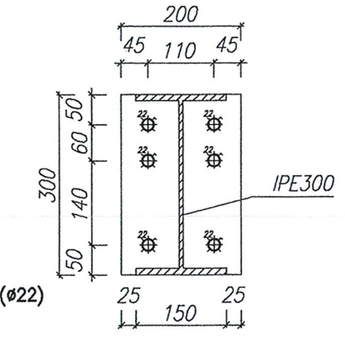

Przekrój 2-2
= 1:10 =

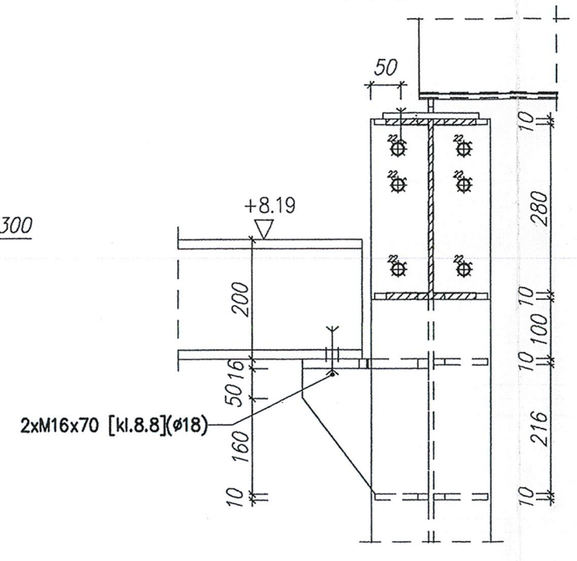

Adamczak Ferdynand
mgr inż. budownictwa
Upr. bud. Wa - 81/71

AMBUD Sp. z o.o.
Kierownik Budowy
mgr inż. Marek Kwaśiborski
Upr. bud. Wa - 80/02

DOKUMENTACJA POWYKONAWCZA

Data	Podpis
07.01.2006	Kwaśiborski

SCHEMAT BUDYNKU

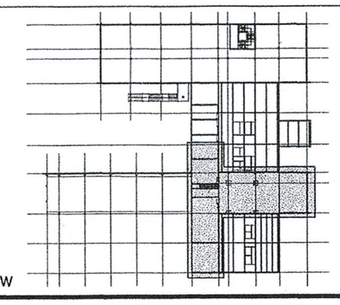

±0.000=81.70mnpW

INWESTYCJA	KOMPLEKS BIUROWO - LABORATORYJNO - PRODUKCYJNY STANISŁAWÓW PIERWSZY gm. NIEPORĘT
INWESTOR	AMMONO sp. z o.o. 00-377 Warszawa; ul. Czerwonego Krzyża 2/31
PROJEKT BUDOWLANY ARCHITEKTURA	AUTORSKA PRACOWNIA ARCHITEKTURY KURYŁOWICZ & ASSOCIATES SP. Z O.O. 03-908 Warszawa, ul. Berezyńska 25, tel. 616 37 98 (fax 99)
PROJEKT BUDOWLANY KONSTRUKCJA	Biuro Projektowe Branżowe KIP Biuro Projektów Konstrukcji Budowlanych KIP Sp. z o.o. 01-592 Warszawa, ul.Słowackiego 27/33 lok.117 tel./fax: (48-22) 833-13-88, (48-22) 833-55-45
PROJEKT WYKONAWCZY	PRACOWNIA PROJEKTOWA ARCHITEKTURY i KONSTRUKCJI OLYMPIC PLUS 01-313 Warszawa, ul. Karabeli 3

Projektant	Imię i nazwisko	Nr.uprawnień	Podpis
	mgr inż. Paweł Łukaszewicz	St-858/83	
	mgr inż. Krzysztof Salus inż. Janusz Lisowski Krzysztof Sobolewski		
Sprawdził	mgr inż. Andrzej Kowalczyk	St-393/79	

BRANŻA	KONSTRUKCJA
FAZA	PROJEKT WYKONAWCZY
TREŚĆ RYSUNKU	Dach w budynku łącznikowym +8.39. Rysunek detali
DATA	czerwiec 2005
SKALA	1:10
NUMER RYSUNKU	ST-0004/01
INDEKS	A
PROJEKT NR.	--