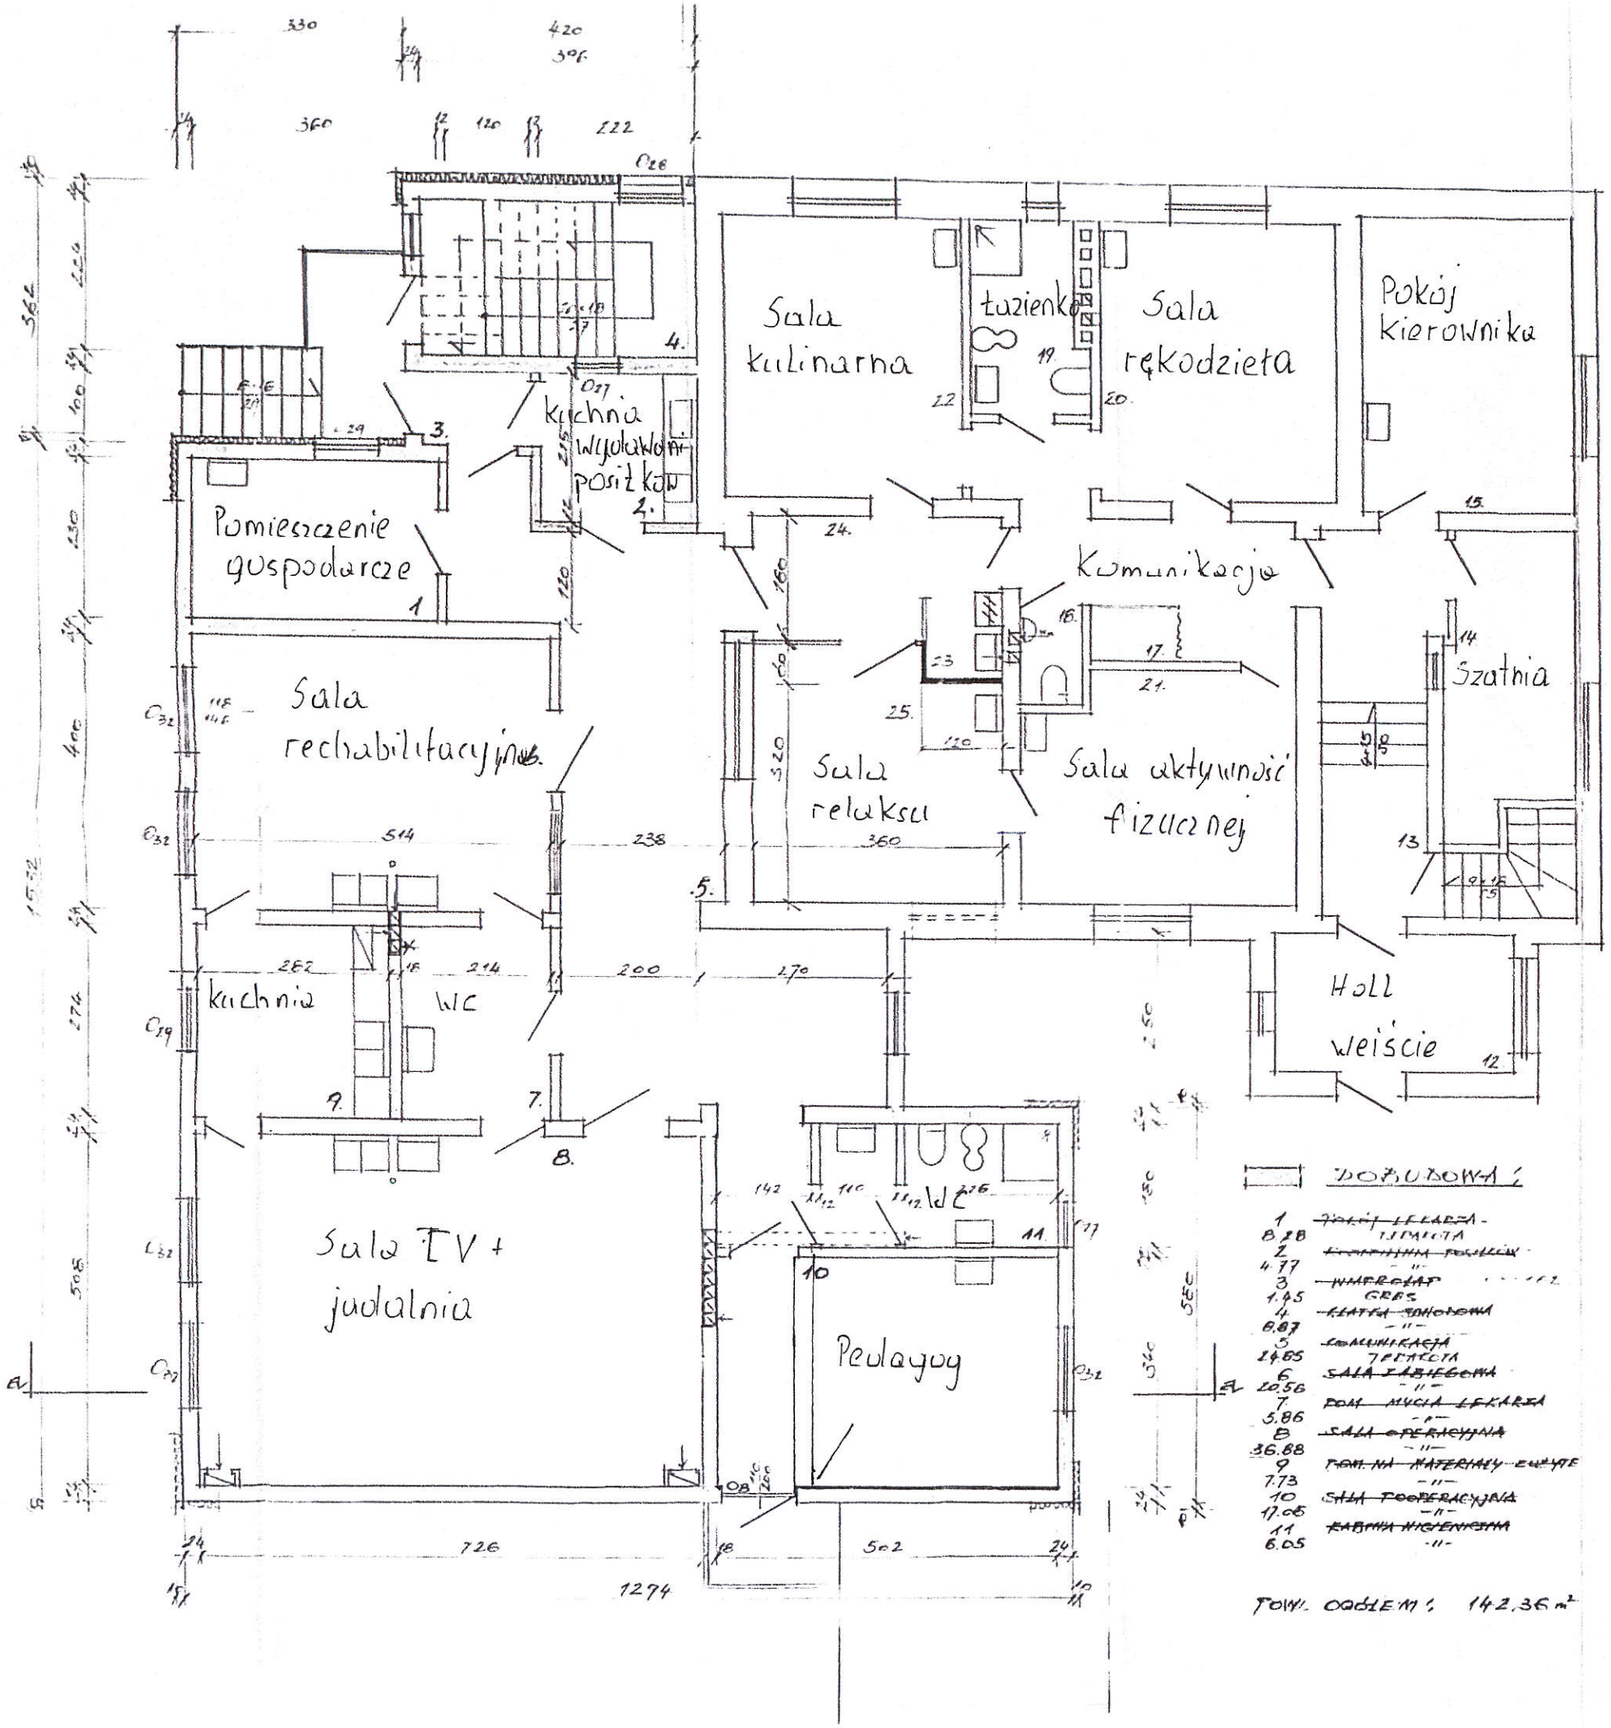

: I BUD. ISTNIEJĄCY : (PARTER)

12	~~POMIESZCZENIA~~	
7.20	GRES	
13	KORYTARZ	
8.70	GRES	
14	~~IZBA PRZYJĘĆ - REJESTRACJA~~	
7.90	TERAKOTA	
15	~~GABINET LEKARSKI~~	
18.50	TERAKOTA	
16	KOMUNIKACJA	
9.00	- " -	
17	~~PRZEBIERALNIA~~	
1.20	- " -	
18	WC PERSONELU	
1.40	- " -	
19	~~ŁAZIENKA~~	
4.60	- " -	
20	~~SALA FIZJOTERAPII~~	
14.00	- " -	
21	- " -	
18.40	- " -	
22	- " -	
14.10	~~SALA FIZJOTERAPII - UNIWERSYTECKA~~	
28	- " -	
1.30	KOMUNIKACJA	
24	- " -	
3.76	~~POMIESZCZENIE DO PRZECHOWYWANIA~~	
29	- " -	
13.00		

POW. OGÓŁEM: 112.86 m²

DOBUDÓWKA :

1	~~GABINET LEKARZA~~ -	
8.28	TERAKOTA	
2	~~KOMUNIKACJA POZIOMA~~	
4.77	- " -	
3	~~WINDROBY~~	
1.45	GRES	
4	~~KLATKA SCHODOWA~~	
8.87	- " -	
5	~~KOMUNIKACJA~~	
14.85	TERAKOTA	
6	~~SALA FABIEGOWA~~	
20.56	- " -	
7	~~POM. MYCIA LEKARZA~~	
5.86	- " -	
8	~~SALA OPERACYJNA~~	
36.88	- " -	
9	~~POM. NA MATERIAŁY CZYSTE~~	
7.73	- " -	
10	~~SALA POOPERACYJNA~~	
17.05	- " -	
11	~~KABINA HIGIENICZNA~~	
6.05	- " -	

POW. OGÓŁEM: 142,36 m²

Uzgadnia
Zaopiniowano pod względem wymagań higieniczno-sanitarnych bez zastrzeżeń
Data 6.02.02
Lp. 23/02
Państwowa Stacja Sanitarno-Epidemiologiczna
SPEC. OZNACZA
ul. Kilińskiego 38 A/21
87-800 Włocławek, ul. Kilińskiego 38 A/21
tel. 236-30-71

~~PROJEKT BUD. USŁUG MEDYCZNYCH~~
LIPNO ul. KILIŃSKIEGO 16
RZUT PARTERU - POWIĘKSZENIE
PROJEKTOWAŁ
SPRAWDZIŁ
SKALA 1:50
NR RYS. 3
DATA STYCZEŃ 2002 PODPIS