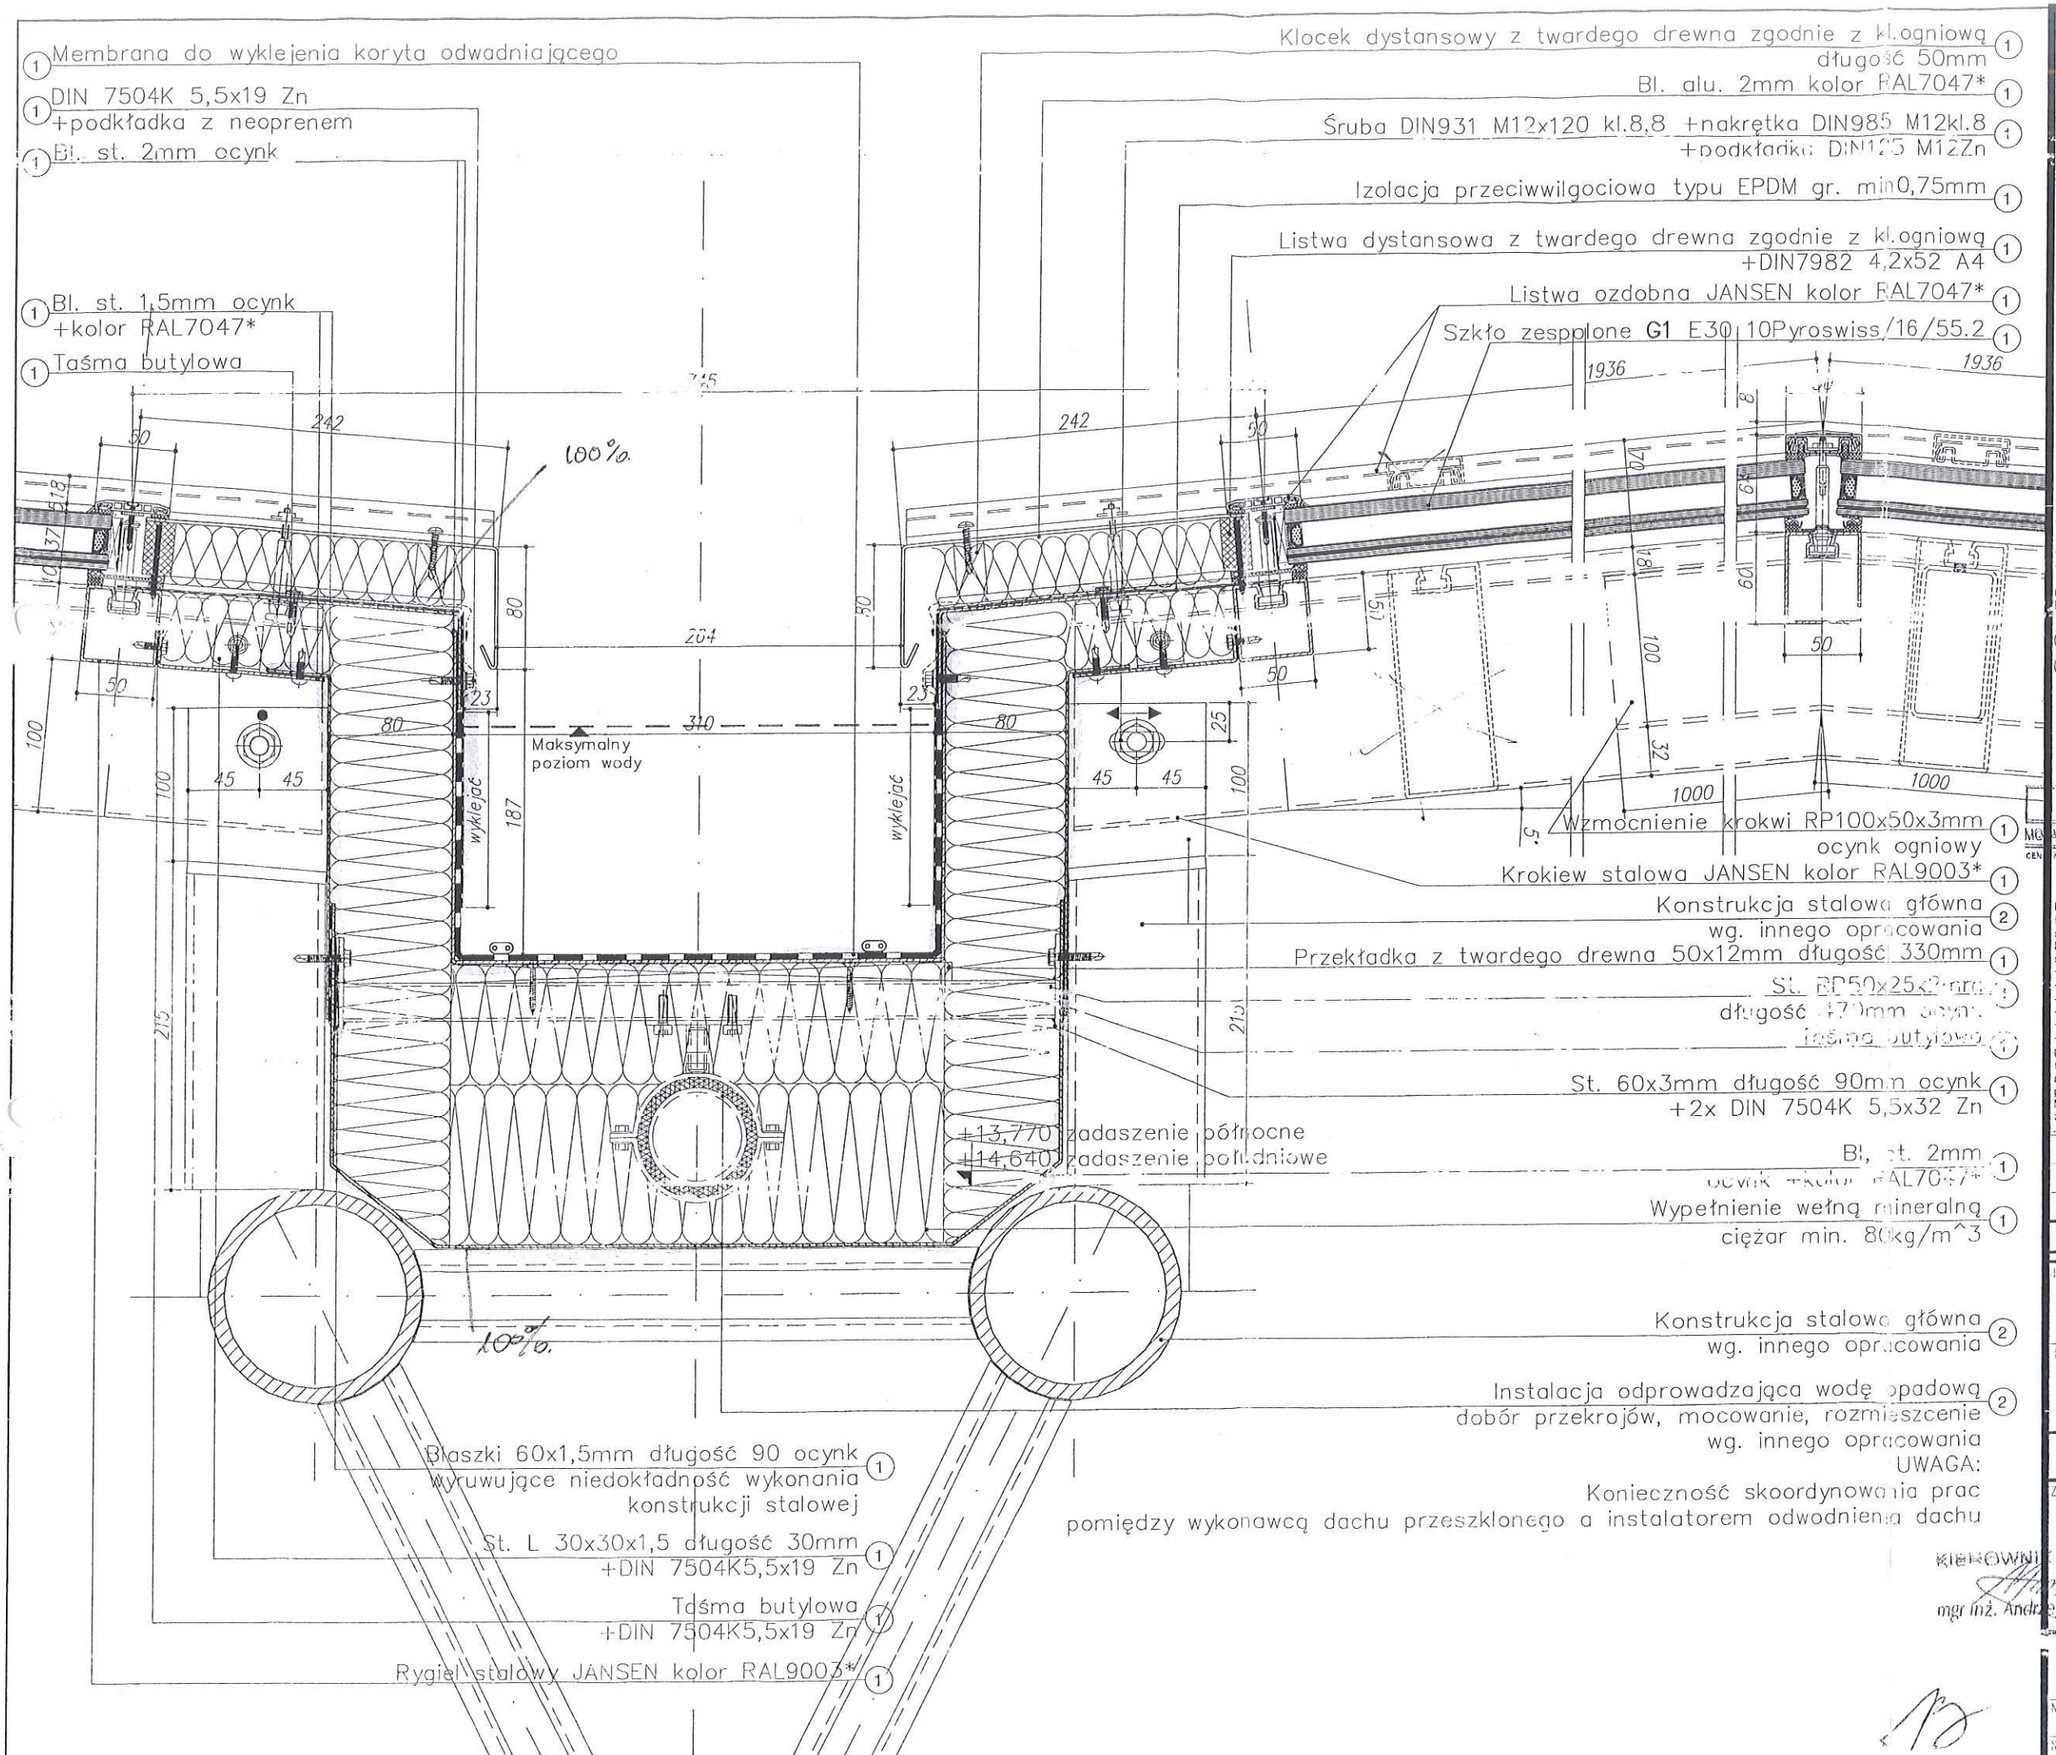

UWAGI:
- NINIEJSZE OPRACOWANIE ZOSTAŁO WYKONANE W OPARCIU O PROJEKT ARCHITEKTONICZNY FIRMY BULANDA, MUCHA –ARCHITEKCI SP. z o.o. (W SZCZEGÓLNOŚCI W ZAKRESIE ROZWIĄZAŃ MATERIAŁOWYCH)
- WSZYSTKIE WYMIARY SPRAWDZIĆ W NATURZE NA BUDOWIE, A W PRZYPADKU ICH NIEZGODNOŚCI Z PROJEKTEM, UZGODNIĆ ROZWIĄZANIE Z PROJEKTANTEM OBIEKTU LUB INSPEKTOREM NADZORU
- WSZYSTKIE IZOLACJE PRZECIWWODNE I PAROIZOLACJE SZCZELNIE WYKLEIĆ NA ŁĄCZENIACH I W NAROŻNIKACH
- DLA WSZYSTKICH OBRÓBEK BLACHARSKICH ZEWNĘTRZNYCH I WEWNĘTRZNYCH ZE ŁĄCZENIEM STOSOWAĆ PRZERWĘ DYLATACYJNĄ UWZGLĘDNIAJĄCĄ MAKSYMALNĄ ROZSZERZALNOŚĆ MATERIAŁU. PRZERWĘ DYLATACYJNĄ WYSŁANIAĆ BLACHĄ KRYJĄCĄ Z ZASTOSOWANIEM TAŚM BUTYLOWYCH LUB INNYCH MAS ZAPEWNIAJĄCYCH PAROSZCZELNOŚĆ I WODOSZCZELNOŚĆ
- WSZYSTKIE POŁĄCZENIA PROFILI SYSTEMOWYCH, USZCZELKI, AKCESORIA, ODWODNIENIE WYKONAĆ ZGODNIE Z INSTRUKCJĄ WARSZTATOWĄ I MONTAŻOWĄ PRODUCENTA
- STYKI ELEMENTÓW ALUMINIOWYCH I STALOWYCH SKUTECZNIE ROZDZIELAĆ PRZED KOROZJĄ NP. FOLIĄ EPDM GR. MIN. 0,7mm
- WEŁNA MINERALNA HYDROFOBOWA, NIEPALNA–NIEOPISANA NA RYSUNKACH ρ≥80kg/m³, λd≤0,038W/m*K
- DO CZASU ZAMONTOWANIA ZEWNĘTRZNYCH OKŁADZIN ZAPEWNIĆ ABY WEŁNA MINERALNA POZOSTAWAŁA W STANIE SUCHYM
- WSZYSTKIE POŁĄCZENIA ŚRUBOWE POWINNY BYĆ TAK DOBRANE, ŻEBY BYŁY ZGODNE Z NORMAMI I PRZEPISAMI ODBIOROWYMI (MINIMUM, ŻEBY GWINT WYSTAWAŁ POZA NAKRĘTKĘ CO NAJMNIEJ TRZY ZWOJE) ORAZ MUSZĄ ZOSTAĆ ZABEZPIECZONE PRZED ODKRĘCANIEM (POPRZEZ ZASTOSOWANIE SPECJALISTYCZNEGO KLEJU ZABEZPIECZAJĄCEGO PRZED RÓWNOMIERNYM ROZŁOŻENIEM NACISKU)
- WSZYSTKIE ELEMENTY METALOWE ZABEZPIECZONE PRZED KOROZJĄ
- WSZYSTKIE ELEMENTY STALOWE OCYNKOWANE
- UZIEMIENIE ZADASZENIA POWINNO UWZGLĘDNIAĆ WYMAGANIA ZAWARTE W KOMPLEKSOWYM SYSTEMIE OCHRONY ODGROMOWEJ BUDYNKU –NIE DOTYCZY TEGO OPRACOWANIA
- UZGODNIENIE PRZEZ PROJEKTANTA OBIEKTU LUB UPOWAŻNIONEGO PRZEDSTAWICIELA PROJEKTANTA OBIEKTU/INWESTORA NINIEJSZEGO OPRACOWANIA OZNACZA, ŻE PROJEKT TEN ZOSTAŁ WPEŁNI SKOORDYNOWANY MIĘDZY BRANŻAMI (W SZCZEGÓLNOŚCI Z BRANŻAMI INSTALACYJNYMI ORAZ KONSTRUKCJI BUDYNKU)
- WG INNEGO OPRACOWANIA, OZNACZA IŻ ELEMENT, POZYCJA NIE JEST W ZAKRESIE NINIEJSZEGO OPRACOWANIA

TOLERANCJA WYKONANIA
- KONSTRUKCJE ŻELBETOWE ±20mm
- KONSTRUKCJE MUROWE ±10mm
- KONSTRUKCJE STALOWE 1mm/1m max. ±5mm

(*)–KOLORYSTYKA PROFILI I OBRÓBEK DO OSTATECZNEGO POTWIERDZENIA PRZEZ PROJEKTANTA OBIEKTU

(1) – ELEMENT W ZAKRESIE FIRMY OPEUS
(2) – ELEMENT W ZAKRESIE GENERALNEGO WYKONAWCY

MOTA-ENGIL CENTRAL EUROPE S.A.
30-415 Kraków, ul. Wadowicka 8W
tel. 12 664 80 00, fax 12 664 80 01
REGON 350980504; KRS 0000012902
NIP 675-00-01-573

Dach należy odśnieżać, jeżeli inne przepisy nie stanowią inaczej, to wg PN-80/B-02010 Az 1 Obciążenia w obliczeniach statycznych. Obciążenie śniegiem.
Należy usuwać nadmiar śniegu z dachu tak, aby grubość pokrywy śnieżnej nie przekroczyła:
- 97cm dla śniegu świeżego
- 45cm dla śniegu osiadłego (kilka godzin lub dni po opadzie)
- 27cm dla śniegu starego (kilka tygodni lub miesięcy po opadzie)
- 24cm dla śniegu mokrego
- 13cm dla lodu (z zamarzniętej wody)

UWAGA: Zabrania się wchodzenia na szkło świetlika oraz na aluminiowe i stalowe w tym koryta odwadniające. Dla potrzeb konserwacji świetlika należy korzystać z pomostów roboczych układanych zgodnie z Projektem konserwacji i odśnieżania zaakceptowanym przez Projektanta obiektu.
Na świetliku mogą przebywać jedynie osoby z odpowiednimi kwalifikacjami zabezpieczone zgodnie z przepisami BHP przez aprobowany system asekuracji.

NUMER	TREŚĆ WYDANIA	FAZA	DATA
01	Zmiana grubości szkła Aktualizacja do wytycznych Architekta z dnia 16.12.2013		2014.01.16

INWESTOR: BIBLIOTEKA PUBLICZNA M. ST. WARSZAWY BIBLIOTEKA GŁÓWNA WOJEWÓDZTWA MAZOWIECKIEGO

PROJEKT: ROZBUDOWA I MODERNIZACJA BIBLIOTEKI PUBLICZNEJ MIASTA STOŁECZNEGO WARSZAWY ORAZ BIBLIOTEKI GŁÓWNEJ WOJEWÓDZTWA MAZOWIECKIEGO

PROJEKT WYKONAWCZY

ZESPÓŁ PROJEKTOWY		
	mgr inż. Rafał Popiński LOD/0472/POOW/06	
	mgr inż. Krzysztof Sutębiowski	

KIEROWNIK BUDOWY
mgr inż. Andrzej Monastyrski

PRZEKRÓJ PIONOWY TYPOWY

NR WYDANIA	DATA	SKALA
01	STYCZEŃ 2014	1:4

NR RYSUNKU: BP_PW_7D_V101