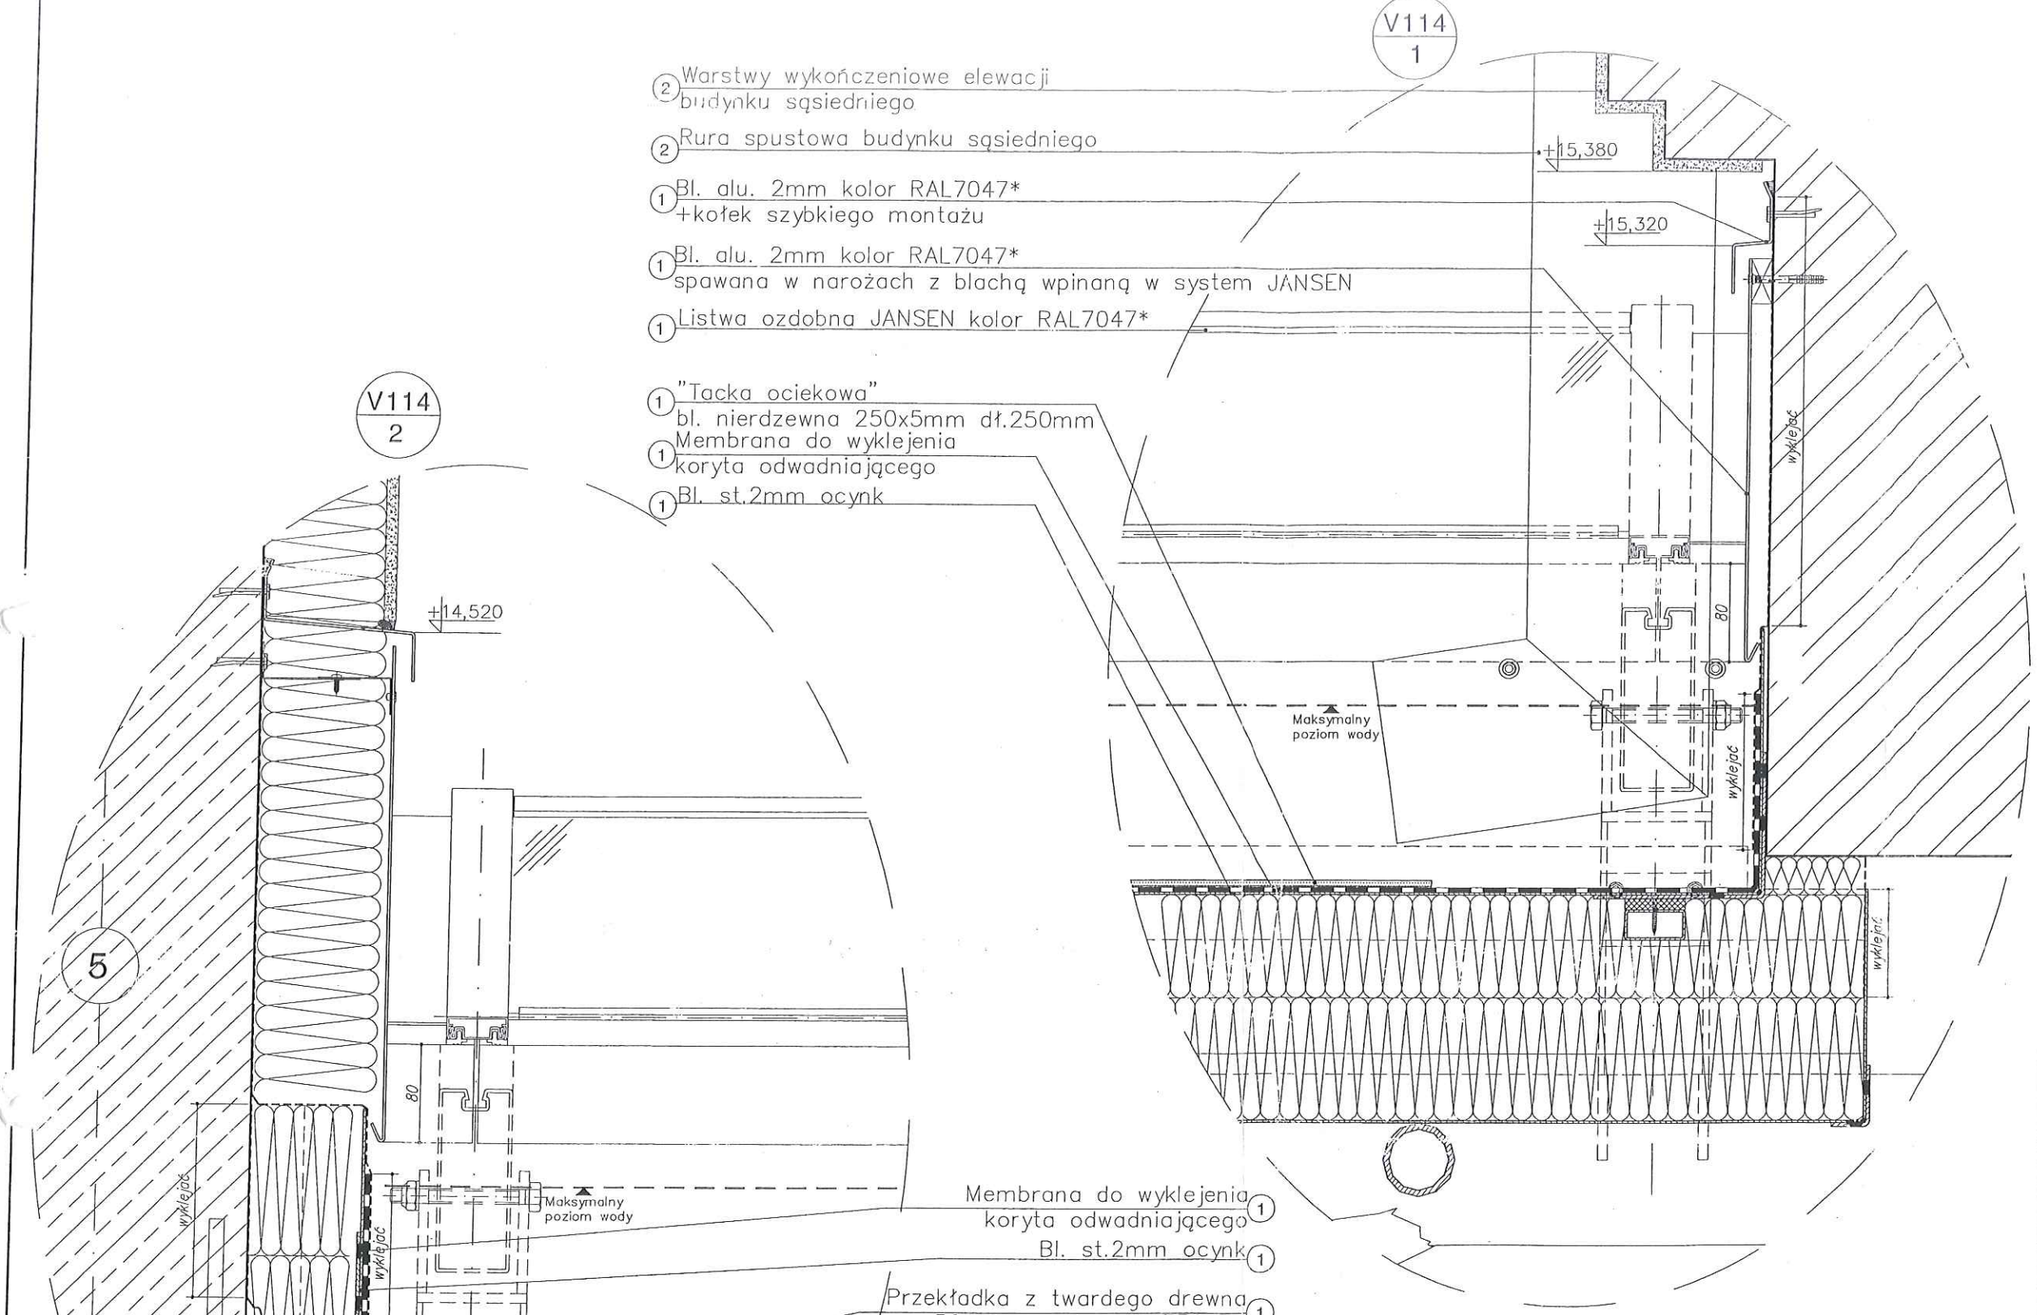

UWAGI:
- NINIEJSZE OPRACOWANIE ZOSTAŁO WYKONANE W OPARCIU O PROJEKT ARCHITEKTONICZNY FIRMY BULANDA, MUCHA - ARCHITEKCI SP. z o.o. (W SZCZEGÓLNOŚCI W ZAKRESIE ROZWIĄZAŃ MATERIAŁOWYCH)
- WSZYSTKIE WYMIARY SPRAWDZIĆ W NATURZE NA BUDOWIE, A W PRZYPADKU ICH NIEZGODNOŚCI Z PROJEKTEM, UZGODNIĆ ROZWIĄZANIE Z PROJEKTANTEM OBIEKTU LUB INSPEKTOREM NADZORU
- WSZYSTKIE IZOLACJE PRZECIWWODNE I PAROIZOLACJE SZCZELNIE WYKLEIĆ NA ŁĄCZENIACH I W NAROŻNIKACH
- DLA WSZYSTKICH OBRÓBEK BLACHARSKICH ZEWNĘTRZNYCH I WEWNĘTRZNYCH NA ŁĄCZENIACH STOSOWAĆ PRZERWĘ DYLATACYJNĄ UNIEMOŻLIWIAJĄCĄ ROZSZERZALNOŚĆ MATERIAŁU. PRZERWĘ DYLATACYJNĄ WYSŁANIAĆ BLACHĄ KRYJĄCĄ Z ZASTOSOWANIEM TAŚM BUTYLOWYCH LUB INNYCH MAS ZAPEWNIAJĄCYCH PAROSZCZELNOŚĆ I WODOSZCZELNOŚĆ
- WSZYSTKIE POŁĄCZENIA PROFILI SYSTEMOWYCH, USZCZELKI, AKCESORIA, ODWODNIENIE WYKONAĆ ZGODNIE Z INSTRUKCJĄ WARSZTATOWĄ I MONTAŻOWĄ PRODUCENTA
- STYKI ELEMENTÓW ALUMINIOWYCH I STALOWYCH SKUTECZNIE ROZDZIELAĆ PRZED KOROZJĄ NP. FOLIĄ EPDM GR. MIN. 0,7mm
- WEŁNA MINERALNA HYDROFOBOWA, NIEPALNA-NIEOPISANA NA RYSUNKACH ρ≥80kg/m³, λd≤0,038W/m*K
- DO CZASU ZAMONTOWANIA ZEWNĘTRZNYCH OKŁADZIN ZAPEWNIĆ ABY WEŁNA MINERALNA POZOSTAWAŁA W STANIE SUCHYM
- WSZYSTKIE POŁĄCZENIA ŚRUBOWE POWINNY BYĆ TAK DOBRANE, ŻEBY BYŁY ZGODNE Z NORMAMI I PRZEPISAMI ODBIOROWYMI (MINIMUM, ŻEBY GWINT WYSTAWAŁ POZA NAKRĘTKĘ CO NAJMNIEJ TRZY ZWOJE) ORAZ MUSZĄ ZOSTAĆ ZABEZPIECZONE PRZED ODKRĘCANIEM (POPRZEZ ZASTOSOWANIE SPECJALISTYCZNEGO KLEJU, ZACISKÓW LUB PODOBNYCH)
- WSZYSTKIE ELEMENTY METALOWE ZABEZPIECZYĆ PRZED KOROZJĄ
- WSZYSTKIE ELEMENTY STALOWE OCYNKOWANE
- UZIEMIENIE ZADASZENIA POWINNO UWZGLĘDNIAĆ WYMAGANIA ZAWARTE W KOMPLEKSOWYM SYSTEMIE OCHRONY ODGROMOWEJ BUDYNKU - NIE DOTYCZY TEGO OPRACOWANIA
- UZGODNIENIE PRZEZ PROJEKTANTA OBIEKTU LUB UPOWAŻNIONEGO PRZEDSTAWICIELA PROJEKTANTA OBIEKTU/INWESTORA NINIEJSZEGO OPRACOWANIA OZNACZA, ŻE PROJEKT TEN ZOSTAŁ WPEŁNI SKOORDYNOWANY MIĘDZY BRANŻAMI (W SZCZEGÓLNOŚCI Z BRANŻAMI INSTALACYJNYMI ORAZ KONSTRUKCJĄ BUDYNKU)
- WG INNEGO OPRACOWANIA, OZNACZA IZ ELEMENT, POZYCJA NIE JEST W ZAKRESIE NINIEJSZEGO OPRACOWANIA

TOLERANCJA WYKONANIA
- KONSTRUKCJE ŻELBETOWE ±20mm
- KONSTRUKCJE MUROWE ±10mm
- KONSTRUKCJE STALOWE 1mm/1m max. ±5mm

(*)-KOLRYSTYKA PROFILI I OBRÓBEK DO OSTATECZNEGO POTWIERDZENIA PRZEZ PROJEKTANTA OBIEKTU

① - ELEMENT W ZAKRESIE FIRMY OPEUS

② - ELEMENT W ZAKRESIE GENERALNEGO WYKONAWCY

MOTA-ENGIL CENTRAL EUROPE S.A.
30-415 Kraków, ul. Wadowicka 8W
tel. 12 664 80 00, fax 12 664 80 01
REGON 350930504; KRS 0000012902
NIP 675-00-01-573
MOTA-ENGIL CENTRAL EUROPE

Dach należy odśnieżać, jeżeli inne przepisy nie stanowią inaczej, to wg PN-80/B-02010 Az 1 Obciążenia w obliczeniach statycznych. Obciążenie śniegiem.
Należy usuwać nadmiar śniegu z dachu tak, aby grubość pokrywy śnieżnej nie przekroczyła:
- 97cm dla śniegu świeżego
- 49cm dla śniegu ostarzałego (kilka godzin do kilku dni po opadach)
- 27cm dla śniegu starego (kilka tygodni od ostatniego opadu)
- 24cm dla śniegu zmrożonego
- 13cm dla śniegu ziarnistego
- 10cm dla lodu (z zamarzniętej wody)

UWAGA: Zabrania się wchodzenia na szkło świetlika oraz obróbki aluminiowe i stalowe, w tym koryto odwadniające. Dla potrzeb konserwacji świetlika należy korzystać z pomostów roboczych układanych zgodnie z Projektem konserwacji i odśnieżania zaakceptowanym przez Projektanta obiektu.
Na świetliku mogą przebywać jedynie osoby z odpowiednimi kwalifikacjami zabezpieczone zgodnie z przepisami BHP przez aprobowany system asekuracji.

NUMER	TREŚĆ WYDANIA	FAZA	DATA
02	Aktualizacja do wytycznych Architekta z dnia 17.01.2014		2014.01.20
01	Zmiana grubości szkła		2014.01.16

INWESTOR: BIBLIOTEKA PUBLICZNA M. ST. WARSZAWY BIBLIOTEKA GŁÓWNA WOJEWÓDZTWA MAZOWIECKIEGO

PROJEKT: ROZBUDOWA I MODERNIZACJA BIBLIOTEKI PUBLICZNEJ MIASTA STOŁECZNEGO WARSZAWY ORAZ BIBLIOTEKI GŁÓWNEJ WOJEWÓDZTWA MAZOWIECKIEGO

PROJEKT WYKONAWCZY

KIEROWNIK BUDOWY
mgr inż. Andrzej Monastyrski

ZESPÓŁ PROJEKTOWY
mgr inż. Rafał Popiński LOD/0472/POOK/06
mgr inż. Krzysztof Gołębiowski

TREŚĆ RYSUNKU: PRZEKRÓJ PIONOWY PRZEZ KORYTO ODWADNIAJĄCE

NR WYDANIA	DATA	SKALA
02	STYCZEŃ 2014	1:5

NR RYSUNKU: BP_PW_ZD_V114