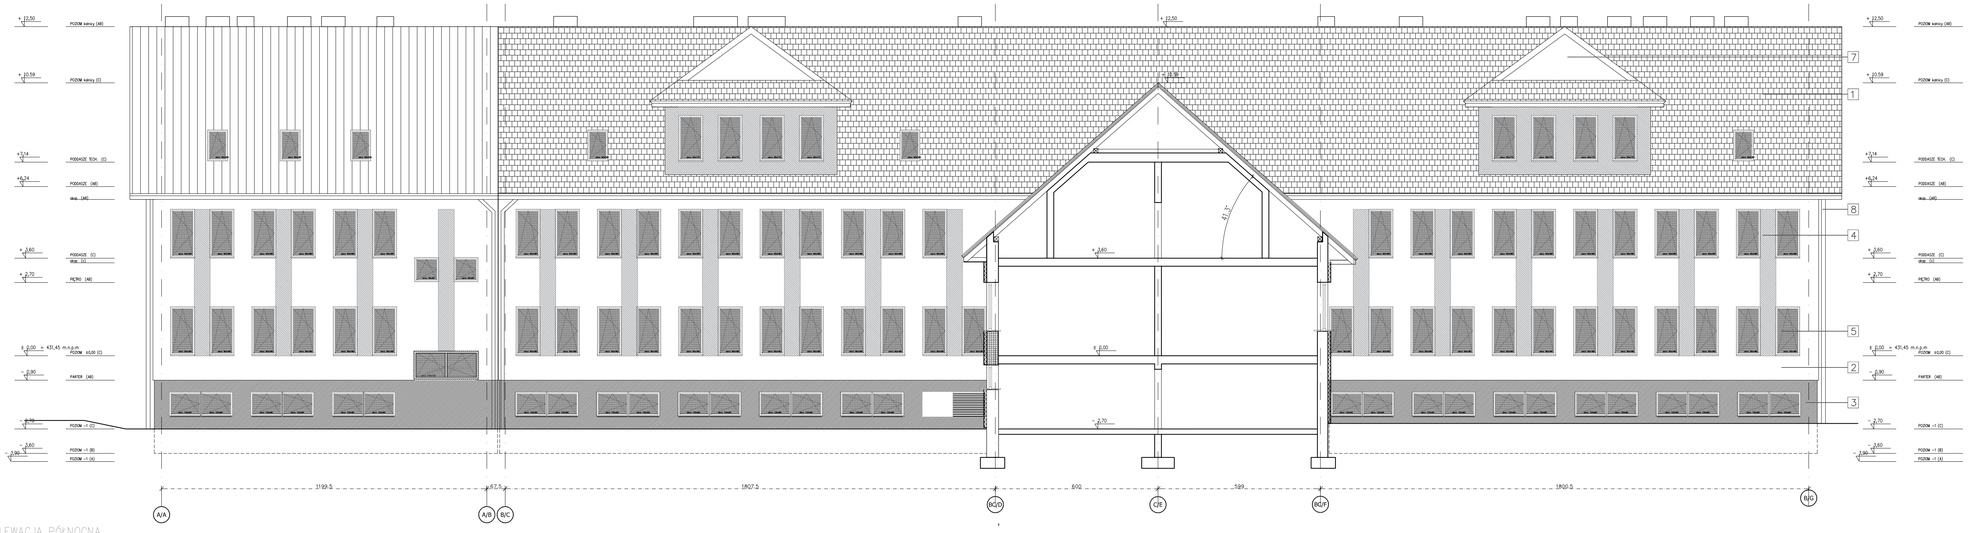

ELEWACJA PÓŁNOCNA

1 DACHÓWKA – POKRYCIE DACHU BEZ ZMIAN

1b BLACHA TYTAN-CYNK NA RĄBEK STOJĄCY

2 TYNK BIAŁY RAL 9016 LUB ZBLIŻONY

3 TYNK COKOŁOWY KOLOR GRAFIT (RAL 7016 LUB ZBLIŻONY)

4 TYNK KOLOR SZARY KOLOR RAL7015 LUB ZBLIŻONY

5 ŚLUSARKA OKIENNA PCV – KOLOR BIAŁY

6 BALUSTRADY ZE STALI LAKIEROWANEJ PROSZKOWO – KOLOR CZARNY

7 DESKOWANIE ELEMENTÓW DACHU MALOWANE NA KOLOR SZARY

8 OBRÓBKI BLACHARSKIE W KOLORZE SZARYM

ELEWACJA POŁUDNIOWA

modus PROJEKTY ARCHITEKTONICZNE ul. Narciarska 2f/34, 31-579 Kraków tel/fax. +48 12 63 11 035 e-mail: mmro@go2.pl

TEMAT

PROJEKT ROZBUDOWY, PRZEBUDOWY SZKOŁY PODSTAWOWEJ NR 1 W SUŁOSZOWEJ O DODATKOWE SKRZYDŁO WRAZ Z DOSTOSOWANIEM BUDYNKU DO AKTUALNYCH WYMAGAŃ PRZECIWPOŻAROWYCH

ADRES: UL SZKOLNA 9, SUŁOSZOWA, Dz nr 1110/14, 1110/22, 1110/25, 1111/4, 1111/7, 1110/16, 1110/26

INWESTOR: GMINA SUŁOSZOWA

TYTUŁ: ELEWACJE POŁUDNIOWE

PROJEKTOWAŁ: mgr inż. arch. MIROSŁAW MACIOSZEK	UPRAWNIENIA: MPOIA/090/2010	PODPIS	
ZESPÓŁ: mgr inż. arch. AGNIESZKA SCHWIŃSKA	UPRAWNIENIA: MPOIA/088/2011	PODPIS	
BRANŻA: ARCHITEKTURA	DATA: 06.2023 r	FAZA: PBZ	SKALA: 1 : 100
			NR RYSUNKU: A - 3.1

WYMIARY SPRAWDZIĆ NA BUDOWIE, W RAZIE NIEZGODNOŚCI SKONTAKTOWAĆ SIĘ Z PROJEKTANTEM
WSZYSTKIE ZMIANY UZGADNIAĆ Z PROJEKTANTEM W RAMACH NADZORU AUTORSKIEGO