ELEWACJA WSCHODNIA

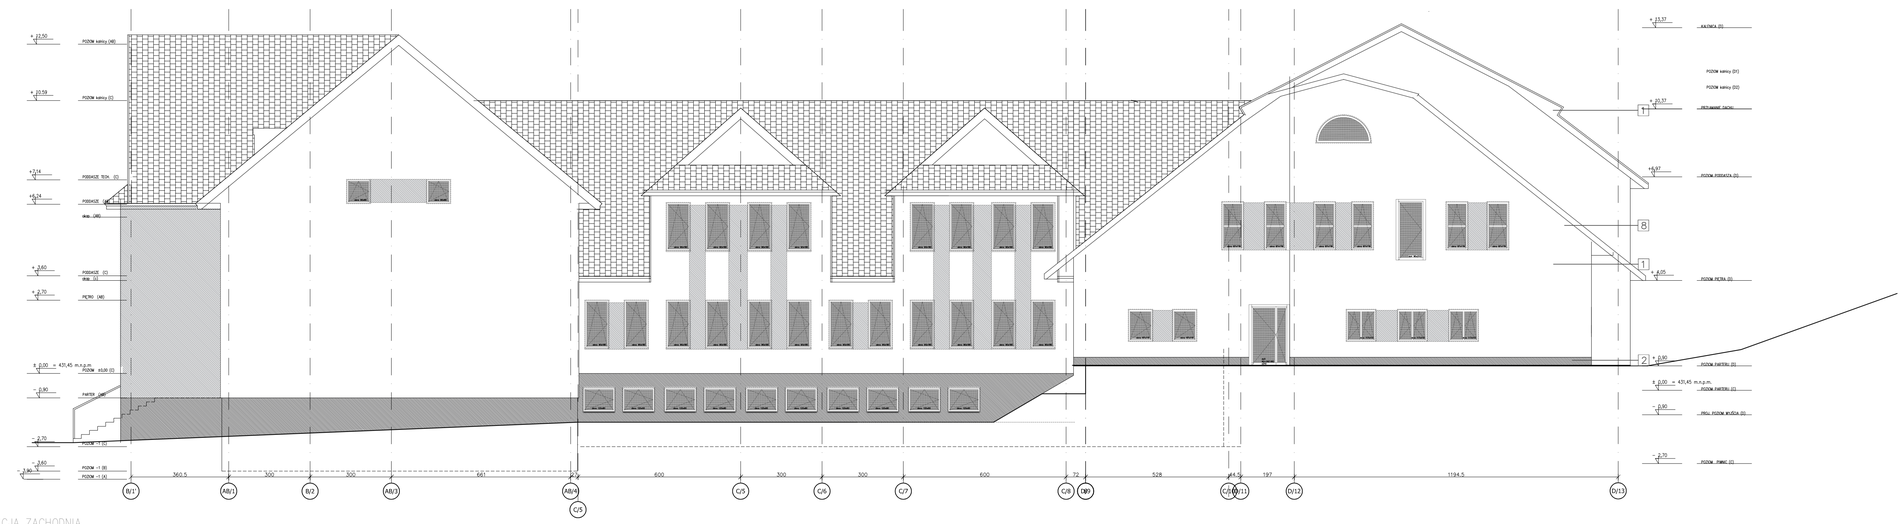

ELEWACJA ZACHODNIA

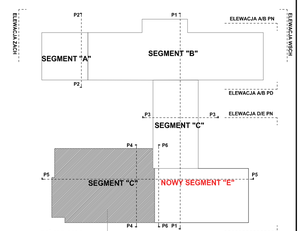

zakres prac

modus pracownia projektowa	ul. Narciarska 2/34, 31-578 Kraków tel/fax. +48 12 63 11 035 e-mail: mmiro@go2.pl
TEMAT	PROJEKT ROZBUDOWY, PRZEBUDOWY SZKOŁY PODSTAWOWEJ NR 1 W SUŁOSZOWEJ O DODATKOWE SKRZYDŁO WRAZ Z DOSTOSOWANIEM BUDYNKU DO AKTUALNYCH WYMAGAŃ PRZECIWPOŻAROWYCH
ADRES	UL. SZKOLNA 9, SUŁOSZOWA, Dz nr 1110/14, 1110/22, 1110/25, 1111/4, 1111/7, 1110/16, 1110/26
INWESTOR	GMINA SUŁOSZOWA
TYTUŁ	ELEWACJE WSCHODNIA I ZACHODNIA
PROJEKTOWAŁ: mgr inż. arch. MIROSŁAW MACIOSZEK	UPRAWNIENIA MP/OIA/090/2010 PODPIS
ZESPÓŁ: mgr inż. arch. AGNIESZKA SOWIŃSKA	UPRAWNIENIA MP/OIA/0888/2011 PODPIS
BRANŻA: ARCHITEKTURA	DATA: 06.2023 r	FAZA: PBZ	SKALA: 1 : 100	NR RYSUNKU: A - 3.2
WYMIARY SPRAWDZIĆ NA BUDOWIE, W RAZIE NIEZGODNOŚCI SKONSYTUOWAĆ SIĘ Z PROJEKTANTEM WSZYSTKIE ZMIANY UZGADNIAĆ Z PROJEKTANTEM W RAMACH NADZORU AUTORSKIEGO	