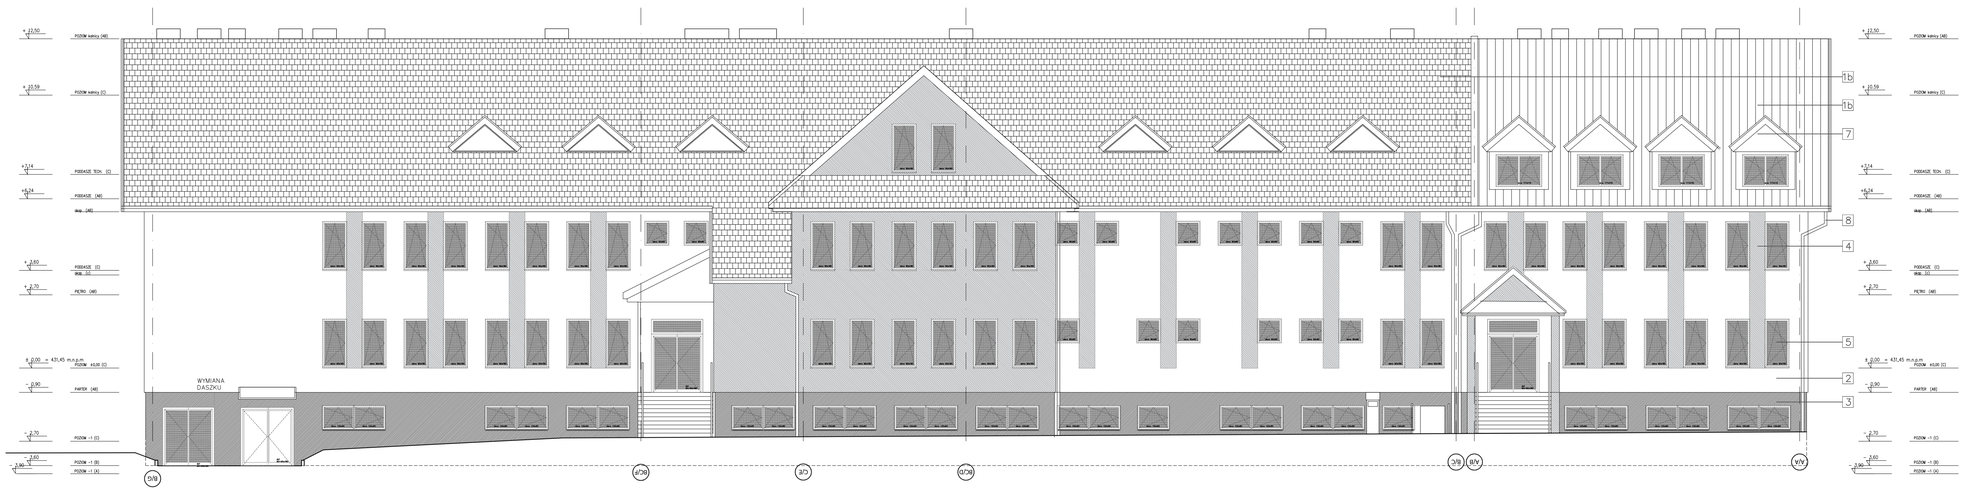

ELEWACJA PÓŁNOCNA

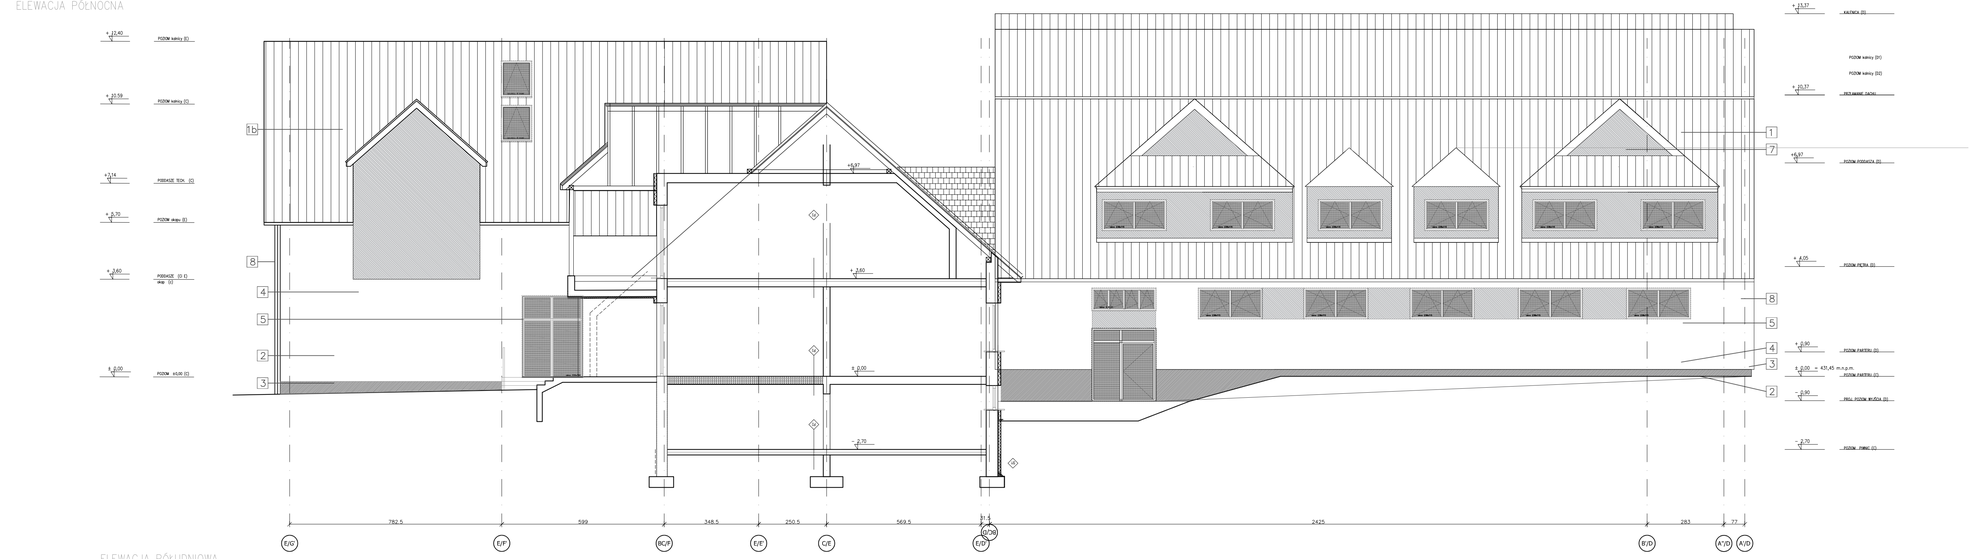

ELEWACJA PÓŁUDNIOWA

1 DACHÓWKA – POKRYCIE DACHU BEZ ZMIAN

1b BLACHA TYTAN–CYNK NA RĄBEK STOJĄCY

2 TYNK BIAŁY RAL 9016 LUB ZBLIŻONY

3 TYNK COKOŁOWY KOLOR GRAFIT (RAL 7016 LUB ZBLIŻONY)

4 TYNK KOLOR SZARY KOLOR RAL7015 LUB ZBLIŻONY

5 ŚLUSARKA OKIENNA PCV – KOLOR BIAŁY

6 BALUSTRADY ZE STALI LAKIEROWANEJ PROSZKOWO – KOLOR CZARNY

7 DESKOWANIE ELEMENTÓW DACHU MALOWANE NA KOLOR SZARY

8 OBRÓBLI BLACHARSKIE W KOLORZE SZARYM

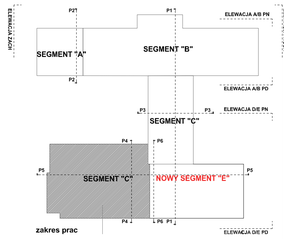

modus
Biuro Projektowe
ul. Narciarska 2f/34, 31-579 Kraków
tel/fax. + 48 12 63 11 035 e-mail: mmiro@go2.pl

TEMAT

PROJEKT ROZBUDOWY, PRZEBUDOWY SZKOŁY PODSTAWOWEJ NR 1 W SUŁOSZOWEJ O DODATKOWE SKRZYDŁO WRAZ Z DOSTOSOWANIEM BUDYNKU DO AKTUALNYCH WYMAGAŃ PRZECIWPOŻAROWYCH

ADRES	UL SZKOLNA 9, SUŁOSZOWA, Dz nr 1110/14, 1110/22, 1110/25, 1111/4, 1111/7, 1110/16, 1110/26
INWESTOR	GMINA SUŁOSZOWA
TYTUŁ	ELEWACJE PÓŁNOCNE

PROJEKTOWAŁ	UPRAWNIENIA	PODPIS
mgr inż. arch. MIROSŁAW MACIOSZEK	MPOIA/090/2010	
ZESPÓŁ	UPRAWNIENIA	PODPIS
mgr inż. arch. AGNIESZKA SOWIŃSKA	MPOIA/088/2011	

BRANŻA	DATA	FAZA	SKALA	NR RYSUNKU
ARCHITEKTURA	06.2023 r	PBZ	1 : 100	A - 3.3

WYMARY SPRAWDZIĆ NA BUDOWIE, W RAZIE WIĘZOWOŚCI SKONTAKTOWAĆ SIĘ Z PROJEKTANTEM WSZYSTKIE ZMIANY OZDOBNE Z PROJEKTANTEM W RAMACH NADZORU AUTORSKIEGO