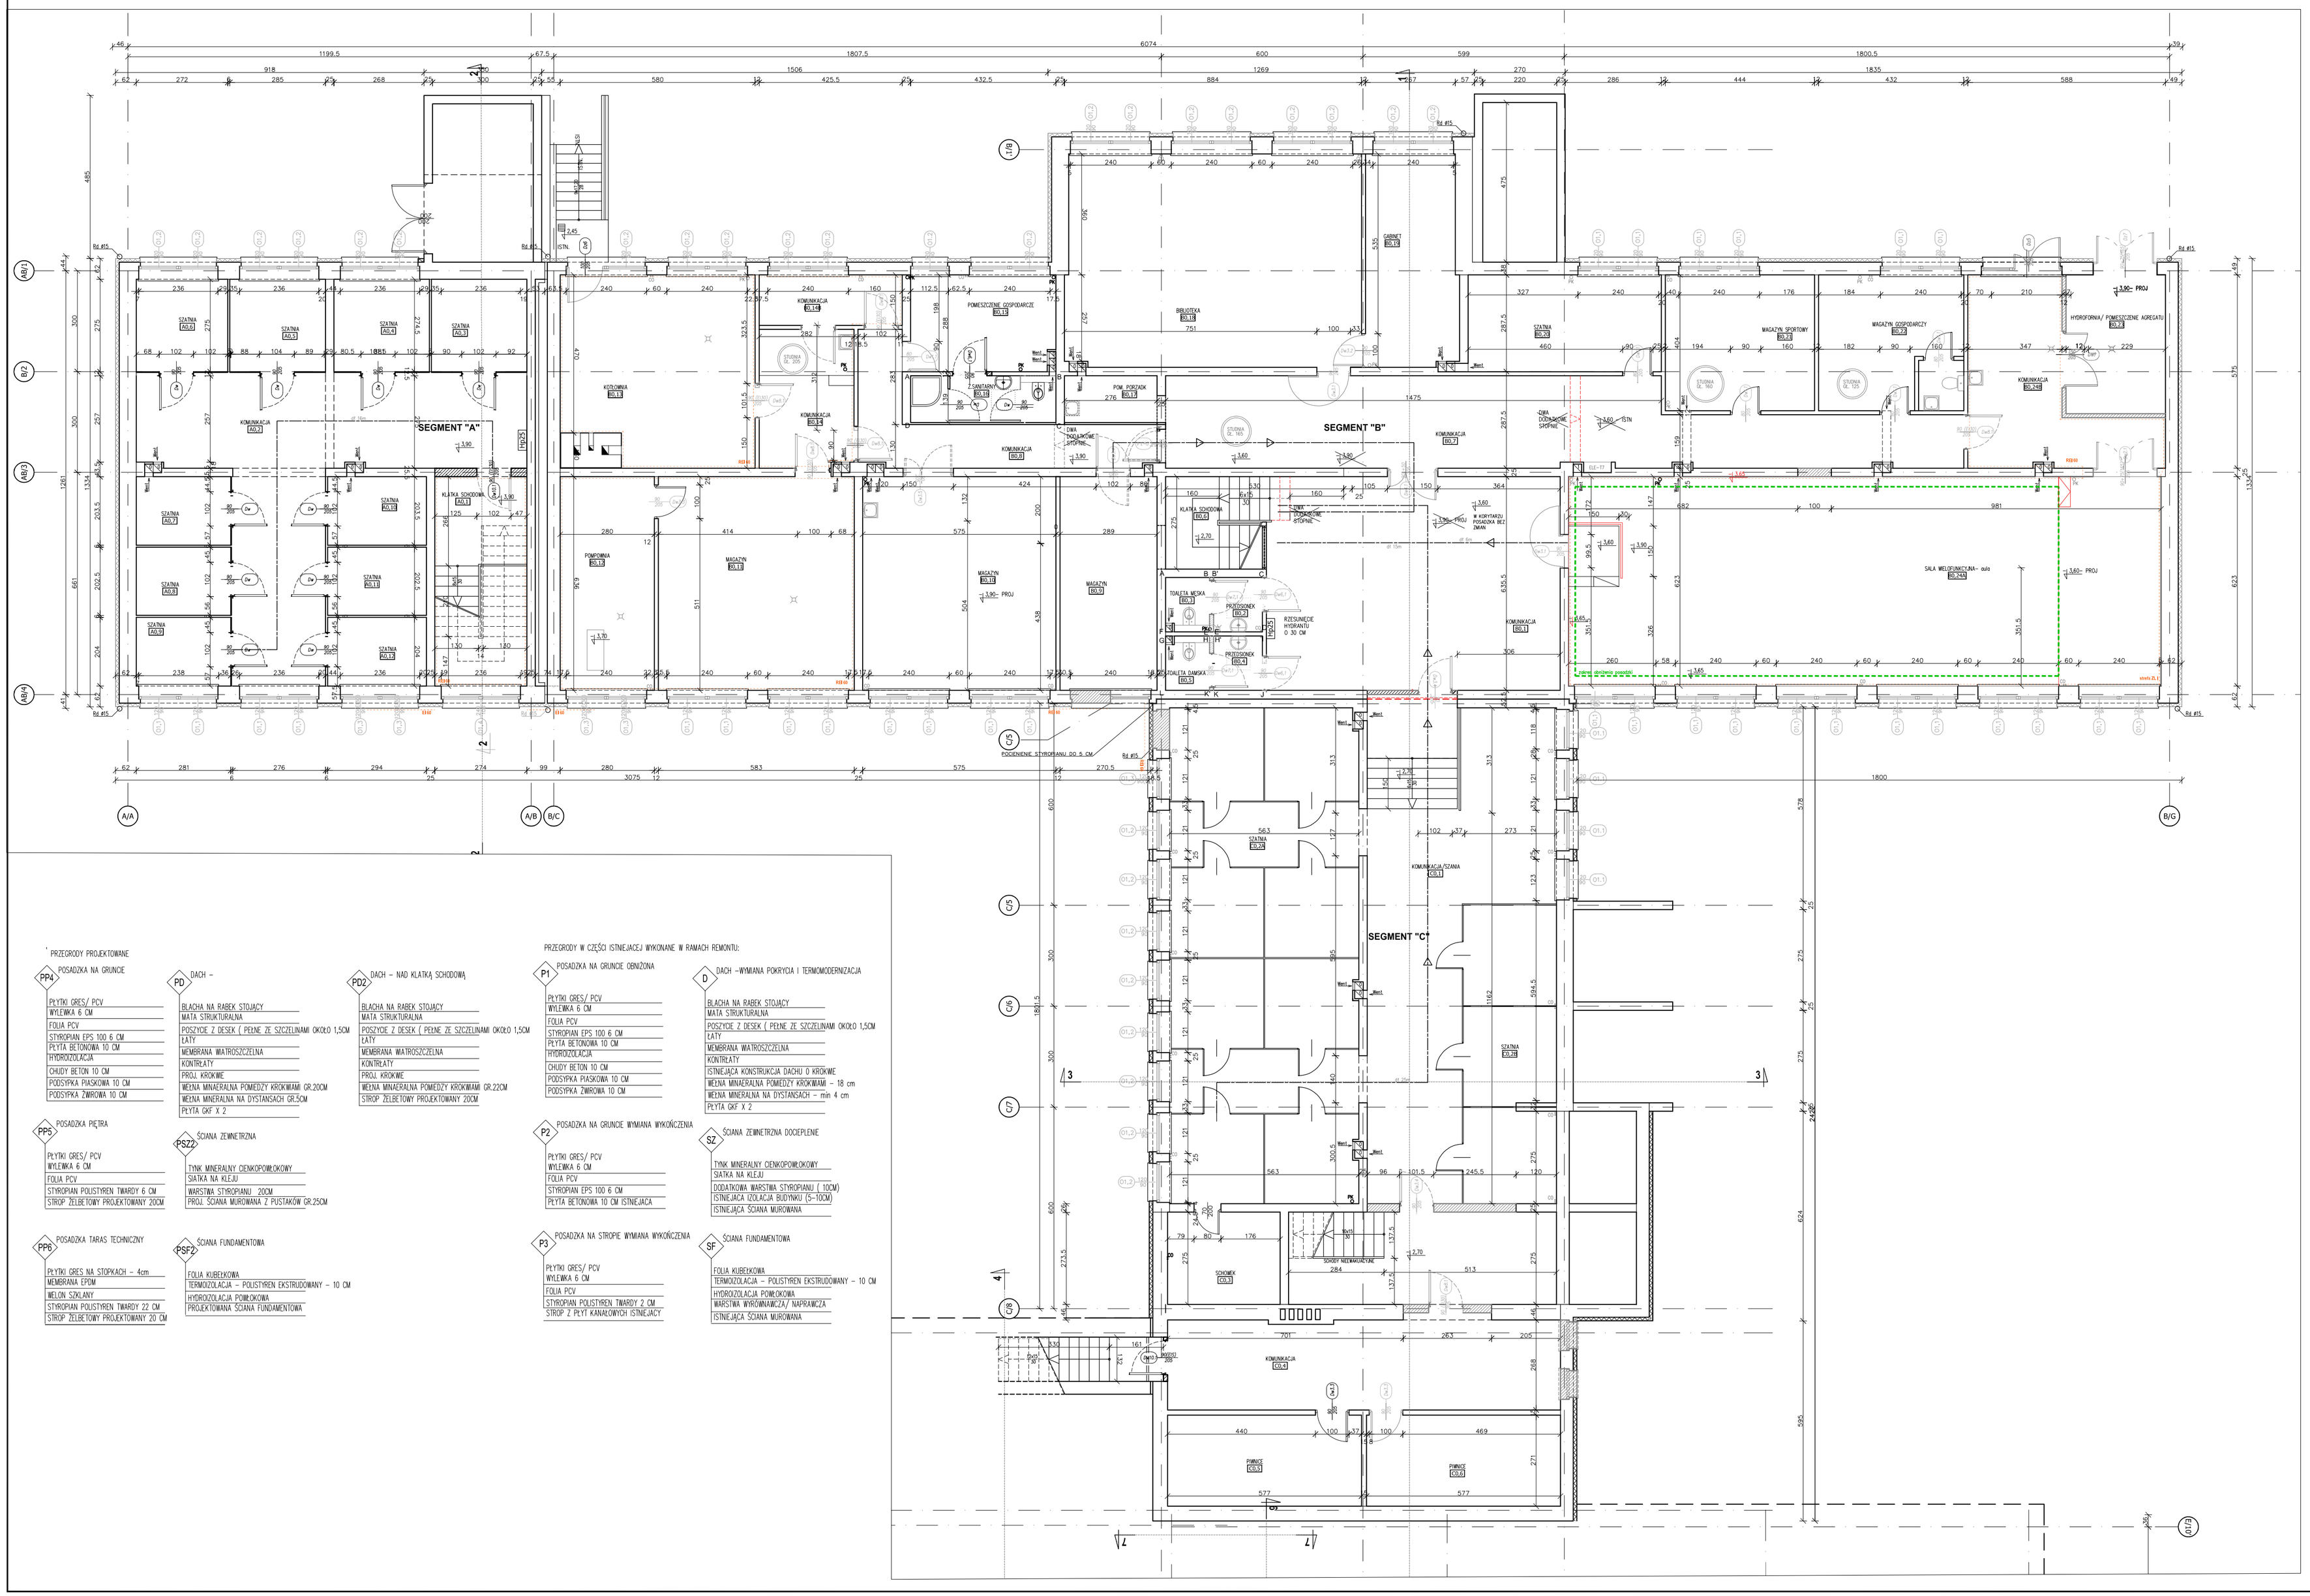

OZNACZENIA

- ISTN. ŚCIANY
- WYBURZENIA
- ŚCIANY / ZAMUROWANIA W RAMACH REMONTU BLOCZEK GAZOBETONOWY
- PROJ. ŚCIANY – przedścianki gk
- PROJ ŚCIANY PUSTAK CERAMICZNY (25/12CM)
- IZOLACJA TERMICZNA STYROPIAN
- IZOLACJA TERMICZNA WEŁNA
- PROJ. ŚCIANY GK
- REI 60 ŚCIANY WYDZIELENIA PPOŻ

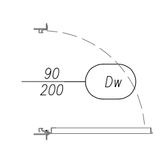

PROJEKTOWANE DRZWI
SZEROKOŚĆ (ODP PPOŻ)
WYSOKOŚĆ – OZNACZENIE

KOLOREM SZARYM POKAZANO PRACE W ZAKRESIE MURÓW I WYMIANY DRZWI JUŻ ZREALIZOWANE

Dokumentacja stanou zaawansowania prac wykonawczych na dzień 30.10.2024 r
- zawiera aktualizacje rzutów wynikającą z postanowienia Koemndanta Wojewódzkiego straży pozarnej,
- pozwolenia zamiennego w zakresie zmiany sposobu uzytkowania części pomieszczeń parteru na żłobek
- aktualizację wynikającą z nadzorów i ustaleń ze spotkań na budowie

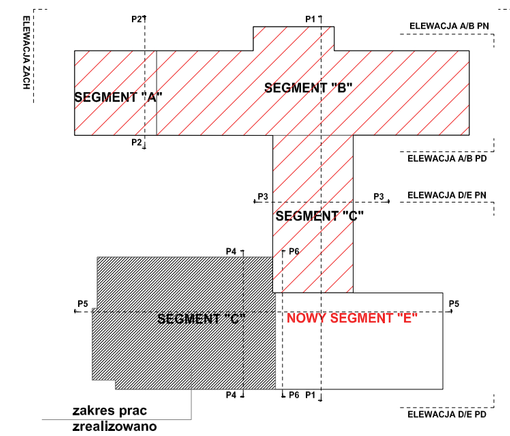

modus pracownia projektowa
ul. Narciarska 2f/34, 31-579 Kraków
tel/fax. +48 12 63 11 035 e-mail: mmiro@go2.pl

TEMAT
PROJEKT ROZBUDOWY, PRZEBUDOWY SZKOŁY PODSTAWOWEJ NR 1 W SUŁOSZOWEJ O DODATKOWE SKRZYDŁO WRAZ Z DOSTOSOWANIEM BUDYNKU DO AKTUALNYCH WYMAGAŃ PRZECIWPOŻAROWYCH - INWENTARYZACJA POWYKONAWCZA

ADRES: UL. SZKOLNA 9, SUŁOSZOWA, Dz nr 1110/14, 1110/22, 1110/25, 1111/4, 1111/7, 1110/16, 1110/26

INWESTOR: GMINA SUŁOSZOWA

TYTUŁ: **RZUT PIWNIC -**

PROJEKTOWAŁ	UPRAWNIENIA	PODPIS
mgr inż. arch. MIROSŁAW MACIOSZEK	MPOIA/090/2010	
ZESPÓŁ	UPRAWNIENIA	PODPIS
mgr inż. arch. AGNIESZKA SOWIŃSKA	MPOIA/088/2011	

BRANŻA	DATA	FAZA	SKALA	NR RYSUNKU
ARCHITEKTURA	10.2024 r	PBZ	1 : 100	A - 1.1

WYMIARY SPRAWDZIĆ NA BUDOWIE, W RAZIE NIEZGODNOŚCI SKONTAKTOWAĆ SIĘ Z PROJEKTANTEM
WSZYSTKIE ZMIANY UZGADNIAĆ Z PROJEKTANTEM W RAMACH NADZORU AUTORSKIEGO