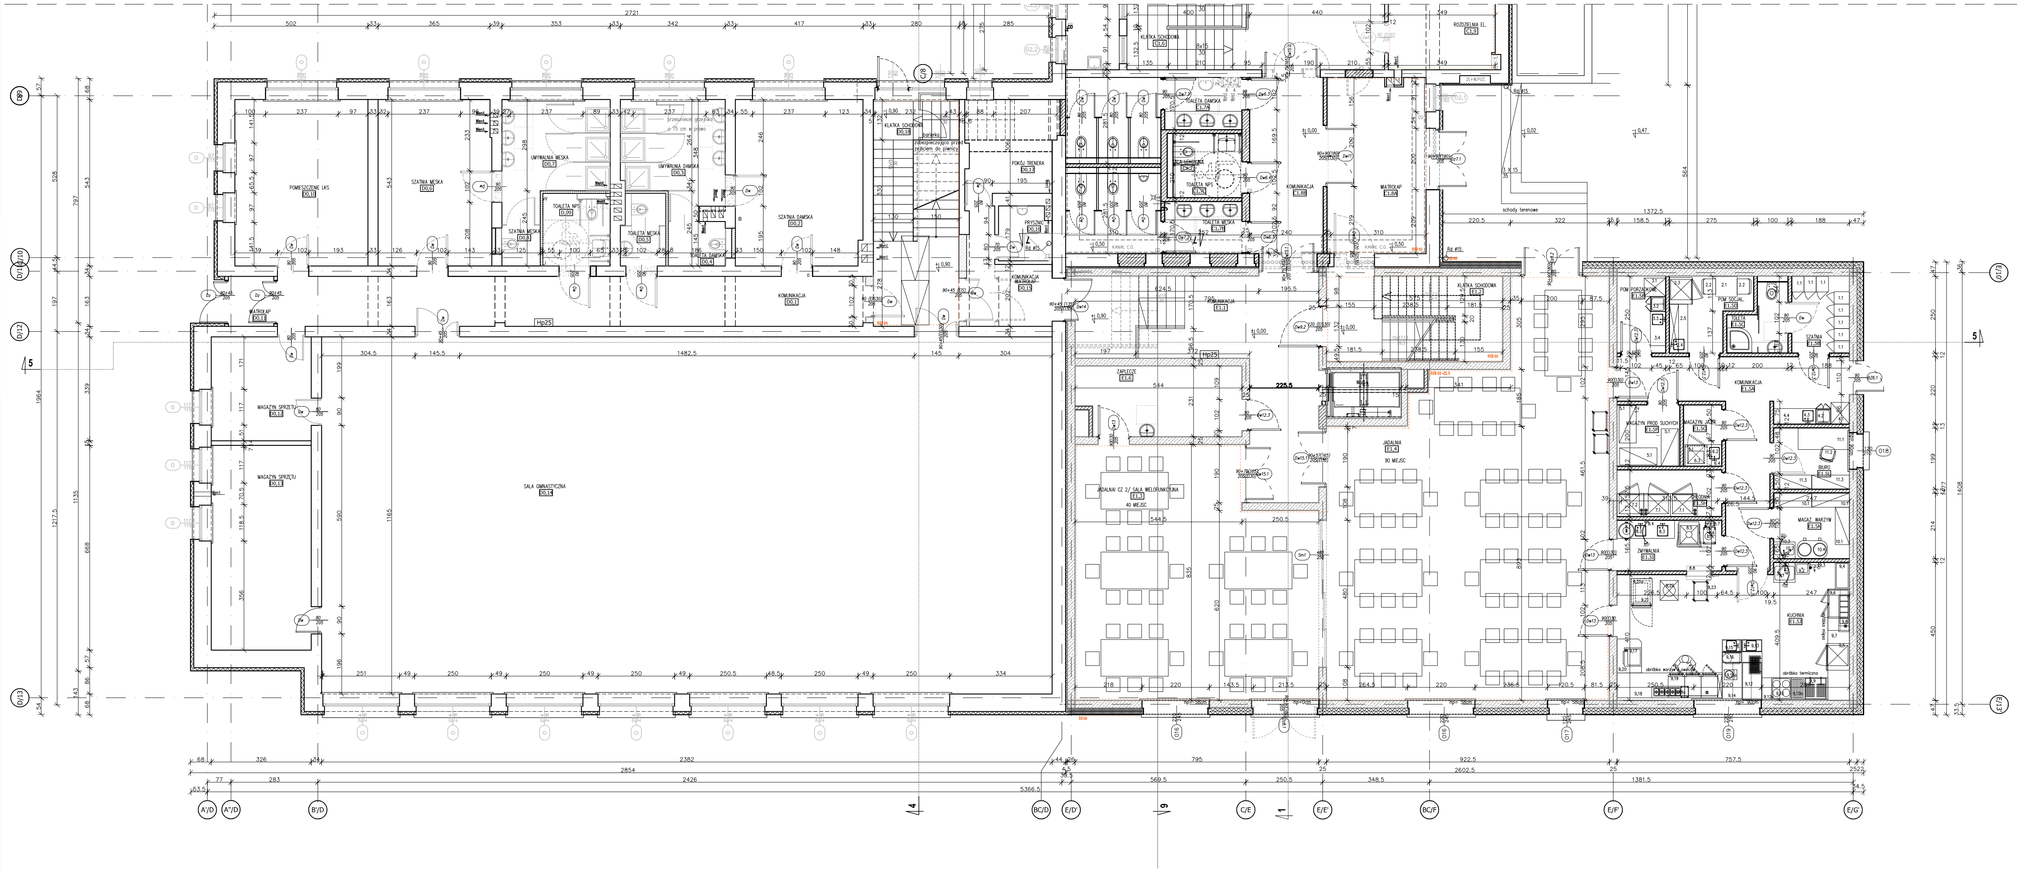

OZNACZENIA

- ISTN. ŚCIANY
- WYBURZENIA
- ŚCIANY / ZAMUROWANIA W RAMACH REMONTU BLOCZEK GAZOBETONOWY
- PROJ. ŚCIANY – przedścianki gk
- PROJ ŚCIANY PUSTAK CERAMICZNY (25/12CM)
- IZOLACJA TERMICZNA STYROPIAN
- IZOLACJA TERMICZNA WEŁNA
- PROJ. ŚCIANY GK
- REI60 ŚCIANY WYDZIELENIA PPOŻ
- 90 / 200 Dw — PROJEKTOWANE DRZWI SZEROKOŚĆ (ODP PPOŻ) WYSOKOŚĆ – OZNACZENIE
- KOLOREM SZARYM POKAZANO PRACE W ZAKRESIE MURÓW I WYMIANY DRZWI JUŻ ZREALIZOWANE

PRZEGRODY PROJEKTOWANE

PP4 POSADZKA NA GRUNCIE
- PŁYTKI GRES/ PCV
- WYLEWKA 6 CM
- FOLIA PCV
- STYROPIAN EPS 100 6 CM
- PŁYTA BETONOWA 10 CM
- HYDROIZOLACJA
- CHUDY BETON 10 CM
- PODSYPKA PIASKOWA 10 CM
- PODSYPKA ŻWIROWA 10 CM

PP5 POSADZKA PIĘTRA
- PŁYTKI GRES/ PCV
- WYLEWKA 6 CM
- FOLIA PCV
- STYROPIAN POLISTYREN TWARDY 6 CM
- STROP ŻELBETOWY PROJEKTOWANY 20CM

PP6 POSADZKA TARAS TECHNICZNY
- PŁYTKI GRES NA STOPKACH – 4cm
- MEMBRANA EPDM
- WELON SZKLANY
- STYROPIAN POLISTYREN TWARDY 22 CM
- STROP ŻELBETOWY PROJEKTOWANY 20 CM

PD DACH –
- BLACHA NA RABEK STOJĄCY
- MATA STRUKTURALNA
- POSZYCIE Z DESEK (PEŁNE ZE SZczELINAMI OKOŁO 1,5CM
- ŁATY
- MEMBRANA WATROSZczELNA
- KONTRŁATY
- PROJ. KROKWIE
- WEŁNA MINERALNA POMIĘDZY KROKWIAMI GR.20CM
- WEŁNA MINERALNA NA DYSTANSACH GR.5CM
- PŁYTA GKF X 2

PSZ2 ŚCIANA ZEWNĘTRZNA
- TYNK MINERALNY CIENKOPOWŁOKOWY
- SIATKA NA KLEJU
- WARSTWA STYROPIANU 20CM
- PROJ. ŚCIANA MUROWANA Z PUSTAKÓW GR.25CM

PSF2 ŚCIANA FUNDAMENTOWA
- FOLIA KUBEKOWA
- TERMOIZOLACJA – POLISTYREN EKSTRUDOWANY – 10 CM
- HYDROIZOLACJA POWŁOKOWA
- PROJEKTOWANA ŚCIANA FUNDAMENTOWA

PDZ DACH – NAD KLATKĄ SCHODOWĄ
- BLACHA NA RABEK STOJĄCY
- MATA STRUKTURALNA
- POSZYCIE Z DESEK (PEŁNE ZE SZczELINAMI OKOŁO 1,5CM
- ŁATY
- MEMBRANA WATROSZczELNA
- KONTRŁATY
- PROJ. KROKWIE
- WEŁNA MINERALNA POMIĘDZY KROKWIAMI GR.22CM
- STROP ŻELBETOWY PROJEKTOWANY 20CM

PRZEGRODY W CZĘŚCI ISTNIEJĄCEJ WYKONANE W RAMACH REMONTU:

P1 POSADZKA NA GRUNCIE OBNIŻONA
- PŁYTKI GRES/ PCV
- WYLEWKA 6 CM
- FOLIA PCV
- STYROPIAN EPS 100 6 CM
- PŁYTA BETONOWA 10 CM
- HYDROIZOLACJA
- CHUDY BETON 10 CM
- PODSYPKA PIASKOWA 10 CM
- PODSYPKA ŻWIROWA 10 CM

P2 POSADZKA NA GRUNCIE WYMIANA WYKOŃCZENIA
- PŁYTKI GRES/ PCV
- WYLEWKA 6 CM
- FOLIA PCV
- STYROPIAN EPS 100 6 CM
- PŁYTA BETONOWA 10 CM ISTNIEJĄCA

P3 POSADZKA NA STROPIE WYMIANA WYKOŃCZENIA
- PŁYTKI GRES/ PCV
- WYLEWKA 6 CM
- FOLIA PCV
- STYROPIAN POLISTYREN TWARDY 2 CM
- STROP Z PŁYT KANAŁOWYCH ISTNIEJĄCY

D DACH – WYMIANA POKRYCIA I TERMOIZ
- BLACHA NA RABEK STOJĄCY
- MATA STRUKTURALNA
- POSZYCIE Z DESEK (PEŁNE ZE SZczELINA
- ŁATY
- MEMBRANA WATROSZczELNA
- KONTRŁATY
- ISTNIEJĄCA KONSTRUKCJA DACHU O KROKW
- WEŁNA MINERALNA POMIĘDZY KROKWIAM
- WEŁNA MINERALNA NA DYSTANSACH – min
- PŁYTA GKF X 2

SZ ŚCIANA ZEWNĘTRZNA DOCIEPLENIE
- TYNK MINERALNY CIENKOPOWŁOKOWY
- SIATKA NA KLEJU
- DODATKOWA WARSTWA STYROPIANU (10
- ISTNIEJĄCA IZOLACJA BUDYNKU (5-10CM
- ISTNIEJĄCA ŚCIANA MUROWANA

SF ŚCIANA FUNDAMENTOWA
- FOLIA KUBEKOWA
- TERMOIZOLACJA – POLISTYREN EKSTRUDO
- HYDROIZOLACJA POWŁOKOWA
- WARSTWA WYRÓWNAWCZA/ NAPRAWCZA
- ISTNIEJĄCA ŚCIANA MUROWANA

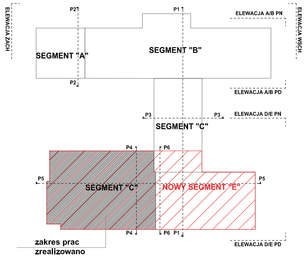

zakres prac zrealizowano

Dokumentacja stanowi zaawansowania prac wykonawczych na dzień 30.10.2024 r.
- zawiera aktualizacje rzutów wynikającą z postanowienia Komendanta Wojewódzkiego straży pożarnej,
- pozwolenia zamiennego w zakresie zmiany sposobu użytkowania części pomieszczeń parteru na żłobek
- aktualizację wynikającą z nadzorów i ustaleń ze spotkań na budowie

modus — ul. Narciarska 21/34, 31-579 Kraków, tel/fax.: +48 12 63 11 035, e-mail: mmiro@go2.pl

TEMAT
PROJEKT ROZBUDOWY, PRZEBUDOWY SZKOŁY PODSTAWOWEJ NR 1 W SUŁOSZOWEJ O DODATKOWE SKRZYDŁO WRAZ Z DOSTOSOWANIEM BUDYNKU DO AKTUALNYCH WYMAGAŃ PRZECIWPOŻAROWYCH - INWENTARYZACJA POWYKONAWCZA

ADRES: UL SZKOLNA 9, SUŁOSZOWA, Dz nr 1110/14, 1110/22, 1110/25, 1111/4, 1111/7, 1110/16, 1110/26

INWESTOR: GMINA SUŁOSZOWA

TYTUŁ: **RZUT PARTERU -**

PROJEKTOWAŁ: mgr inż. arch. MIROSŁAW MACIOSZEK	UPRAWNIENIA: MP/DA/090/2010	PODPIS	
ZESPÓŁ: mgr inż. arch. AGNIESZKA SOWIŃSKA	UPRAWNIENIA: MP/DA/088/2011	PODPIS	
BRANŻA: ARCHITEKTURA	DATA: 10.2024 r	FAZA: PBZ	SKALA: 1 : 100
			NR RYSUNKU: A - 1.2B

WYMIARY SPRAWDZIĆ NA BUDOWIE. W RAZIE NIEZGODNOŚCI SKONTAKTOWAĆ SIĘ Z PROJEKTANTEM
WSZYSTKIE ZMIANY UZGADNIAĆ Z PROJEKTANTEM W RAMACH NADZORU AUTORSKIEGO