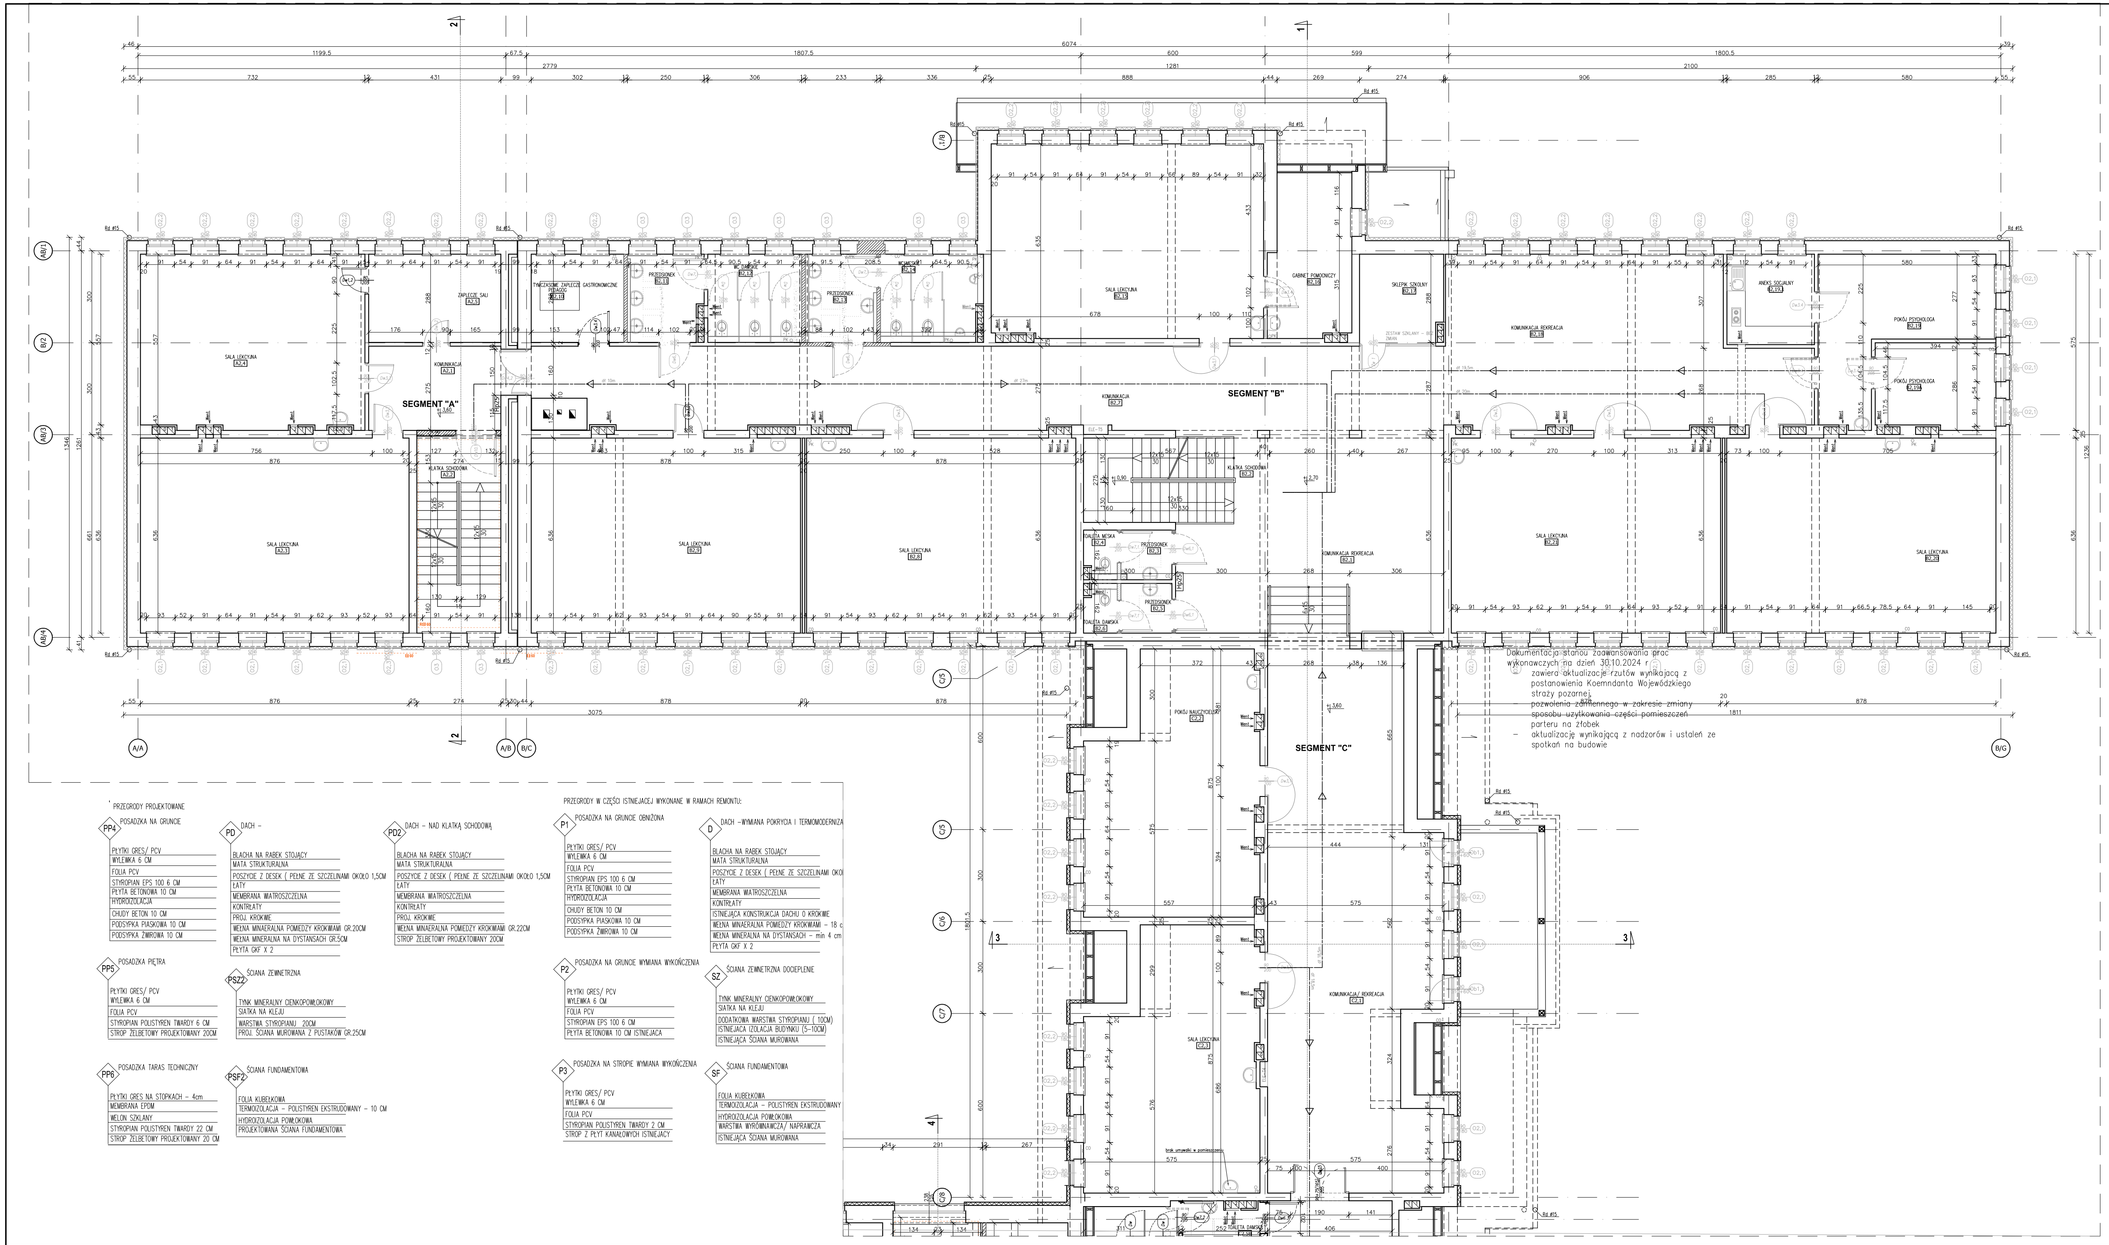


Dokumentacja stanowi zaawansowania prac wykonawczych na dzień 30.10.2024 r.
- zawiera aktualizacje rzutów wynikającą z postanowienia Koemndanta Wojewódzkiego strazy pozarnej,
- pozwolenia zamiennego w zakresie zmiany sposobu uzytkowania części pomieszczeń parteru na żłobek
- aktualizację wynikającą z nadzorów i ustaleń ze spotkań na budowie

## OZNACZENIA

- ISTN. ŚCIANY
- WYBURZENIA
- ŚCIANY / ZAMUROWANIA W RAMACH REMONTU BLOCZEK GAZOBETONOWY
- PROJ. ŚCIANY – przedścianki gk
- PROJ ŚCIANY PUSTAK CERAMICZNY (25/12CM)
- IZOLACJA TERMICZNA STYROPIAN
- IZOLACJA TERMICZNA WEŁNA
- PROJ. ŚCIANY GK
- REI 60 — ŚCIANY WYDZIELENIA PPOŻ
- 90 / 200 Dw — PROJEKTOWANE DRZWI; SZEROKOŚĆ (ODP PPOZ); WYSOKOŚĆ – OZNACZENIE
- KOLOREM SZARYM POKAZANO PRACE W ZAKRESIE MURÓW I WYMIANY DRZWI JUŻ ZREALIZOWANE

PRZEGRODY PROJEKTOWANE

**PP4** POSADZKA NA GRUNCIE
- PŁYTKI GRES/ PCV
- WYLEWKA 6 CM
- FOLIA PCV
- STYROPIAN EPS 100 6 CM
- PŁYTA BETONOWA 10 CM
- HYDROIZOLACJA
- CHUDY BETON 10 CM
- PODSYPKA PIASKOWA 10 CM
- PODSYPKA ŻWIROWA 10 CM

**PD** DACH –
- BLACHA NA RABEK STOJĄCY
- MATA STRUKTURALNA
- POSZYCIE Z DESEK ( PEŁNE ZE SZCZELINAMI OKOŁO 1,5CM
- ŁATY
- MEMBRANA WIATROSZCZELNA
- KONTRŁATY

**PD2** DACH – NAD KLATKĄ SCHODOWĄ
- BLACHA NA RABEK STOJĄCY
- MATA STRUKTURALNA
- POSZYCIE Z DESEK ( PEŁNE ZE SZCZELINAMI OKOŁO 1,5CM
- ŁATY
- MEMBRANA WIATROSZCZELNA
- KONTRŁATY
- PRÓJ. KRÓKIEW
- WEŁNA MINERALNA POMIĘDZY KRÓKWIAMI GR.22CM
- STROP ŻELBETOWY PROJEKTOWANY 20CM

**PP5** POSADZKA PIĘTRA
- PŁYTKI GRES/ PCV
- WYLEWKA 6 CM
- FOLIA PCV
- STYROPIAN POLISTYREN TWARDY 6 CM
- STROP ŻELBETOWY PROJEKTOWANY 20CM

**PSZ2** ŚCIANA ZEWNĘTRZNA
- TYNK MINERALNY CIENKOPOWŁOKOWY
- SIATKA NA KLEJU
- WARSTWA STYROPIANU 20CM
- PRÓJ. ŚCIANA MUROWANA Z PUSTAKÓW GR.25CM

**PP6** POSADZKA TARAS TECHNICZNY
- PŁYTKI GRES NA STOPKACH – 4cm
- MEMBRANA EPDM
- WELON SZKLANY.
- STYROPIAN POLISTYREN TWARDY 22 CM
- STROP ŻELBETOWY PROJEKTOWANY 20 CM

**PSF2** ŚCIANA FUNDAMENTOWA
- FOLIA KUBEŁKOWA
- TERMOIZOLACJA – POLISTYREN EKSTRUDOWANY – 10 CM
- HYDROIZOLACJA POWŁOKOWA
- PROJEKTOWANA ŚCIANA FUNDAMENTOWA

PRZEGRODY W CZĘŚCI ISTNIEJĄCEJ WYKONANE W RAMACH REMONTU:

**P1** POSADZKA NA GRUNCIE OBNIŻONA
- PŁYTKI GRES/ PCV
- WYLEWKA 6 CM
- FOLIA PCV
- STYROPIAN EPS 100 6 CM
- PŁYTA BETONOWA 10 CM
- HYDROIZOLACJA
- CHUDY BETON 10 CM
- PODSYPKA PIASKOWA 10 CM
- PODSYPKA ŻWIROWA 10 CM

**D** DACH – WYMIANA POKRYCIA I TERMOMODERNIZACJA
- BLACHA NA RABEK STOJĄCY
- MATA STRUKTURALNA
- POSZYCIE Z DESEK ( PEŁNE ZE SZCZELINAMI OKOŁO 1,5CM
- ŁATY
- MEMBRANA WIATROSZCZELNA
- KONTRŁATY
- ISTNIEJĄCA KONSTRUKCJA DACHU O KRÓKWIE
- WEŁNA MINERALNA POMIĘDZY KRÓKWIAMI – 18 cm
- WEŁNA MINERALNA NA DYSTANSACH – min 4 cm
- PŁYTA GKF X 2

**P2** POSADZKA NA GRUNCIE WYMIANA WYKOŃCZENIA
- PŁYTKI GRES/ PCV
- WYLEWKA 6 CM
- FOLIA PCV
- STYROPIAN EPS 100 6 CM
- PŁYTA BETONOWA 10 CM ISTNIEJĄCA

**SZ** ŚCIANA ZEWNĘTRZNA DOCIEPLENIE
- TYNK MINERALNY CIENKOPOWŁOKOWY
- SIATKA NA KLEJU
- DODATKOWA WARSTWA STYROPIANU ( 10CM)
- ISTNIEJĄCA IZOLACJA BUDYNKU (5–10CM)
- ISTNIEJĄCA ŚCIANA MUROWANA

**P3** POSADZKA NA STROPIE WYMIANA WYKOŃCZENIA
- PŁYTKI GRES/ PCV
- WYLEWKA 6 CM
- FOLIA PCV
- STYROPIAN POLISTYREN TWARDY 2 CM
- STROP Z PŁYT KANAŁOWYCH ISTNIEJĄCY

**SF** ŚCIANA FUNDAMENTOWA
- FOLIA KUBEŁKOWA
- TERMOIZOLACJA – POLISTYREN EKSTRUDOWANY
- HYDROIZOLACJA POWŁOKOWA
- WARSTWA WYRÓWNAWCZA / NAPRAWCZA
- ISTNIEJĄCA ŚCIANA MUROWANA





modus
ul. Narciarska 21/34, 31-579 Kraków
tel/fax. +48 12 63 11 035 e-mail: mmro@gez.pl


TEMAT
**PROJEKT ROZBUDOWY, PRZEBUDOWY SZKOŁY PODSTAWOWEJ NR 1 W SUŁOSZOWEJ O DODATKOWE SKRZYDŁO WRAZ Z DOSTOSOWANIEM BUDYNKU DO AKTUALNYCH WYMAGAŃ PRZECIWPOŻAROWYCH - INWENTARYZACJA POWYKONAWCZA**

ADRES: UL. SZKOLNA 9, SUŁOSZOWA, Dz nr 1110/14, 1110/22, 1110/25, 1111/4, 1111/7, 1110/16, 1110/26

INWESTOR: GMINA SUŁOSZOWA

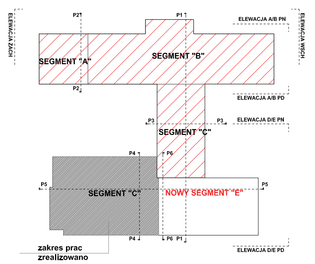TYTUŁ: RZUT PIĘTRA

| | UPRAWNIENIA | PODPIS |
|---|---|---|
| PROJEKTOWAŁ: mgr inż. arch. MIROSŁAW MACIOSZEK | MPOIA/090/2010 | |
| ZESPÓŁ: mgr inż. arch. AGNIESZKA SOWIŃSKA | MPOIA/088/2011 | |

| BRANŻA | DATA | FAZA | SKALA | NR RYSUNKU |
|---|---|---|---|---|
| ARCHITEKTURA | 10.2024 r | PBZ | 1 : 100 | A - 1.3A |

WYMIARY SPRAWDZIĆ NA BUDOWIE. W RAZIE NIEZGODNOŚCI SKONTAKTOWAĆ SIĘ Z PROJEKTANTEM
WSZYSTKIE ZMIANY UZGADNIAĆ Z PROJEKTANTEM W RAMACH NADZORU AUTORSKIEGO