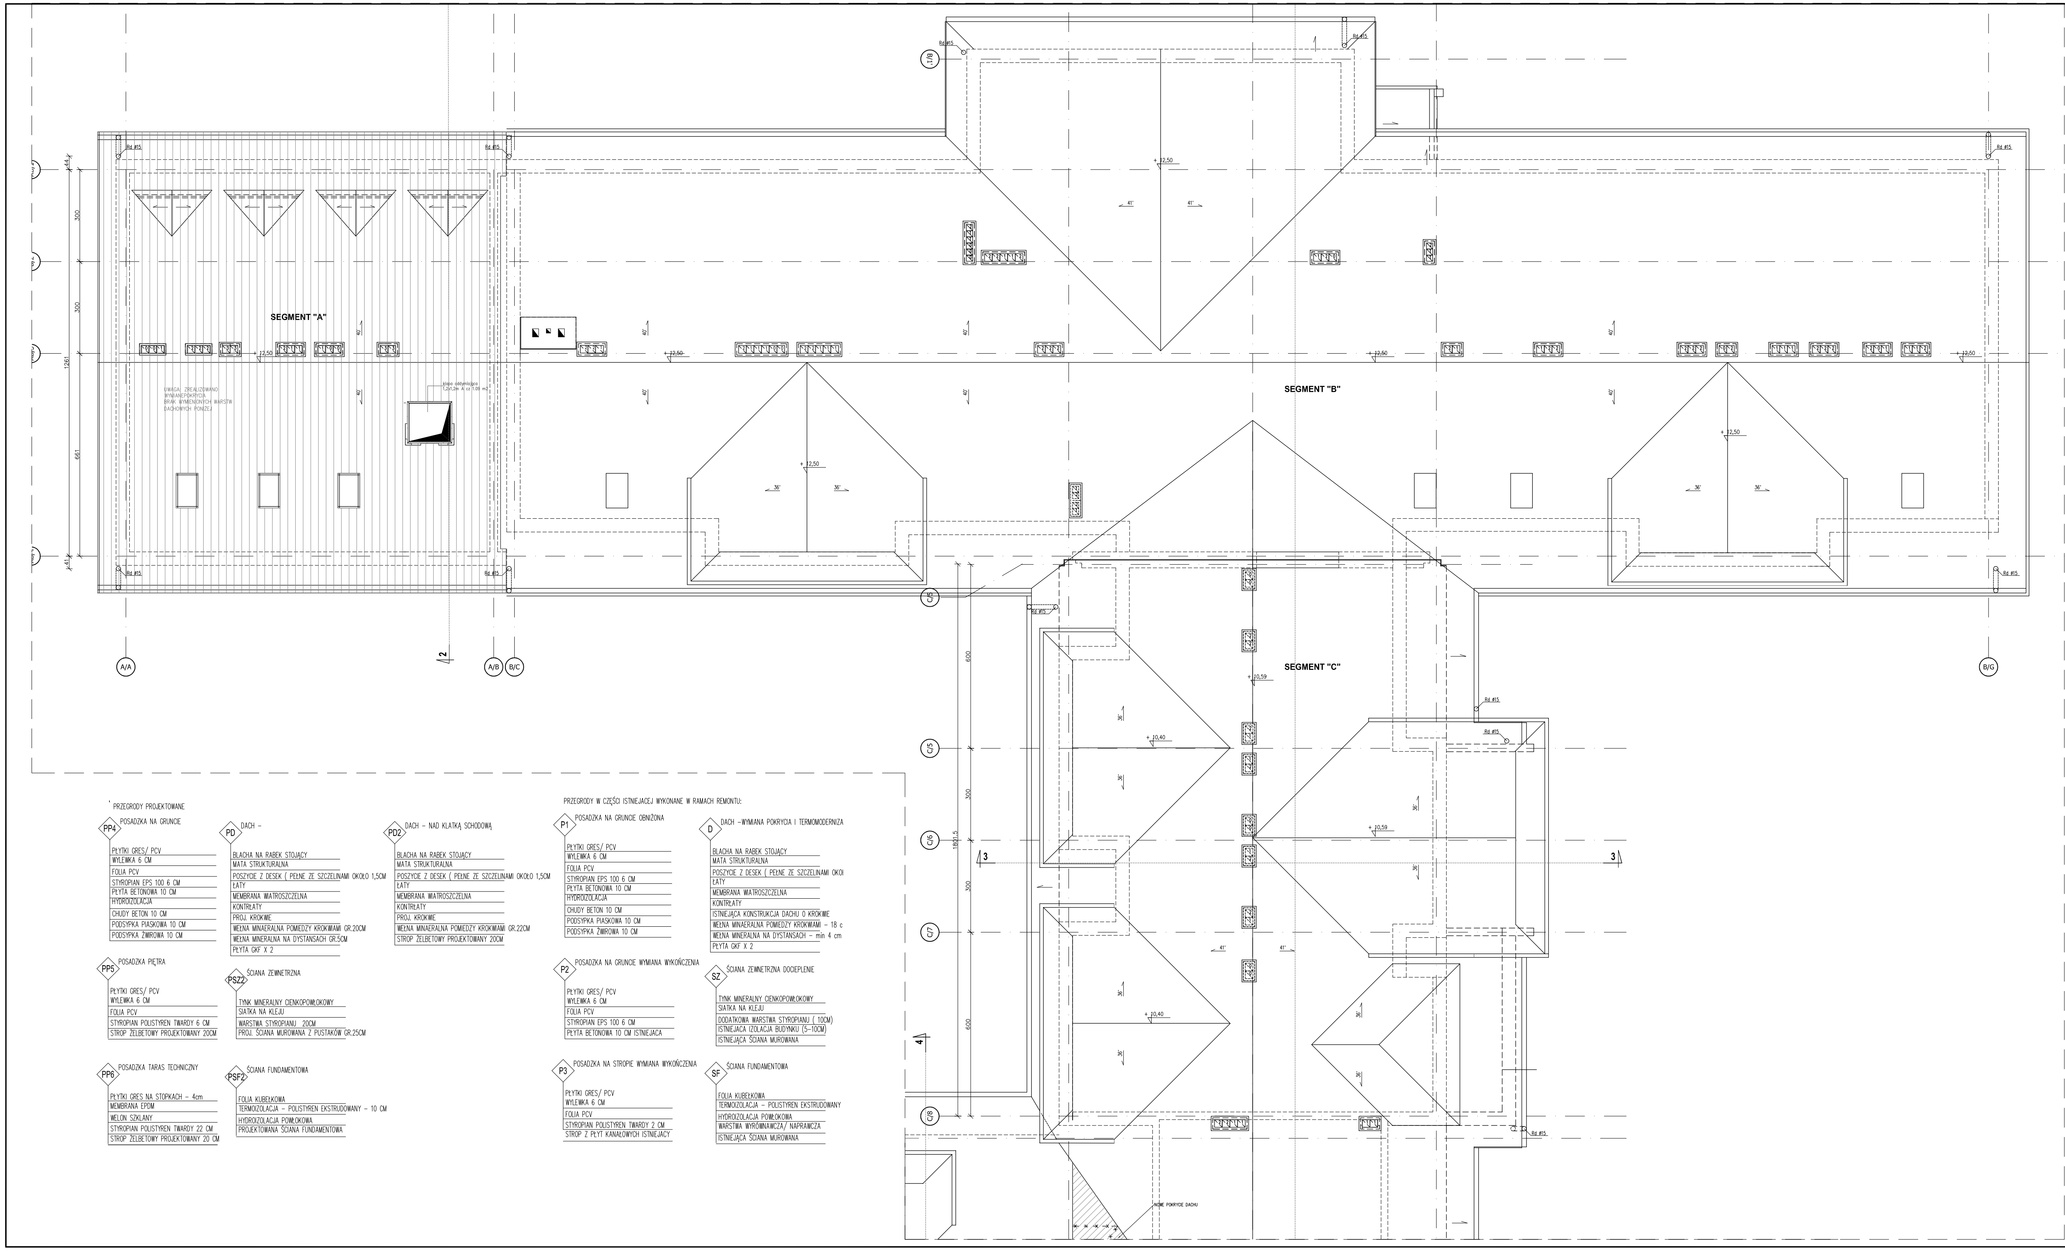

PRZEGRODY PROJEKTOWANE

PP4 POSADZKA NA GRUNCIE

PŁYTKI GRES/ PCV
WYLEWKA 6 CM
FOLIA PCV
STYROPIAN EPS 100 6 CM
PŁYTA BETONOWA 10 CM
HYDROIZOLACJA
CHUDY BETON 10 CM
PODSYPKA PIASKOWA 10 CM
PODSYPKA ŻWIROWA 10 CM

PD DACH –

BLACHA NA RABEK STOJĄCY
MATA STRUKTURALNA
POSZYCIE Z DESEK (PEŁNE ZE SZczELINAMI OKOŁO 1,5CM
ŁATY
MEMBRANA WIATROSZczELNA
KONTRŁATY
WEŁNA MINERALNA POMIĘDZY KROKWIAMI GR.20CM
WEŁNA MINERALNA NA DYSTANSACH GR.5CM
PŁYTA GKF X 2

PD2 DACH – NAD KLATKĄ SCHODOWĄ

BLACHA NA RABEK STOJĄCY
MATA STRUKTURALNA
POSZYCIE Z DESEK (PEŁNE ZE SZczELINAMI OKOŁO 1,5CM
ŁATY
MEMBRANA WIATROSZczELNA
KONTRŁATY
WEŁNA MINERALNA POMIĘDZY KROKWIAMI GR.22CM
STROP ŻELBETOWY PROJEKTOWANY 20CM

PP5 POSADZKA PIĘTRA

PŁYTKI GRES/ PCV
WYLEWKA 6 CM
FOLIA PCV
STYROPIAN POLISTYREN TWARDY 6 CM
STROP ŻELBETOWY PROJEKTOWANY 20CM

PSZ2 ŚCIANA ZEWNĘTRZNA

TYNK MINERALNY CIENKOWARSTWOWY
SIATKA NA KLEJU
WARSTWA STYROPIANU 20CM
PROJ. ŚCIANA MUROWANA Z PUSTAKÓW GR.25CM

PP6 POSADZKA TARAS TECHNICZNY

PŁYTKI GRES NA STOPKACH – 4cm
MEMBRANA EPDM
WEŁNA SZKLANY
STYROPIAN POLISTYREN TWARDY 22 CM
STROP ŻELBETOWY PROJEKTOWANY 20 CM

PSFZ ŚCIANA FUNDAMENTOWA

FOLIA KUBEŁKOWA
TERMOIZOLACJA – POLISTYREN EKSTRUDOWANY – 10 CM
HYDROIZOLACJA POWŁOKOWA
PROJEKTOWANA ŚCIANA FUNDAMENTOWA

PRZEGRODY W CZĘŚCI ISTNIEJĄCEJ WYKONANE W RAMACH REMONTU:

P1 POSADZKA NA GRUNCIE OBNIŻONA

PŁYTKI GRES/ PCV
WYLEWKA 6 CM
FOLIA PCV
STYROPIAN EPS 100 6 CM
PŁYTA BETONOWA 10 CM
HYDROIZOLACJA
CHUDY BETON 10 CM
PODSYPKA PIASKOWA 10 CM
PODSYPKA ŻWIROWA 10 CM

D DACH – WYMIANA POKRYCIA I TERMOMODERNIZA

BLACHA NA RABEK STOJĄCY
MATA STRUKTURALNA
POSZYCIE Z DESEK (PEŁNE ZE SZczELINAMI OKOŁ
ŁATY
MEMBRANA WIATROSZczELNA
KONTRŁATY
ISTNIEJĄCA KONSTRUKCJA DACHU O KROKWIE
WEŁNA MINERALNA POMIĘDZY KROKWIAMI – 18 c
WEŁNA MINERALNA NA DYSTANSACH – min 4 cm
PŁYTA GKF X 2

P2 POSADZKA NA GRUNCIE WYMIANA WYKOŃCZENIA

PŁYTKI GRES/ PCV
WYLEWKA 6 CM
FOLIA PCV
STYROPIAN EPS 100 6 CM
PŁYTA BETONOWA 10 CM ISTNIEJĄCA

SZ ŚCIANA ZEWNĘTRZNA DOCIEPLENIE

TYNK MINERALNY CIENKOWARSTWOWY
SIATKA NA KLEJU
DODATKOWA WARSTWA STYROPIANU (10CM)
ISTNIEJĄCA IZOLACJA BUDYNKU (5–10CM)
ISTNIEJĄCA ŚCIANA MUROWANA

P3 POSADZKA NA STROPIE WYMIANA WYKOŃCZENIA

PŁYTKI GRES/ PCV
WYLEWKA 6 CM
FOLIA PCV
STYROPIAN POLISTYREN TWARDY 2 CM
STROP Z PŁYT KANAŁOWYCH ISTNIEJĄCY

SF ŚCIANA FUNDAMENTOWA

FOLIA KUBEŁKOWA
TERMOIZOLACJA – POLISTYREN EKSTRUDOWANY
HYDROIZOLACJA POWŁOKOWA
WARSTWA WYRÓWNAWCZA / NAPRAWCZA
ISTNIEJĄCA ŚCIANA MUROWANA

OZNACZENIA

- ISTN. ŚCIANY
- WYBURZENIA
- ŚCIANY / ZAMUROWANIA W RAMACH REMONTU BLOCZEK GAZOBETONOWY
- PROJ. ŚCIANY – przedścianki gk
- PROJ ŚCIANY PUSTAK CERAMICZNY (25/12CM)
- IZOLACJA TERMICZNA STYROPIAN
- IZOLACJA TERMICZNA WEŁNA
- PROJ. ŚCIANY GK
- REI 60 ŚCIANY WYDZIELENIA PPOŻ

PROJEKTOWANE DRZWI
SZEROKOŚĆ (ODP PPOŻ)
WYSOKOŚĆ – OZNACZENIE

KOLOREM SZARYM POKAZANO PRACE

Dokumentacja stanowi zaawansowania prac wykonawczych na dzień 30.10.2024 r

- zawiera aktualizacje rzutów wynikającą z postanowienia Komendanta Wojewódzkiego straży pożarnej,
- pozwolenia zamiennego w zakresie zmiany sposobu użytkowania części pomieszczeń parteru na żłobek
- aktualizację wynikającą z nadzorów i ustaleń ze spotkań na budowie

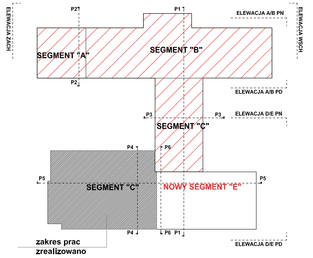

zakres prac zrealizowano

modus
ul. Narciarska 21/34, 31-579 Kraków
tel/fax.: +48 12 63 11 035 e-mail: mmiro@go2.pl

TEMAT

PROJEKT ROZBUDOWY, PRZEBUDOWY SZKOŁY PODSTAWOWEJ NR 1 W SUŁOSZOWEJ O DODATKOWE SKRZYDŁO WRAZ Z DOSTOSOWANIEM BUDYNKU DO AKTUALNYCH WYMAGAŃ PRZECIWPOŻAROWYCH - INWENTARYZACJA POWYKONAWCZA

ADRES	UL. SZKOLNA 9, SUŁOSZOWA, Dz nr 1110/14, 1110/22, 1110/25, 1111/4, 1111/7, 1110/16, 1110/26
INWESTOR	GMINA SUŁOSZOWA
TYTUŁ	RZUT DACHU

PROJEKTOWAŁ	UPRAWNIENIA	PODPIS	
mgr inż. arch. MIROSŁAW MACIOSZEK	MPOIA/090/2010		
ZESPÓŁ	UPRAWNIENIA	PODPIS	
mgr inż. arch. AGNIESZKA SOWIŃSKA	MPOIA/088/2011		
BRANŻA	DATA	FAZA	SKALA	NR RYSUNKU
ARCHITEKTURA	10.2024 r	PBZ	1 : 100	A - 1.5A

WYMIARY SPRAWDZIĆ NA BUDOWIE. W RAZIE NIEZGODNOŚCI SKONSULTOWAĆ SIĘ Z PROJEKTANTEM
WSZYSTKIE ZMIANY UZGADNIAĆ Z PROJEKTANTEM W RAMACH NADZORU AUTORSKIEGO