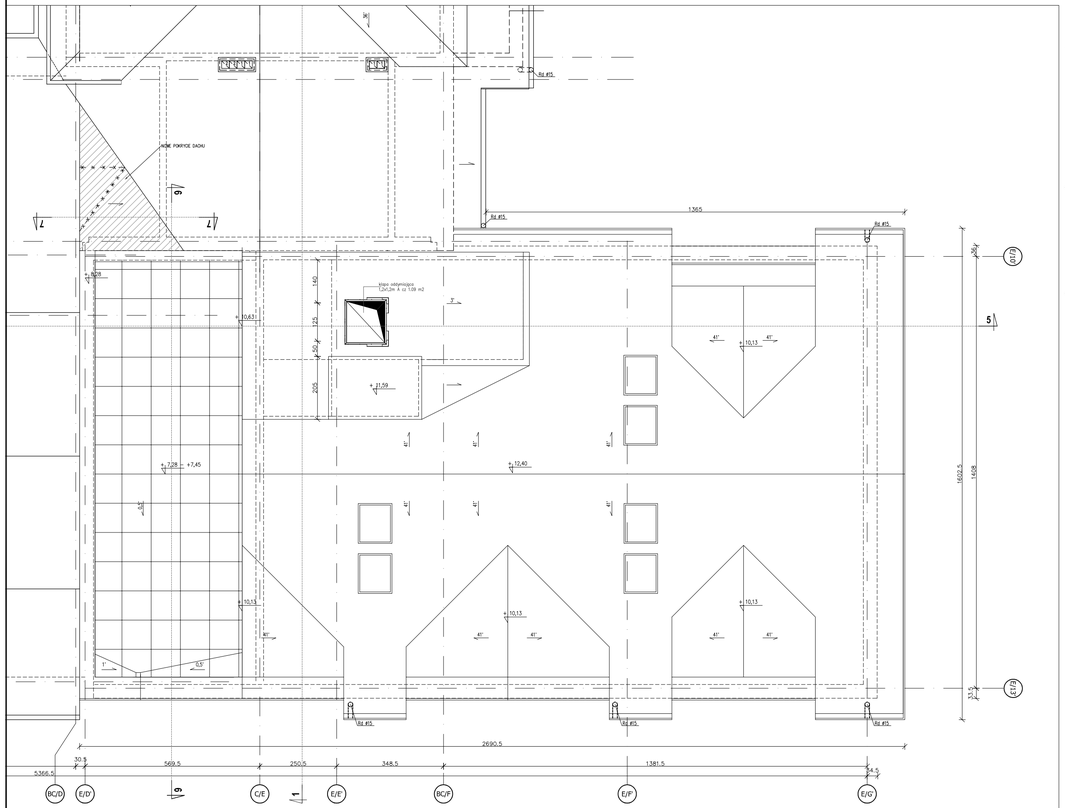

PRZEGRODY PROJEKTOWANE

PP4 POSADZKA NA GRUNCIE
- PŁYTKI GRES/ PCV
- WYLEWKA 6 CM
- FOLIA PCV
- STYROPIAN EPS 100 6 CM
- PŁYTA BETONOWA 10 CM
- HYDROIZOLACJA
- CHUDY BETON 10 CM
- PODSYPKA PIASKOWA 10 CM
- PODSYPKA ŻWIROWA 10 CM

PD DACH –
- BLACHA NA RABEK STOJĄCY
- MATA STRUKTURALNA
- POSZYCIE Z DESEK (PEŁNE ZE SZczELINAMI OKOŁO 1,5CM ŁATY
- MEMBRANA WATROSZczELNA
- KONTRŁATY
- PROJ. KROKWIE
- WEŁNA MINERALNA POMIĘDZY KROKWIAMI GR.200M
- WEŁNA MINERALNA NA DYSTANSACH GR5CM
- PŁYTA GKF X 2

PD2 DACH – NAD KLATKĄ SCHODOWĄ
- BLACHA NA RABEK STOJĄCY
- MATA STRUKTURALNA
- POSZYCIE Z DESEK (PEŁNE ZE SZczELINAMI OKOŁO 1,5CM ŁATY
- MEMBRANA WATROSZczELNA
- KONTRŁATY
- PROJ. KROKWIE
- WEŁNA MINERALNA POMIĘDZY KROKWIAMI GR.220M
- STROP ŻELBETOWY PROJEKTOWANY 20CM

PRZEGRODY W CZĘŚCI ISTNIEJĄCEJ WYKONANE W RAMACH REMONTU:

P1 POSADZKA NA GRUNCIE OBNIŻONA
- PŁYTKI GRES/ PCV
- WYLEWKA 6 CM
- FOLIA PCV
- STYROPIAN EPS 100 6 CM
- PŁYTA BETONOWA 10 CM
- HYDROIZOLACJA
- CHUDY BETON 10 CM
- PODSYPKA PIASKOWA 10 CM
- PODSYPKA ŻWIROWA 10 CM

D DACH –WYMIANA POKRYCIA I TERMOMOC
- BLACHA NA RABEK STOJĄCY
- MATA STRUKTURALNA
- POSZYCIE Z DESEK (PEŁNE ZE SZczELINA ŁATY
- MEMBRANA WATROSZczELNA
- KONTRŁATY
- ISTNIEJĄCA KONSTRUKCJA DACHU O KROKW
- WEŁNA MINERALNA POMIĘDZY KROKWIAMI
- WEŁNA MINERALNA NA DYSTANSACH – min
- PŁYTA GKF X 2

P2 POSADZKA NA GRUNCIE WYMIANA WYKOŃCZENIA
- PŁYTKI GRES/ PCV
- WYLEWKA 6 CM
- FOLIA PCV
- STYROPIAN EPS 100 6 CM
- PŁYTA BETONOWA 10 CM ISTNIEJĄCA

SZ ŚCIANA ZEWNĘTRZNA DOCIEPLENIE
- TYNK MINERALNY CIENKOPOWŁOKOWY
- SIATKA NA KLEJU
- DODATKOWA WARSTWA STYROPIANU (10
- ISTNIEJĄCA IZOLACJA BUDYNKU (5-10CM
- ISTNIEJĄCA ŚCIANA MUROWANA

P3 POSADZKA NA STROPIE WYMIANA WYKOŃCZENIA
- PŁYTKI GRES/ PCV
- WYLEWKA 6 CM
- FOLIA PCV
- STYROPIAN POLISTYREN TWARDY 2 CM
- STROP Z PŁYT KANAŁOWYCH ISTNIEJĄCY

SF ŚCIANA FUNDAMENTOWA
- FOLIA KUBEŁKOWA
- TERMOIZOLACJA – POLISTYREN EKSTRUDI
- HYDROIZOLACJA POWŁOKOWA
- WARSTWA WYRÓWNAWCZA/ NAPRAWCZA
- ISTNIEJĄCA ŚCIANA MUROWANA

PP5 POSADZKA PIĘTRA
- PŁYTKI GRES/ PCV
- WYLEWKA 6 CM
- FOLIA PCV
- STYROPIAN POLISTYREN TWARDY 6 CM
- STROP ŻELBETOWY PROJEKTOWANY 20CM

PSZ2 ŚCIANA ZEWNĘTRZNA
- TYNK MINERALNY CIENKOPOWŁOKOWY
- SIATKA NA KLEJU
- WARSTWA STYROPIANU 20CM
- PROJ. ŚCIANA MUROWANA Z PUSTAKÓW GR.25CM

PP6 POSADZKA TARAS TEOWINCZNY
- PŁYTKI GRES NA STOPKACH – 4cm
- MEMBRANA EPDM
- WEŁNA SZKLANY
- STYROPIAN POLISTYREN TWARDY 22 CM
- STROP ŻELBETOWY PROJEKTOWANY 20 CM

PSF2 ŚCIANA FUNDAMENTOWA
- FOLIA KUBEŁKOWA
- TERMOIZOLACJA – POLISTYREN EKSTRUDOWANY – 10 CM
- HYDROIZOLACJA POWŁOKOWA
- PROJEKTOWANA ŚCIANA FUNDAMENTOWA

OZNACZENIA

- ISTN. ŚCIANY
- WYBURZENIA
- ŚCIANY / ZAMUROWANIA W RAMACH REMONTU BLOCZEK GAZOBETONOWY
- PROJ. ŚCIANY – przedścianki gk
- PROJ ŚCIANY PUSTAK CERAMICZNY (25/12CM)
- IZOLACJA TERMICZNA STYROPIAN
- IZOLACJA TERMICZNA WEŁNA
- PROJ. ŚCIANY GK
- REI 60 ŚCIANY WYDZIELENIA PPOŻ

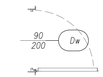

PROJEKTOWANE DRZWI
SZEROKOŚĆ (ODP PPOŻ)
WYSOKOŚĆ – OZNACZENIE

KOLOREM SZARYM POKAZANO PRACE

Dokumentacja stanou zaawansowania prac wykonawczych na dzień 30.10.2024 r
- zawiera aktualizacje rzutów wynikającą z postanowienia Koemndanta Wojewódzkiego straży pozarnej,
- pozwolenia zamiennego w zakresie zmiany sposobu uzytkowania części pomieszczeń parteru na żłobek
- aktualizacje wynikającą z nadzorów i ustaleń ze spotkań na budowie

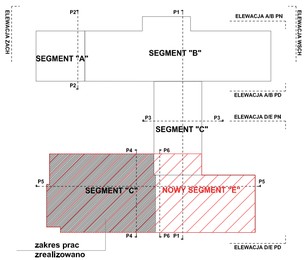

modus
ul. Narciarska 21/34, 31-579 Kraków
tel/fax. +48 12 63 11 035 e-mail: mmiro@go2.pl

TEMAT
PROJEKT ROZBUDOWY, PRZEBUDOWY SZKOŁY PODSTAWOWEJ NR 1 W SUŁOSZOWEJ O DODATKOWE SKRZYDŁO WRAZ Z DOSTOSOWANIEM BUDYNKU DO AKTUALNYCH WYMAGAŃ PRZECIWPOŻAROWYCH - - INWENTARYZACJA POWYKONAWCZA

ADRES	UL SZKOLNA 9, SUŁOSZOWA, Oz nr 1110/14, 1110/22, 1110/25, 1111/4, 1111/7, 1110/16, 1110/26		
INWESTOR	GMINA SUŁOSZOWA		
TYTUŁ	RZUT II PIĘTRA (PODDASZE)		
PROJEKTOWAŁ: mgr inż. arch. MIROSŁAW MACIOSZEK	UPRAWNIENIA MPOIA/090/2010	PODPIS	
ZESPÓŁ: mgr inż. arch. AGNIESZKA SOWIŃSKA	UPRAWNIENIA MPOIA/088/2011	PODPIS	
BRANŻA ARCHITEKTURA	DATA 10.2024 r	FAZA PBZ	SKALA 1 : 100
			NR RYSUNKU A - 1.4B rew. 1

WYMIARY SPRAWDZIĆ NA BUDOWIE, W RAZIE NIEZGODNOŚCI SKONSTATOWANIC SIĘ Z PROJEKTANTEM
WSZYSTKIE ZAWARTE UZGADNIAĆ Z PROJEKTANTEM W RAMACH NADZORU AUTORSKIEGO