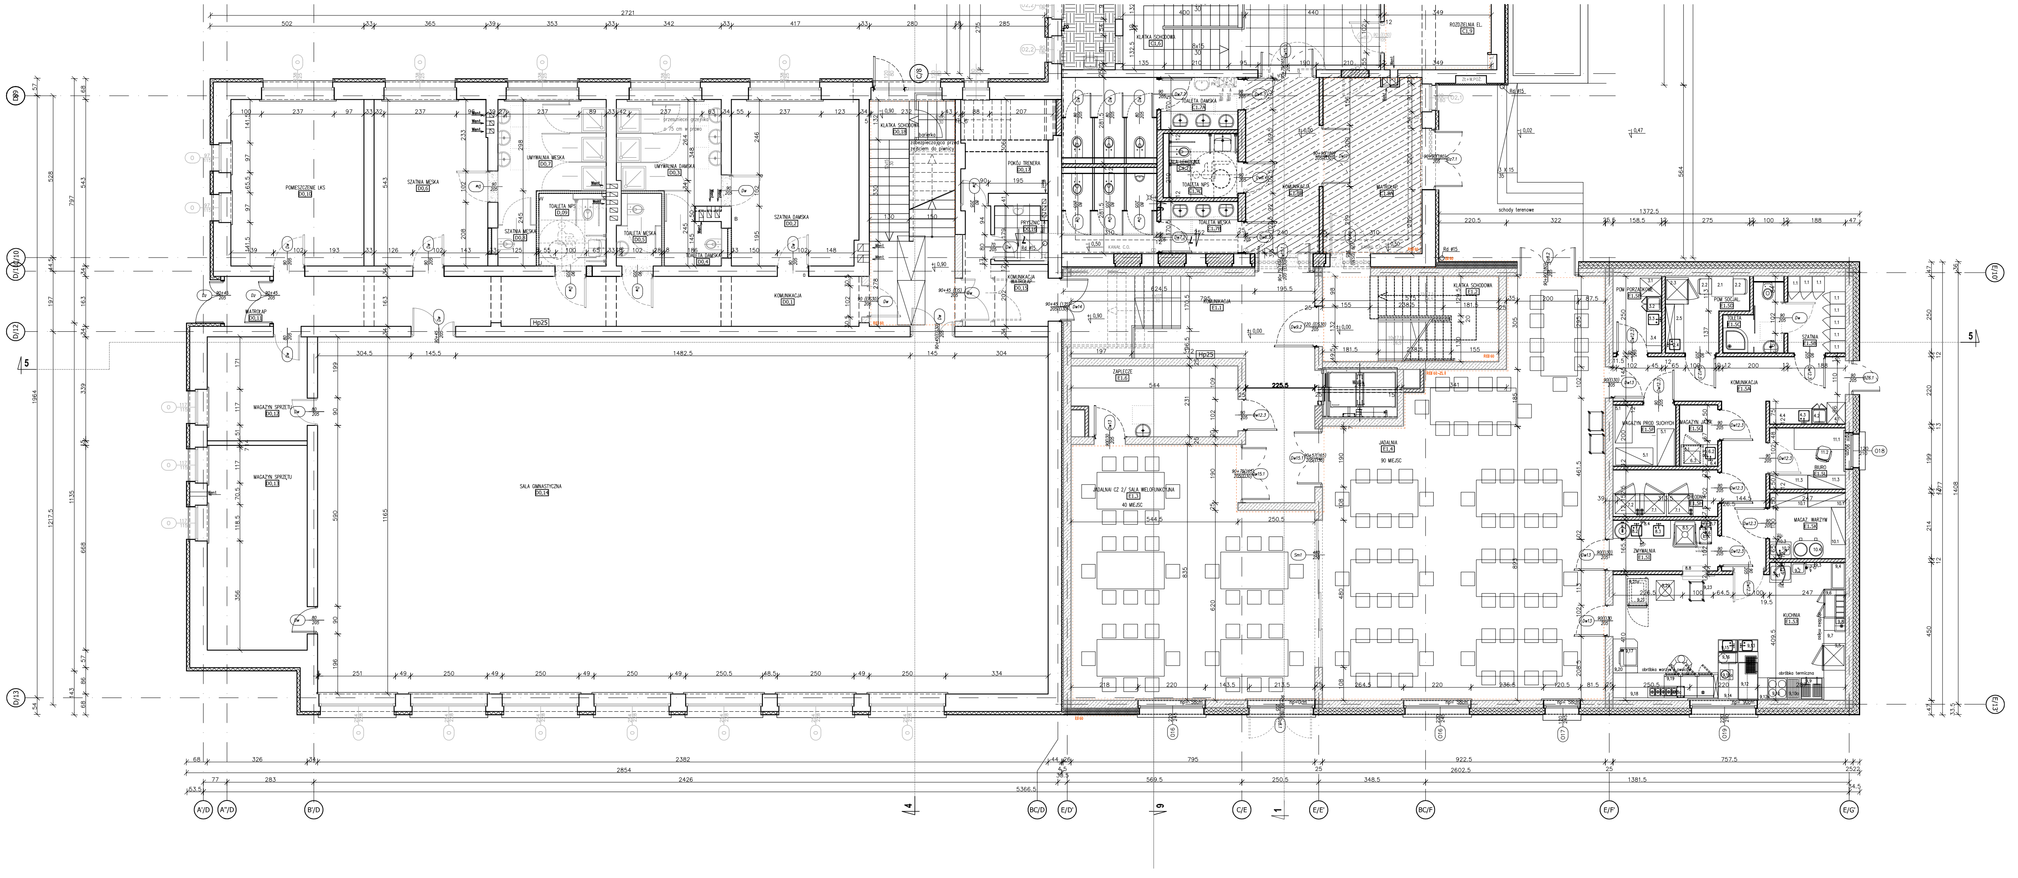

OZNACZENIA

- ISTN. ŚCIANY
- WYBURZENIA
- ŚCIANY / ZAMUROWANIA W RAMACH REMONTU BLOCZEK GAZOBETONOWY
- PROJ. ŚCIANY – przedścianki gk
- PROJ ŚCIANY PUSTAK CERAMICZNY (25/12CM)
- IZOLACJA TERMICZNA STYROPIAN
- IZOLACJA TERMICZNA WEŁNA
- PROJ. ŚCIANY GK
- REI 60 — ŚCIANY WYDZIELENIA PPOŻ
- 90 / 200 Dw — PROJEKTOWANE DRZWI SZEROKOŚĆ (ODP PPOŻ) WYSOKOŚĆ – OZNACZENIE

KOLOREM SZARYM POKAZANO PRACE W ZAKRESIE MURÓW I WYMIANY DRZWI JUŻ ZREALIZOWANE

Dokumentacja stanou zaawansowania prac wykonawczych na dzień 30.10.2024 r

- zawiera aktualizacje rzutów wynikającą z postanowienia Komendanta Wojewódzkiego straży pozarnej,
- pozwolenia zamiennego w zakresie zmiany sposobu uzytkowania części pomieszczeń parteru na żłobek
- aktualizację wynikającą z nadzorów i ustaleń ze spotkań na budowie

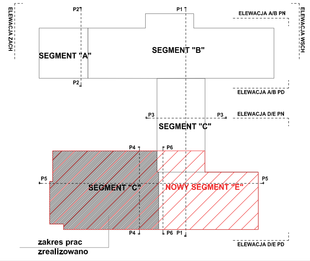

modus
ul. Narciarska 21/34, 31-579 Kraków
tel/fax.: +48 12 63 11 035 e-mail: mmiro@go2.pl

TEMAT

PROJEKT ROZBUDOWY, PRZEBUDOWY SZKOŁY PODSTAWOWEJ NR 1 W SUŁOSZOWEJ O DODATKOWE SKRZYDŁO WRAZ Z DOSTOSOWANIEM BUDYNKU DO AKTUALNYCH WYMAGAŃ PRZECIWPOŻAROWYCH - INWENTARYZACJA POWYKONAWCZA

ADRES	UL. SZKOLNA 9, SUŁOSZOWA, Dz nr 1110/14, 1110/22, 1110/25, 1111/4, 1111/7, 1110/16, 1110/26
INWESTOR	GMINA SUŁOSZOWA
TYTUŁ	RZUT PARTERU -

PROJEKTOWAŁ: mgr. inż. arch. MIROSŁAW MACIOSZEK	UPRAWNIENIA: MPOIA/090/2010	PODPIS	
ZESPÓŁ: mgr. inż. arch. AGNIESZKA SOWIŃSKA	UPRAWNIENIA: MPOIA/088/2011	PODPIS	
BRANŻA: ARCHITEKTURA	DATA: 10.2024 r	FAZA: PBZ	SKALA: 1 : 100

NR RYSUNKU: AW-4-12B

WYMIARY SPRAWDZIĆ NA BUDOWIE. W RAZIE NIEZGODNOŚCI SKONTAKTOWAĆ SIĘ Z PROJEKTANTEM
WSZYSTKIE ZMIANY UZGADNIAĆ Z PROJEKTANTEM W RAMACH NADZORU AUTORSKIEGO