Dokumentacja stanu zaawansowania prac wykonawczych na dzień 30.10.2024 r
postanowienia Kierownika Wojewódzkiego
– zawiera aktualizację rzutów wynikającą z
strzały pożarnej.
– pozwoliła zaprojektować w zakresie zmiany
sposobu użytkowania części pomieszczeń
portaru na zbiorek
– aktualizacji wynikającą z nadzoru i ustaleń ze
spotkań na budowie

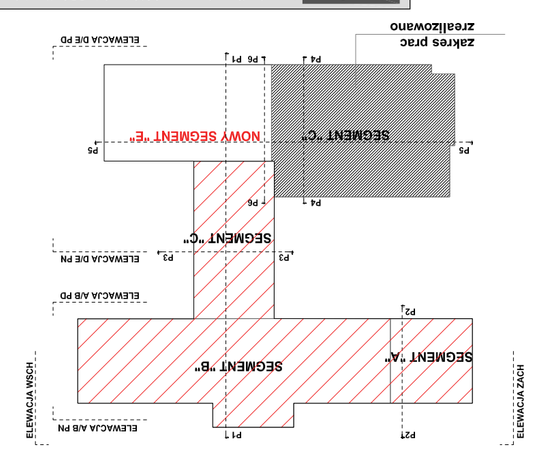

TEMAT	modus		
PROJEKT BUDOWLANY. PRZEBUDOWY SZKOŁY PODSTAWOWEJ NR 1 W SŁUSZOWIE O DODATKOWE ŚWIETLICY WRAZ Z DOSTOSOWANIEM BUDYNKU DO AKTUALNYCH WYMAGAŃ PRZECIWPOŻAROWYCH - INWENTARYZACJA POWYKONAWCZA			
ADRES	UL. SZKOLNA 9, SŁUSZOWA, Dz nr 1110/4, 1110/2, 1110/3, 1111/4, 1111/7, 1110/16, 1110/26		
INWESTOR	GMINA SŁUSZOWA		
TYTUŁ	RZUT PIWNIC -		
PROJEKTOWAŁ	UPRAWNIENIA		PODPIS
mgr inż. arch. MIROSŁAW MACIOSZEK	MP/OIA/090/2010		
ZESPÓŁ	UPRAWNIENIA		PODPIS
mgr inż. arch. AGNIESZKA SOWIŃSKA	MP/OIA/068/2011		
BRANŻA	DATA	FAZA	SKALA	NR RYSUNKU
ARCHITEKTURA	10.2024 r.	PBZ	1 : 100	AW - 1.1
WYMIARY SPRAWDZIĆ NA BUDOWIE. W RAZIE NIEZGODNOŚCI SKONTAKTOWAĆ SIĘ Z PROJEKTANTEM RYSUNEK ZAWIERA UTWORY Z PRZEPISÓW W RAMACH NIEZGODNOŚCI AUTORSKICH			

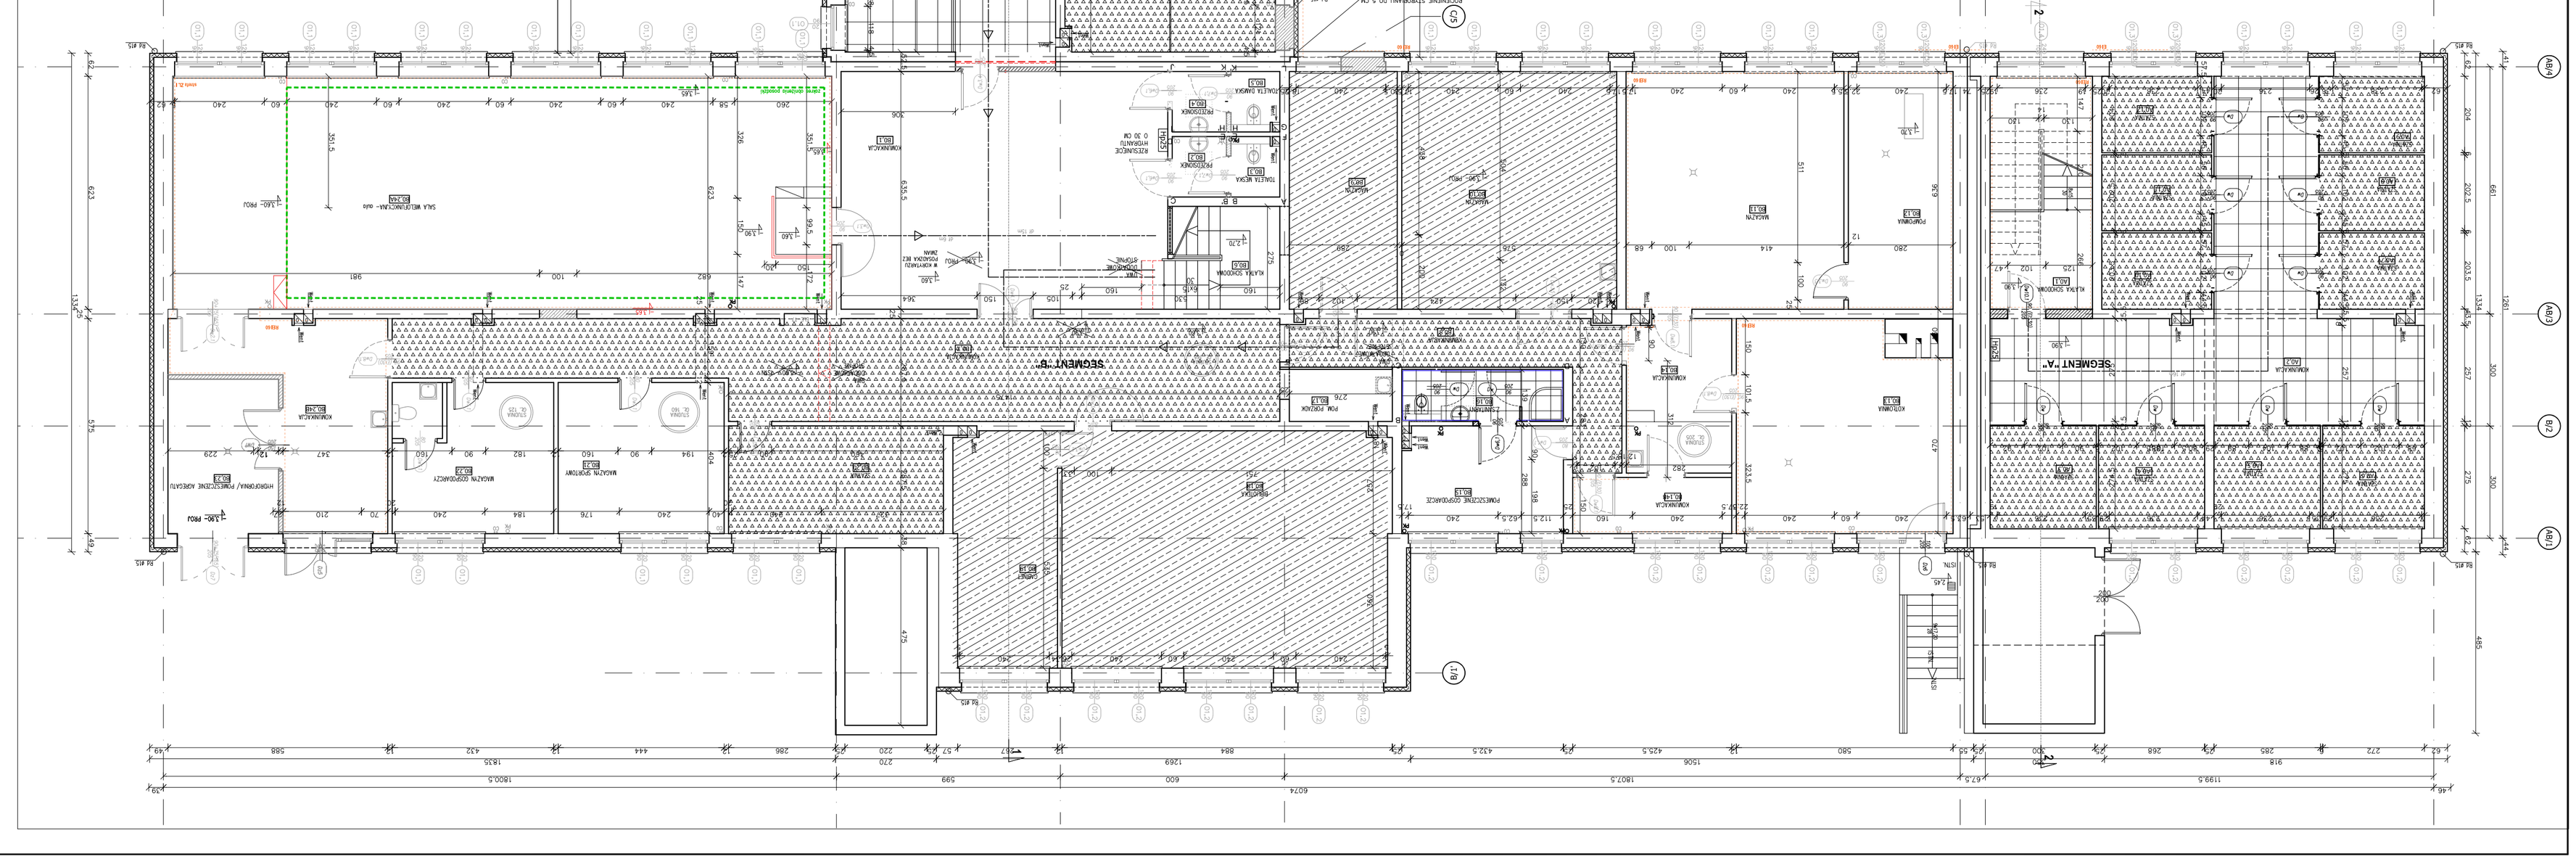

ZESTAWIENIE POSADZEK WEWNĘTRZNYCH

Pomieszczenia

symbol	opis	koszt m2
PG1.1	PŁYTKI GRESOWE– KOMUNIKACJA	240,72
PG2.1	PŁYTKI GRESOWE– SANITARIATY – WC SZCZEGÓLNYCH RYSUNKÓW	ZASTOSOWANO
PH1	WYKŁADZINA PCV– soda klasyfik	219,26
PH2	WYKŁADZINA PCV– SZATNIE	190,20
PJ2.1	PŁYTKI GRESOWE– SANITARIATY – WC SZCZEGÓLNYCH RYSUNKÓW	ZASTOSOWANO
PJ2	PŁYTKI GRESOWE– KOMUNIKACJA	240,72
PJ3	PŁYTKI GRESOWE– SANITARIATY – WC SZCZEGÓLNYCH RYSUNKÓW	ZASTOSOWANO
PK1	POSADZKA SALA GIMNASTYCZNA	ZASTOSOWANO
PZ2	PŁYTKI – DYREKTOR + SEKRETARIAT	–
PZ1	POSADZKA SALA GIMNASTYCZNA	ZASTOSOWANO
	COKÓŁ Z PŁYTEK GRESOWYCH wys 15 cm, tam sam typ co posadzka	– mb
	COKÓŁ Z WYKŁADZINY PCV Z LISTWĄ, WYKAŃCZALACA wys 15 cm	– mb
	OBNIŻENIE POSZCZEGÓLNYCH O 30 CM	
	UWAGA: rozmieszczenie ścian konstrukcyjnych wg rysunków szczegółowych	ZGODNIE Z PLIKIEM CERAMICZNYCH ODENNYCH DO WYSOKOŚCI 240 RYS. Szczegó
	UWAGA: SZCZEGÓŁOWA SPECYFIKACJA MATERIAŁÓW WYKONOCZENIOWYCH WRAZ Z PARAMETRAMI W OPISIE TECHNICZNYM	