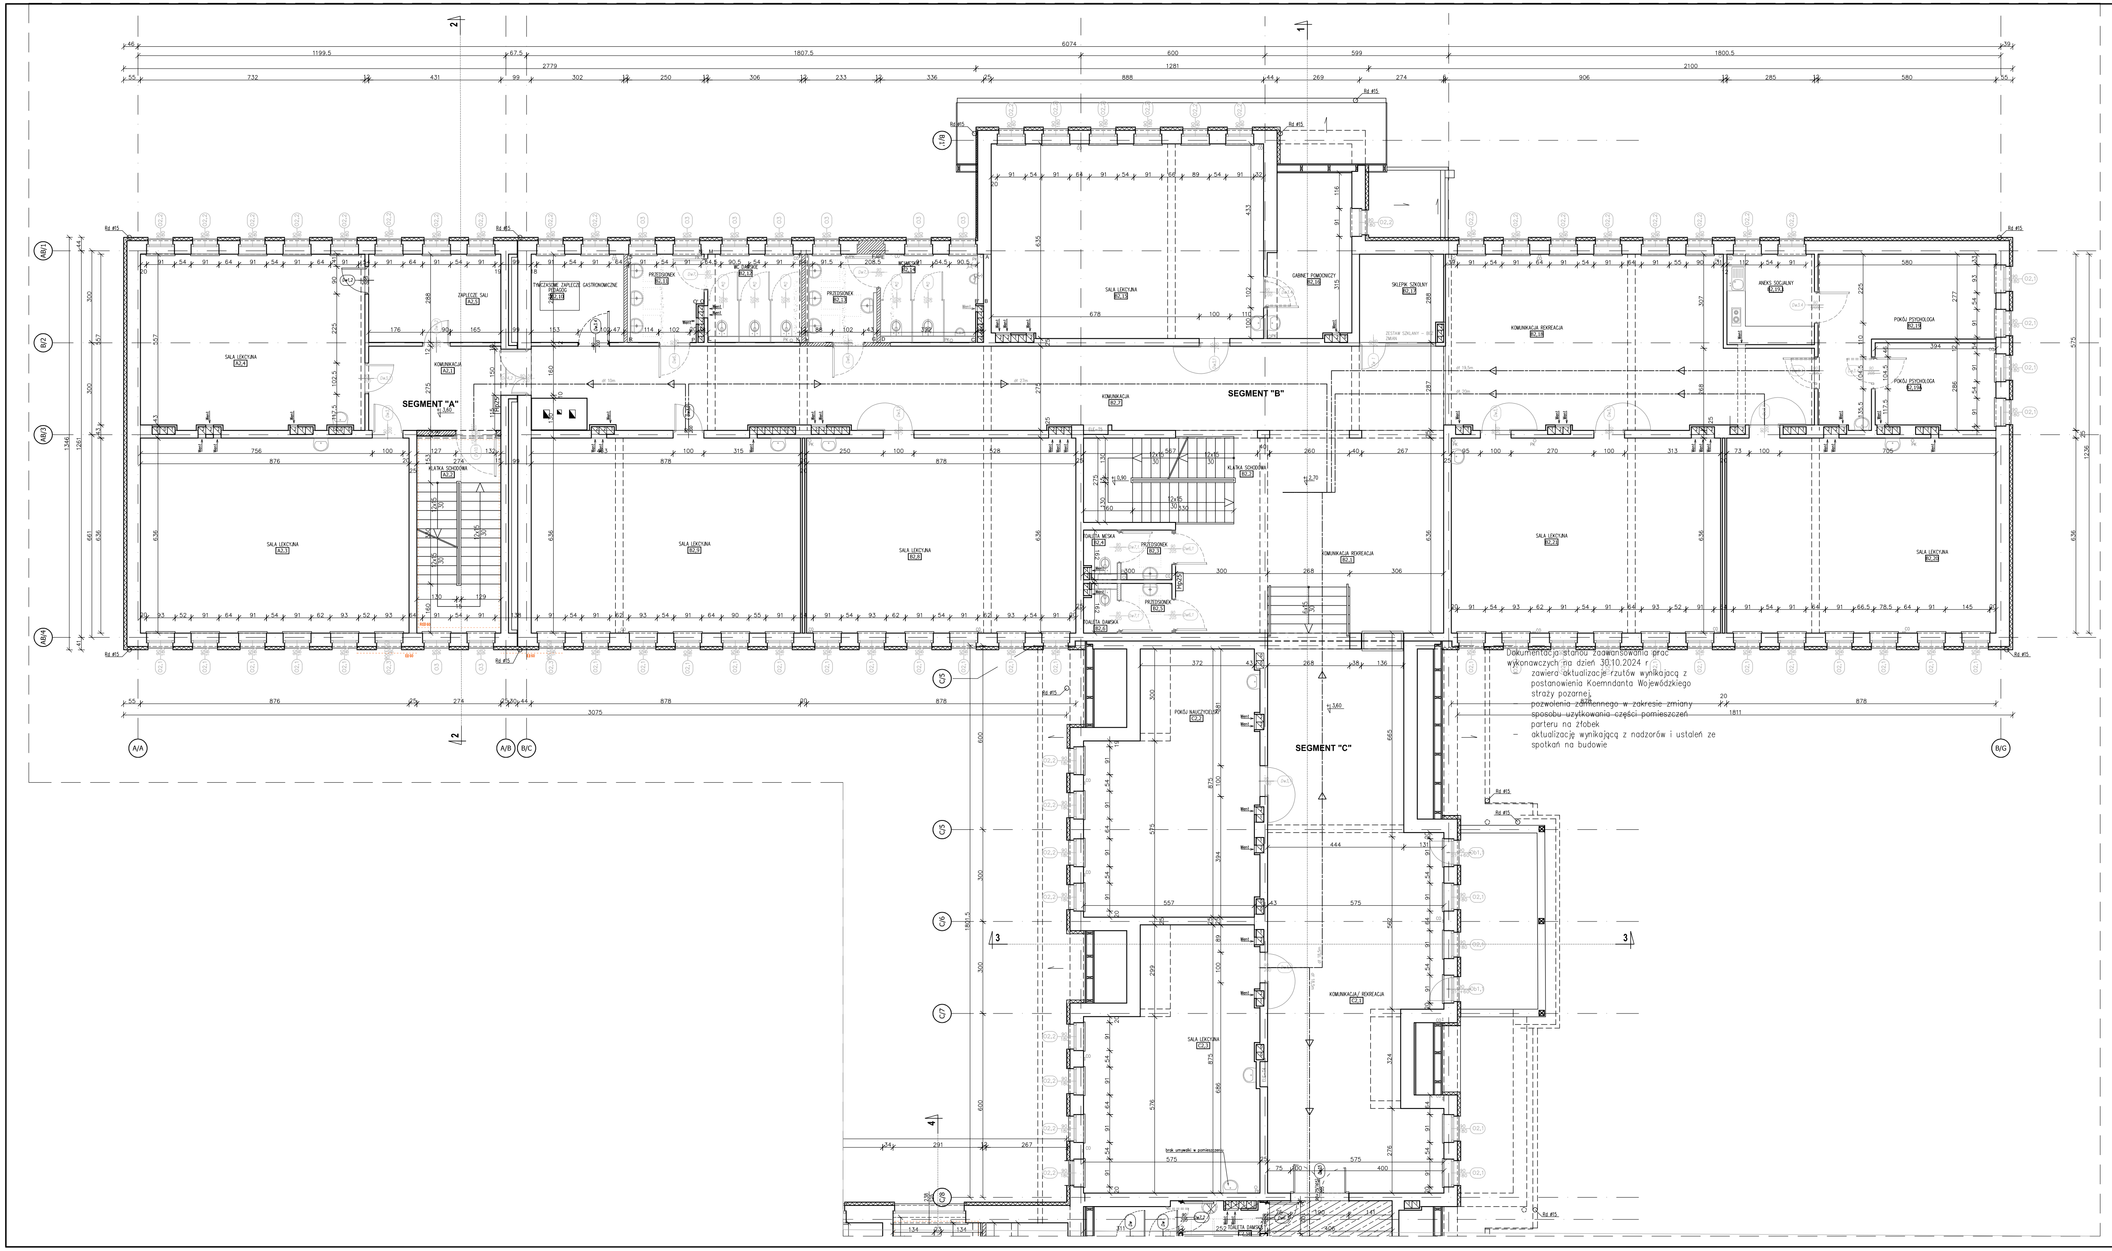

ZESTAWIENIE POSADZEK WEWNĘTRZNYCH

PIĘTRO

symbol	opis	ilość m2
PG1.1	PŁYTKI GRESOWE– KOMUNIKACJA	139,9 m2
PG2.1 PG3.1	PŁYTKI GRESOWE– SANITARIATY – WG SZCZEGÓŁOWYCH RYSUNKÓW	37,5 m2
PW1	WYKŁADZINA PCV– sale lekcyjne	741,45
PW2	WYKŁADZINA WINYLOWA– SZATNIE	–
PA2	PARKIET – DYREKTOR + SEKRETARIAT	–
PE1	POSADZKA SALA GIMNASTYCZNA	
	COKÓŁ Z PŁYTELK GRESOWYCH wys 15 cm, ten sam typ co posadzka	– mb
	LISTWA PRZYPODŁOGOWA wys 15 cm	
	OKŁADZINA Z PŁYTEK CERAMICZNYCH ŚCIENNYCH DO WYSOKOŚCI 2m UWAGA: rozwinięcie scian sanitariatów wg rysunków szczegółowych	WG RYS. Szczeg

UWAGA: SZCZEGÓŁOWA SPECYFIKACJA MATERIAŁÓW WYKOŃCZENIOWYCH WRAZ Z PARAMETRAMI W OPISIE TECHNICZNYM

Dokumentacja stanowi zaawansowania prac wykonawczych na dzień 30.10.2024 r
- zawiera aktualizacje rzutów wynikającą z postanowienia Komendanta Wojewódzkiego straży pożarnej
- pozwolenia zamiennego w zakresie zmiany sposobu użytkowania części pomieszczeń parteru na żłobek
- aktualizację wynikającą z nadzorów i ustaleń ze spotkań na budowie

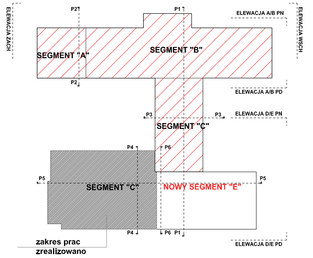

modus
ul. Narciarska 21/34, 31-579 Kraków
tel/fax.: +48 12 63 11 035 e-mail: mmiro@go2.pl

TEMAT

PROJEKT ROZBUDOWY, PRZEBUDOWY SZKOŁY PODSTAWOWEJ NR 1 W SUŁOSZOWEJ O DODATKOWE SKRZYDŁO WRAZ Z DOSTOSOWANIEM BUDYNKU DO AKTUALNYCH WYMAGAŃ PRZECIWPOŻAROWYCH - INWENTARYZACJA POWYKONAWCZA

ADRES	UL. SZKOLNA 9, SUŁOSZOWA, Dz nr 1110/14, 1110/22, 1110/25, 1111/4, 1111/7, 1110/16, 1110/26
INWESTOR	GMINA SUŁOSZOWA
TYTUŁ	RZUT PIĘTRA

PROJEKTOWAŁ		UPRAWNIENIA	PODPIS
mgr inż. arch. MIROSŁAW MACIOSZEK		MPOIA/090/2010	
ZESPÓŁ		UPRAWNIENIA	PODPIS
mgr inż. arch. AGNIESZKA SOWIŃSKA		MPOIA/088/2011	
BRANŻA	DATA	FAZA	SKALA	NR RYSUNKU
ARCHITEKTURA	10.2024 r	PBZ	1 : 100	AW - 1.3A

WYMIARY SPRAWDZIĆ NA BUDOWIE. W RAZIE NIEZGODNOŚCI SKONSULTOWAĆ SIĘ Z PROJEKTANTEM
WSZYSTKIE ZMIANY UZGADNIAĆ Z PROJEKTANTEM W RAMACH NADZORU AUTORSKIEGO