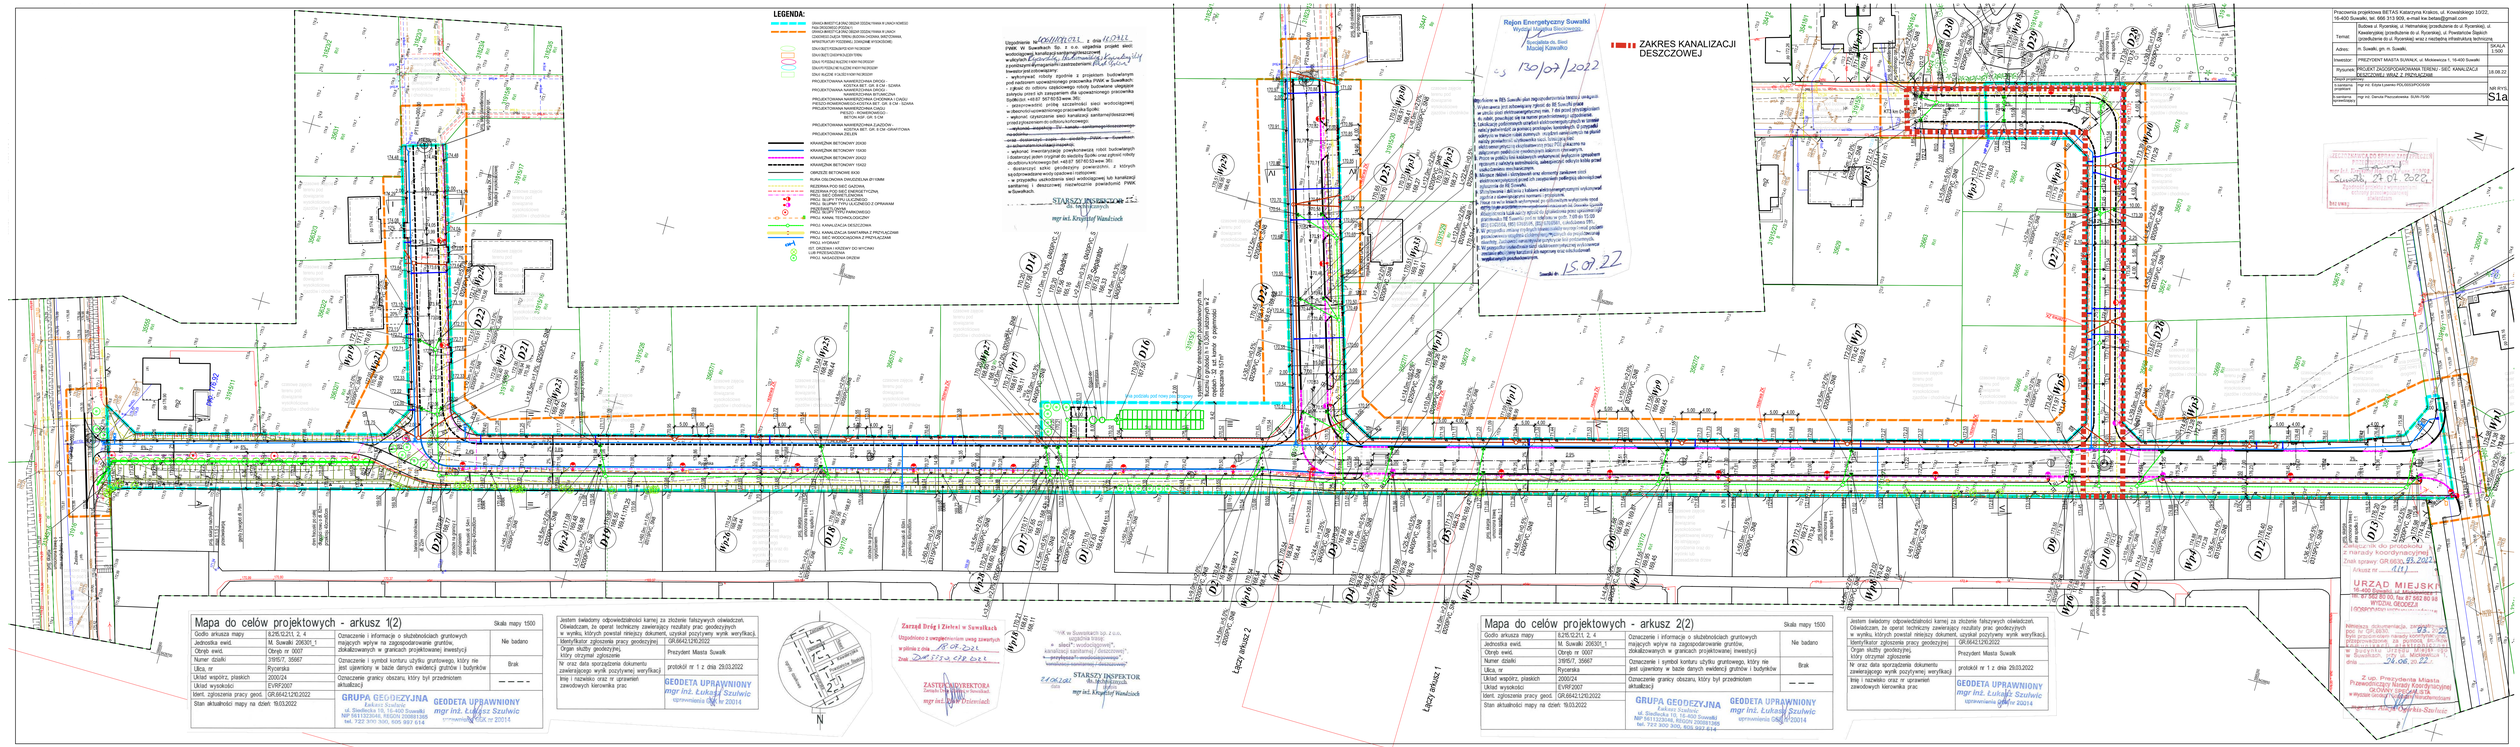
LEGENDA:
ZAKRES KANALIZACJI DESZCZOWEJ
Łączy arkusz 1
Łączy arkusz 2
Mapa do celów projektowych - arkusz 1(2)
Mapa do celów projektowych - arkusz 2(2)
Skala mapy 1500
Godło arkusza mapy | 6126.G.21.1. 2. 4
Jednostka ewid. | M. Suwałki 206301_1
Obręb ewid. | Obręb nr 0007
Numer działki | 3195/7, 3566/7
Ulica, nr | Rycerska
Układ współrz. płaskich | 2000/24
Układ wysokości | EVRF2007
Ident. zgłoszenia pracy geod. | GR.6642.1.2262022
Stan aktualności mapy na dzień | 19.03.2022
Oznaczenie i informacje o służebnościach gruntowych mających wpływ na zagospodarowanie gruntów, zdokalizowanych w granicach projektowanej inwestycji
Nie badano
Oznaczenie i symbol kontury użytku gruntowego, który nie jest ujawniony w bazie danych ewidencji gruntów i budynków
Brak
Oznaczenie granicy obszaru, który był przedmiotem aktualizacji
GRUPA GEODEZYJNA Łukasz Szulwic
ul. Siedlecka 15, 16-400 Suwałki
NIP 8411233948, REGON 200881066
tel. 722 300 300, 505 992 814
GEODETA UPRAWNIONY mgr inż. Łukasz Szulwic
uprawnienia GKiK nr 20014
Jestem świadomy odpowiedzialności karnej za złożenie fałszywych oświadczeń. Oświadczam, że operat techniczny zawierający rezultaty prac geodezyjnych w wyniku, których powstał niniejszy dokument, uzyskał pozytywny wynik weryfikacji.
Identyfikator zgłoszenia pracy geodezyjnej | GR.6642.1262.2022
Organ służby geodezyjnej, który otrzymał zgłoszenie | Prezydent Miasta Suwałk
Nr oraz data sporządzenia dokumentu zawierającego wynik pozytywnej weryfikacji | protokół nr 1 z dnia 29.03.2022
Imię i nazwisko oraz nr uprawnień zawodowych kierownika prac | GEODETA UPRAWNIONY mgr inż. Łukasz Szulwic uprawnienia GKiK nr 20014
Zarząd Dróg i Zieleni w Suwałkach
Uzgodniono z zastrzeżeniem uwag zawartych w piśmie z dnia 16.05.2022 r.
Znak: ZDiZ.7713.4.28.2022
ZASTĘPCA DYREKTORA
Dariusz Paweł Pietrowski
STARSZY INSPEKTOR
mgr inż. Krzysztof Wandziuch
Uzgodnienie WODKAN SP. Z O.O. z dnia 11.2022
PWIK W Suwałkach Sp. z o.o. uzgadnia projekt wraz z zastrzeżeniem, że przed przystąpieniem do robót budowlanych należy uzyskać warunki techniczne z podmiotami wymagającymi zastrzeżeniami
Inwestor jest zobowiązany:
- wykonywać roboty zgodnie z projektem budowlanym i obowiązującymi przepisami oraz zasadami PWIK w Suwałkach;
- z góry do odbioru zasklepiającego roboty budowlane ułożone zostaną przez ich zasypaniem dla upoważnionego pracownika Spółki tel. +48 87 567 60 53 wew. 382;
- przeszkodzenie próbie szczelności sieci wodociągowej i kanalizacji sanitarnej i deszczowej;
- wykonać opracowanie sieci kanalizacji sanitarnej/deszczowej przed przystąpieniem do odbioru końcowego;
- odbiorcy nieruchomości, dla których PWIK w Suwałkach w wykonanej sieci/przyłączu;
- zgłaszać inwestorskiego powykonawczą robót budowlanych i dostarczyć jeden oryginał do siedziby Spółki oraz jeden oryginał odbioru końcowego (tel. +48 87 567 60 53 wew. 382).
- dostarczyć kpnc geodezyjne powykonawcze, z których sporządzone zostały opracowania powykonawcze sieci wodociągowej i kanalizacji sanitarnej i deszczowej, niezwłocznie po zakończeniu prac.
STARSZY INSPEKTOR
mgr inż. Krzysztof Wandziuch
Rejon Energetyczny Suwałki
Wydział Eksploatacji
Kierownik ds. Sieci
Maciej Kawalko
z up. 13.07.2022
Mapa do celów projektowych - arkusz 2(2)
Skala mapy 1500
Godło arkusza mapy | 6126.G.21.1. 2. 4
Jednostka ewid. | M. Suwałki 206301_1
Obręb ewid. | Obręb nr 0007
Numer działki | 3195/7, 3566/7
Ulica, nr | Rycerska
Układ współrz. płaskich | 2000/24
Układ wysokości | EVRF2007
Ident. zgłoszenia pracy geod. | GR.6642.1.2262022
Stan aktualności mapy na dzień | 19.03.2022
Oznaczenie i informacje o służebnościach gruntowych mających wpływ na zagospodarowanie gruntów, zdokalizowanych w granicach projektowanej inwestycji
Nie badano
Oznaczenie i symbol kontury użytku gruntowego, który nie jest ujawniony w bazie danych ewidencji gruntów i budynków
Brak
Oznaczenie granicy obszaru, który był przedmiotem aktualizacji
GRUPA GEODEZYJNA Łukasz Szulwic
ul. Siedlecka 15, 16-400 Suwałki
NIP 8411233948, REGON 200881066
tel. 722 300 300, 505 992 814
GEODETA UPRAWNIONY mgr inż. Łukasz Szulwic
uprawnienia GKiK nr 20014
Jestem świadomy odpowiedzialności karnej za złożenie fałszywych oświadczeń. Oświadczam, że operat techniczny zawierający rezultaty prac geodezyjnych w wyniku, których powstał niniejszy dokument, uzyskał pozytywny wynik weryfikacji.
Identyfikator zgłoszenia pracy geodezyjnej | GR.6642.1262.2022
Organ służby geodezyjnej, który otrzymał zgłoszenie | Prezydent Miasta Suwałk
Nr oraz data sporządzenia dokumentu zawierającego wynik pozytywnej weryfikacji | protokół nr 1 z dnia 29.03.2022
Imię i nazwisko oraz nr uprawnień zawodowych kierownika prac | GEODETA UPRAWNIONY mgr inż. Łukasz Szulwic uprawnienia GKiK nr 20014
Pracownia projektowa BETAS Katarzyna Krakos, ul. Krzesławskiego 10/22, 16-400 Suwałki, tel. 606 313 605, e-mail kw.betas@gmail.com
Temat: Budowa ul. Rycerskiej, ul. Hetmańskiej (przedłużenie do ul. Rycerskiej), ul. Kawaleryjskiej (przedłużenie do ul. Rycerskiej), ul. Powiatowo-Sądzkiej (przedłużenie do ul. Rycerskiej) wraz z niezbędną infrastrukturą techniczną
Adres: m. Suwałki, gm. m. Suwałki
SKALA: 1:500
Inwestor: PREZYDENT MIASTA SUWAŁK, ul. Mickiewicza 1, 16-400 Suwałki
Rysunek: PROJEKT ZAGOSPODAROWANIA TERENU - SIEĆ KANALIZACJI DESZCZOWEJ I WNIĘ 2. PRZYŁĄCZNIE
DATA: 18.08.22
Projekt zagospodarowania terenu: mgr inż. Kinga Lasecka PO/0035/POOK
NR RYS: S1a
Konstrukcja: mgr inż. Dariusz Paruszewicz BUW-7/240
Instalacje sanitarne:
Sprawdził:
Data: Suwałki, dn. 29.07.2022
Podpis:
Uzgodniono z Zarządem Dróg i Zieleni w Suwałkach
z narady koordynacyjnej
Data spisania: 29.07.2022
Arkusz nr 4(4)
URZĄD MIEJSKI
16-400 Suwałki, ul. Mickiewicza 1
tel. 87 562 80 00, fax 87 562 80 99
WYDZIAŁ GEODEZJI
Niniejszą dokumentację, po sprawdzeniu jej pod względem formalno-prawnym i merytorycznym, przyjęto w dniu 29.07.2022 r. do zasobu geodezyjno-kartograficznego i nadano jej numer GR.6642.1262.2022
w zakresie: M.Suwałki 206301_1 obręb 0007
Podpis osoby przyjmującej dokumentację do zasobu
z up. Prezydenta Miasta
mgr inż. Małgorzata Kwiatkowska-Sulwic