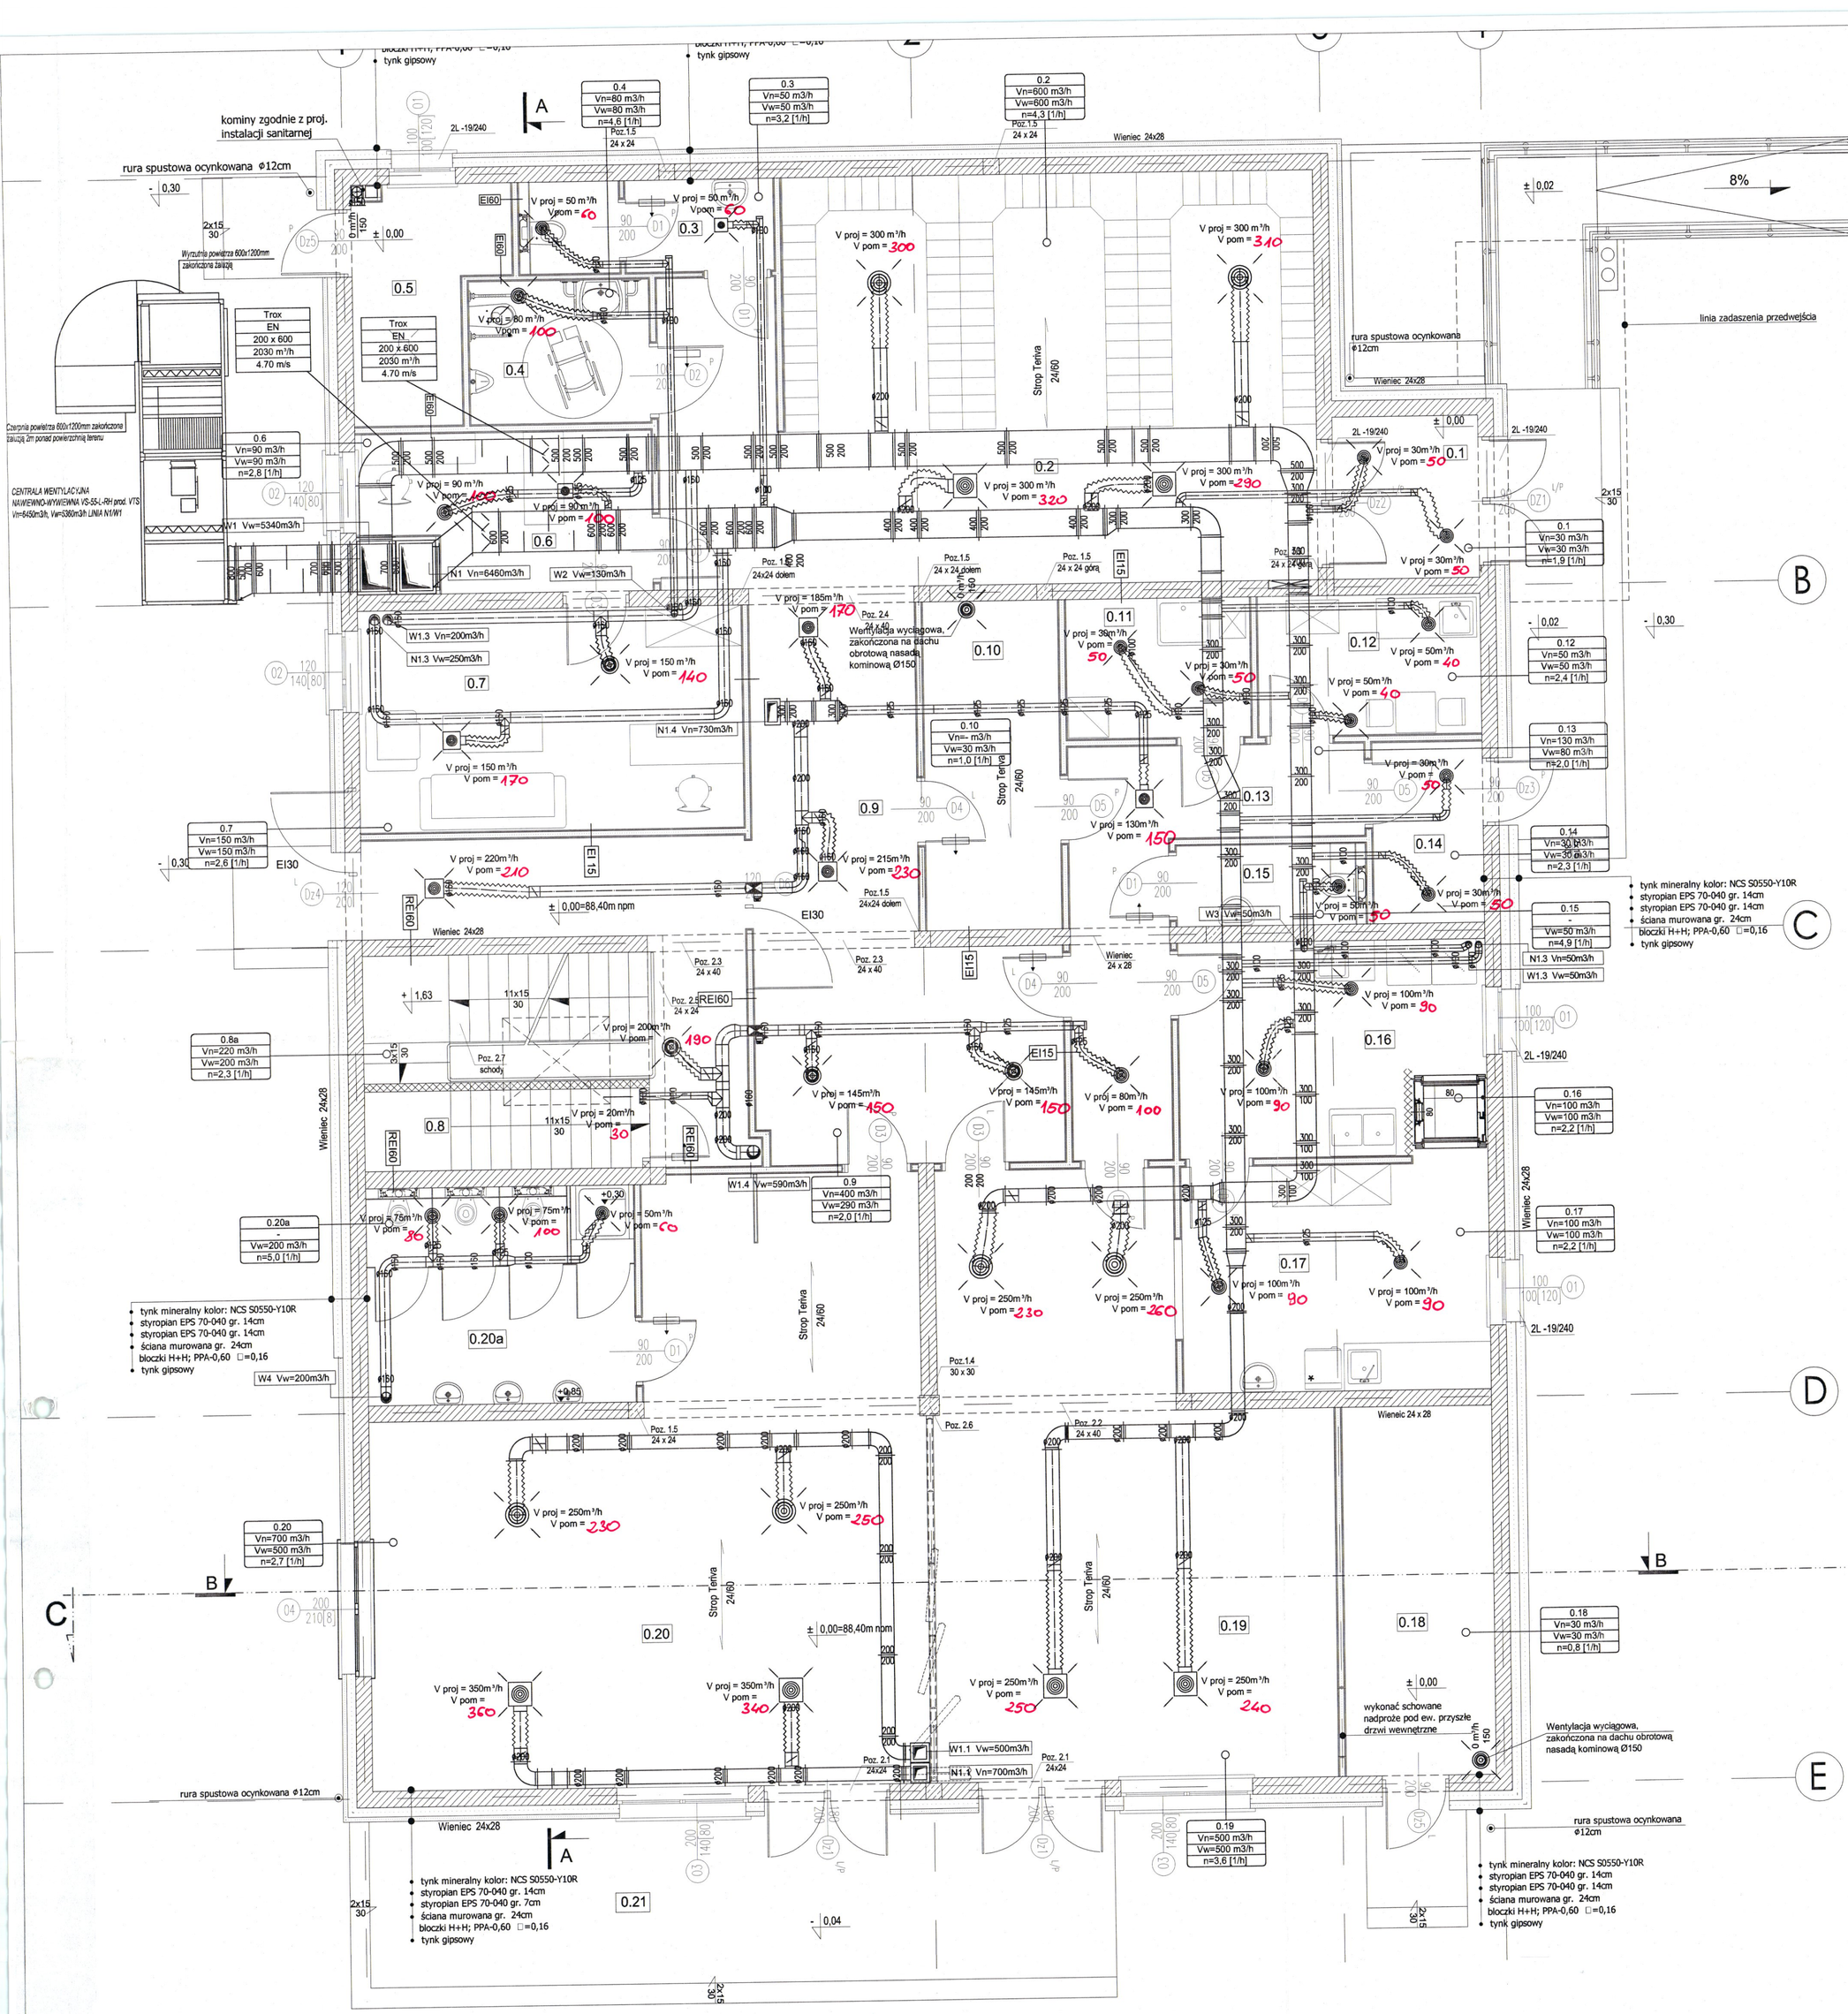

0.1	PRZEDSIONEK
5,24 m²	płytki gresowe
0.2	SZATNIA PRZEJŚCIOWA
46,49 m²	wykł. kauczukowa
0.3	WC OGÓLNODOSTEPNE
4,96 m²	płytki ceramiczne
0.4	WC OSOBY NIEPEŁNOSPRAWNE
5,71 m²	płytki ceramiczne
0.5	KOTŁOWNIA
6,76 m²	płytki gresowe
0.6	SEKRETARIAT
10,58 m²	deska Barlinecka
0.7	GABINET DYREKTORA
19,00 m²	deska Barlinecka
0.8	POM. CZYSTOŚCI
4,93 m²	płytki gresowe
0.9	HOL/KOMUNIKACJA
38,98 m²	wykł. kauczukowa
0.10	MAGAZYN ODZIEŻY CZYSTEJ
9,87 m²	płytki gresowe
0.11	POM. GOSPODARCZE
5,72 m²	płytki gresowe
0.12	POM. SOCJALNE
6,92 m²	płytki gresowe
0.13	HOL/KOMUNIKACJA
13,20 m²	płytki gresowe
0.14	PRZEDSIONEK
4,40 m²	płytki gresowe
0.15	WC
3,22 m²	płytki ceramiczne
0.16	ZMYWARNIA
13,24 m²	płytki gresowe
0.17	WYDAWALNIA
12,25 m²	płytki gresowe
0.18	POM. TECHNICZNE
12,25 m²	płytki gresowe
0.19	JADALNIA
45,92 m²	deska Barlinecka
0.20	SALA ZAJĘĆ NR.1
61,05 m²	deska Barlinecka
0.20a	SANITARIATY SALI ZAJĘC NR.1
12,37 m²	płytki ceramiczne
0.21	TARAS
31,26 m²	---

LEGENDA:

W2 Vw=650m3/h - OPIS LINI WENTYLACYJNEJ

1.10 - NUMER POMIESZCZENIA
Vn=220 m3/h - ILOŚĆ POWIETRZA NAWIEWANEGO
Vw=220 m3/h - ILOŚĆ POWIETRZA WYWIEWANEGO
n=2,0 [1/h] - KROTNOŚĆ WYMIAN

DOKUMENTACJA POWYKONAWCZA

INSPEKTOR NADZORU INSTALACJE SANITARNE mgr inż. Jakub Szyperski upr. bud. DW 10/312/83 Nr raj. WKP/15/5102/01

Uprawnienia do kierowania robotami budowlanymi bez ograniczeń w specjalności instalacyjnej w zakresie sieci, instalacji i urządzeń cieplnych, wentylacyjnych, gazowych, wodociągowych i kanalizacyjnych WKP/0130/OWOS/04

GENERALNY WYKONAWCA

M.S.

MS BUDOWNICTWO sp z.o.o
ul.Sadowa 9b
62-080 Tarnowo Podgórne

Inwestor: Gmina Suchy Las, ul. Szkolna 13, 62-002 Suchy Las

Etap: PROJEKT POWYKONAWCZY

Obiekt: **Przedszkole publiczne w Chludowie ul. Kościelna, dz. 483 gmina Suchy Las,**

Temat: RZUT PARTERU - INSTALACJA WENTYLACJI

	Imię i Nazwisko:	Nr uprawnień:	Podpis:
Projektant:	*Andrzej Barna, mgr inż.*	*WKP/0034/ POOS/03*	
	Wojciech Łuczak, mgr. inż.		
Sprawdzający:	*Andrzej Borowczyk, mgr inż.*	*WKP/0244/ POOS/05*	

wrzesień 2012 | SKALA: 1:50 | RYS. NR WM-01

SANITARNA