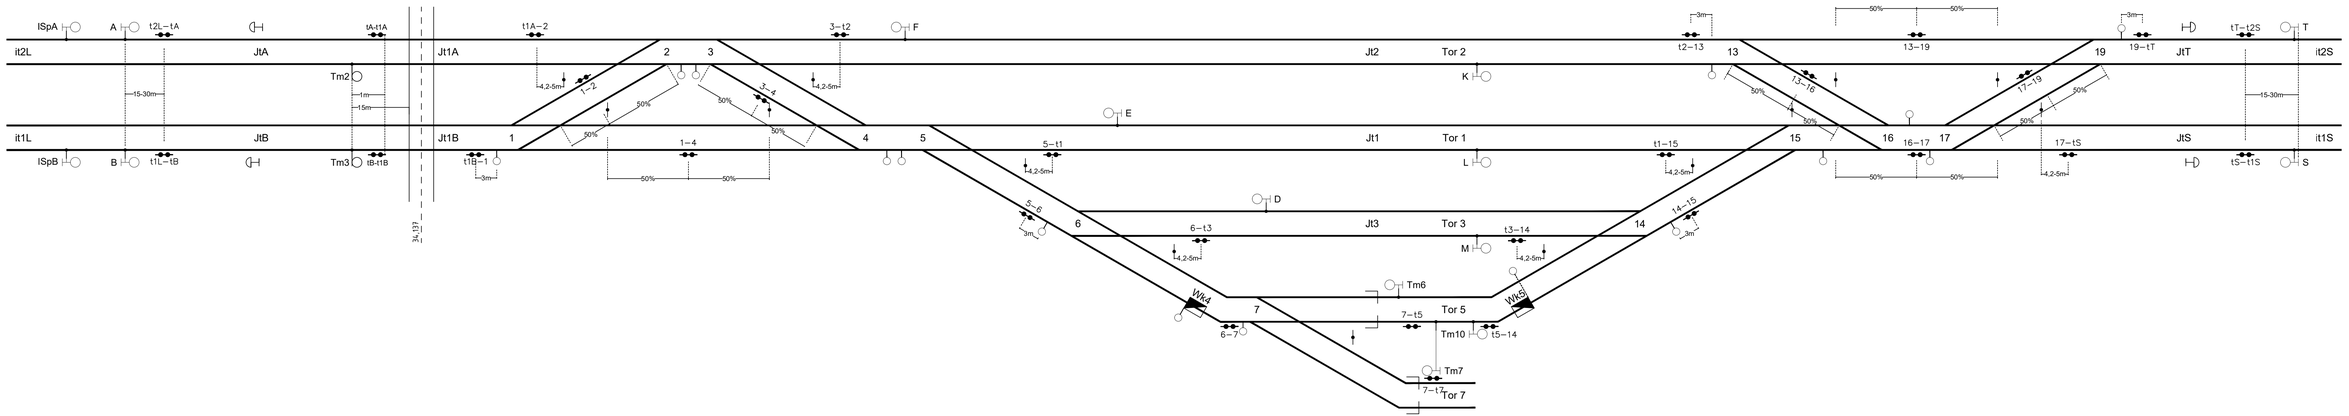

INWESTOR: PKP Polskie Linie Kolejowe S.A. Zakład Linii Kolejowych w Częstochowie Boya-Żeleńskiego 7/9 42-200 Częstochowa	OPRACOWANIE DOKUMENTACJI: Dolnośląskie Przedsiębiorstwo Inżynierii Kolejowej DOLKOM sp. z o.o. ul. Hubska 6, 50-502 Wrocław	ARCHIWUM DOKUMENTACJI: Przedsiębiorstwo Remontowo-Budowlane TOR Sp. z o.o. 41-400 Mysłowice ul. Katowicka 72	
Zadanie pn.: „Zabudowa sygnalizatorów powtarzających semaforów „A" i „B" w stacji Sieraków"		Obiekt: Linia kolejowa nr 143 - Stacja Sieraków	
		Stadium: Dokumentacja powykonawcza	Skala:
Funkcja: / Projektant: mgr inż. Rafał Szczepański / Sprawdzający: mgr inż. Dariusz Broda / Opracował:	Tytuł, imię i nazwisko / Nr uprawnień / specjalność: SLK/7646/PWBKU/17 - srk; SLK/5325/PWOH/14 - kolejowa; ...	Podpis	Nazwa rysunku: Plan izolacji
			Branża: SRK Wersja: - Data: 02.2024r. Nr rys.: J1
			Nr Zamówienia: 4800367671 z dnia 21.11.2023r.

DOKUMENTACJA POWYKONAWCZA

Funkcja	Nazwisko	Uprawnienia	Podpis	Data
PROJEKTOWAŁ	mgr inż. Dariusz Broda	SLK/5325/PWOH/14		08.2021

KOLSTER Sp. z o.o. Katowice	Data:04.2021 r	Imię i Nazwisko	Numer upr.	Branża	Podpisy	Nazwa projektu: „Powiązanie urządzeń przejazdowych z urządzeniami stacyjnymi zgodnie z Rozporządzenia nr 1744 z 30.10.2015 r. - przejazd kat. A w km. 34,137 linia 143 w stacji Sieraków"	Rys. nr: J1
	proj.	mgr inż. Dariusz Broda	SLK/5325/PWOH/14	kolejowa			
	oprac.						
	Spraw.	inż. Zdzisław Wiesiołek	BPK-2a-807-3/79	srk		Nazwa rys: Plan izolacji	