


Uzgodniono pod względem wymagań higienicznych i zdrowotnych bez zastrzeżeń / z zastrzeżeniami

data 13.12.2022
L.p. 314/2022

mgr inż. Wojciech Gorski
rzeczoznawca do spraw
sanitarnohigienicznych
nr uprawnień 12-N/2010
w zakresie bez ograniczeń
10-294 Olsztyn, ul. Puszkina 10/22

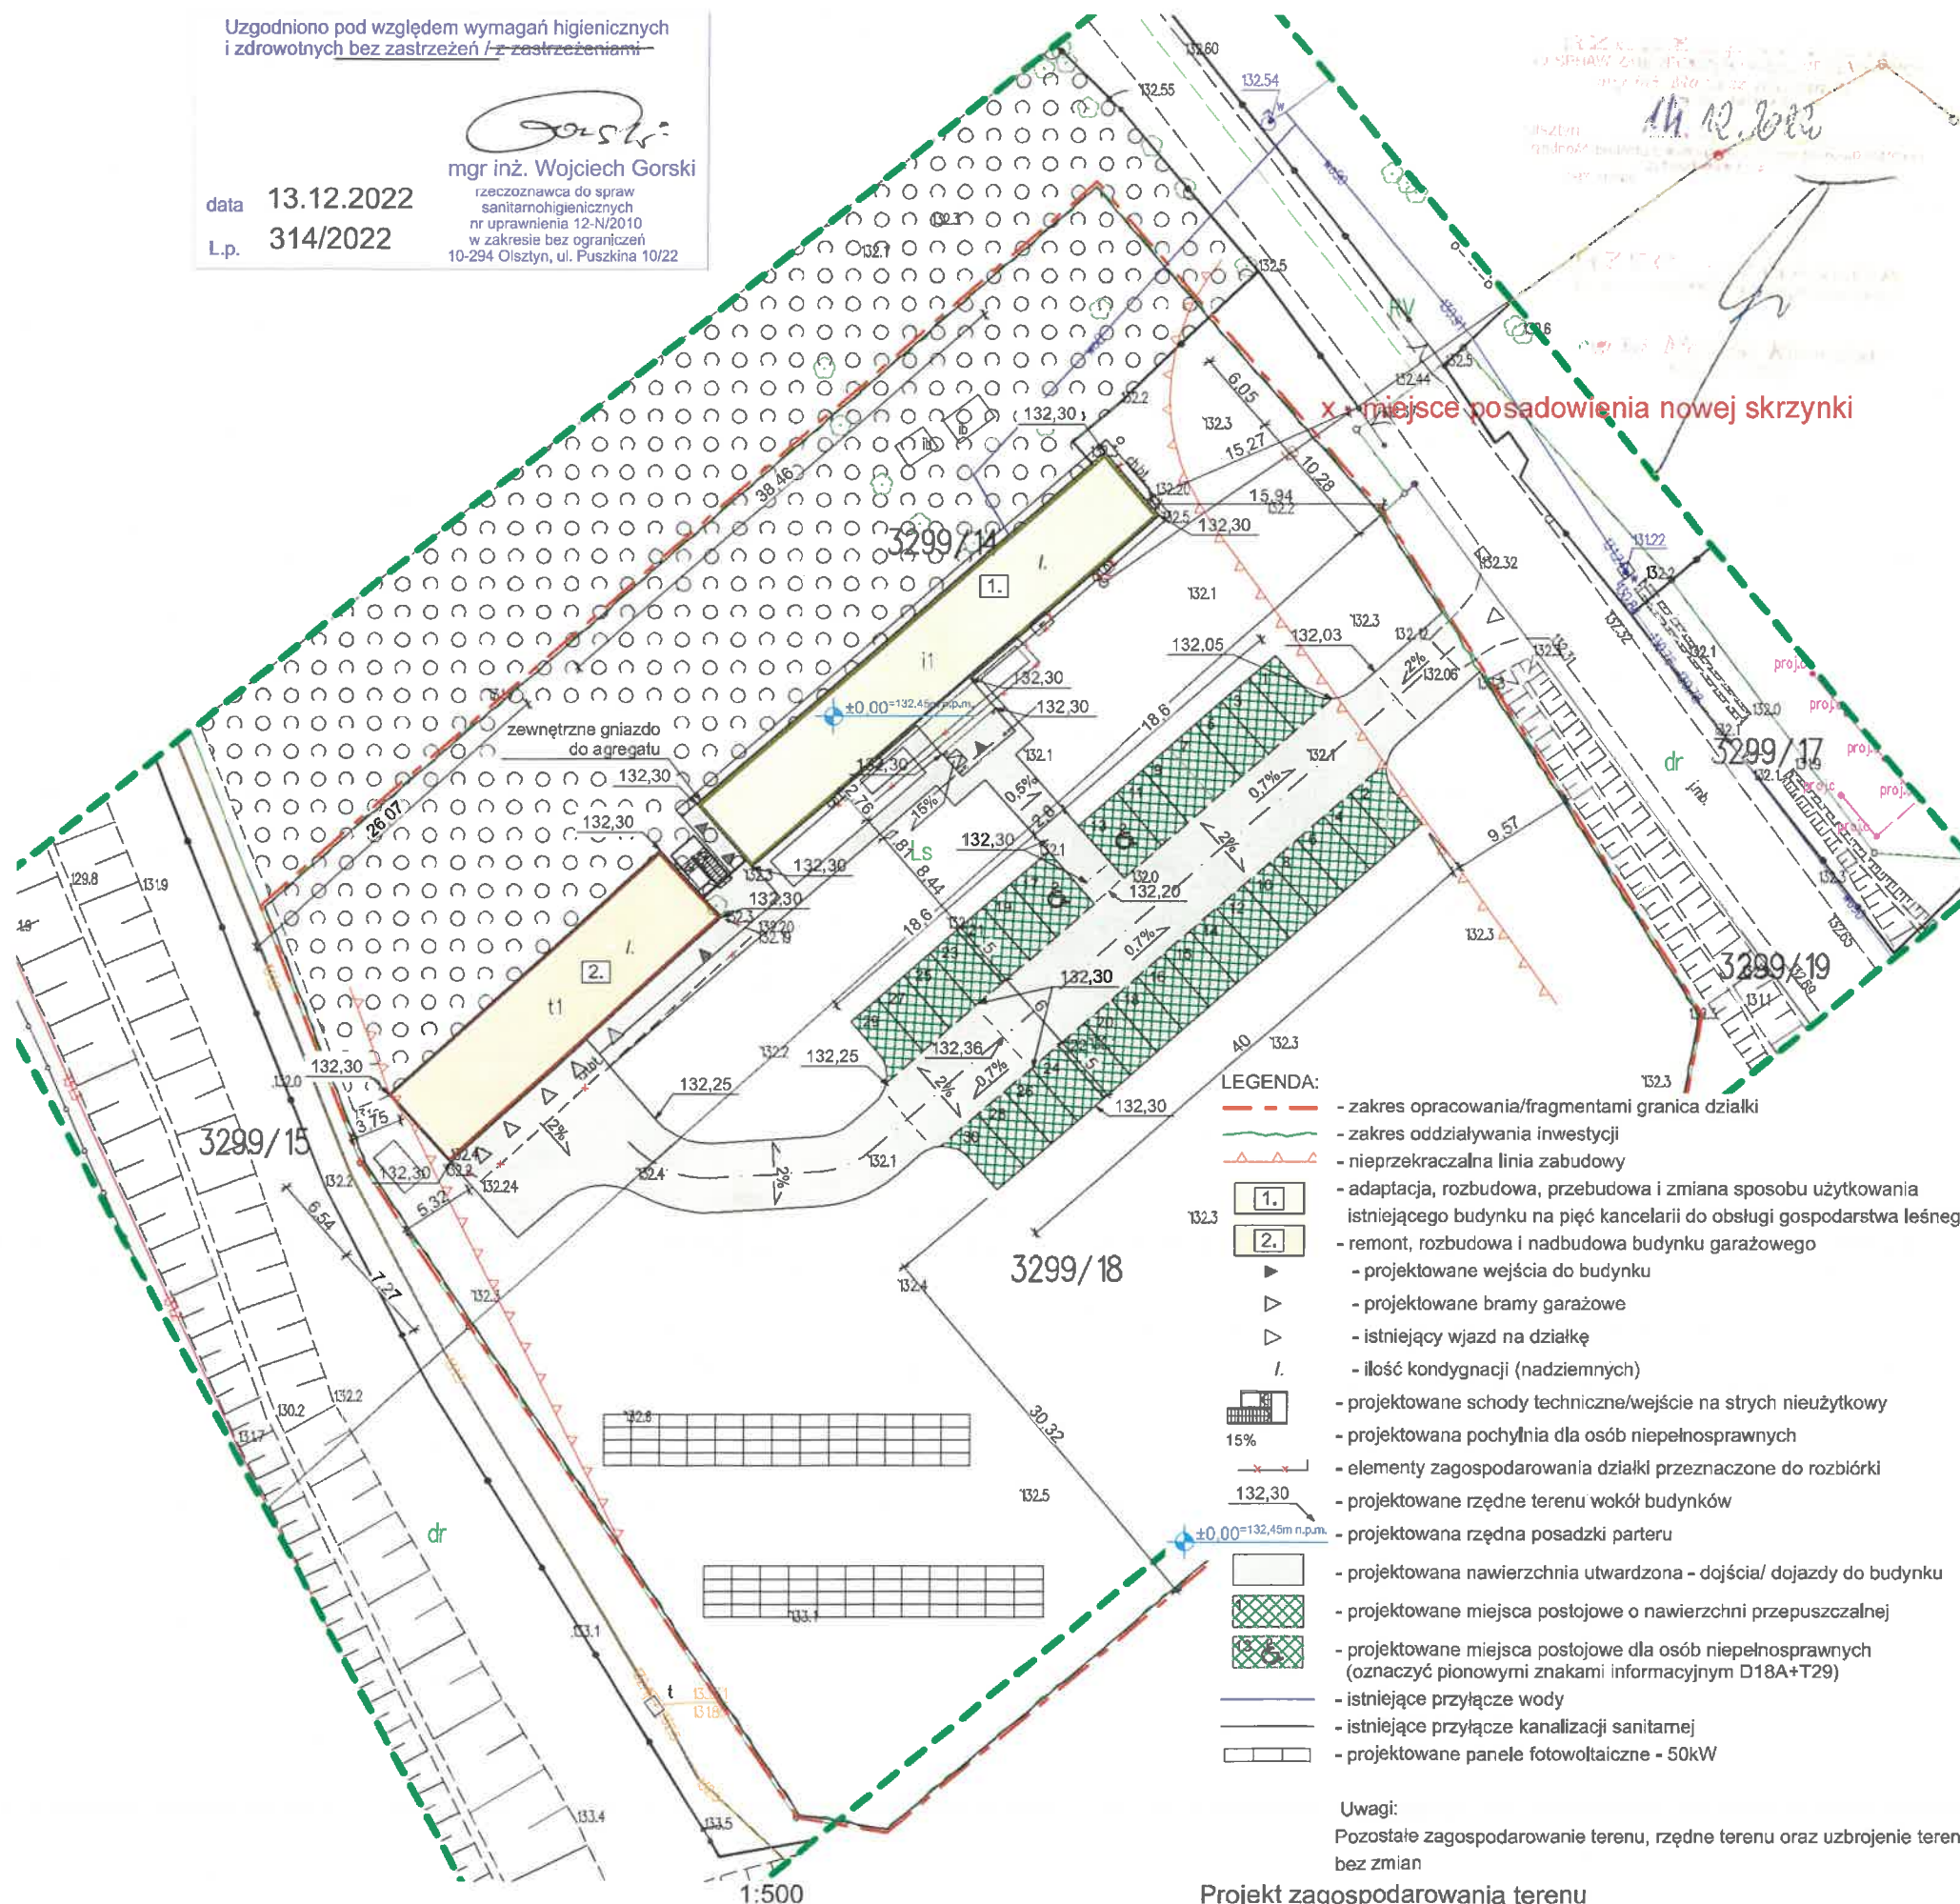

LEGENDA:

- zakres opracowania/fragmentami granica działki
- zakres oddziaływania inwestycji
- nieprzekraczalna linia zabudowy
- adaptacja, rozbudowa, przebudowa i zmiana sposobu użytkowania istniejącego budynku na pięć kancelarii do obsługi gospodarstwa leśnego
- remont, rozbudowa i nadbudowa budynku garażowego
- projektowane wejścia do budynku
- projektowane bramy garażowe
- istniejący wjazd na działkę
- ilość kondygnacji (nadziemnych)
- projektowane schody techniczne/wejście na strych nieużytkowy
- projektowana pochylnia dla osób niepełnosprawnych
- elementy zagospodarowania działki przeznaczone do rozbiórki
- projektowane rzędne terenu wokół budynków
- projektowana rzędna posadzki parteru
- projektowana nawierzchnia utwardzona - dojeżdża/ dojazd do budynku
- projektowane miejsca postojowe o nawierzchni przepuszczalnej
- projektowane miejsca postojowe dla osób niepełnosprawnych (oznaczyć pionowymi znakami informacyjnym D18A+T29)
- istniejące przyłącze wody
- istniejące przyłącze kanalizacji sanitarnej
- projektowane panele fotowoltaiczne - 50kW

Uwagi:

Pozostałe zagospodarowanie terenu, rzędne terenu oraz uzbrojenie terenu bez zmian

Projekt zagospodarowania terenu

Z.01.1

MAPA DO CELÓW PROJEKTOWYCH

Oznaczenie kancelaryjne zgłoszenia pracy geodezyjnej	GD-I6642.1.5581.2022	
Miejscowość	Gronity	
Jednostka ewidencyjna	identyfikator	281405_2
	nazwa	gm. Gietrzwałd
Obręb ewidencyjny	identyfikator	0004
	nazwa	obr. Gronity
Nr działki ewidencyjnej	3299/14	
Skala mapy	1:500	
Nazwa układu współrzędnych	prostokątnych płaskich	2000
	wysokości	Kronsztadt 86
Oznaczenie granic obszaru aktualizacji	-----	

UWAGA:
„Wykonanie niniejszej mapy nie było poprzedzone ustaleniami dotyczącymi ewentualnych służebności gruntowych obciążających grunty położone w granicach projektowanej inwestycji”

Uwaga:
„Nie wyklucza się istnienia w terenie innych urządzeń podziemnych, które nie były zgłoszone do inwentaryzacji powykonawczej.”

UWAGA:
„Część punktów granicznych w zasięgu aktualizacji nie spełnia wymagań dokładnościowych”
- zaznaczono kolorem fioletowym

Biuro Geodezji "MOZOLEWSKI"
Mozolewski Dariusz
ul. Baczyńskiego 4
10-371 KIEŻLIŃ
NIP: 739-115-30-35

Geodeta uprawniony
mgr. inż. Dariusz Mozolewski
nr. upr. 9892 /1,2/

14.10.2022

Imię i nazwisko, nr uprawnień geodety uprawnionego, który opracował mapę i data jej sporządzenia


Oświadczam, że niniejszy dokument został opracowany w wyniku prac geodezyjnych i kartograficznych, których rezultaty zawiera operat techniczny pozytywnie zweryfikowany. Jednocześnie informuję, że jestem świadomy odpowiedzialności karnej za złożenie fałszywego oświadczenia

Organ prowadzący zasób geodezyjny i kartograficzny	STAROSTA OLSZTYŃSKI
Wykonawca prac geodezyjnych	Biuro Geodezji "MOZOLEWSKI" Mozolewski Dariusz ul. Baczyńskiego 4 10-371 KIEŻLIŃ NIP: 739-115-30-35
Nr oraz data sporządzenia dokumentu zawierającego wynik pozytywnej weryfikacji	GD-I.6642.1.5581.2022_1 z dn. 5.12.2022
Imię i nazwisko oraz nr uprawnień zawodowych kierownika prac	mgr. inż. Dariusz Mozolewski nr. upr. 9892 /1,2/

Oświadczam, że treść mapy, z której wykonano niniejszy projekt zagospodarowania działki jest zgodna z treścią mapy zasadniczej poświadczanej przez organ prowadzący państwowy zasób geodezyjny i kartograficzny
identyfikator ewidencyjny materiału zasobu:
GD-I.6642.1.5581.2022_1 z dnia 5.12.2022r.

Tytuł projektu: Adaptacja, rozbudowa, przebudowa i zmiana sposobu użytkowania budynku na pięć kancelarii do obsługi gospodarstwa leśnego oraz remont, rozbudowa i nadbudowa budynku garażowego wraz z infrastrukturą, dz. nr 3299/14, 3299/18, obr. Gronity, gm. Gietrzwałd		
Faza projektu: Projekt techniczny		
Projektowali:	Imię i Nazwisko arch. Magdalena Zwolińska arch. Maciej Lemańczyk	Uprawnienia 3/2006/WM 7/WMOKK/2006
Tytuł rysunku:	Projekt zagospodarowania terenu	
Skala rysunku:	1:500	Data: 11.2022r.

Wydruk mapy

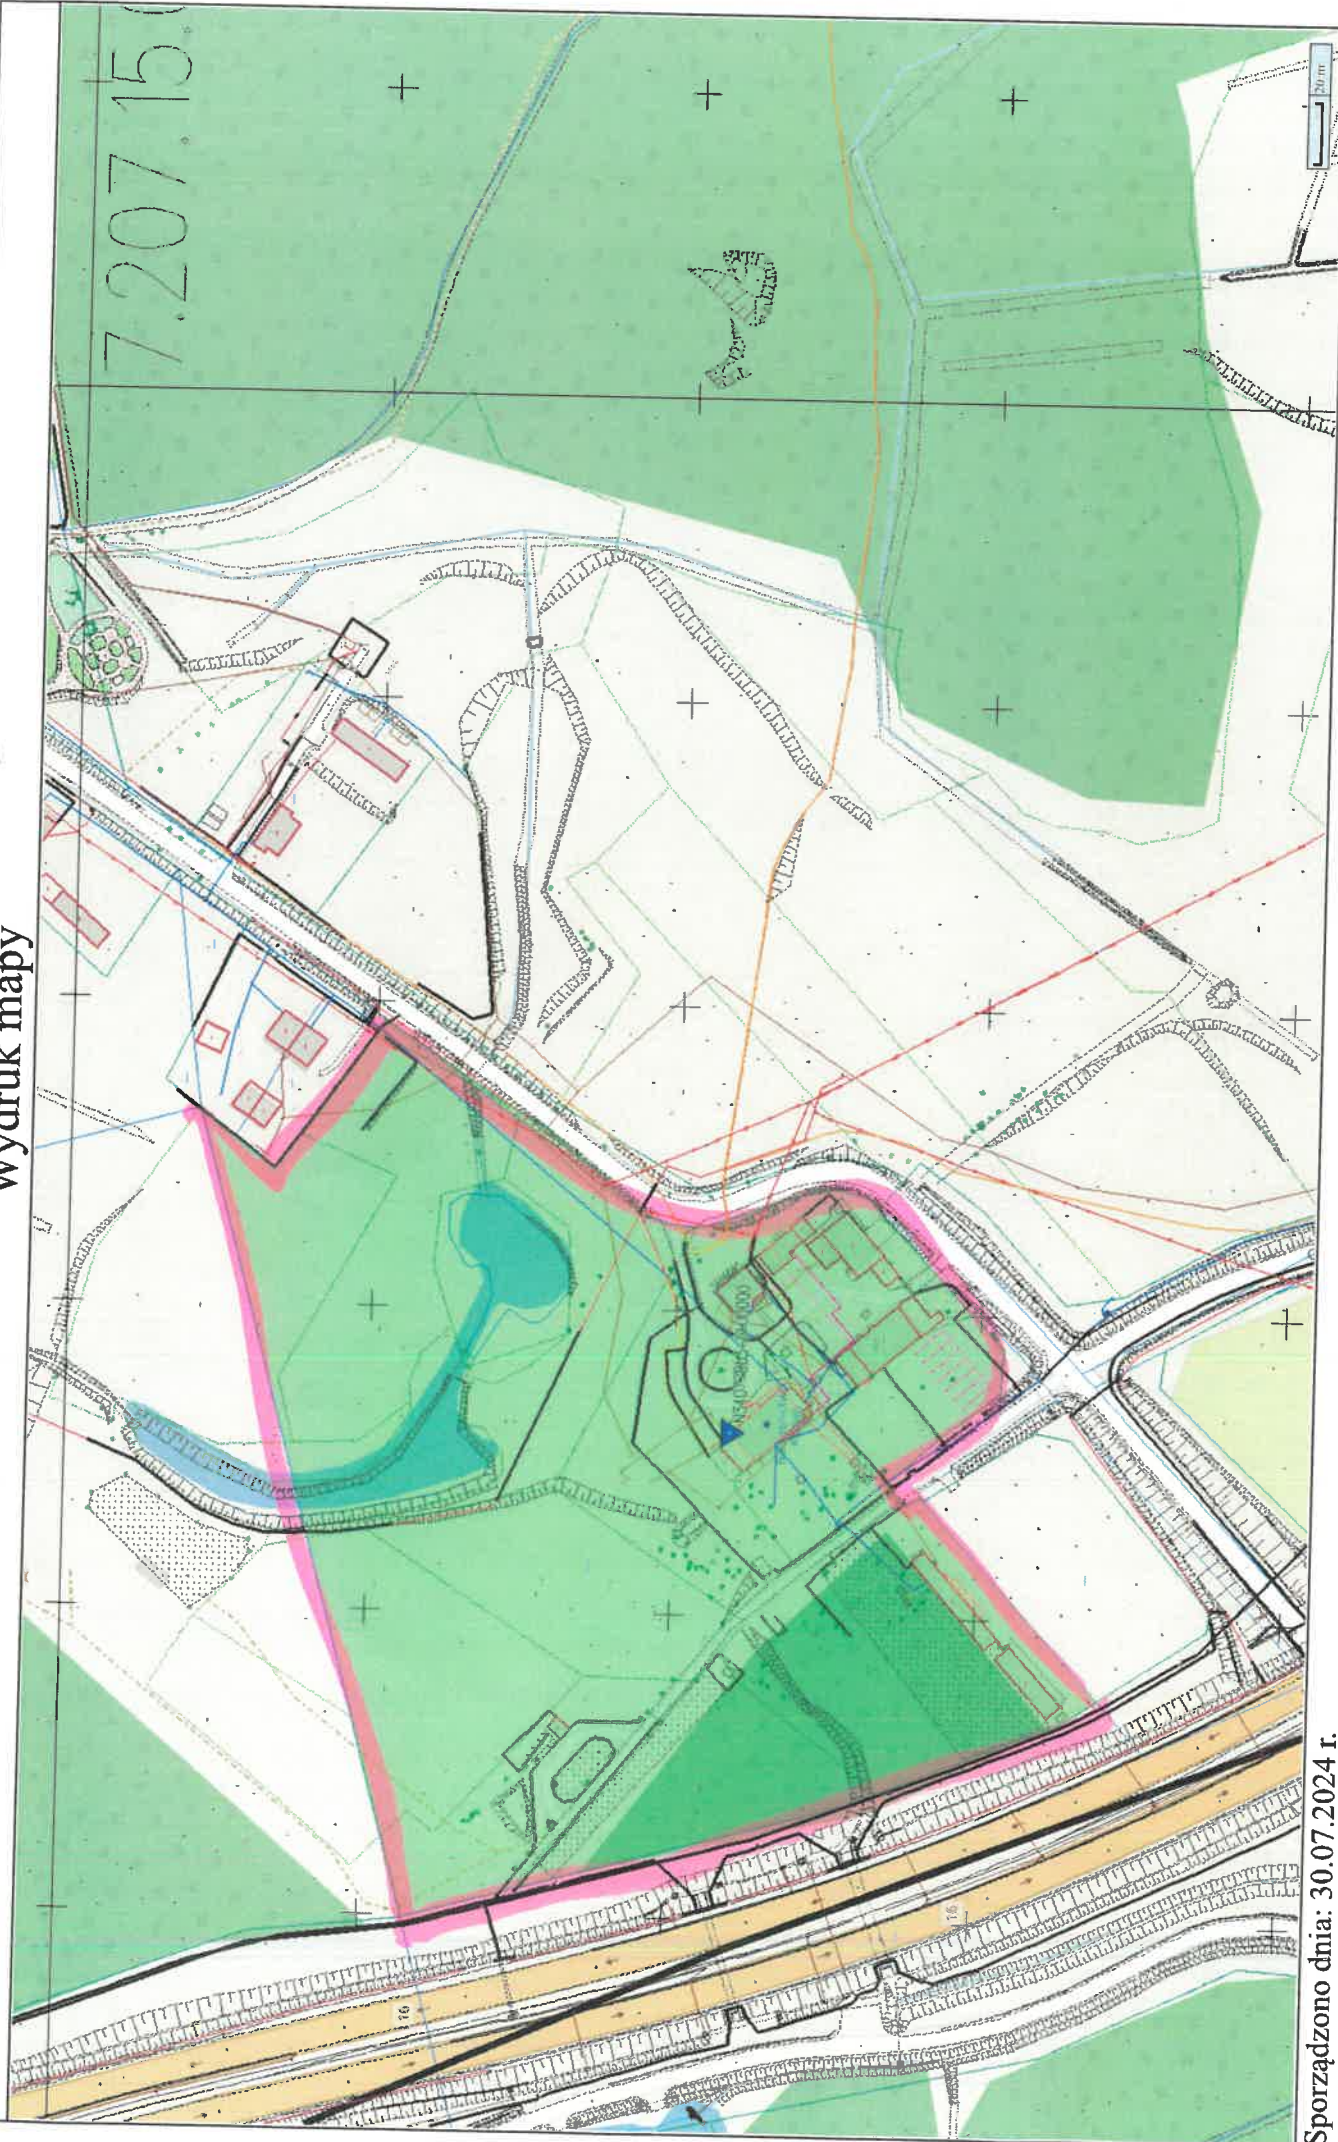

Sporządzono dnia: 30.07.2024 r.
Wydruk ma charakter poglądowy i nie jest dokumentem