ETAP IV

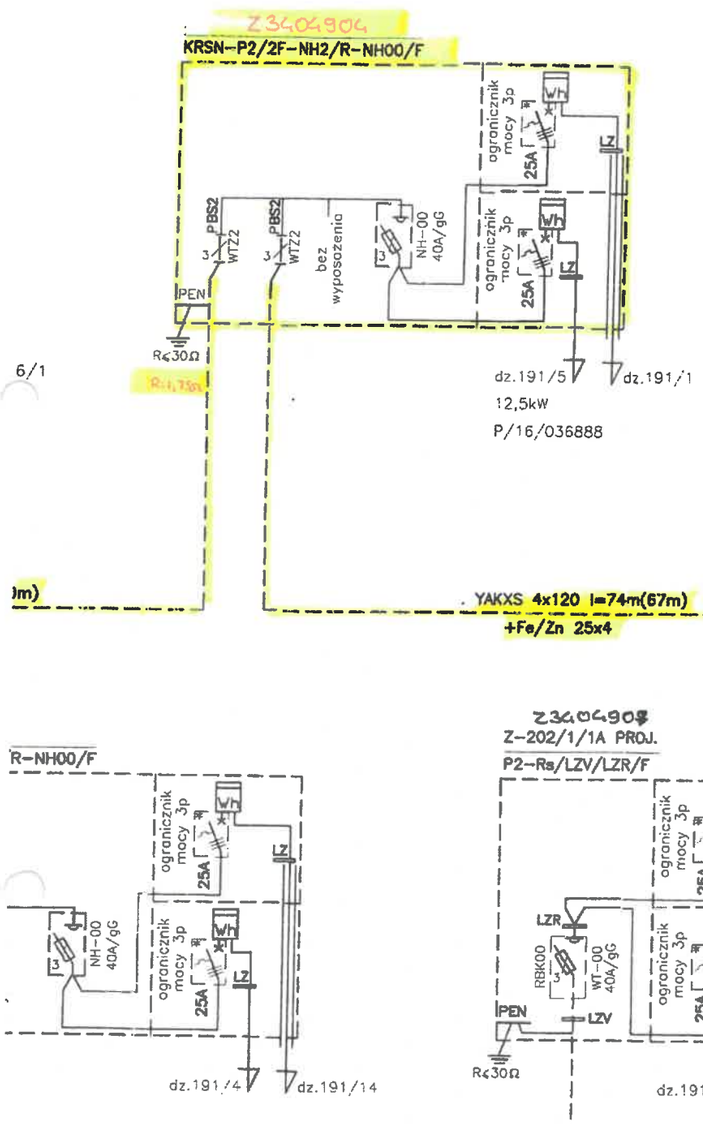

DT - 11572
DOKUMENTACJA POWYKONAWCZA
OBI/34/1701888
Pogotowie Elektryczne
Elektromechanika i Roboty Ogólnobudowlane
83-210 Zblewo, ul. Łąkowa 2
Kierownik Robót Elektrycznych
Piotr Machlikowski
upr. bud. 2644/GD/86
PAŹDZIERNIK 2019.

T342036
"SKÓRCZ KOCIEWSKA"

Układ sieci TN-C

STOSOWAĆ KŁÓDKI I ZAMKI WEDŁUG SYSTEMU MASTER-KEY
WYPOSAŻYĆ CZĘŚĆ KABLOWĄ ZŁĄCZA (Z WYJĄTKIEM CZĘŚCI POMIAROWEJ) W UCHWYTY DO ZAKŁADANIA KŁÓDEK

57

FIRMA	**STANEL** ul. Kalinowa 1, 83-033 Gołębiewo Wielkie	
INWESTOR:	ENERGA-OPERATOR SA, Oddział w Gdańsku, ul. Marynarki Polskiej 130, 80-557 Gdańsk	
PROJEKT:	Słupowa stacja transformatorowa SN/nn – budowa Linia kablowa nn 0,4kV i SN 15kV – budowa Linia napowietrzna SN 15kV – przebudowa Ryzowie, gmina Skórcz	
ZADANIE NR:	OBI/34/1701888	
RYSUNEK:	Schemat zasilania 0,4kV	FAZA: PBW
DATA: V.2019	IMIĘ I NAZWISKO:	NR RYS.
PROJEKTANT:	inż. Stanisław Skulimowski POM/0127/PWOE/04	2
SPRAWDZIŁ:	mgr inż. Jonasz Dworek POM/0156/PWBE/17	