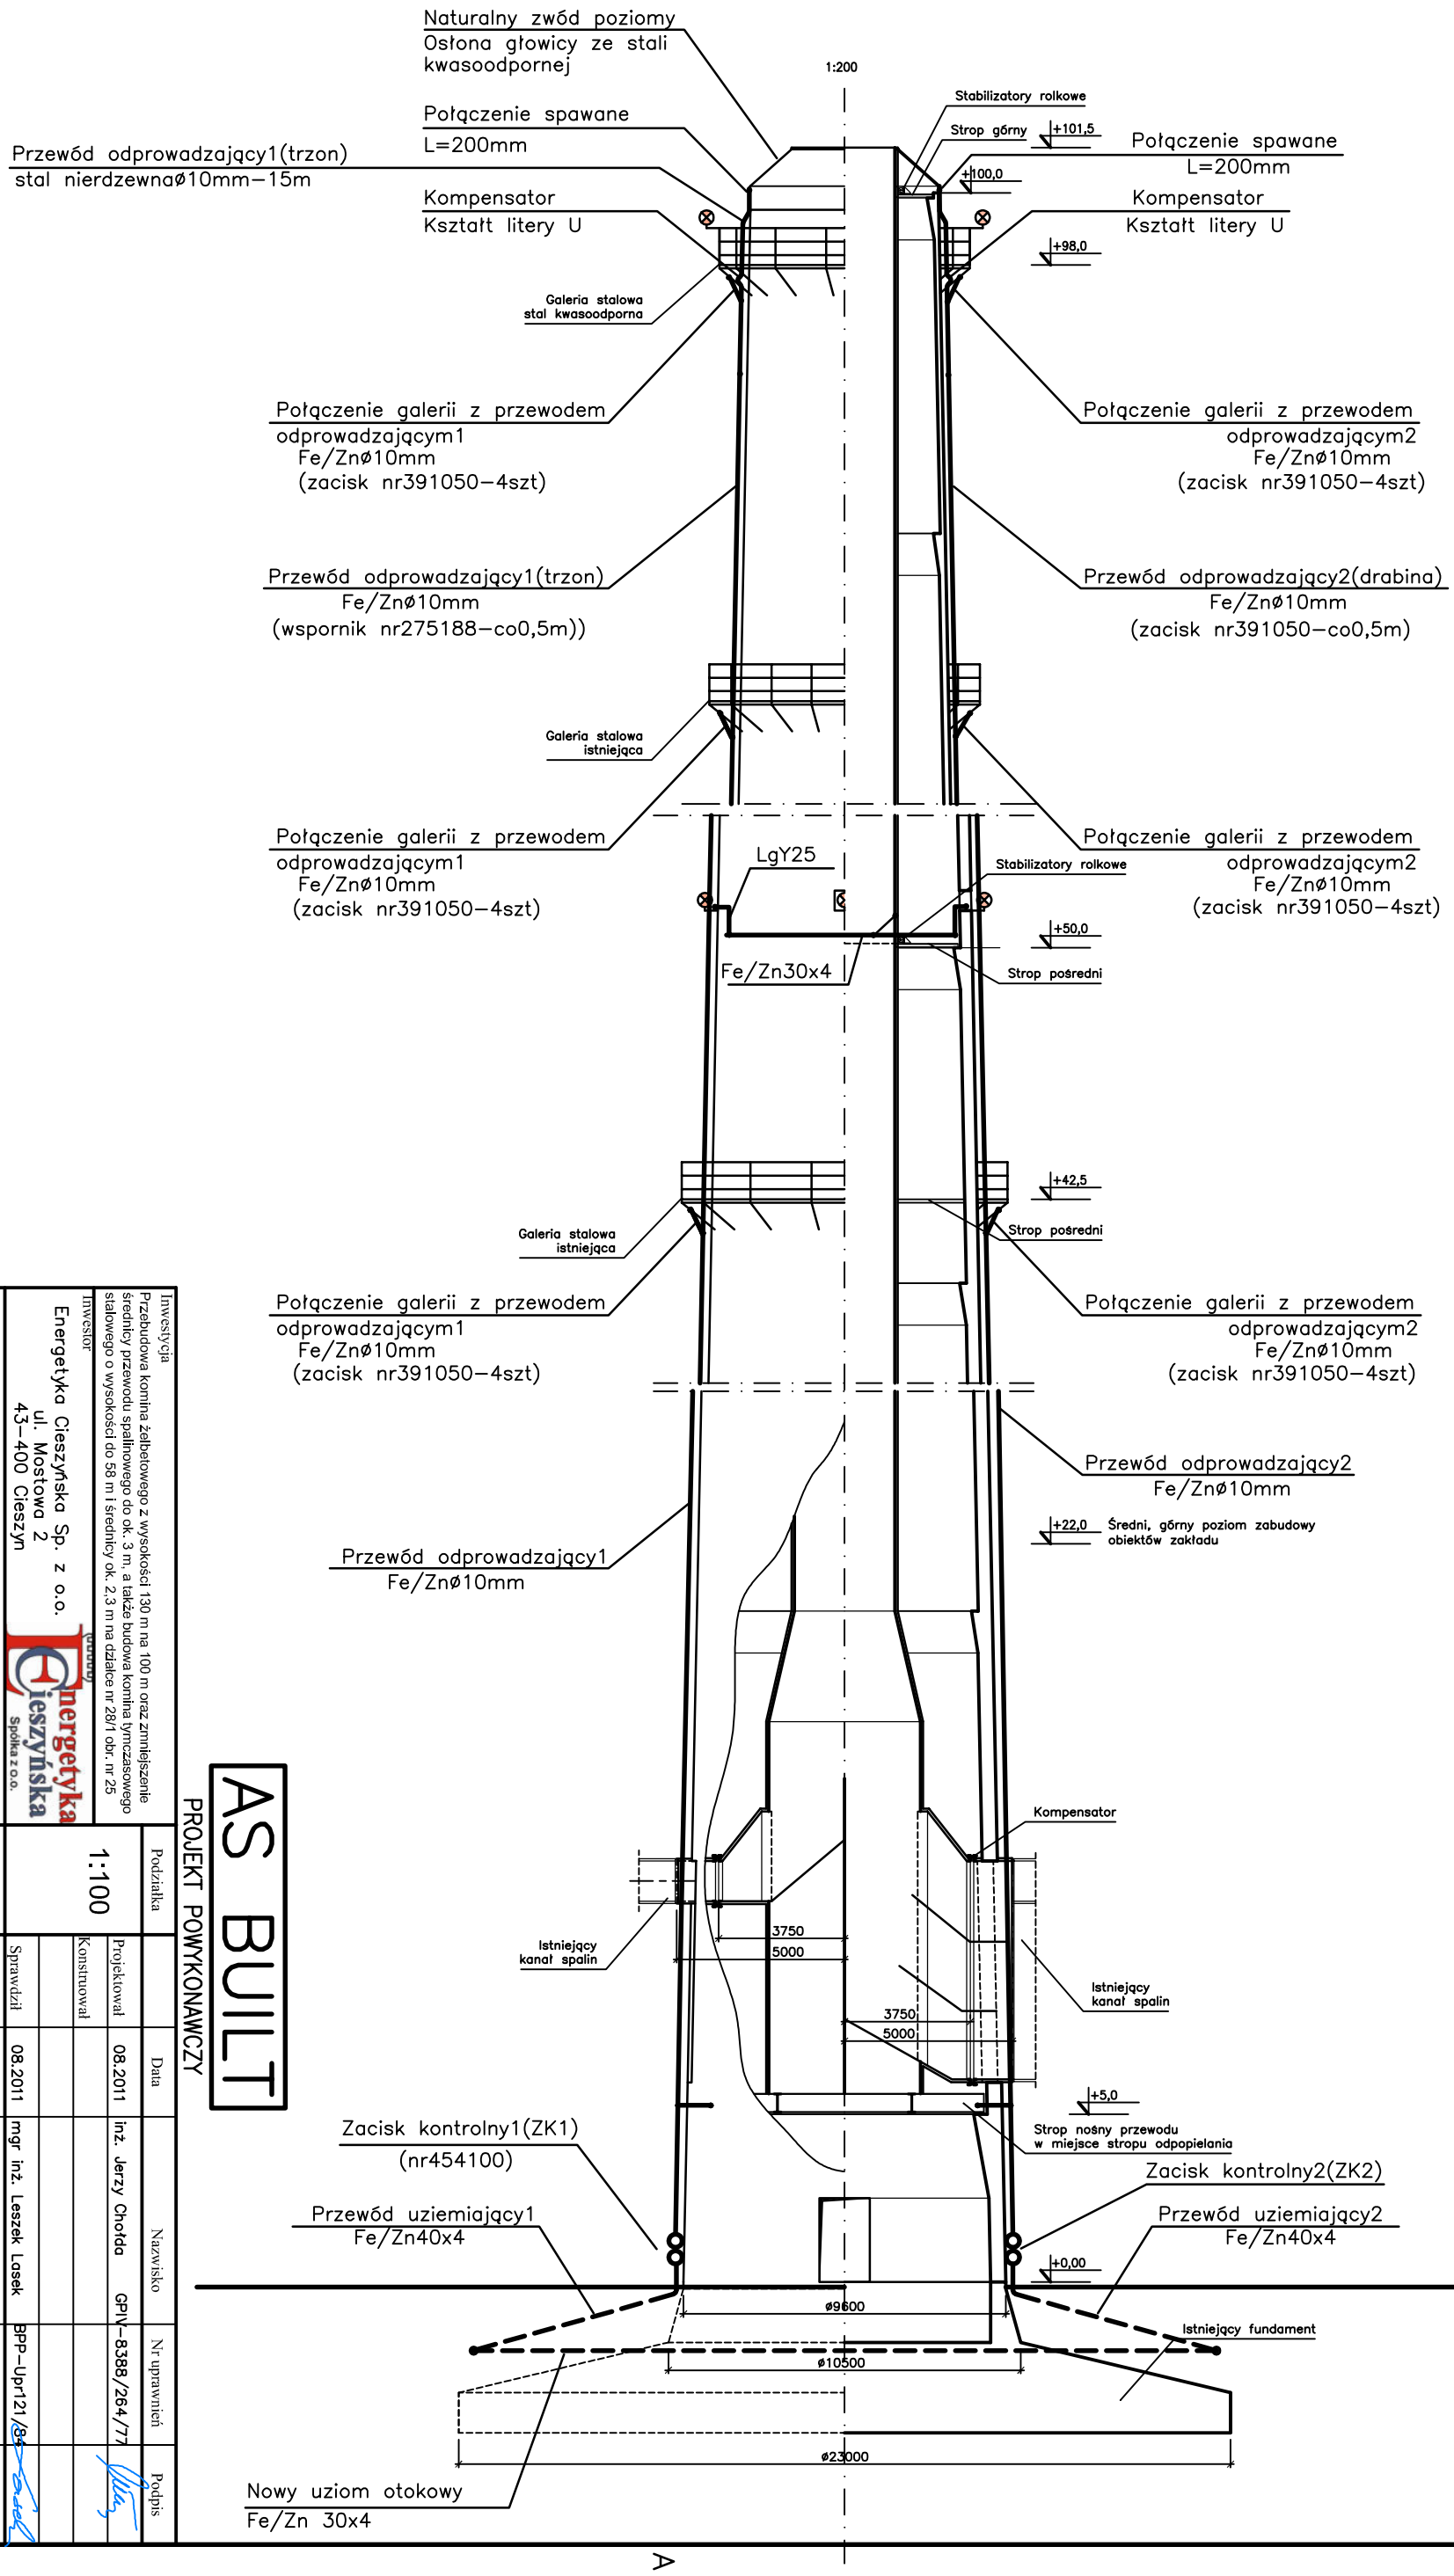

Inwestycja

Przebudowa komina żelbetowego z wysokości 130 m na 100 m oraz zmniejszenie średnicy przewodu spalinowego do ok. 3 m. a także budowa komina tymczasowego stalowego o wysokości do 58 m i średnicy ok. 2,3 m na działce nr 28/1 obr. nr 25

Inwestor

Energetyka Cieszyńska Sp. z o.o.
ul. Mostowa 2
43–400 Cieszyn

Nazwa rysunku

KOMIN H=100 m z PRZEWODEM STALOWYM
Instalacje elektryczne
Plan instalacji odgromowej–cz1

Nr projektu

2009-130/100-E_p

Projekt

BIPRO–KOMIN
ul. Smolenia 13, 30–864 Kraków
tel. +48 12 659241, fax+48 12 6581530

Podziałka		Data	Nazwisko	Nr uprawnień	Podpis
1:100	Projektował	08.2011	inż. Jerzy Chotda	GPIV–8388/264/77	
	Konstruował				
	Sprawdził	08.2011	mgr inż. Leszek Lasek	BPP–Upr121/84	
Stadium	Zmiana	Data	Nazwisko		
PP					

AS BUILT
PROJEKT POWYKONAWCZY

Nr rys.

2009-130/100-E.09_p

ZASTRZEGA SIĘ PRAWA WYNIKAJĄCE Z USTAWY O PRAWIE AUTORSKIM. RYSUNEK STANOWI WŁASNOŚĆ ZUP i B BIPROKOMIN W KRAKOWIE. UZUPEŁNIANIE ORAZ UDOSTĘPNIANIE OSOBOM TRZECIM, ZARÓWNO W CZĘŚCI JAK I W CAŁOŚCI JEDYNIE NA PODSTAWIE PISEMNEGO ZEZWOLENIA Z ZASTRZEŻENIEM WSZELKICH SKUTKÓW PRAWNYCH.