



# Wójt Gminy Zembrzyce

34-210 Zembrzyce 540, Tel. +48 33 874 60 02, +48 33 8746040  
[www.zembrzyce.pl](http://www.zembrzyce.pl), e-mail: [gmina@zembrzyce.pl](mailto:gmina@zembrzyce.pl)

RiR.7211.171.2022

Zembrzyce, dn. 06.09.2022 r.

## DECYZJA nr 19



Na podstawie art. 19 ust. 2 pkt 4 w związku z art. 39 ust. 3 i 3a Ustawy z dnia 21 marca 1985 r. o drogach publicznych (t.j. Dz. U. z 2021 r. poz. 1376 z późn. zm.) oraz art. 104, art. 130 § 4 Ustawy z dnia 14 czerwca 1960 r. Kodeks postępowania administracyjnego (t.j. Dz. U. z 2021 r. poz. 735 z późn. zm.), po rozpatrzeniu wniosku: **TAURON Dystrybucja S.A. z siedzibą w Krakowie, 31-035 Kraków, ul. Podgórska 25A, reprezentowanym przez Pełnomocnika MEGAWAT Biuro Inżynieryjno Projektowe Jakub Rożek, 59-800 Zaręba, ul. Prymasa Stefana Wyszyńskiego 11, Oddział Tychy ul. Wronia 24A, 43-100 Tychy – Aleksandra Wydra**, w sprawie wyrażenia zgody na lokalizację zadania pn.: „Przyłączenie odbiorców gr.IV i V na terenie działalności TAURON Dystrybucja S.A. Oddział w Bielsku Białej w zakresie: Zadanie nr 6 – na obszarze Sucha Beskidzka”

### Wójt Gminy Zembrzyce ZEZWALA

na lokalizację urządzeń – posadowienia infrastruktury elektroenergetycznej w pasie drogi gminnej nr 441233 K „Zarębki Skawieckie” (dz. nr ewid. ) w m. Zembrzyce:

1. Przebieg urządzeń należy wykonać zgodnie z przedstawionym załącznikiem graficznym w pasie drogowym obejmującym dz. nr ewid.  w m. Zembrzyce.
2. Trasę lokalizacji urządzenia oraz sposób zabezpieczenia istniejących sieci podziemnych przebiegających przez teren inwestycji należy uzgodnić na naradzie koordynacyjnej sieci uzbrojenia w Starostwie Powiatowym w Suchej Beskidzkiej.
3. Za ewentualną kolizję z urządzeniami obcymi, znajdującymi się w pasie drogowym, przebiegającymi na trasie umieszczenia projektowanego urządzenia odpowiada Inwestor, który na swój koszt dokona przełożenia lub zabezpieczenia tych urządzeń.
4. Wchodząc na grunt prywatny należy uzyskać zgody właścicieli gruntu.
5. Realizację oraz koszty odtworzenia pasa drogowego ponosi Inwestor przedsięwzięcia.
6. Należy wykonać geodezyjną inwentaryzację powykonawczą zrealizowanych prac, zatwierdzoną przez Powiatowy Ośrodek Dokumentacji Geodezyjnej i Kartograficznej w Suchej Beskidzkiej.

#### Inwestor jest zobowiązany do:

- o ile jest to wymagane: Uzyskania pozwolenia na budowę lub zgłoszenia robót budowlanych w Starostwie Powiatowym w Suchej Beskidzkiej, Wydział Architektury i Budownictwa,
- uzyskania zezwolenia zarządcy drogi na zajęcie pasa drogowego, dotyczącego prowadzenia robót w pasie drogowym oraz na umieszczenie w nim obiektu lub urządzenia, co najmniej 14 dni przed rozpoczęciem prac.

Jednocześnie udziela się prawa dysponowania nieruchomością na cele budowlane, na czas projektowania i prowadzenia prac.

#### UZASADNIENIE:

Wnioskiem z dnia 16.08.2022 r. /data wpływu: 31.08.2022 r./ TAURON Dystrybucja S.A. z siedzibą w Krakowie, 31-035 Kraków, ul. Podgórska 25A, reprezentowanym przez Pełnomocnika MEGAWAT Biuro Inżynieryjno Projektowe Jakub Rożek, 59-800 Zaręba, ul. Prymasa Stefana Wyszyńskiego 11, Oddział Tychy ul. Wronia 24A, 43-100 Tychy – Aleksandra Wydra, złożył wniosek

o wydanie zezwolenia w sprawie uzgodnienia lokalizacji urządzenia elektroenergetycznego w pasie drogi gminnej w ramach zadania pn.: „Przyłączenie odbiorców gr.IV i V na terenie działalności TAURON Dystrybucja S.A. Oddział w Bielsku Białej w zakresie: Zadanie nr 6 – na obszarze Sucha Beskidzka” w miejscowości Zembrzyce.

Zgodnie z art. 39 ust. 1 pkt 1 ustawy o drogach publicznych, zabronione jest lokalizowanie obiektów i urządzeń infrastruktury technicznej niezwiązanych z potrzebami zarządzania drogami lub potrzebami ruchu drogowego. Wyjątek stanowi zapis ust. 3 cyt. przepisu, zgodnie z którym w szczególnie uzasadnionych przypadkach umieszczenie w pasie drogowym urządzeń niezwiązanych z potrzebami ruchu może nastąpić wyłącznie za zezwoleniem właściwego zarządcy drogi. W uznaniu organu, lokalizacja urządzenia w pasie drogowym nie powinna wpływać negatywnie na funkcjonowanie układu drogowego pod warunkiem zachowania przez stronę wnioskującą w/w warunków.

Zgodnie z art. 130 § 4 ustawy Kodeks postępowania administracyjnego decyzja podlega wykonaniu przed upływem terminu do wniesienia odwołania, gdy jest zgodna z żądaniem wszystkich stron lub jeżeli wszystkie strony zrzekły się prawa do wniesienia odwołania.

W związku z powyższym orzeczono jak w sentencji decyzji.

#### **Pouczenia:**

1. Od niniejszego postanowienia przysługuje zażalenie do Samorządowego Kolegium Odwoławczego w Krakowie za moim pośrednictwem, w terminie 14 dni od dnia jego doręczenia.
2. Zgodnie z treścią art. 127a Ustawy z dnia 14 czerwca 1960 r. Kodeks postępowania administracyjnego (t.j. Dz. U. z 2021 r. poz. 735 z późn. zm.):  
§ 1. W trakcie biegu terminu do wniesienia odwołania strona może zrzec się prawa do wniesienia odwołania wobec organu administracji publicznej, który wydał decyzję.  
§ 2. Z dniem doręczenia organowi administracji publicznej oświadczenia o zrzeczeniu się prawa do wniesienia odwołania przez ostatnią ze stron postępowania, decyzja staje się ostateczna i prawomocna.  
W przypadku złożenia przez stronę oświadczenia o zrzeczeniu się prawa do odwołania od decyzji (określonego w § 2) nie przysługuje prawo do odwołania się ani skargi do sądu administracyjnego.
3. Strona winna uzyskać zezwolenie zarządcy drogi na prowadzenia robót w pasie drogowym i umieszczenia urządzenia w nim urządzeń infrastruktury technicznej niezwiązanych z potrzebami zarządzania drogami lub potrzebami ruchu drogowego – na wniosek strony /zgodnie z art.40 ust.1, ust.2, ust. 3 i 4 Ustawy z dnia 21 marca 1985 r. o drogach publicznych (t.j. Dz. U. z 2021 r. poz. 1376 z późn. zm.);
4. Zgodnie z częścią III ust.44, kol.4., pkt 9 załącznika do Ustawy z dnia 16 listopada 2006 r. o opłacie skarbowej (t.j. Dz. U. z 2021 r. poz. 1923 z późn. zm.). pozwolenie na zlokalizowanie w pasie drogowym obiektów budowlanych lub urządzeń niezwiązanych z potrzebami zarządzania drogami lub potrzebami ruchu drogowego jest zwolnione z opłaty skarbowej.



WÓJT GMINY ZEMBRZYCE

*[Signature]*  
mgr Łukasz Palarski

#### Otrzymują:

1. TAURON Dystrybucja S.A. z siedzibą w Krakowie, 31-035 Kraków, ul. Podgórska 25A za pośrednictwem Pełnomocnika: MEGAWAT Biuro Inżynieryjno Projektowe Jakub Rożek, 59-800 Zareba, ul. Prymasa Stefana Wyszyńskiego 11, Oddział Tychy ul. Wronia 24A, 43-100 Tychy – Aleksandra Wydra
2. a/a



Budowa przyłącza kablowego nN na działce 4317/2

L-6m

**LEGENDA:**

- Projektowane przyłącze kablowe nN
- Granica działki
- 3548 Numer działki

**MEGAWAT**  
BIURO INŻYNIERSKO PROJEKTOWE  
SIEDZIBA: ul. Prymasa Siedlona Wysokiego 11, 58-800 ZAREBA  
ODDZIAŁ: ul. Wolna 25A, 43-100 TYCHY  
WWW.MEGAWAT.PL  
TEL: 791 891 888

Zlecenie nr. 35\_056231 34-210 Zembrzyce,

W ramach zadania: Opracowania Dokumentacji projektowo - kosztorysowej oraz terenowo - prawnej związanej z przyłączeniem odbiorców gr. IV i V na terenie działalności TAURON Dystrybucja S.A. Oddział w Bielsku Białej w zakresie: Zadanie nr 35 - obszar Sucha Beskidzka


Temat: Budowa przyłącza elektroenergetycznego nN - plan sytuacyjny

Investor: TAURON Dystrybucja S.A. z siedzibą w Krakowie,  
ul. Podgórska 25A, 31-035 Kraków, reprezentowany przez:  
TAURON Dystrybucja Oddział w Bielsku Białej  
ul. Balorego 17A, 43-300 Bielsko-Biala

Nr rysunku: Rys 1  
Data: 7/2022  
Skala: 1:500

Projektant:  
mgr inż. Jakub Rożek  
nr upr. 171/DOS/14  
izba DOS/IE/0370/14

mgr inż. Jakub Rożek  
UPRAWNIENIA BUDOWLANE  
współautorstwo i udział w opracowaniu  
i realizacji projektu - elektroenergetycznych  
do projektowania bez ograniczeń  
z upr. 171/DOS/14 nr izby: DOS/IE/0370/14

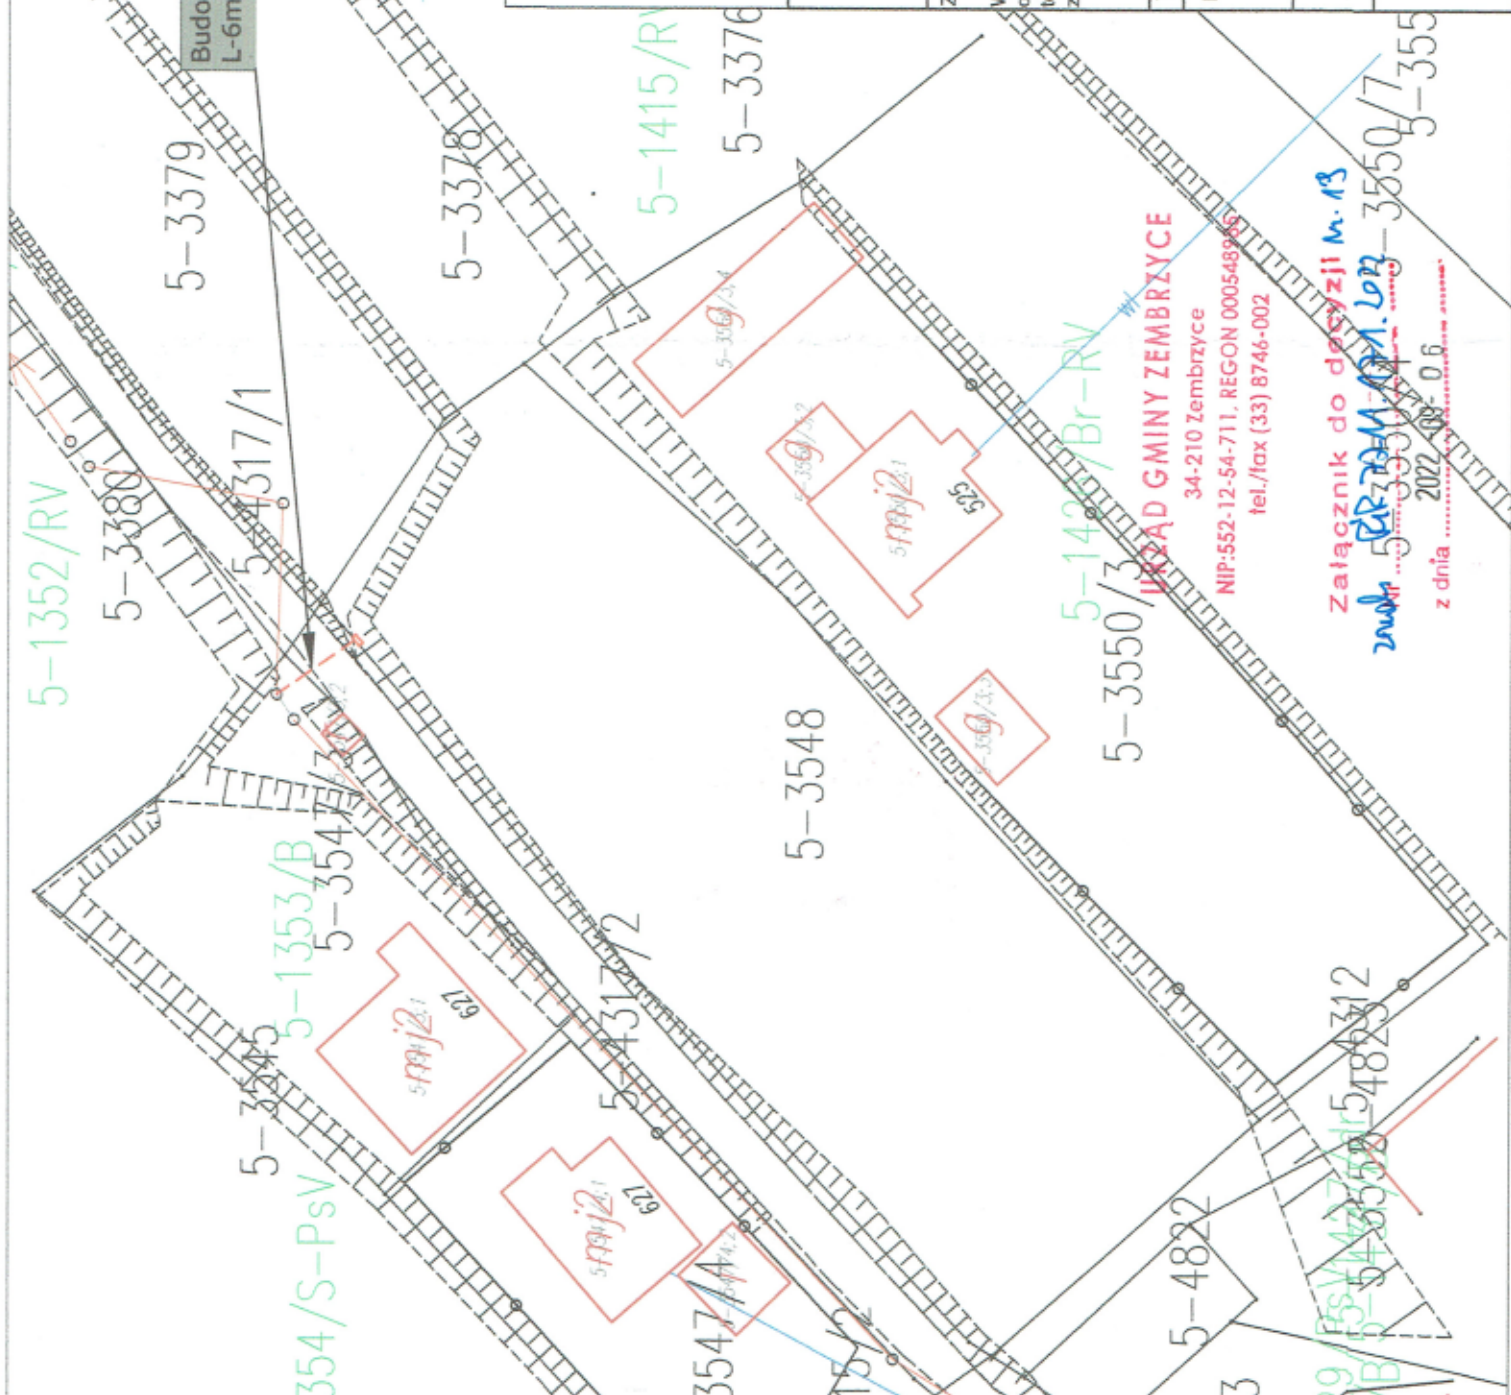

URZĄD GMINY ZEMBRZYCE  
34-210 Zembrzyce  
NIP: 552-12-54-711, REGON 000548985  
tel./fax (33) 8746-002

Załącznik do decyzji nr. 13  
z dnia 2022-08-06  
