LEGENDA

Z / Z1	OŚWIETLENIE EWAKUACYJNE WARSZTAWIO– TRANSPARENCE 250 LUB ROWNOWAŻNE WYPOSAŻONE W ADRESOWALNY MODUŁ DO WSPÓŁPRACY Z CENTRALNĄ BATERIĄ
CSSP	Sygnalizator optyczny zakazu wjazdu/wejścia do garażu (alarm pożarowy, alarm przekroczenia stężenia spalin w garażu)
	Wyjściowa czujka ruchu GRA 0379 lub równoważna
	Wyjściowa czujka ruchu GRA 0SB920 lub równoważna
	Czujka PIR EURA ES-052B 180 IP44 lub równoważna
	Łącznik ster. pojedynczy
	Łącznik ster. podwójny (świecznikowy)
	Łącznik ster. przechodowy
A	Oprawa świetlówkowa nastropowa 1x36W T8, IP65 (np. ES-SYSTEM COSMO_1)
B	Oprawa świetlówkowa nastropowa 2x36W T8, IP65 (np. ES-SYSTEM COSMO_1)
C	Oprawa świetlówkowa nastropowa 2x58W T8, IP65 (np. ES-SYSTEM COSMO_1)
E	Oprawa świetlówkowa zwieszana 2x36 TL-D (np. Philips TCW)
E1	Oprawa świetlówkowa zwieszana 2x58 TL-D (np. Philips TCW)
G	Oprawa świetlówkowa wbudowana 2x18 T8, (np. Philips TCW)
I	Oprawa typu "downlight" 2x13W IP44 (np. Eurosol Philips PH)
J	Oprawa typu "downlight" 2x26W IP44 Philips FBS130 2xPL-C/2P/4W L
L	Oprawa nastropowa 2x58W, IP43 z kloszem opalowym (np. ESSystem SD)
M	Oprawa nastropowa przemysłowa (np. ESSystem OK-5-26/1)
	Oprawa świetlówkowa wbudowana w belkę chłodzącą
NS	Oprawa świetlówkowa wbudowana z kloszem opalowym 2x28W (np. Philips Suno)
P	Oprawa świetlówkowa zwieszana z kloszem opalowym 2x35W (np. Fagerhult Nolar 02)
P1	Oprawa świetlówkowa zwieszana z kloszem opalowym 1x35W (np. Fagerhult Nolar 02)
P2	Oprawa świetlówkowa zwieszana z kloszem opalowym 2x28W (np. Fagerhult Nolar 02)
	Oprawa ERCO Axis Wallight LED 1,7W lub równoważna montowana w murku ogrodowym
V1 – V2	SYSTEM OŚW WARSZTAWIO MORSJA LINEA DI LUCE, 39–80W
L1	L1– OŚWIETLENIE LINIOWE WARSZTAWIO– OŚW SYSTEM W MORSJI LINEA DI LUCE,39 W,670 MM,1400 MM,LIBERTO FREE LUB ROWNOWAŻNE
	L2_OŚWIETLENIE PUNKTOWE WARSZTAWIO– WYPROSZ.03 SV_ FB.001.1B.1W.FB.001.21 LUB ROWNOWAŻNA
L4	L3–OŚWIETLENIE WARSZTAWIO– 150 P.S/T.U/O – POLISHED STAINLESS STEEL DIMM DALI FB.201.03.02 / DIFFUSING POLYCARBONATE FB.201.B3,FB.150.01 MORSJA MIZZACA LUB ROWNOWAŻNE
L5	L4–OŚWIETLENIE WARSZTAWIO– 150 P.S/T.U/O – POLISHED STAINLESS STEEL DIMM DALI FB.201.03.02 / DIFFUSING POLYCARBONATE FB.201.B3, MORSJA MATROFORMA LUB ROWNOWAŻNE
L6	L5_OŚWIETLENIE WARSZTAWIO– 120 P.S/T.U/O – POLISHED STAINLESS STEEL DIMM DALI FB.203.02/DIFFUSING POLYCARBONATE FB.200.B3, MORSJA MATROFORMA LUB ROWNOWAŻNA
L7	L6_OŚWIETLENIE WARSZTAWIO– BACCHETTA MAGICA– MATROFORMA–522X, 1545 LUB ROWNOWAŻNA
L8	L7_OŚWIETLENIE WARSZTAWIO– BACCHETTA MAGICA – MATROFORMA– 522X,1540 LUB ROWNOWAŻNA
L9	L8_OŚWIETLENIE WARSZTAWIO– BACCHETTA MAGICA – 522X,1040, MORSJA MIZZACA LUB ROWNOWAŻNA
L10	L9_OŚWIETLENIE WARSZTAWIO– BACCHETTA MAGICA – 522X,1040, MORSJA MIZZACA LUB ROWNOWAŻNA
L11	L10 – PHILIPS PENTURA TM3122 1TL5–49
L12	L11 – PHILIPS PENTURA TM3122 1TL5–39
L13	L12_OŚWIETLENIE WARSZTAWIO– REFLEKTOR TOM TRACK,LUB ROWNOWAŻNE
L14	L13–OŚWIETLENIE EWAKUACYJNE WARSZTAWIO– TRANSPARENCE 250 LUB ROWNOWAŻNE
L15	L14–OŚWIETLENIE OZDOBNE WARSZTAWIO– RADDO SCONFINATA TOTALE, LUB ROWNOWAŻNE
L16	L15–OŚWIETLENIE LINIOWE WARSZTAWIO– C1 LUB ROWNOWAŻNE
L17	L16–OŚWIETLENIE OZDOBNE WARSZTAWIO– SPRZĘGŁOWKA INGRESSO FB.178.13, Z PUSZKĄ DO SZTUKI FB.178.81 LUB ROWNOWAŻNE
L18	L17–OŚWIETLENIE WARSZTAWIO– CUBO 30 „PLAFON SATYNOWY STAL ZE STALI NIERDZEWNEJ Z MATOWYM SZKŁEM OSTROWSKA NA WSTĘGOWY,OPRAWA WBUDOWANA W BETON ,FB.1107.44 LUB ROWNOWAŻNE
L19	L18–OPRAWA MATROFORMA WARSZTAWIO CUBO 15 PLAFONIE, FB.1107.21, LUB ROWNOWAŻNA
L20	L19_OŚWIETLENIE WARSZTAWIO– 120 P.S/T.U/O– POLISHED STAINLESS STEEL DIMM DALI FB.203.03.02/FB.200.01–DAYLIGHT OPTIC LEAVER FB.150.01 –ZESTAW DO PODWIESZANIA LUB ROWNOWAŻNE
L21	L20–OPRAWA DO WBUDOWANIA PHILIPS TBS 315 LUB ROWNOWAŻNA
	L21–OŚWIETLENIE OZDOBNE WARSZTAWIO– C3 LED DIFFUSED
AW1	ZECH 3K 3L/1– oprawa awaryjna TM TECHNOLOGIE
AW2	ZECH 3K COR 3L/1– oprawa awaryjna TM TECHNOLOGIE
AW3	RINO 3K 3L/1– oprawa awaryjna TM TECHNOLOGIE
AW4	RINO 3K COR 3L/1– oprawa awaryjna TM TECHNOLOGIE
AW5	MARS 65 – oprawa awaryjna TM TECHNOLOGIE
AW6	ZECH 9W COR 1L/1– oprawa awaryjna TM TECHNOLOGIE
AW 7	ZECH 9W 1L/1– oprawa awaryjna TM TECHNOLOGIE

Rewizja F:
1. Zamiana opraw osw. awaryjnego.

SCHEMAT :

pp : **±0.00 =+58.45m n.p.m.**

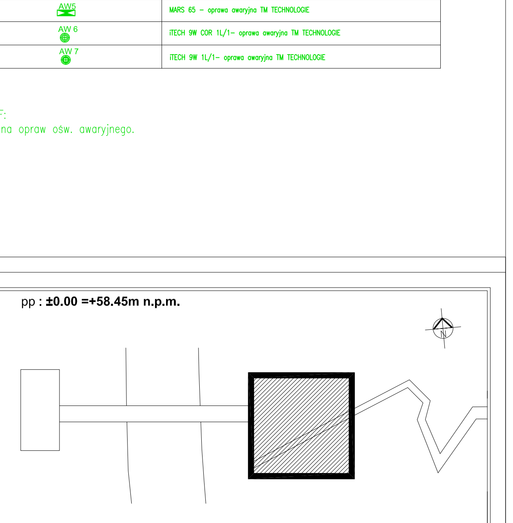

NAZWA INWESTYCJI:

„Interaktywne Centrum Historii Ostrowa Tumskiego w Poznaniu – kolebki państwowości i chrześcijaństwa w Polsce" (ICHOT) polegające na budowie budynku głównego z parkingiem podziemnym, konserwatorską stacją transformatorową, placem przed budynkiem, kładką pieszą nad rzeką Cybiną oraz parkingu autokarowego z budynkiem pawilonu obsługi wraz z infrastrukturą techniczną, sieciami i przyłączami, wjazdem i obsługą komunikacyjną oraz pieszym dojściem do budynku ICHOT, remoncie i adaptacji istniejącego budynku Sługy Tumskiej wraz z infrastrukturą techniczną, przykryciami, przebiciami sieci, wjazdem i obsługą komunikacyjną oraz rozbiórką istniejącego budynku gospodarczego i zmianą lokalizacji stacji transformatorowej, przebudowie ul. Gdańskiej wraz z budową miejsc parkingowych, budowie ciągu pieszo jezdnego wzdłuż rzeki Cybiny do połączenia z ul. Ostrówek oraz budowie ramp, schodów, placu i chodników nad rzeką wraz z infrastrukturą techniczną i małą architekturą,

na działkach
1/3, 1/4, 11/1, 11/2, 14/3, 14/5, 14/6, 14/7 obręb 04 arkusz 11
oraz 4/6, 4/7, 4/8, 4/9, 5/1, 5/2, 6/1, 29, 56/5, 56/6 obręb 04 arkusz 12
w Poznaniu.

Interaktywne Centrum Historii Ostrowa Tumskiego

INWESTOR:

Miasto Poznań
pl. Kolegiacki 17
61-841 Poznań

POZnań

PROJEKTANT :

WŁADYSŁAW WIECZOREK — WP-UPR, 278/91

ZESPÓŁ PROJEKTOWY:

MAREK SADOWSKI
TOMASZ WRALTYS

SPRAWDZIŁ:

BOGUSŁAW BUTEK — UP, 13/79

WYKONANO PROJEKT:

PROJEKT ARCHITEKTURY: >D ARTIS
ul LUBELSKA 14/15, 30-663 Kraków
tel. 12 422 50 00
fax. 12 428 20 80
AD ARTIS EMERLA, JAGIELLOWICZ, WOJDA SP.J.

PROJEKT KONSTRUKCJI: ICON GRUPA PROJEKTOWA
ul. KRAKOFSKA 29, 31-065 KRAKÓW
tel.: 12 422 50 00
fax: 12 422 50 00

PROJEKT INSTALACJI ELEKTRYCZNYCH:

PROJEKT SIECI GAZ.:

PROJEKT SIECI:
ul. KANCLERZ GRACJA 58/64, 61-607 POZNAŃ
tel.: 61 85 08 410
fax: 61 85 08 409

PROJEKT ORGOWY: MIECZYSŁAW KOZŁOWSKI
ZAKŁAD PRZEDSIĘBIORSTWO Spółdzielcze "PreNet"
ul. ŚWIĘCIECHOWA 15A, 60-770 POZNAŃ

FAZA : PROJEKT WYKONAWCZY

BRANŻA : **ELEKTRYCZNA**

NAZWA RYSUNKU:

RZUT POZIOMU +1
INSTALACJA OŚWIETLENIA

DATA: **05-08-2013**

SKALA: **1:50**

NR PROJEKTU: **AD 09 02**

NAZWA PLIKU:

NUMER RYSUNKU:

0902_PW_E_121_0_F

REWIZJA RYSUNKU: **rev F**

Wszelkie prawa zastrzeżone. Kopiowanie i przenoszenie bez pisemnej zgody autora projektu zabronione.