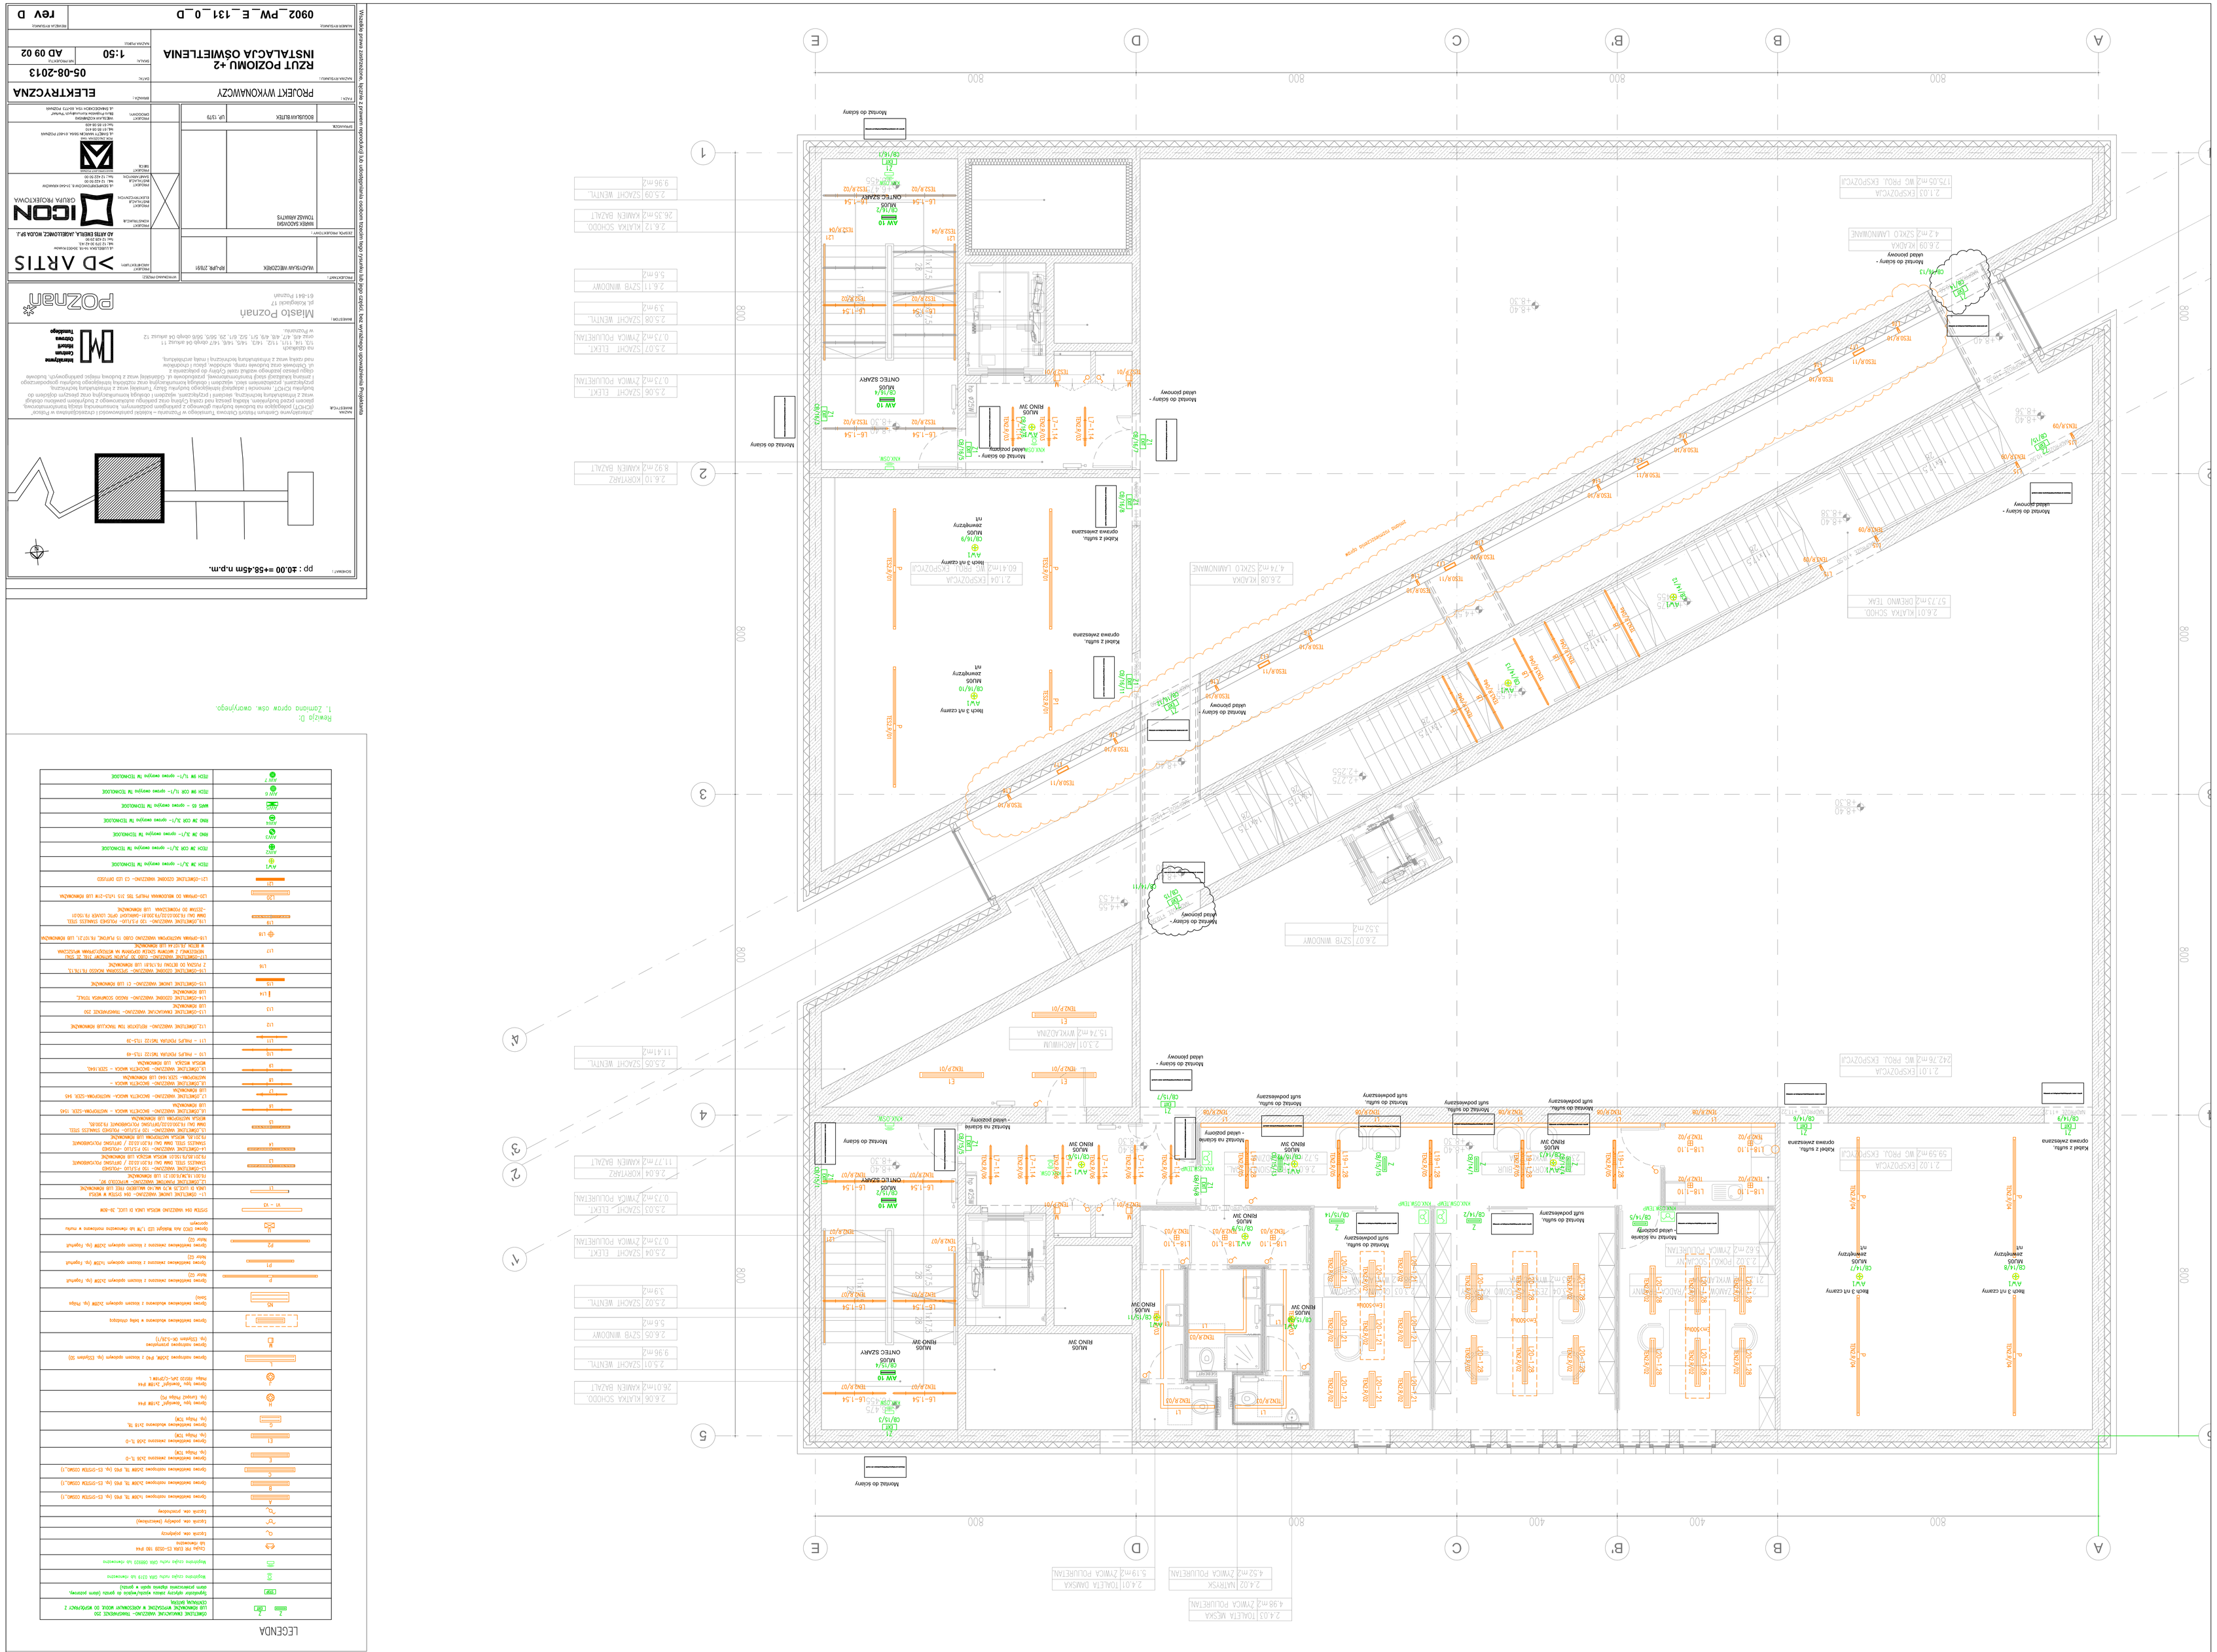
A
B
B'
C
D
E
1
2
3
4
5
800
400
Montaż do ściany
Montaż do ściany - układ pionowy
Montaż na ścianie - układ poziomy
Montaż do sufitu, suft podwieszany
Kabel z sufitu, oprawa zwieszana
Natynk 3 mt czarny
Natynk 3 mt czarny
Natynk 3 mt czarny
MUR 30W
MUR 3W
MUR 10W
MUR 5W
ONTEC SZAFKI
ZWICM POLUREŁAN
SZACHT WENTYL.
SZACHT ELEKT.
SZACHT WENTYL.
SZYB WINDOWY
KOMIN CEGŁA
KAMIEŃ BAZALT
KRATA SCHODO
PODŁOGA DREWNO TEAK
PODŁOGA LAMINOWANE
