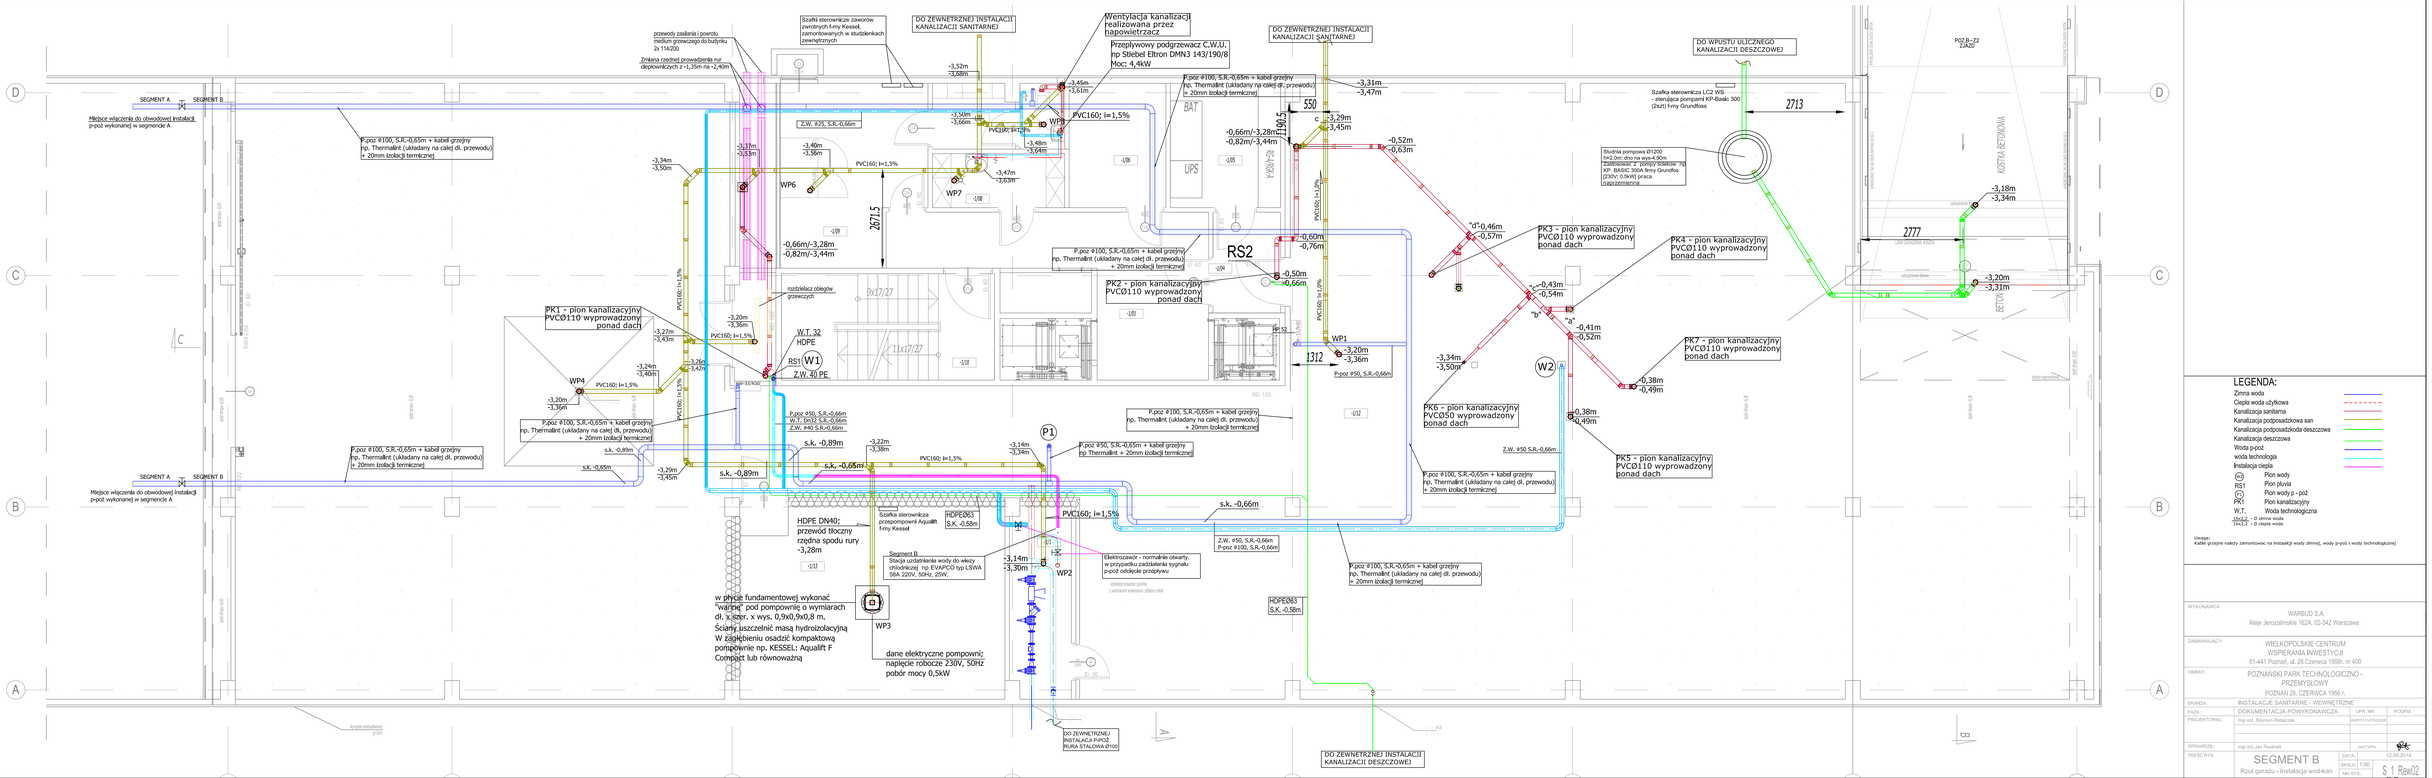

LEGENDA:

- Zimna woda
- Ciepła woda użytkowa
- Kanalizacja sanitarna
- Kanalizacja podposadzkowa san
- Kanalizacja podposadzkoda deszczowa
- Kanalizacja deszczowa
- Woda p-poż
- woda technologia
- Instalacja ciepła
- (H) Pion wody
- RS1 Pion pluvia
- (PK) Pion wody p - poż
- PK1 Pion kanalizacyjny
- W.T. Woda technologiczna
- 18x2,5 - Ø zimna woda
- 18x2,5 - Ø ciepła woda

Uwaga:
Kable grzejne należy zamontować na instalacji wody zimnej, wody p-poż i wody technologicznej

WYKONAWCA:	WARBUD S.A. Aleje Jerozolimskie 162A, 02-342 Warszawa
ZAMAWIAJĄCY:	WIELKOPOLSKIE CENTRUM WSPIERANIA INWESTYCJI 61-441 Poznań, ul. 28 Czerwca 1956r. nr 400
OBIEKT:	POZNAŃSKI PARK TECHNOLOGICZNO - PRZEMYSŁOWY POZNAŃ 28. CZERWCA 1956 r.
BRANŻA:	INSTALACJE SANITARNE - WEWNĘTRZNE
FAZA:	DOKUMENTACJA POWYKONAWCZA
PROJEKTOWAŁ:	mgr inż. Szymon Rataczak
SPRAWDZIŁ:	mgr inż.Jan Rusiński
TREŚĆ RYS.:	SEGMENT B Rzut garażu - Instalacja wod-kan
UPR. NR:	PODPIS
MAP/0101/POOS/08	
DATA:	12.06.2015
SKALA:	1:50
NR RYS.	S 1 Rew02