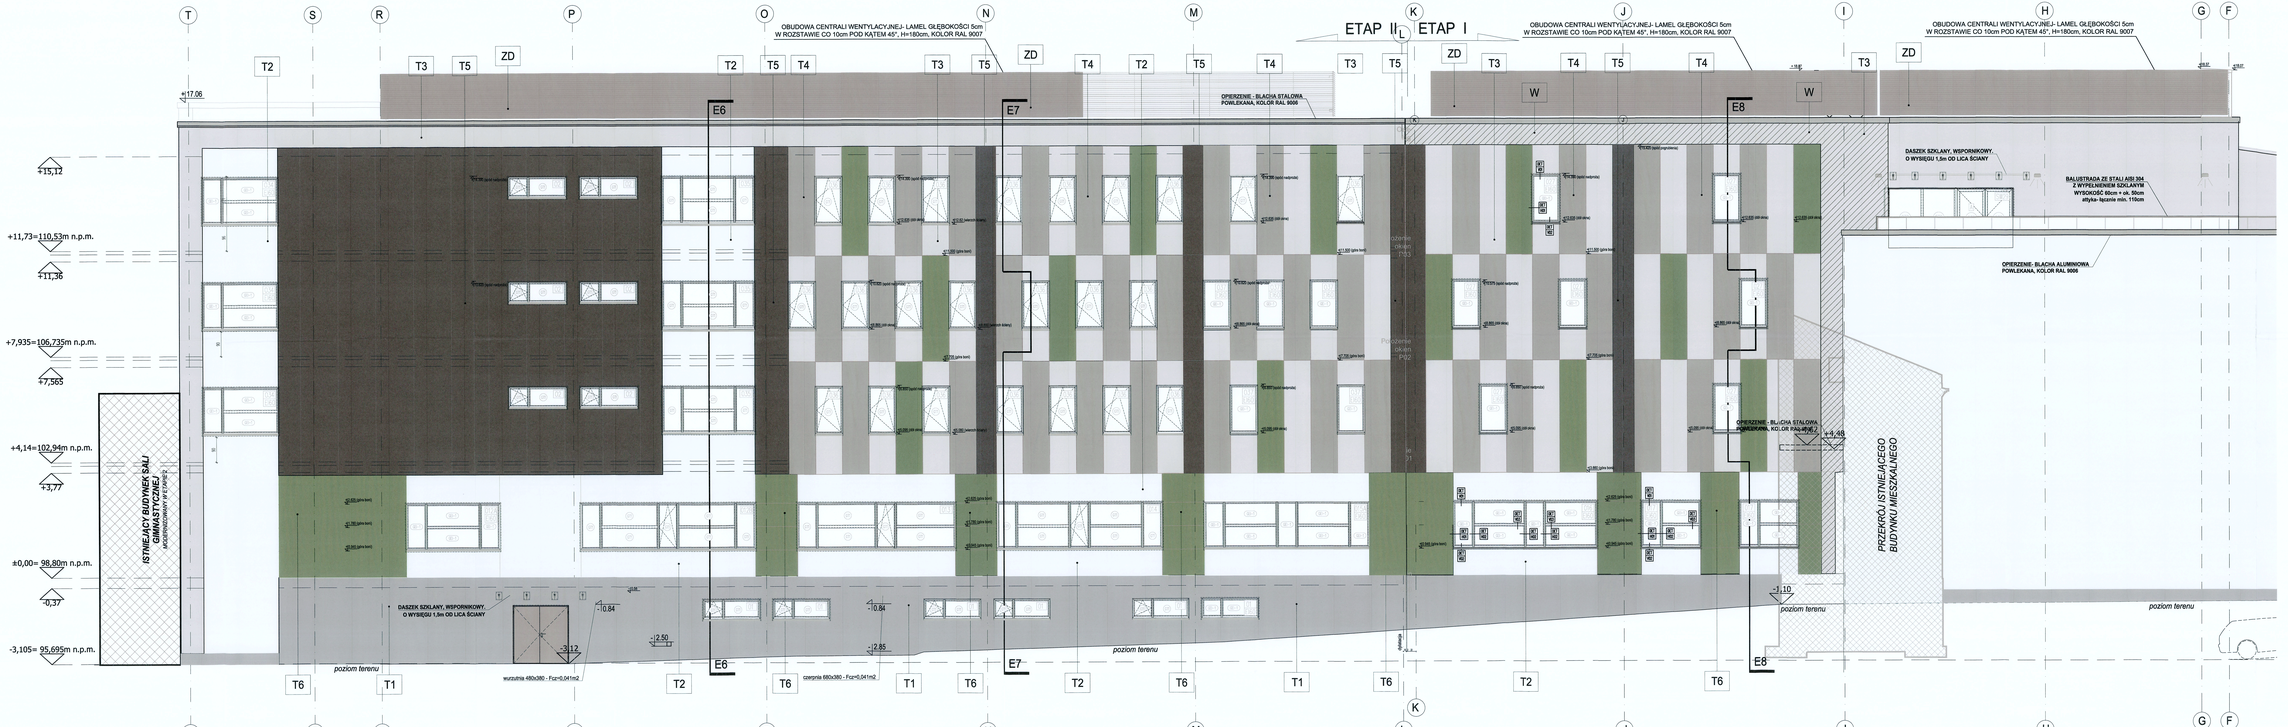

LEGENDA KOLORYSTYKI ELEWACJI

BP		STOLARKA PRZEDŁUŻONA OKIENNA I DRZWIOWA KOLOR: BIAŁY
OP		OPASKI OKIENNE KOLOR: LED
OM		PODCIĄGI Z WEŁNOWANYCH PVC LEKKOŚCIĄ NA RAMIE STOLARKI KOLOR: SZARY ZIELEŃ CO RAL 7037
T1		TYNK MOZAIKOWY KOLOR: SZARY TYNK CEMENTOWY NCS S 8502-B (ZIELEŃ CO RAL 7046)
T2		TYNK CEMENTOWY/WAPIENNY SILIKONOWY- KOLOR PERŁOWY NCS S 1000-N ZIELEŃ CO RAL 6019
T3		TYNK CEMENTOWY/WAPIENNY SILIKONOWY- KOLOR JASNY SZARY NCS S 2000-N ZIELEŃ CO RAL 7047
T4		TYNK CEMENTOWY/WAPIENNY SILIKONOWY- KOLOR SZARY NCS S 4502-B ZIELEŃ CO RAL 7046
T5		TYNK CEMENTOWY/WAPIENNY SILIKONOWY- KOLOR CIEMNY SZARY NCS S 7502-B ZIELEŃ CO RAL 7026
T6		TYNK CEMENTOWY/WAPIENNY SILIKONOWY- KOLOR ZIELONY NCS S 4030-G20Y ZIELEŃ CO RAL 6005
ZE		ZALUZJE ELEKTRYCZNE SYSTEMOWE ALUMINIOWE NA STALOWEJ KASECIE/NADPROŻE KOLOR RAL 9006
ZD		ZALUZJE RĘCZNE SYSTEMOWE ALUMINIOWE NA STALOWEJ KASECIE/NADPROŻE KOLOR RAL 9007

ZAMAWIAJĄCY:
POWIAT PRUSZKOWSKI
REPREZENTOWANY PRZEZ ZARZĄD POWIATU
UL. DRZYMAŁY 30, 05-800 PRUSZKÓW

GENERALNY WYKONAWCA:
STRABAG SP. Z O.O.
UL. PARZNIEWSKA 10, 05-800 PRUSZKÓW

OBIEKT:
ROZBUDOWA I PRZEBUDOWA BUDYNKÓW
LICEUM OGÓLNOKSZTAŁCĄCEGO
im. T. KOŚCIUSZKI W PRUSZKOWIE

ADRES INWESTYCJI:
ul. Kościuszki 38, 05-800 Pruszków
dz. ew. nr 90/1, 90/2, obręb 21

TREŚĆ:
DOKUMENTACJA POWYKONAWCZA

BRANŻA:
ARCHITEKTURA

PROJEKTANT:
mgr inż. arch. Marcin Maślański
UPRAWNIENIA BUDOWLANE DO PROJEKTOWANIA
BEZ OGRANICZEŃ W SPECJALNOŚCI ARCHITEKTONICZNEJ

PODPIS:

TYTUŁ RYSUNKU:
ELEWACJA ZACHODNIA
ETAP II

SKALA: 1 : 100
DATA: 19.04.2024
DATA ROBOCZA:
NR KOLEJNY RYSUNKU: -

PROJEKT (NAZWA)	FAZA (SYMBOL)	BRANŻA (SYMBOL)	PODBRANŻA (SYMBOL)	PROFIL (SYMBOL)	TYP RYS. (SYMBOL)	OBIEKT (SYMBOL)	NR RYS. W BRANŻY	NR RYS. OGÓLNY
LOKOSC	DP	AR	000	EL	BB	ZA	02	00