


**Rzut połaci dachu**  
**skala 1:100**

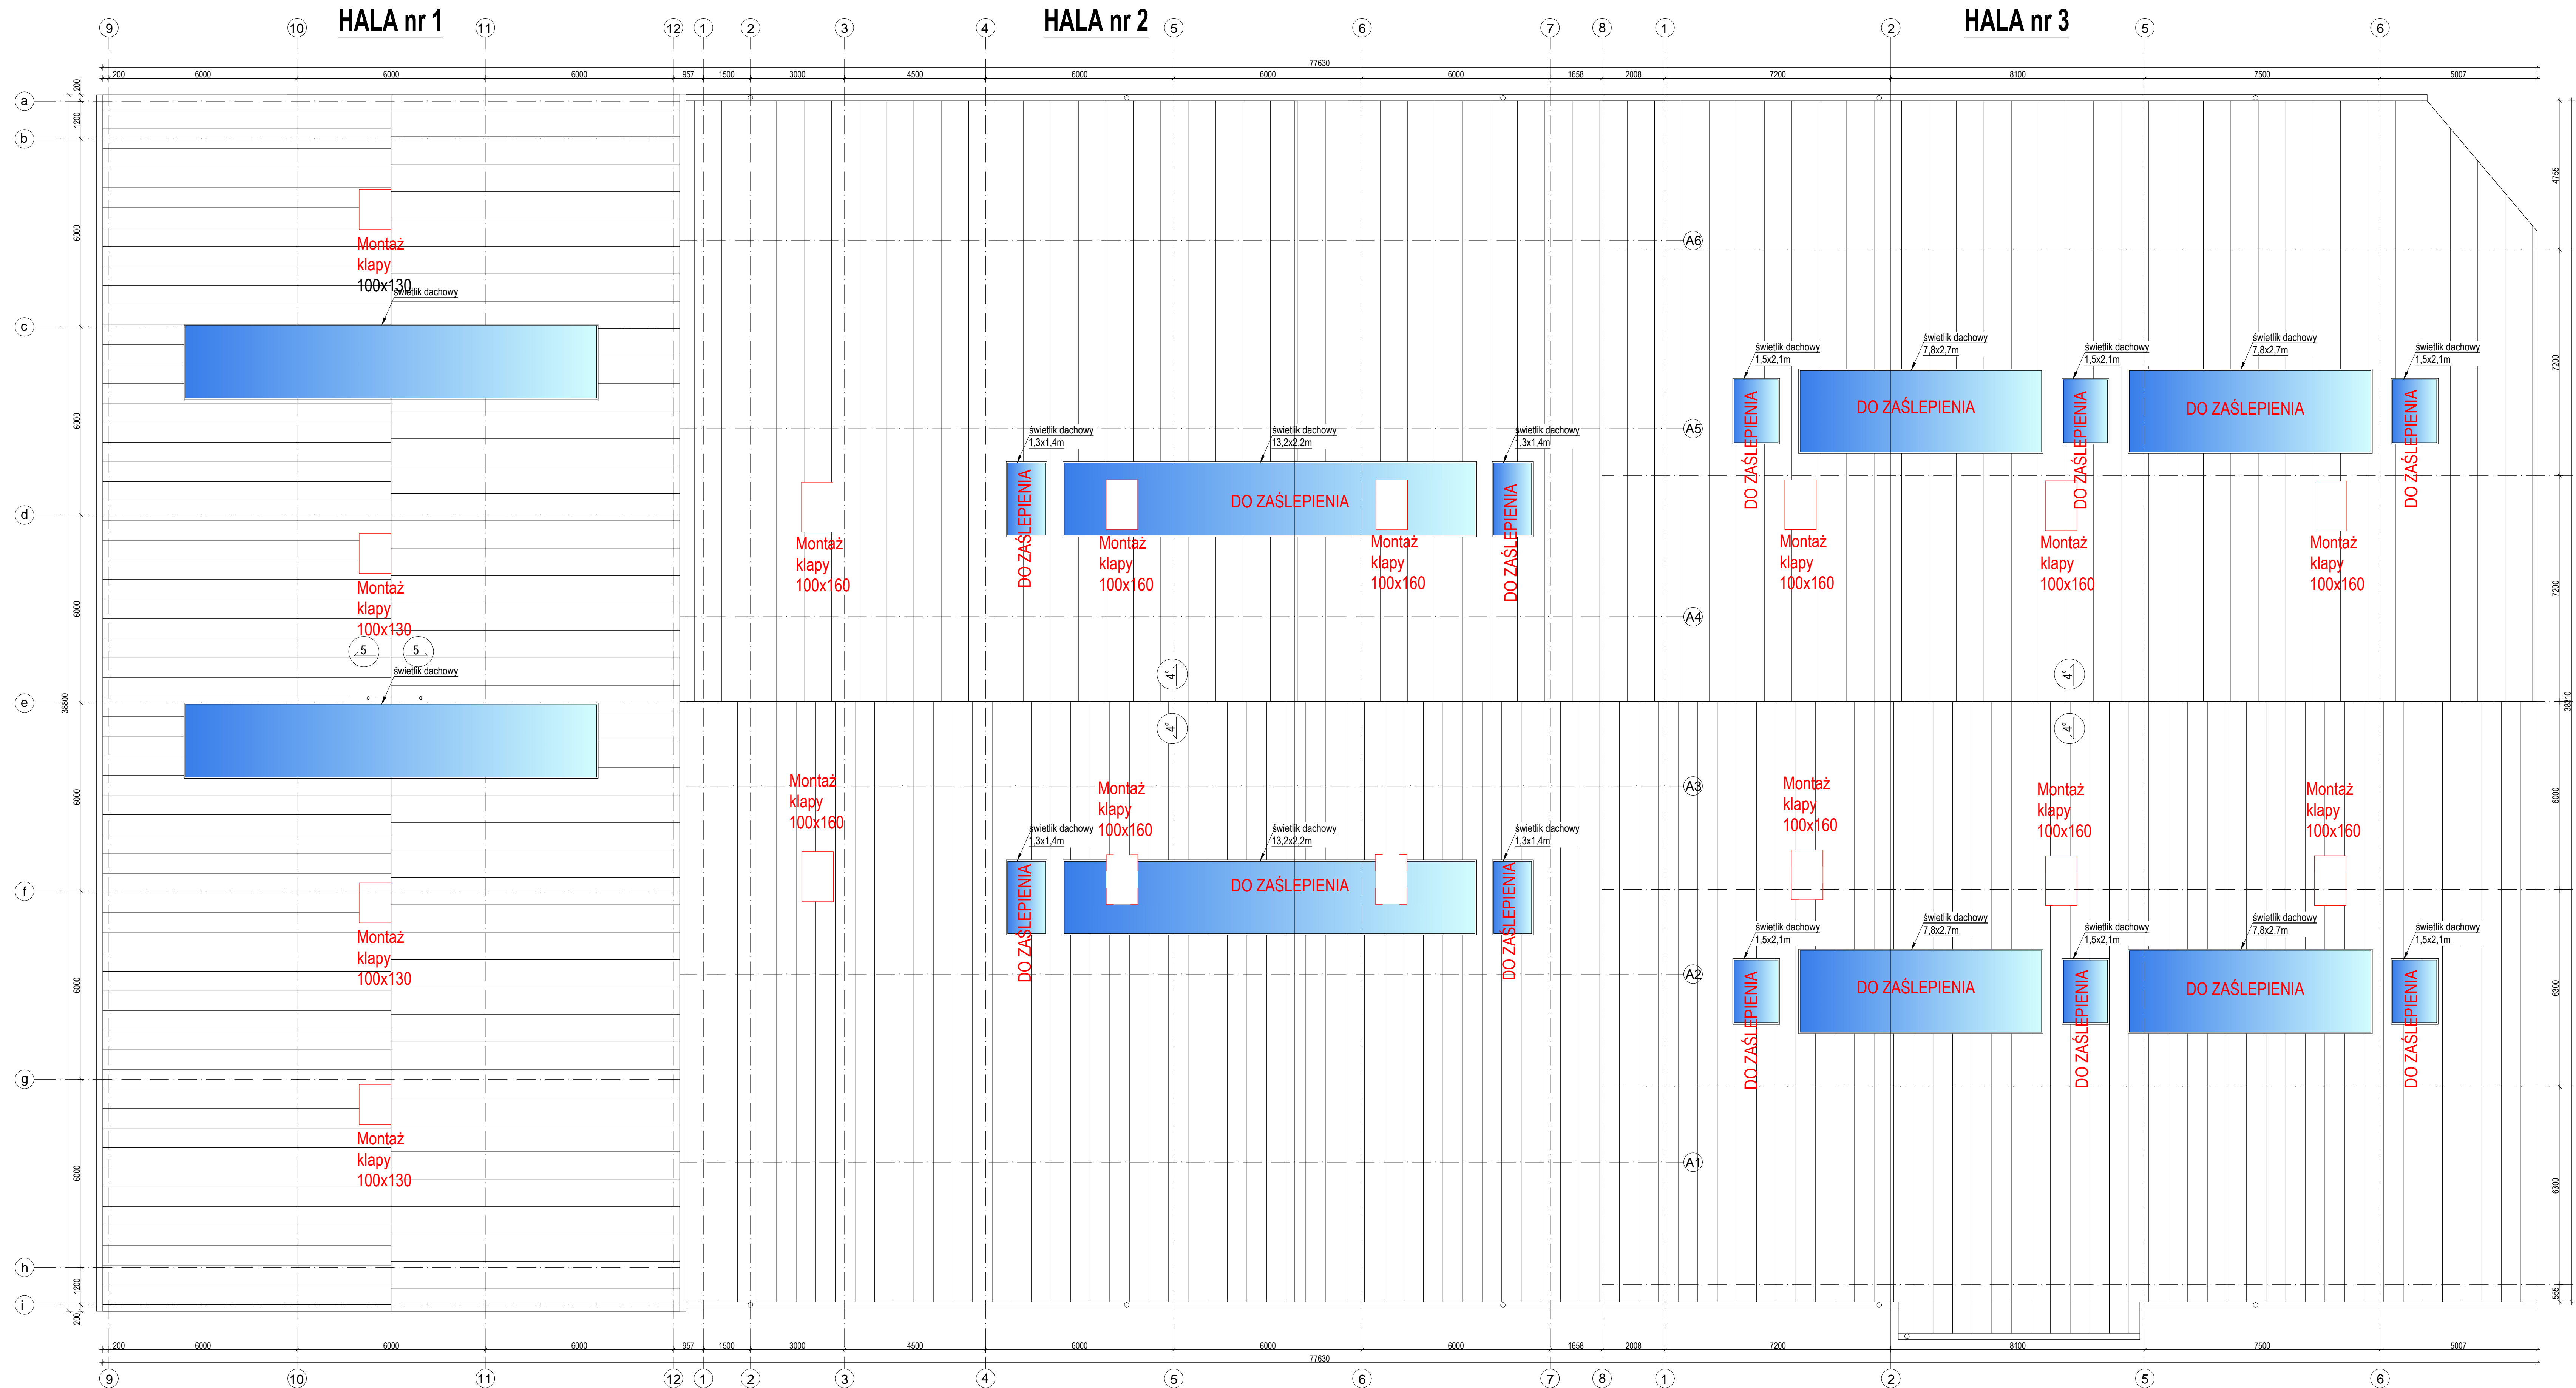


UWAGI:

1. WYMIARY PODANO W [MM], POZIOMY W [M].
2. RYSUNKI STANOWIĄ INWENTARYZACJĘ BUDOWLANĄ.
3. SPRAWDZONO WYMIARY CHARAKTERYSTYCZNE OBIEKTU ZE STANEM RZECZYWISTYM.
4. NINIEJSZE OPRAWOWANIE WYKONANE NA PODSTAWIE ISTNIEJĄCEJ DOKUMENTACJI WYKONAWCZEJ I POWYKONAWCZEJ.
5. NINIEJSZE RYSUNEK NALEŻY ROZPATRYWAĆ Z DOKUMENTACJĄ ARCHITEKTONICZNĄ I KONSTRUKCYJNĄ DLA DANEGO OBIEKTU.
6. PODCZAS PRAC INWENTARYZACYJNYCH NIE WYKONYWANO ODKRYWEK FUNDAMENTÓW, ŚCIAN KONSTRUKCYJNYCH ORAZ ELEMENTÓW WYPEŁNIAJĄCYCH.
7. ELEMENTY NOSNE BUDYNKU WKREŚLONO NA PODSTAWIE PIERWOTNEGO PROJEKTU BUDOWLANEGO ORAZ INWENTARYZACJI.
8. POSZCZEGÓLNE WARSTWY DLA ŚCIAN, PODŁÓG NA GRUNCIE ORAZ DACHU WKREŚLONO NA PODSTAWIE ISTNIEJĄCEJ DOKUMENTACJI I PIERWOTNEGO PROJEKTU POWYKONAWCZEGO.

UWAGA:

NA RYSUNKU ZAZNACZONO ISTNIEJĄCE OTWORY PRZEZNACZONE DO ZAŚLEPIENIA I TERMOIZOLACJI  
NA RYSUNKU ZAZNACZONO LOKALIZACJE KŁAPÓW ODYMNIAJĄCYCH MEROÓR  
DŁA WYKONANIA KŁAP ODYMNIAJĄCYCH NALEŻY WYKONAĆ ELEMENTY RYGLÓWKI W POWIAZANIU  
Z ISTNIEJĄCĄ KONSTRUKCJĄ DACHU WZRÓB KŁAPACHARSKĄ I MONTAŻEM  
POBUDOWY KŁAP ODYMNIAJĄCYCH  
W HALI NR 1 NALEŻY WYKONAĆ OBRÓBKĘ I IZOLACJĘ ATYK  
W HALI NR 2 I 3 NALEŻY WYKONAĆ OBRÓBKĘ BLACHARSKĄ I MONTAŻEM  
W ORYGINALNEM

#### LOKALIZACJA

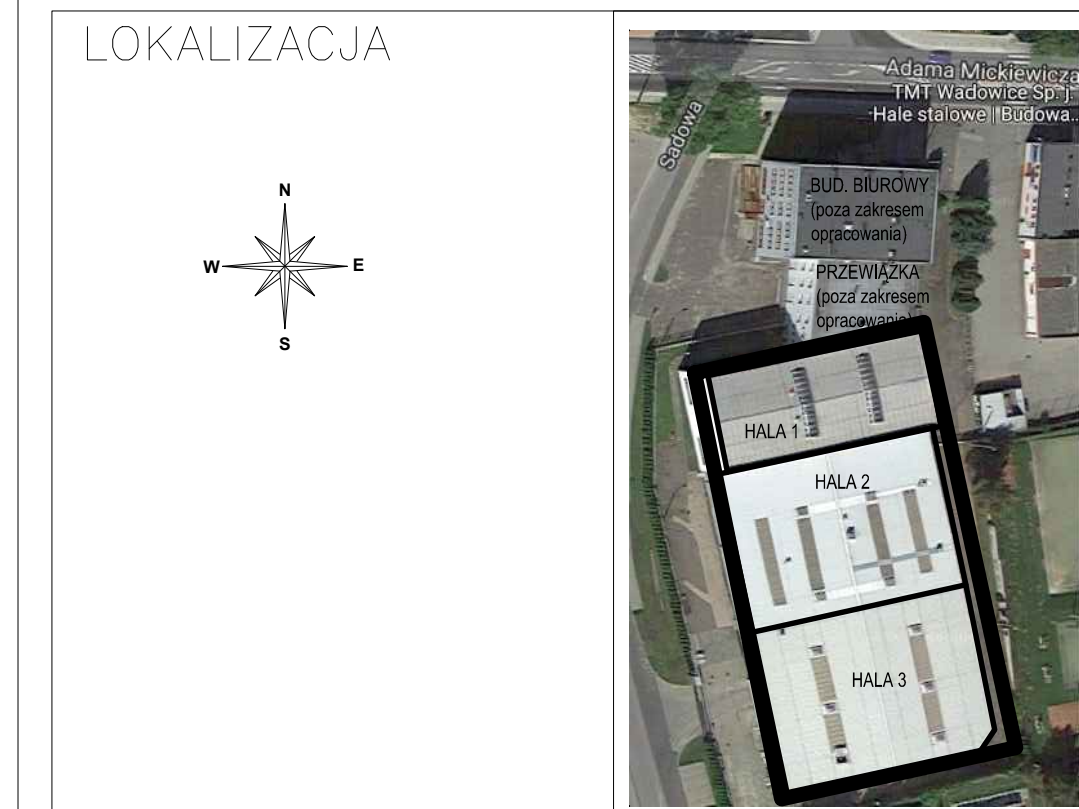

DATA DESIGNED	NAMISKO NAME	UPRZEMIANA Nr. LICENCE No.	PODPIIS SIGNATURE	 <b>buildart</b> <small>ARTYSTYCZNA PRACOWNIA ARCHITEKTURA</small>	 <b>TAPTEXIT</b> <small>PROJEKTOWANIE I WYKONANIE PRAC ARCHITEKTURALNYCH</small>
07-2023	mgr in. M. Hosiński	14/2003			
WYKONAN DRAWN	int. bud. A.Gacur				
SPRACZYL CHECKED					
PLIK/FILE	SKALA/SCALE	FORMAT			
1:100					
TYTUŁ/TITLE					
RZUT POLACI DACHU PRZEWIDZIANYCH DO TERMOMODERNIZACJI					
PROJEKT/DESIGN				ZLEZENIOWCA/CUSTOMER	
Budynek Hali Produkcyjno-Magazynowej RZUT DACHÓW				Taptexit sp. z o.o.	
ADRES OBIEKTU					
Wadowice, dz.nr 4058/2					
KONTRAKT NR./CONTRACT NO.		FAZA PROJEKTU/PHASE OF PROJECT		RYSunEK NR./DRAWING NO.	REV.
		BRANŻA/BRANCH KONSTRUKCJA			
		NIKENTRYZACJA		1	
Rysunek ten chroni prawo autorskie. Kopiowanie i rozpowszechnianie bez zgody autora jest zabronione.					