DocuSign Envelope ID: 95630F51-51E3-4E71-8231-20299FC4FBC1

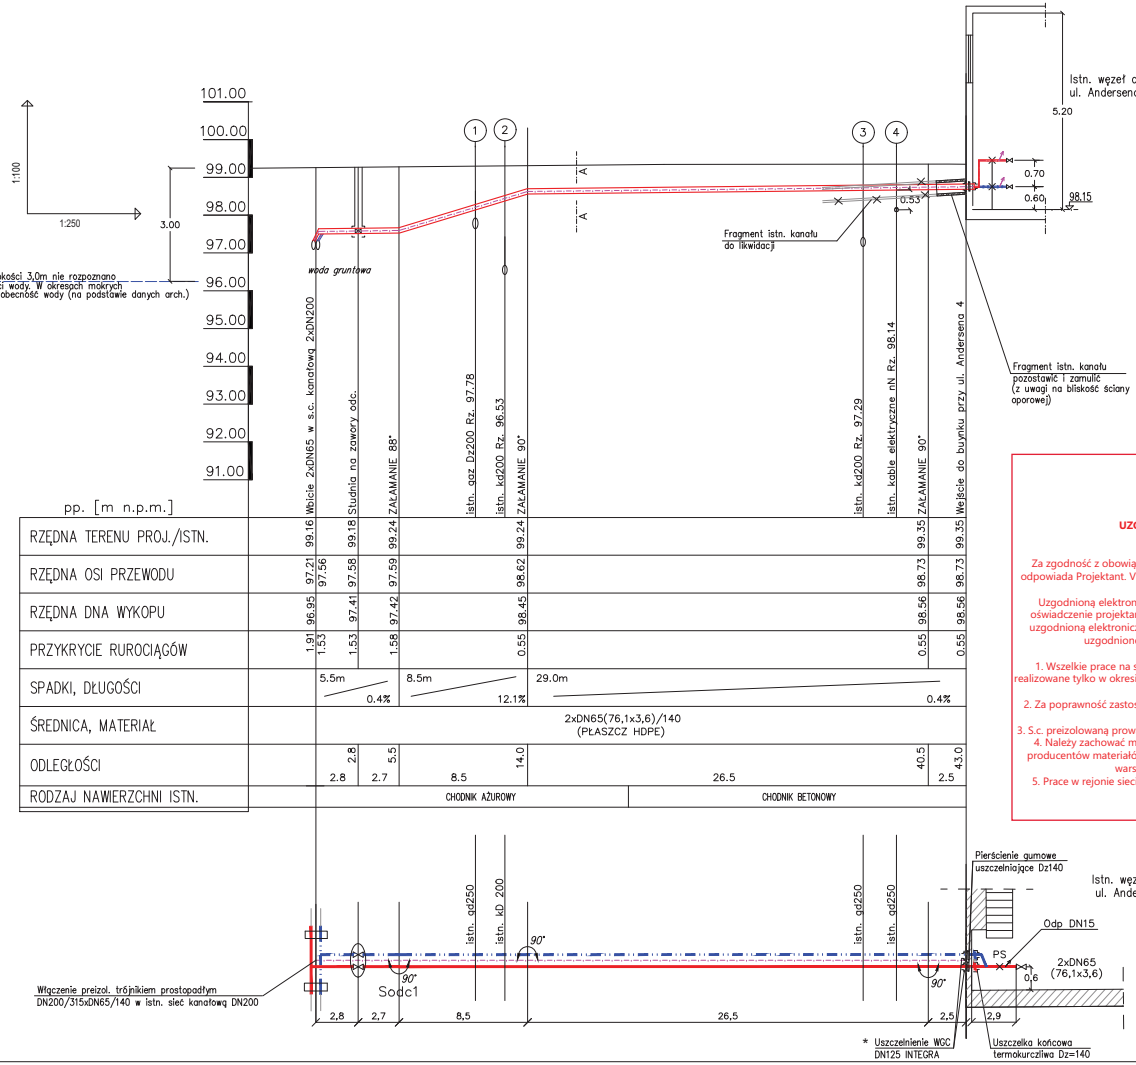

4	istn. kable eND	nie koliduje
3	Istn. kanalizacja kD200	nie koliduje
2	Istn. kanalizacja kD200	nie koliduje
1	istn. gaz Dz200	nie koliduje
NR.	RODZAJ KOLIZJI	SPOSÓB ZABEZPIECZENIA

Przekrój s.c. A–A (skala 1:20)

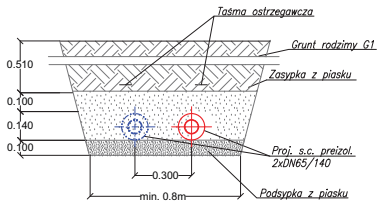

Veolia Energia Warszawa S.A.
02-591 Warszawa, ul. Stefana Batorego 2
Dokumentacja projektowa numer
TT/MN/1723/2022
została pod względem eksploatacyjnym
UZGODNIONA / ~~ROZPATRZONA / ZAOPINIOWANA~~
~~bez uwag~~ / z uwagami jak niżej
Ważność uzgodnienia 2 lata.
Za zgodność z obowiązującymi przepisami i prawidłowość rozwiązań niniejszej dokumentacji odpowiada Projektant. Veolia Energia Warszawa S.A. nie odpowiada za ewentualne nieujawnione wady i braki projektu.
Uzgodnioną elektronicznie dokumentację można powielać załączając do każdego projektu oświadczenie projektanta o zgodności wersji papierowej - drukowanej z wersją elektroniczną uzgodnioną elektronicznie Bez ww. oświadczenia nie można wprowadzać dokumentacji - jako uzgodnionej przez Veolia Energia Warszawa S.A. do obrotu prawnego.
UWAGI:
1. Wszelkie prace na sieci ciepłowniczej wymagające wstrzymania dostawy ciepła mogą być realizowane tylko w okresie od 1 maja do 30 września i muszą być uzgodnione z Działem Dyspozycji Mocy
2. Za poprawność zastosowanych rozwiązań systemów mocowania rurociągów (zawiesia, punkty stałe), odpowiada autor projektu.
3. S.c. preizolowaną prowadzić przez ściany zewnętrzne przez otwory uzgodnione z konstruktorem.
4. Należy zachować minimalne przykrycie projektowanych rurociągów zgodne z wytycznymi producentów materiałów preizolowanych oraz normami przedmiotowymi (min 0,4 od spodniej warstwy drogowej/poziom terenu nawierzchni trawiastej)
5. Prace w rejonie sieci ciepłowniczej prowadzić pod nadzorem Veolia Energia Warszawa S.A.
Warszawa, dn. 19.01.2023 r.

DocuSigned by:
Marta Górska
66E1206EA9BF469...

Inwestor:	Veolia Energia Warszawa S.A. ul. Stefana Batorego 2 02-591 Warszawa
Jednostka projektowa:	Construction Development Center Sp. z o.o. Oddział Warszawa: ul. Krzyżówki 5, 03-193 Warszawa
Obiekt:	Przebudowa i budowa przyłącza sieci ciepłowniczej 2xDN65/140 do budynku przy ul. Andersena 4 w Warszawie dz. nr. ew. 145; 160 z obr. 7-08-06
Tytuł rysunku:	Profil

	Nr uprawnień	Podpis
Projektant: mgr inż. Marta Górska	MAZ/0075/PBS/21	
Sprawdzający: mgr inż. Grzegorz Skocz	487/Lb/2001	

Nr rysunku:	2	Skala:	1:100/250
Faza projektu:	PT	Data:	12.2022