

Prezydent Miasta Poznania
Zarząd Geodezji i Katastru Miejskiego
GEOPOZ
ul. Gronowa 20,
61-655 Poznań

oznaczenie kancelaryjne wniosku: **ZG-OPK.4105.1396.2023**
dotyczy: uzgodnienia sytuowania projektowanych sieci

PROTOKÓŁ Z NARADY KOORDYNACYJNEJ
dla sprawy NR ZG-OPK.4105.1396.2023

Narada koordynacyjna została przeprowadzona na podstawie art.7d pkt 2 oraz art. 28b ustawy z dnia 17 maja 1989 r. - Prawo geodezyjne i kartograficzne

Naradzie koordynacyjnej przewodniczył/a: Małgorzata Gulczyńska - Kierownik Działu Koordynacji Projektów działający/a z upoważnienia Nr 1794/2022 wydanego przez Prezydenta Miasta Poznania

1. Narada koordynacyjna na wniosek: IZOTERM Robert Cieplik
ul. GRUNWALDZKA 332
60-166 POZNAŃ
POZNAŃ

2. Termin zakończenia narady koordynacyjnej: 10-11-2023

3. Opis przedmiotu narady:

a. przedmiot uzgodnienia: sieć cieplna z przyłączami

b. lokalizacja:

Obszar wyznaczony na mapie przez użytkownika;
ul. Promienista 10
0039/23, dz. nr 106/2, 107/9, 188/6, 187

4. Dane inwestora:

IZOTERM Robert Cieplik Robert Cieplik
ul. GRUNWALDZKA 332
60-166 POZNAŃ
POZNAŃ

5. Stanowiska uczestników narady (uwagi/zalecenia) dotyczące zgłoszonego wniosku:

ZDM [redacted]

Zarząd Dróg Miejskich informuje, że projektowane uzbrojenie zostało zlokalizowane poza terenem budującym obecnie w administracji tut. Zarządu.
I.S.

AQUANET [redacted]

Na skrzyżowaniu z przewodami wodocigowymi i kanalizacyjnymi prace wykonywać należy z zachowaniem minimalnych odległości pionowych 0,3m.

ENEA [redacted]

W miejscu skrzyżowania z kablem energetycznym wykopy należy prowadzić rękawicami.

Kabel w wykopie zabezpieczyć, zachować normatywną odległość.

Przed przystąpieniem do prac należy powiadomić pisemnie Rejon Dystrybucji, Poznań, ul. Panny Marii 2, kierując korespondencję na adres rd.poznan@operator.enea.pl załączając protokół z Narady Koordynacyjnej wraz z mapą.

Fiberhost S.A. [redacted]

Uzgodniono.

FIBERHOST S.A. Wysogotowo, ul. Wierzbowa 84, 62-081 Przeźmierowo, informuje, iż na dzień 31.10.2023, we wskazanej lokalizacji nie występuje infrastruktura FIBERHOST S.A. budująca w kolizji z opracowywanym projektem.

Przy natrafieniu w trakcie wizji lokalnej dokonywanej przez projektanta lub podczas robót ziemnych, na urządzenia FIBERHOST S.A. nie naniesione na podkład mapowy, należy je zabezpieczyć i powiadomić FIBERHOST S.A. (tel. 61 222 22 11, fax 61 222 11 11) w celu ustalenia trybu dalszego postępowania.

GAZ-SYSTEM [redacted]

Bez uwag

GEOPOZ [redacted]

Bez uwag

HAWE TELEKOM sp. z o.o. [redacted]

Bez uwag

MPK [REDACTED]
Bez uwag

NETIA S.A. [REDACTED]

- prace wzdłuż sieci telekomunikacyjnej Netia S.A. (mniej niż 2m) należy prowadzić po wytyczeniu jej przebiegu, ze szczególną ostrożnością z wykluczeniem uciążliwej sprężyny mechanicznej oraz przy nadzorze przedstawiciela Netia S.A. (usługa płatna);
- kolizyjność urządzeń telekomunikacyjnych należy zabezpieczyć zgodnie z normami;
- w przypadku uszkodzenia w trakcie prac sieci telekomunikacyjnej Netia S.A. Wykonawca zobowiązany jest niezwłocznie powiadomić o tym fakcie Operatora, tel. +48 22 330 22 33 (czynny 24h);
- koszty wszelkich robót i napraw uszkodzeń sieci telekomunikacyjnej Netia S.A. powstałe w wyniku prowadzonych prac jak i wynikające z wadliwego ich wykonania ponosi Inwestor/Wykonawca;
- Netia S.A. zastrzega sobie możliwość dochodzenia roszczeń z tytułu strat w ruchu telekomunikacyjnym powstałych w wyniku uszkodzenia sieci telekomunikacyjnej Netia S.A.;

ORANGE [REDACTED]

Podmiot ten nie składa zastrzeżeń do usytuowania projektowanej sieci uzbrojenia terenu przedstawionego w planie sytuacyjnym

PCSS [REDACTED]

Bez uwag

PERN S.A. [REDACTED]

Bez uwag

PSG [REDACTED]

- Szczegółów lokalizacji (przebieg i głębokość) sieci gazowej należy ustalić w terenie na podstawie rzeczywistych przekopów próbnych,
- w miejscach zbliżenia /skrzyżowania do sieci gazowej zachować odległość zgodnie z Rozporządzeniem Ministra Gospodarki z dnia 26.04.2013 w sprawie warunków technicznych, jakim powinny odpowiadać sieci gazowe i ich usytuowanie (Dz. U. z 2013 poz. 640),
 - w strefie kontrolowanej nie należy podejmować działań mogących spowodować uszkodzenie sieci gazowej, wykopy w strefie kontrolowanej wykonywać ostrożnie,
 - w terminie 14 dni przed rozpoczęciem robót Wykonawca zobowiązany jest zgłosić się do odpowiedniej terytorialnie Gazowni PSG OZG w Poznaniu - Gazownia Poznań Południe, ul. Głogowska 429, gazownia.poznan.poludnie@psgaz.pl w celu powiadomienia o przystąpieniu do prac.

RCI [REDACTED]

Bez uwag

VEOLIA [REDACTED]:

Projekt uzgodnił branżowo.

WSS [REDACTED]



sieci uzbrojenia terenu przedstawionego w planie sytuacyjnym

PRZEWODNICZ CY NARADY KOORDYNACYJNEJ:

Małgorzata Gulczyńska

*

Na mocy ustawy z dnia 17 maja 1989 r. Prawo geodezyjne i kartograficzne

(Dz.U. z 2023 r. poz. 1752) - zwanej dalej ustawą PgiK,

PRZEDŁOŃ NA NARAD KOORDYNACYJN PROJEKT ZOSTAŁ ROZPATRZONY

z zachowaniem poniższych uwag oraz informacji zespołu koordynującego
dotyczących warunków do realizacji budowy:

* Uzgodnione usytuowanie sieci uzbrojenia terenu podlega wytyczeniu i geodezyjnej inwentaryzacji
powykonawczej przez jednostki uprawnione do wykonywania prac geodezyjnych. Inwentaryzacja
przewodów układanych w wykopie musi być dokonana przed ich zakryciem.

* Na mocy ustawy PgiK zobowiązuje się wykonawca prac inwestycyjnych do ochrony i
zabezpieczenia znajdujących się na terenie realizowanej inwestycji punktów osnowy geodezyjnej i
punktów granicznych. Wszelkie prace ziemne w otoczeniu znaku geodezyjnego wykonywane będą
bez użycia sprzętu mechanicznego. Zniszczenie znaku geodezyjnego skutkuje koniecznością zlecenia
przez inwestora jednostce wykonawstwa geodezyjnego jego wznowienia - na koszt inwestora.

* Niezależnie jest również zachowanie zaleceń dotyczących ustalenia lokalizacji istniejącego
uzbrojenia terenu za pomocą próbných przekopów. Prace ziemne w miejscu zbliżenia i skrzyżowania z
istniejącym uzbrojeniem bezwzględnie będą wykonywane ręcznie (bez użycia sprzętu mechanicznego).
Odkryte przewody zabezpieczyć.

* Wszelkie zaistniałe zmiany uzgodnionego opracowania projektowego wymagają powtórnego
uzgodnienia na naradzie koordynacyjnej.

Uwagi:


- Narada koordynacyjna została przeprowadzona za pomocą środków komunikacji elektronicznej
- Uzgodnienie niniejsze jest opinią techniczną i nie zastępuje pozwolenia na budowę wydawanego zgodnie z obowiązującymi przepisami
prawa budowlanego
- Treść protokołu uzgodniono z osobami, które uczestniczyły w naradzie koordynacyjnej za pomocą środków komunikacji elektronicznej
- Informacja o podmiotach zawiadomionych o naradzie, które w niej nie uczestniczyły :

ORANGE POLSKA S.A.

Ustawa Prawo geodezyjne i kartograficzne nie nakłada na projektantów/inwestorów konieczności dokonywania dodatkowych uzgodnień z
zarządzającymi siecią uzbrojenia terenu w zakresie przeprowadzanych przez Prezydenta (wykonującego funkcję Starosty) narad
koordynacyjnych.

geopoz *

Elektronicznie podpisany przez
Małgorzata Karolina Gulczyńska
Data: 2023.11.10 13:08:47
+01'00'

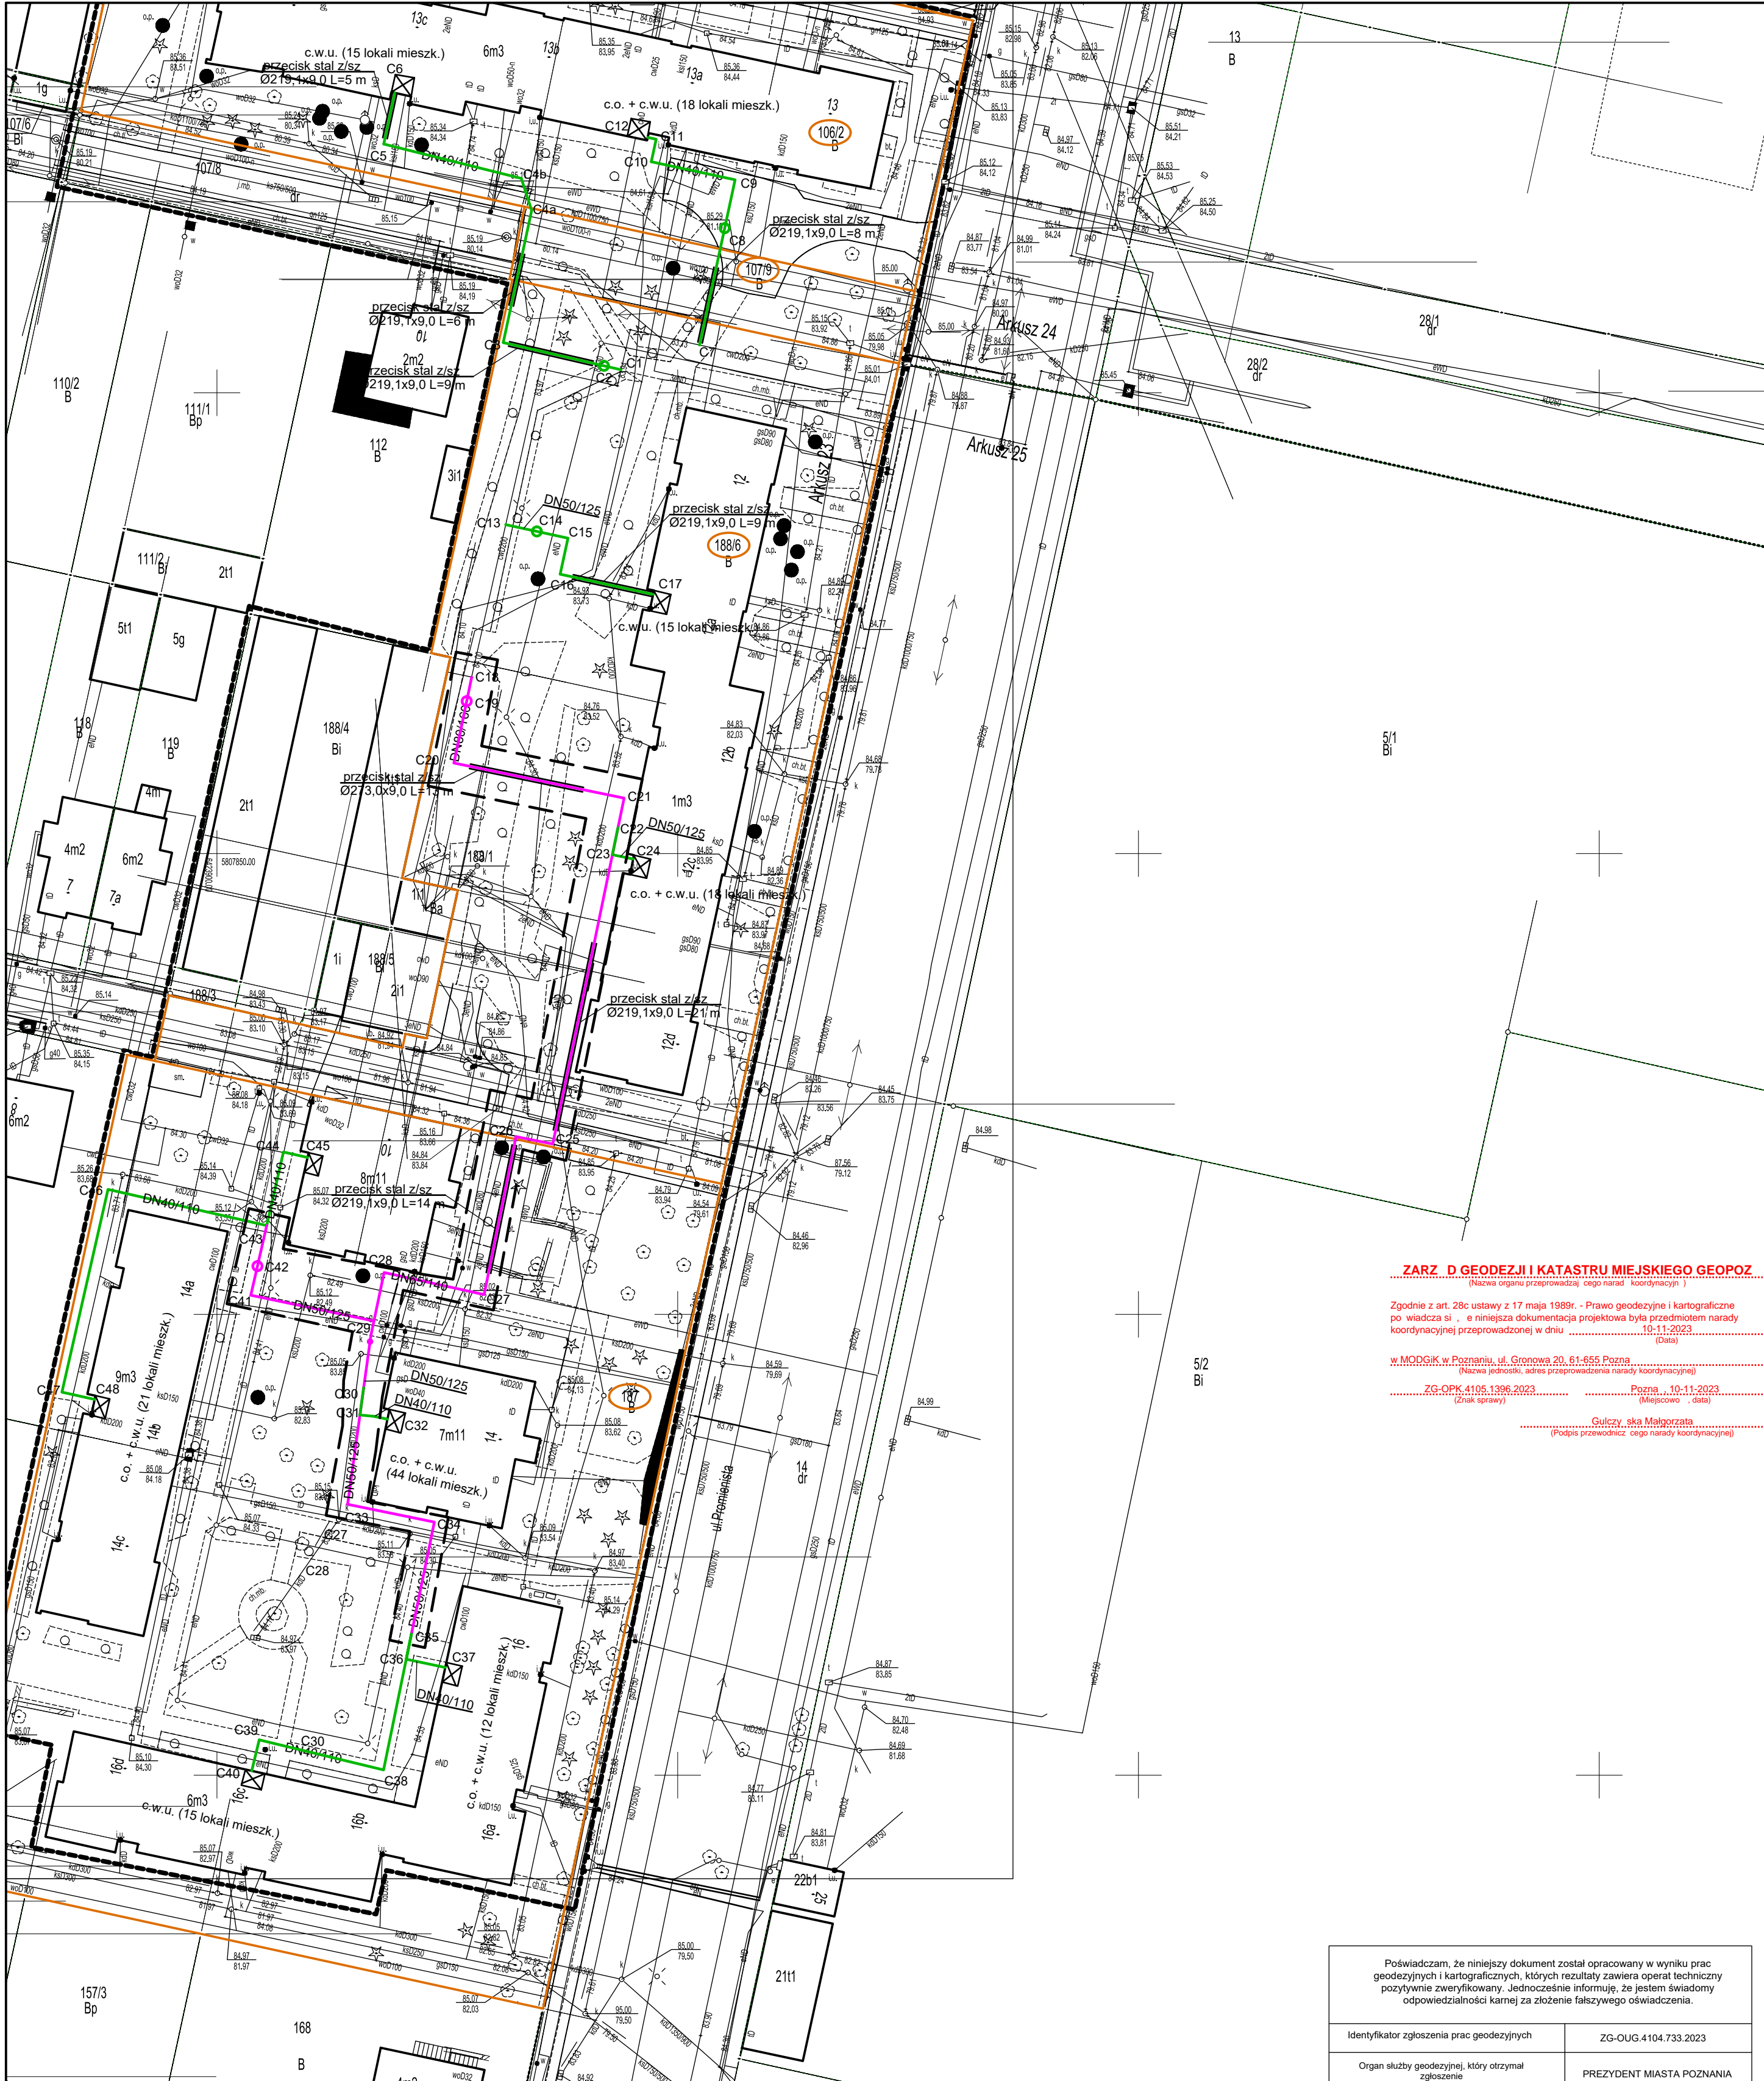

ZARZ. D GEODEZJI I KATASTRU MIEJSKIEGO GEOPOZ...

Zgodnie z art. 28c ustawy z 17 maja 1989r. - Prawo geodezyjne i kartograficzne po wiać się... niniejsza dokumentacja projektowa była przedmiotem narady koordynacyjnej przeprowadzonej w dniu 10-11-2023 (Data)

w MODGK w Poznaniu, ul. Gronowa 20, 61-655 Poznań (Nazwa jednostki, adres przeprowadzenia narady koordynacyjnej)

ZG-OPK.4105.1396.2023 Poznań, 10-11-2023 (Znak sprawy) (Miejscowość, data)


LEGENDA:

- proj. sieć ciepła
- proj. przyłącze ciepłe
- granica działki objętej opracowaniem
- obszar objęty decyzją lokalizacyjną
- pom. węzła cieplnego
- studnia zaworowa

IZOTERM

60 - 166 POZNAŃ UL. GRUNWALDZKA 332 TEL. 0-61 8672825 MAIL biuro@izoterm.poznan.pl

BUDOWA WYSOKOPARAMETROWEJ, OSIEDLOWEJ SIECI CIEPLNEJ Z PRZYŁĄCZAMI PRZY ULICY PROMIENISTEJ 10 W POZNANIU.

PROJEKT ZAGOSPODAROWANIA TERENU

Nazwisko

Data

Podpis

Projektował

mgr inż. R. Cieślak
upr. bud. nr 283/89/Pw

10.23

Opracował

mgr inż. J. Szudarek

10.23

Sprawdził

Skala

Stadium

10.23

Nr rys.

PZT/PT

1

Oznaczenie i informacje o służebnościach gruntowych mających wpływ na zagospodarowanie gruntów, zlokalizowanych w granicach projektowanej inwestycji.	nie ustalono
Oznaczenie i symbol konturu użytku gruntowego, który nie jest ujawniony w bazie danych ewidencji gruntów i budynków	brak
Kolorem pomarańczowym zaznaczono punkty osnowy geodezyjnej, które podlegają ochronie. Zgodnie z art. 48 ust. 1, pkt 3 ustawy z dnia 17 maja 1989 r. - Prawo geodezyjne i kartograficzne (Dz. U. z 2020 r. poz. 276), kto (...) niszczy, uszkadza i przemieszcza znaki geodezyjne (...) podlega karze grzywny	

Mapa do celów projektowych

skala 1:500

godło 6.177.11.08.3.4,11.13.1.2

1.Układ współrzędnych prostokątnych płaskich - PL-2000

2.Układ wysokościowy - PL-EVRF2007-NH

Województwo wielkopolskie

Powiat: Miasto Poznań

Nazwa jednostki ewid.: Miasto Poznań

Jedn. ewid. (identyfikator): Miasto Poznań (306401_1)

Nazwa obszaru ewid.: Łązarz

Obsz. (identyfikator): (306401_1.0039)

Numer arkusza mapy: 23,24,25

ZG-DO.0720.30.2020

Mapa aktualna na dzień 15.02.2023r.

Zasięg aktualizacji

ZG-OU.4104.733.2023

(identyfikator zgłoszenia pracy)

Sporządził:

Wojciech Mikołajczak

geodeta uprawniony

upr.17129

Zakład Usług Geodezyjnych

A. Lisiecki, R. Lisiecka Sp.j.

ul.Energetyczna 3b, 61-016 Poznań

tel.61 821 13 37

Nie wyklucza się istnienia w terenie innych nie wykazanych na niniejszej mapie urządzeń podziemnych, które nie były zgłoszone do inwentaryzacji, lub o których brak jest informacji w instytucjach branżowych.

Poświadczam, że niniejszy dokument został opracowany w wyniku prac geodezyjnych i kartograficznych, których rezultaty zawiera operat techniczny pozytywnie zweryfikowany. Jednocześnie informuję, że jestem świadomy odpowiedzialności karnej za złożenie fałszywego oświadczenia.	
Identyfikator zgłoszenia prac geodezyjnych	ZG-OU.4104.733.2023
Organ służby geodezyjnej, który otrzymał zgłoszenie	PREZYDENT MIASTA POZNANIA
Wykonawca prac geodezyjnych	Zakład Usług Geodezyjnych A. Lisiecki, R. Lisiecka sp.j. 61-016 Poznań, ul.Energetyczna 3b
Nr oraz data sporządzenia dokumentu zawierającego wynik pozytywnej weryfikacji	Protokół weryfikacji ZG-OU.4104.733.2023_1_nr2 z dnia 13.03.2023r.
Imię i nazwisko oraz nr uprawnień zawodowych kierownika prac	Wojciech Mikołajczak nr upr. 17129