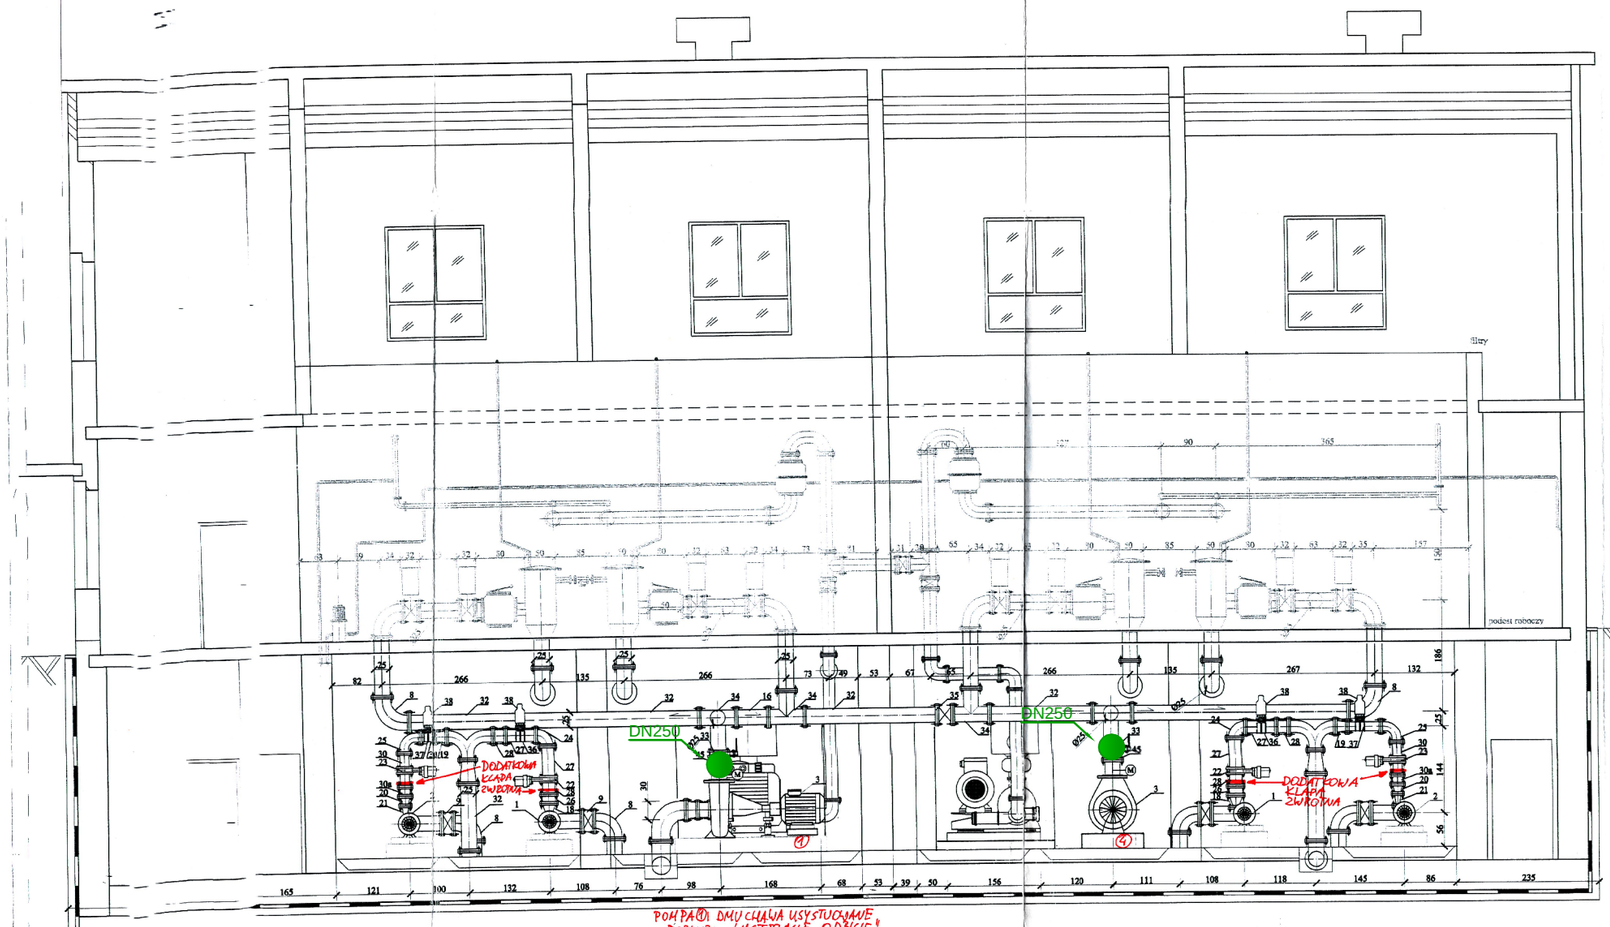

DOKUMENTACJA POWYKONAWCZA

Lp.	
1	Pompa NK 80-200 Grundfos
2	Pompa NK 65-250 Grundfos
3	Pompa NK 250-330 Grundfos
4	Dmuchawa
8	Kolano dwukołnierzowe 90 DN250 Jafar
18	Zwężka dwukołnierzowa DN200/80 Jafar
19	Zwężka dwukołnierzowa DN200/150 Jafar
20	Zwężka dwukołnierzowa DN150/100 Jafar
21	Zwężka dwukołnierzowa DN100/65 Jafar
22	Przepustnica międzykoł. DN200 z napędem elektr.
23	Przepustnica międzykoł. DN150 z napędem elektr.
24	Kolano dwukołnierzowe DN200 Jafar
25	Kolano dwukołnierzowe DN150 Jafar
26	Łącznik amortyzacyjny kołnierzowy DN200 Jafar
27	Króciec dwukołnierzowy DN200 L=500 Jafar
28	Króciec dwukołnierzowy DN200 L=200 Jafar
29	Króciec dwukołnierzowy DN150 L=500 Jafar
30	Króciec dwukołnierzowy DN150 L=200 Jafar
30a	Łącznik amortyzacyjny DN150 Jafar
31	Zasuwa kołnierzowa klinowa DN250 Hawle
32	Rura stalowa DN250
33	Przepustnica międzykoł. DN250
34	Trójnik kołnierzowy króćki DN250 Hawle
35	Zasuwa kołnierzowa klinowa DN250 Hawle
36	Opaska do nawiercania DN200/50 Hawle
37	Opaska do nawiercania DN150/50 Hawle
38	Zawór napow.-odpowietrzający DN50 Hawle
45	Łącznik amortyzacyjny kołnierzowy DN250 Jafar

Wykonawca:	PCF - FINANSOWANIE I OBSŁUGA INWESTYCJI, ul.F.Chopina4,Oświęcim 32-600		
Inwestor:	PWiK Sp. z o.o., ul. Ostatni Etap 6, 32-603 Oświęcim		
Temat:	Projekt technologiczny modernizacji pompowni II stopnia w Stacji Uzdatniania Wody Zaborze ul.Grojec 4		Data: I.2004r.
Tytuł rysunku:	Przekrój C-C		Skala: 1 : 50
Opracował:	mgr inż. Magdalena Kopczyńska	Podpis:	
Opracował:	mgr inż. Monika Bogimia	Podpis:	Nr rys. 4
Sprawdził:	inż. Henryk Dera, upr nr. 33/83	Podpis:	

POMPA ① I DMUCHAWA USYTUOWANE W POZYCJI „LUSTRZANE ODBICIE" POMPY ② I DMUCHAWY PRAWEJ STRONY POMPOWNI

INSTAL KRAKÓW S.A. ZARZĄD ROBÓT NR 2 KIEROWNIK BUDOWY Stanisław Krówka RP-Upr. 566/84

STAROSTWO POWIATOWE w Oświęcimiu Wydział Architektury i Budownictwa Oświęcim, ul. Wyspiańskiego 10 033/ 843-43-03, 033/ 844-39-09