PRZEKOJ A - A
SECTION A - A

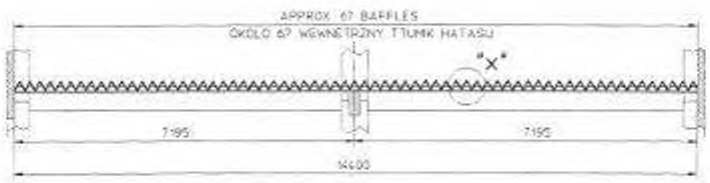

PRZEKOJ B - B
SECTION B - B

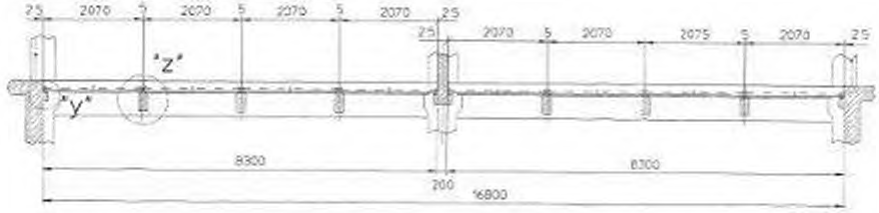

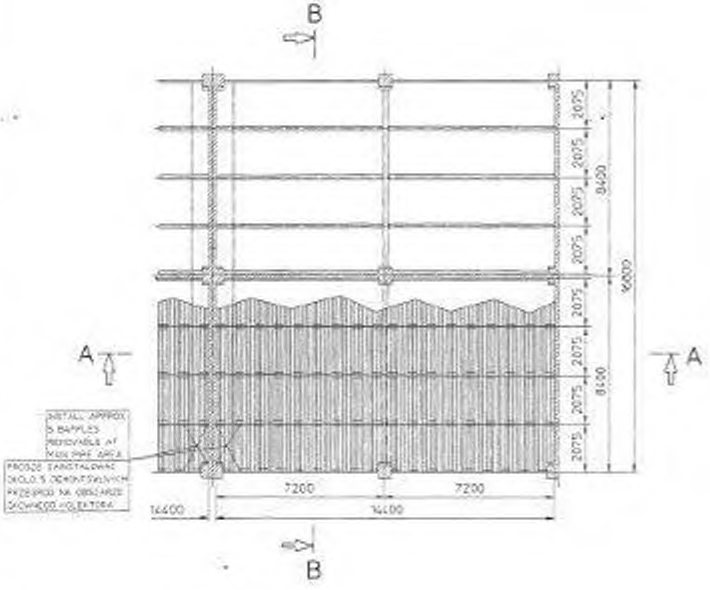

WEWNETRZNY TLUMIK HATASU
IMPINGEMENT BAFFLE

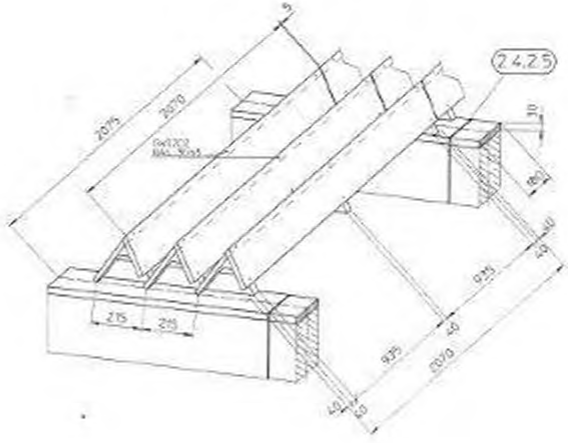

DETAL "y" DETAL "z"
DETAIL "y" DETAIL "z"

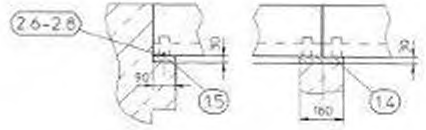

DETAL "x"
DETAIL "x"

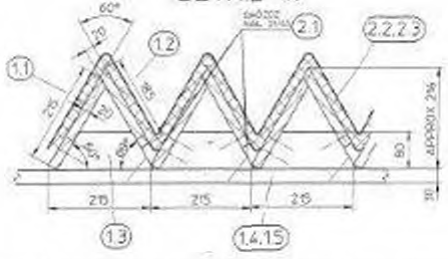

POZ. 1.3
ITEM 1.3

ELEMENT DYSTANSORY WEWNĘTRZNY TŁUMIK HATASU
SPACER FOR IMPINGEMENT BAFFLE

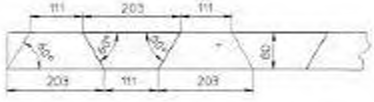

PLAN SYTUACYJNY
KEY PLAN

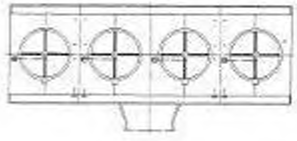

AS BUILT

GEPRÜFT/REVIEWED

GEA Kühlturmbau GmbH

BGP/GUD EC LUBLIN-WROTKÓW

KONSORTIUM

ANSALDO Ansaldo Energia s.p.a.

mg engineering Lurgi Lentjes Energia

COOLING TOWER
CHŁODNIA WENTYLATOROWA
IMPINGEMENT BAFFLE
WEWNĘTRZNY TŁUMIK HATASU

NA20-FZ-008